



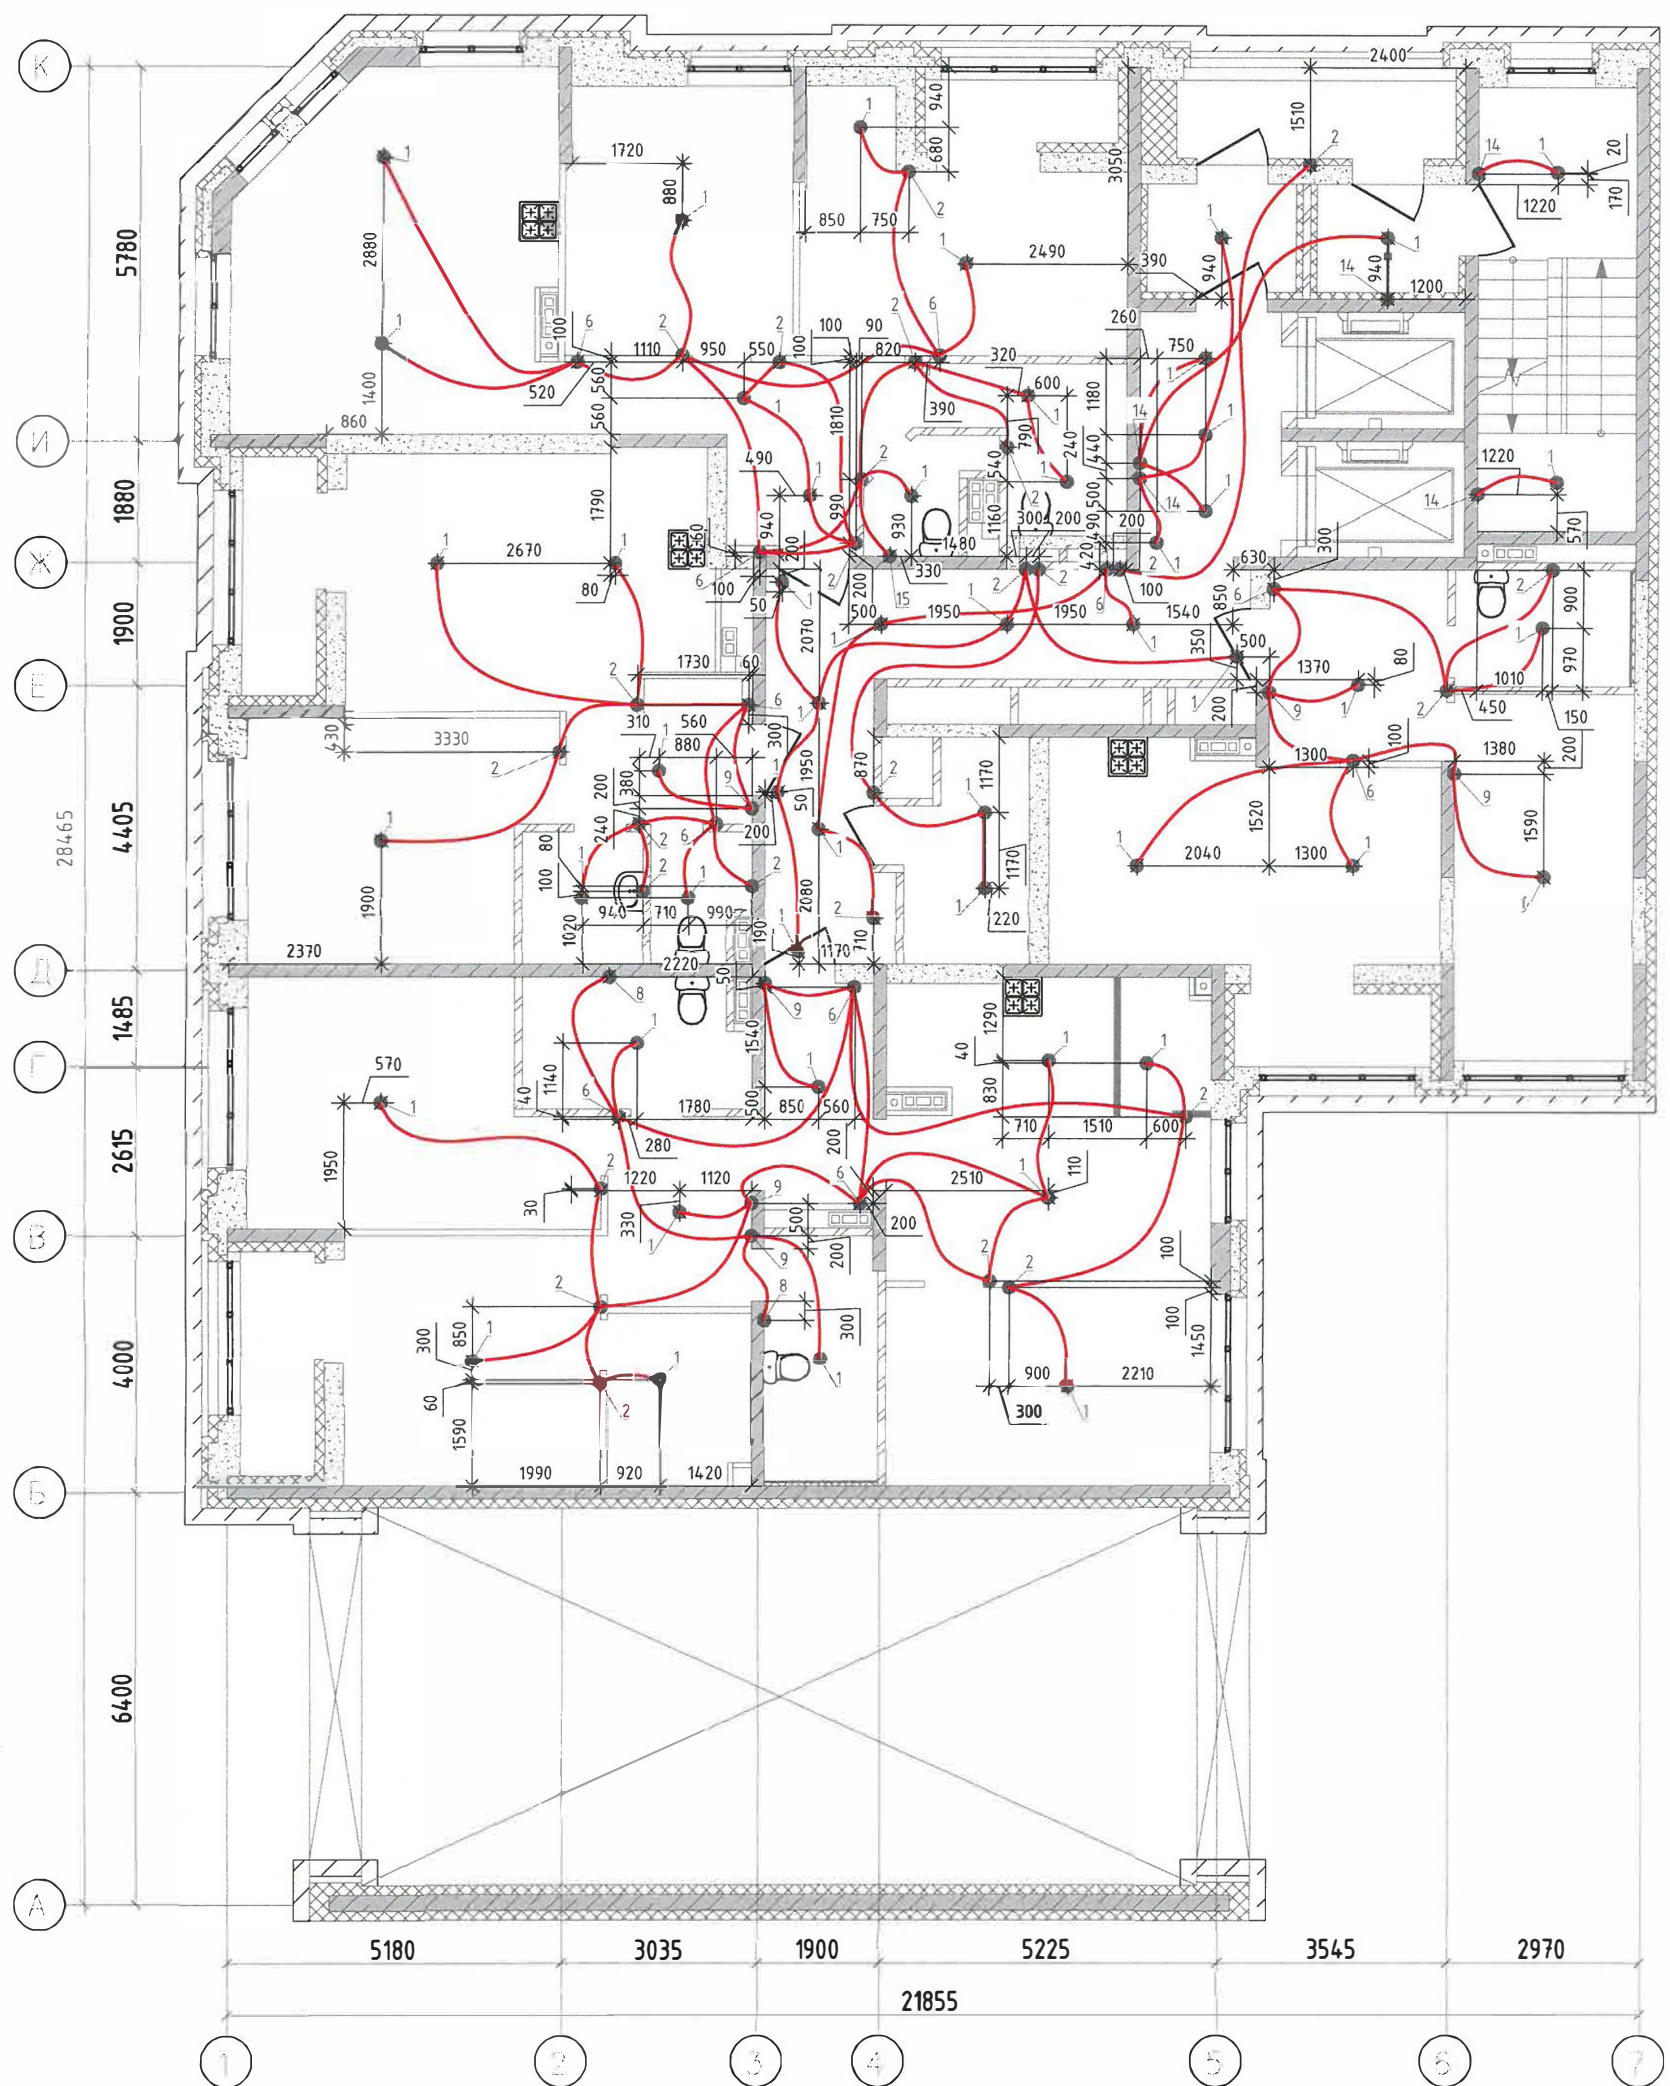

Условные обозначения:

— Труба гладкая жесткая ПНД $\Phi 25\text{мм}$


Исполнительная схема №2.1			
Многоэтажный жилой дом с нежилыми помещениями на первых этажах и подземной автостоянкой по ул. Степана Разина в Чкаловском районе г. Екатеринбург. Секция 1Д			
Изм.	Кол-во	Лист	Подпись
Н.Участка	1	1	07.23
Инженер ПТО	1	1	07.23
Директор	1	1	07.23
Секция 1Д		Стадия	Лист
Трубная разводка для прокладки сети освещения в монолитных конструкциях на 2 этаже в осях 1-7/Б-К на отм. +3,530		1	1
		ООО "ПКФ Инженерная академия" г.Екатеринбург	

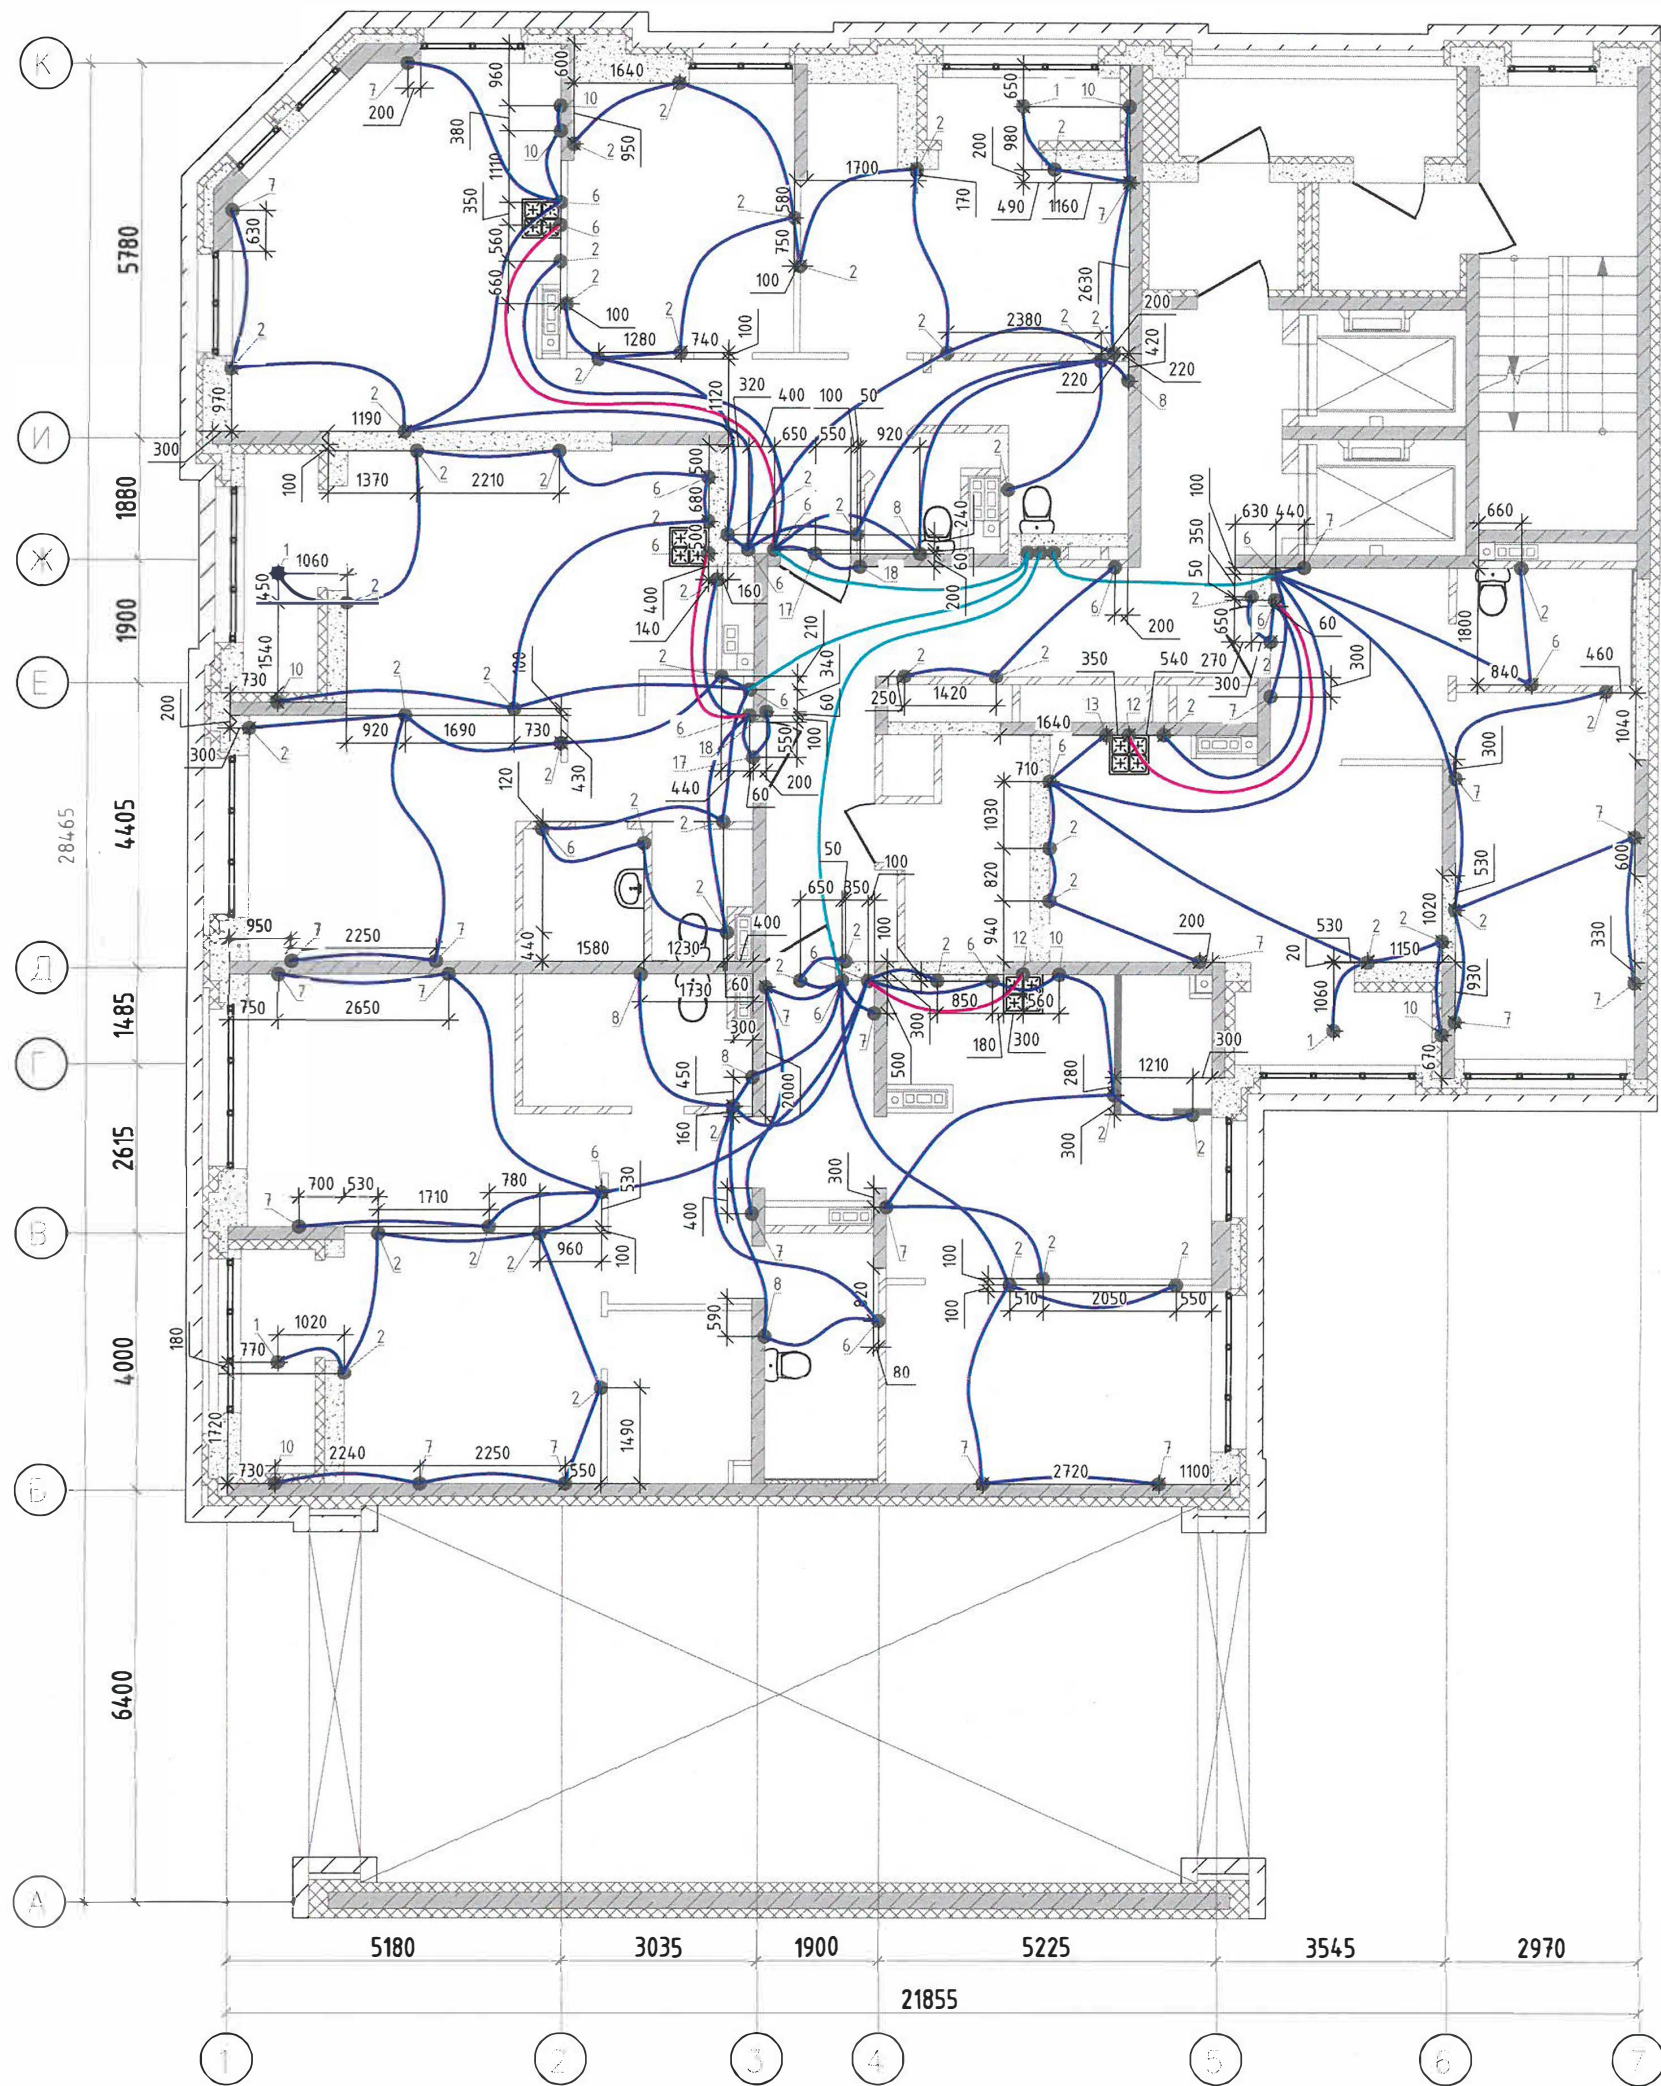

Условные обозначения:

- Труба гладкая жесткая ПНД $\phi 25\text{мм}$
- Труба гладкая жесткая ПНД $\phi 32\text{мм}$
- Труба гладкая жесткая ПНД $\phi 40\text{мм}$


				Исполнительная схема №2.2		
				Многоэтажный жилой дом с нежилыми помещениями на первых этажах и подземной автостоянкой по ул. Степана Разина в Чкаловском районе г. Екатеринбурга. Секция 1Д		
Изм.	Кол.уч.	Лист	№ док.	Подпись	Дата	Стадия
						Лист
						Листов
				Секция 1Д		1
				Трубная разводка для прокладки розеточных (силовых) сетей в монолитных конструкциях на 2 этаже в осях 1-7/Б-К на отм. +3.530		000 "ПКФ Инженерная академия" г.Екатеринбург
				Инженер: ПТО Зайцев А.А.	07.23	
				Директор: Шкляр И.И.	07.23	

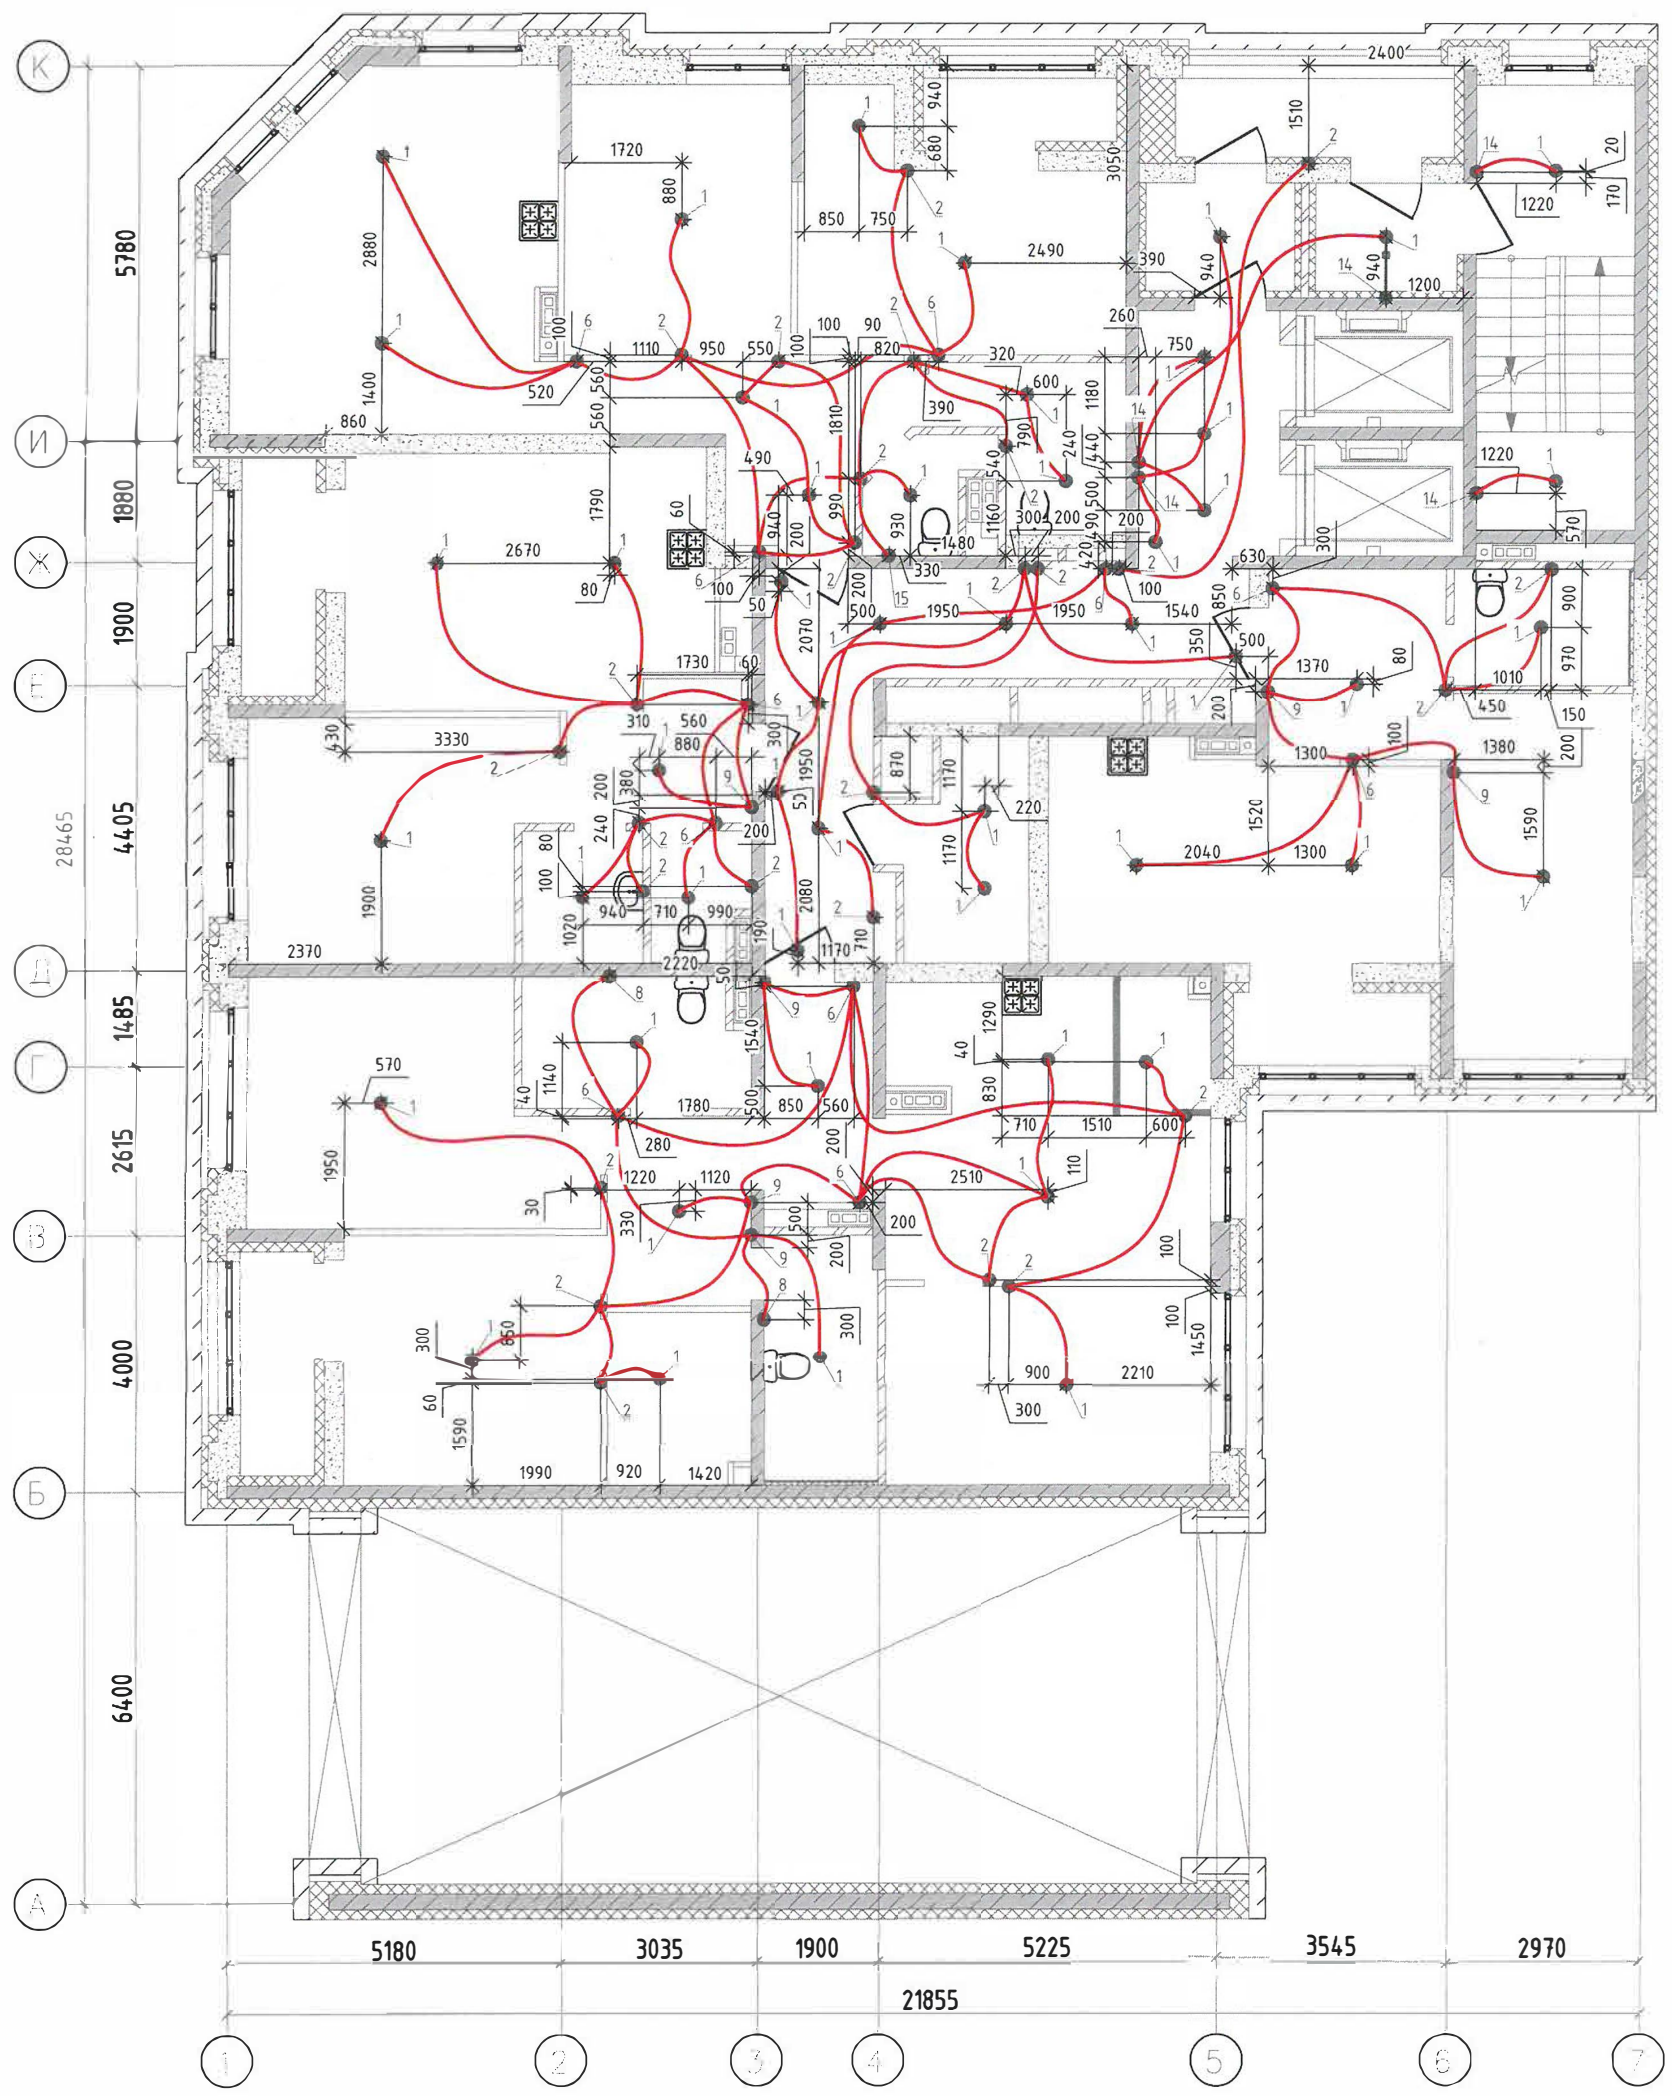

Условные обозначения:

— Труба гладкая жесткая ПНД $\varnothing 25\text{мм}$


Исполнительная схема №3.1			
Многоэтажный жилой дом с нежилыми помещениями на первых этажах и подземной автостоянкой по ул. Степана Разина в Чкаловском районе г. Екатеринбург. Секция 1Д			
Изм.	Кол.уч.	Лист	№ док.
Инженер. ПТО	Зайцев А.А.	07.23	07.23
Директор	Шкляр И.Д.	07.23	07.23
Секция 1Д		Стадия	Лист
Трубная разводка для прокладки сети освещения в монолитных конструкциях на 3 этаже в осях 1-7/Б-К на отм. +6,730		1	Листов
ООО "ПКФ Инженерная академия" г.Екатеринбург			

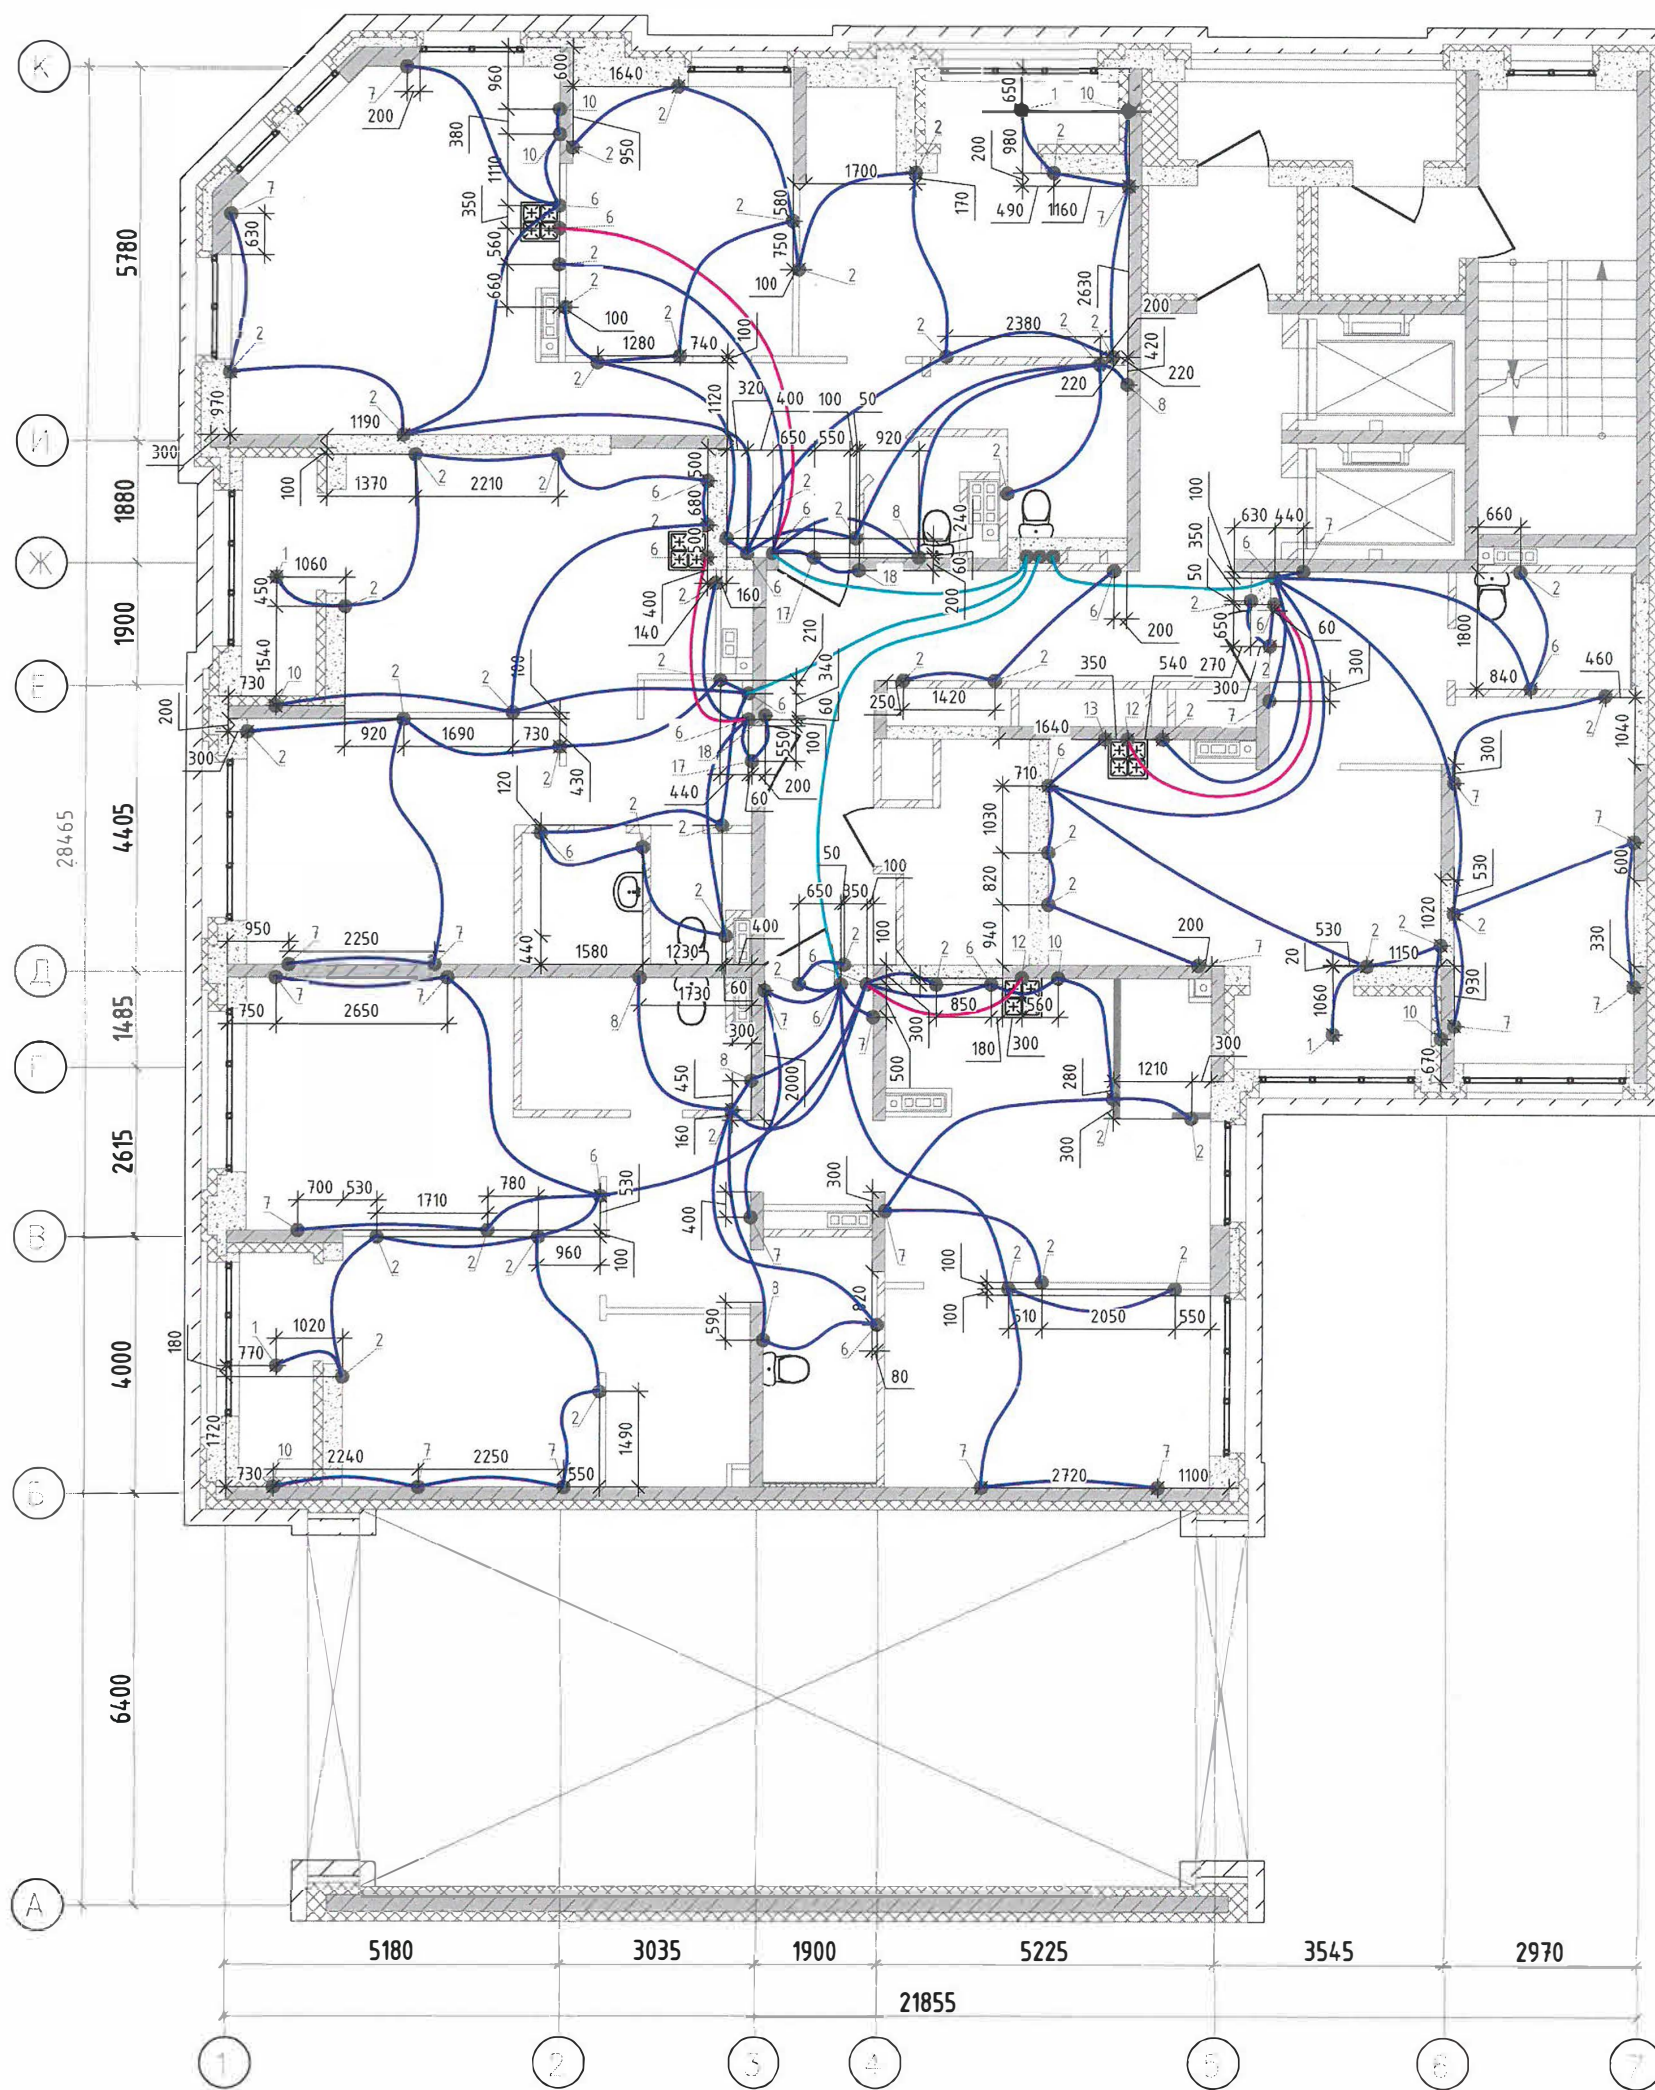

Условные обозначения:

- - Труба гладкая жесткая ПНД Ø25мм
- - Труба гладкая жесткая ПНД Ø32мм
- - Труба гладкая жесткая ПНД Ø40мм


Исполнительная схема №3.2			
Многоэтажный жилой дом с нежилыми помещениями на первых этажах и подземной автостоянкой по ул. Степана Разина в Чкаловском районе г. Екатеринбург. Секция 1Д			
Изм.	Кол. в лист	Подпись	Дата
Н.Частка	Инженерная академия		07.23
Инженер ПТО	Зайцев А.А.		07.23
Директор	Шклярский И.И.		07.23
Секция 1Д		Стадия	Лист
Трубная разводка для прокладки розеточных (силовых) сетей в монолитных конструкциях на 3 этаже в осях 1-7/Б-К на отм. +6,730		1	
		ООО "ПКФ Инженерная академия" г.Екатеринбург	

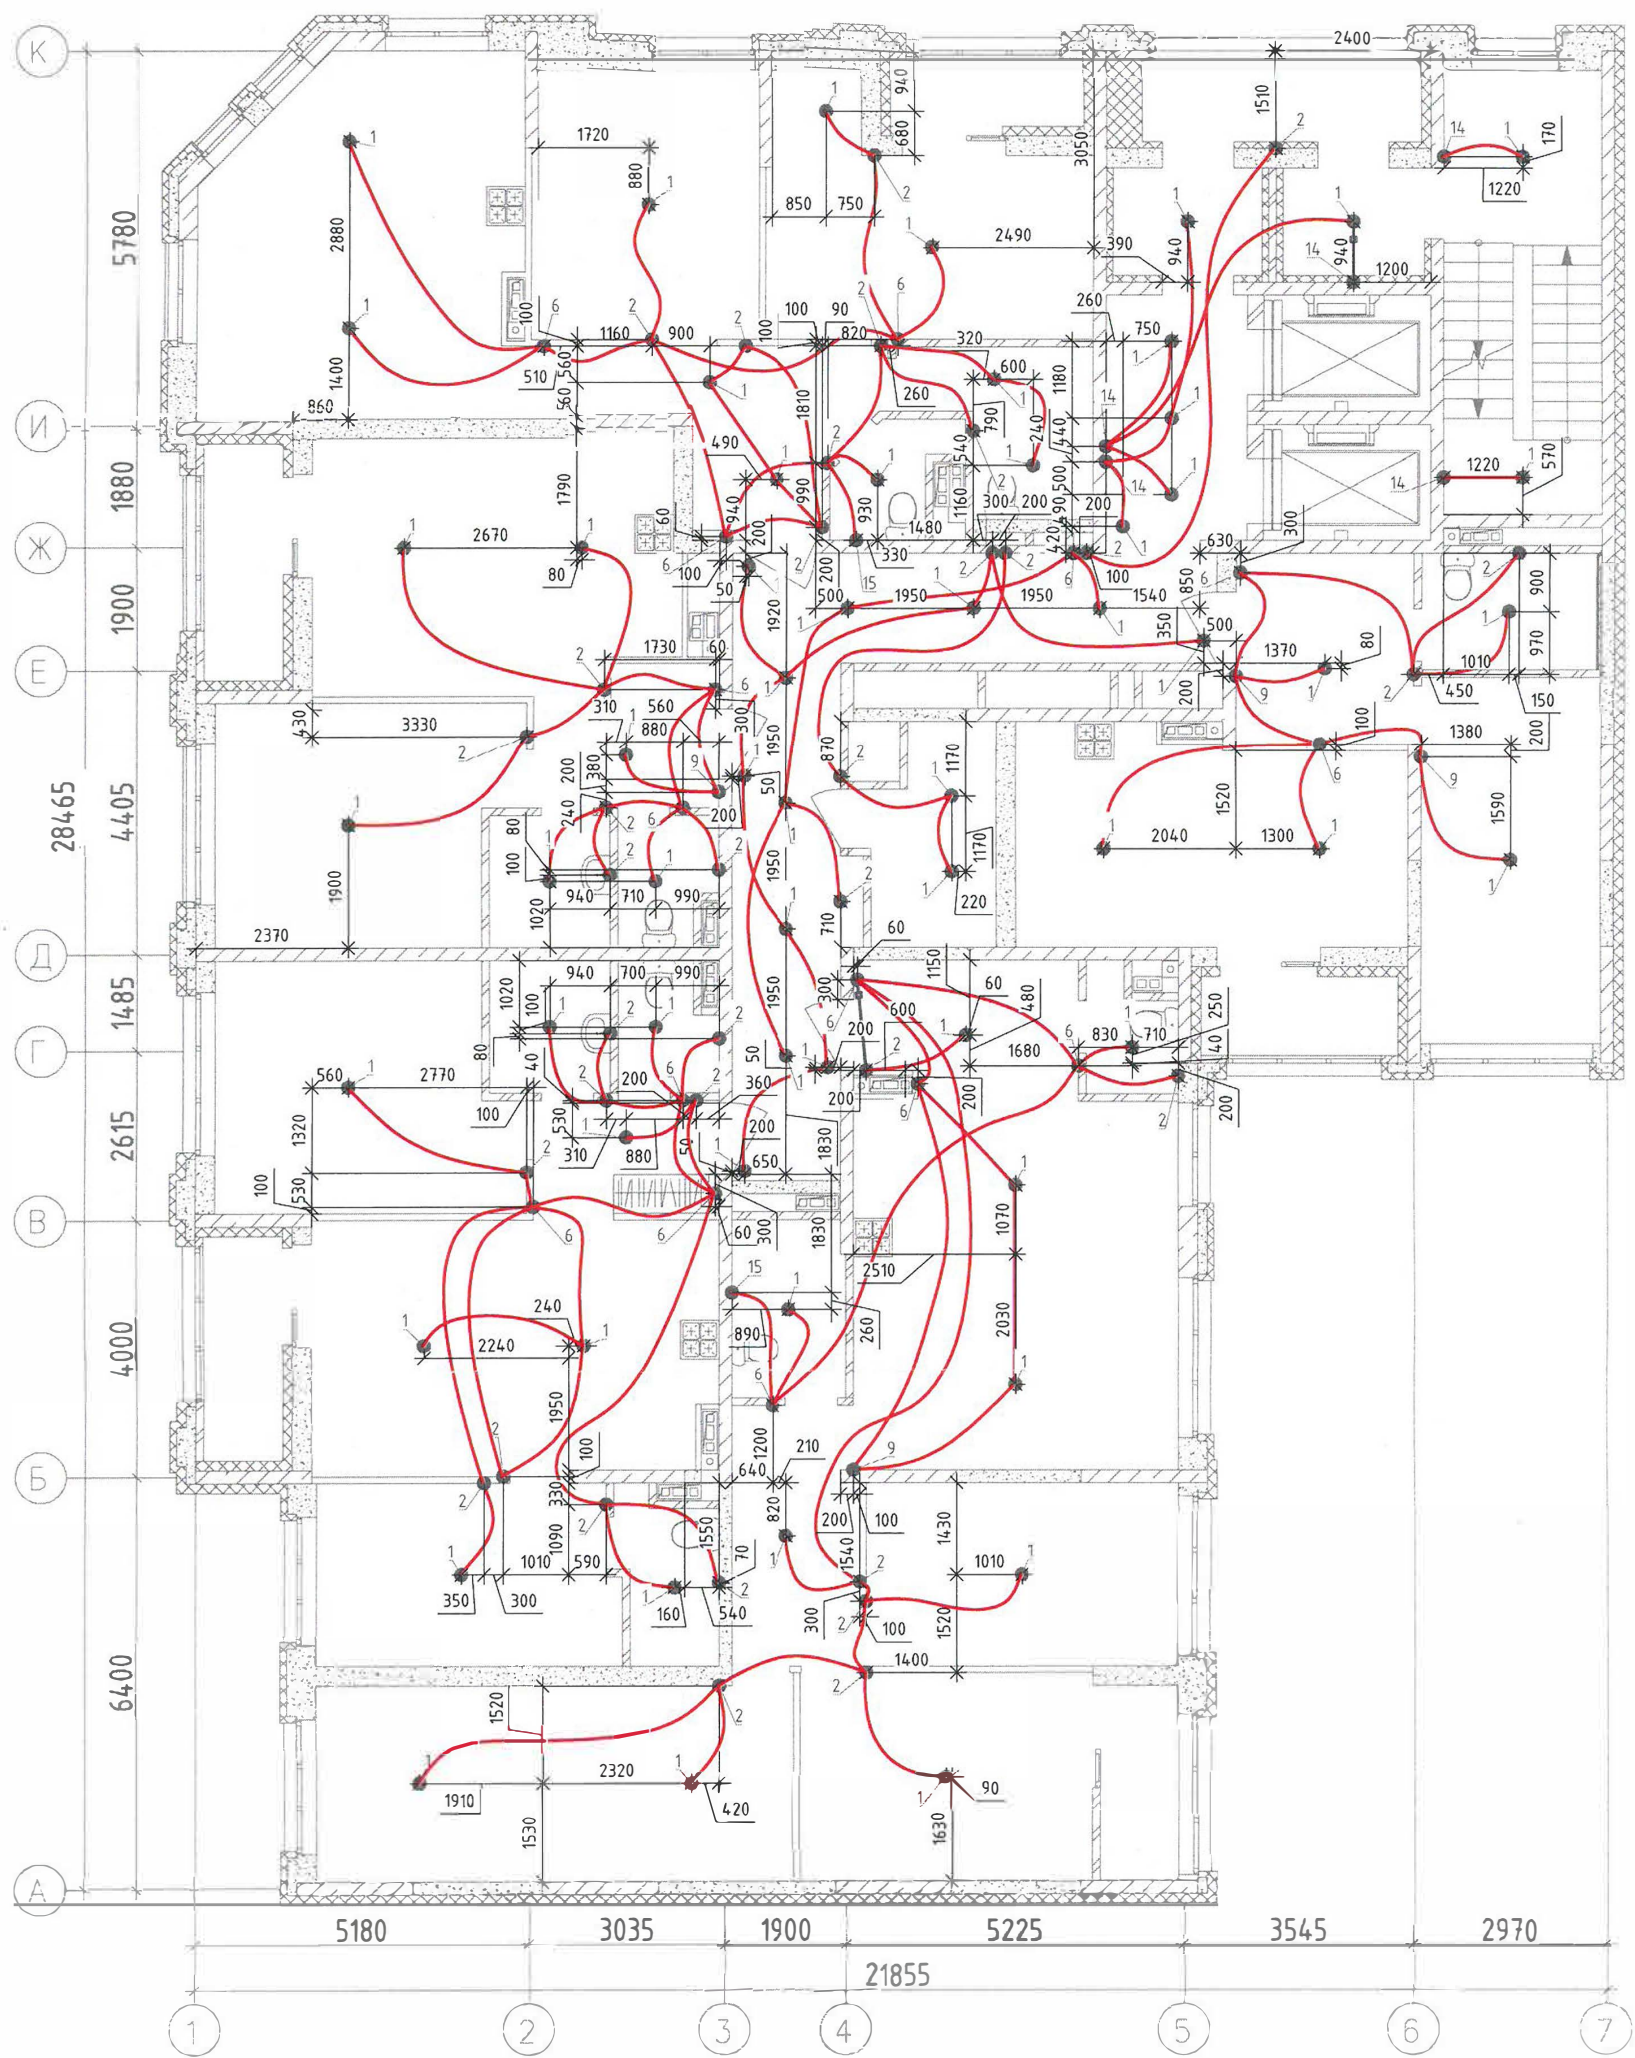

Условные обозначения:

— Труба гладкая жесткая ПНД $\varnothing 25\text{мм}$


						Исполнительная схема №4.1			
						Многоэтажный жилой дом с нежилыми помещениями на первых этажах и подземной автостоянкой по ул. Степана Разина в Чкаловском районе г. Екатеринбург. Секция 1Д			
Изм.	Кол.уч.	Лист	№рек.	Подпись	Дата		Стадия	Лист	Листов
						Секция 1Д		1	
Н.Участка						Трубная разводка для прокладки сети освещения в монолитных конструкциях на 4 этаже в осях 1-7/А-К на отм. +9,930	ООО "ПКФ Инженерная академия" г.Екатеринбург		
Инженер ПТО Защев А.А.									
Директор Шкляр И.Д.									

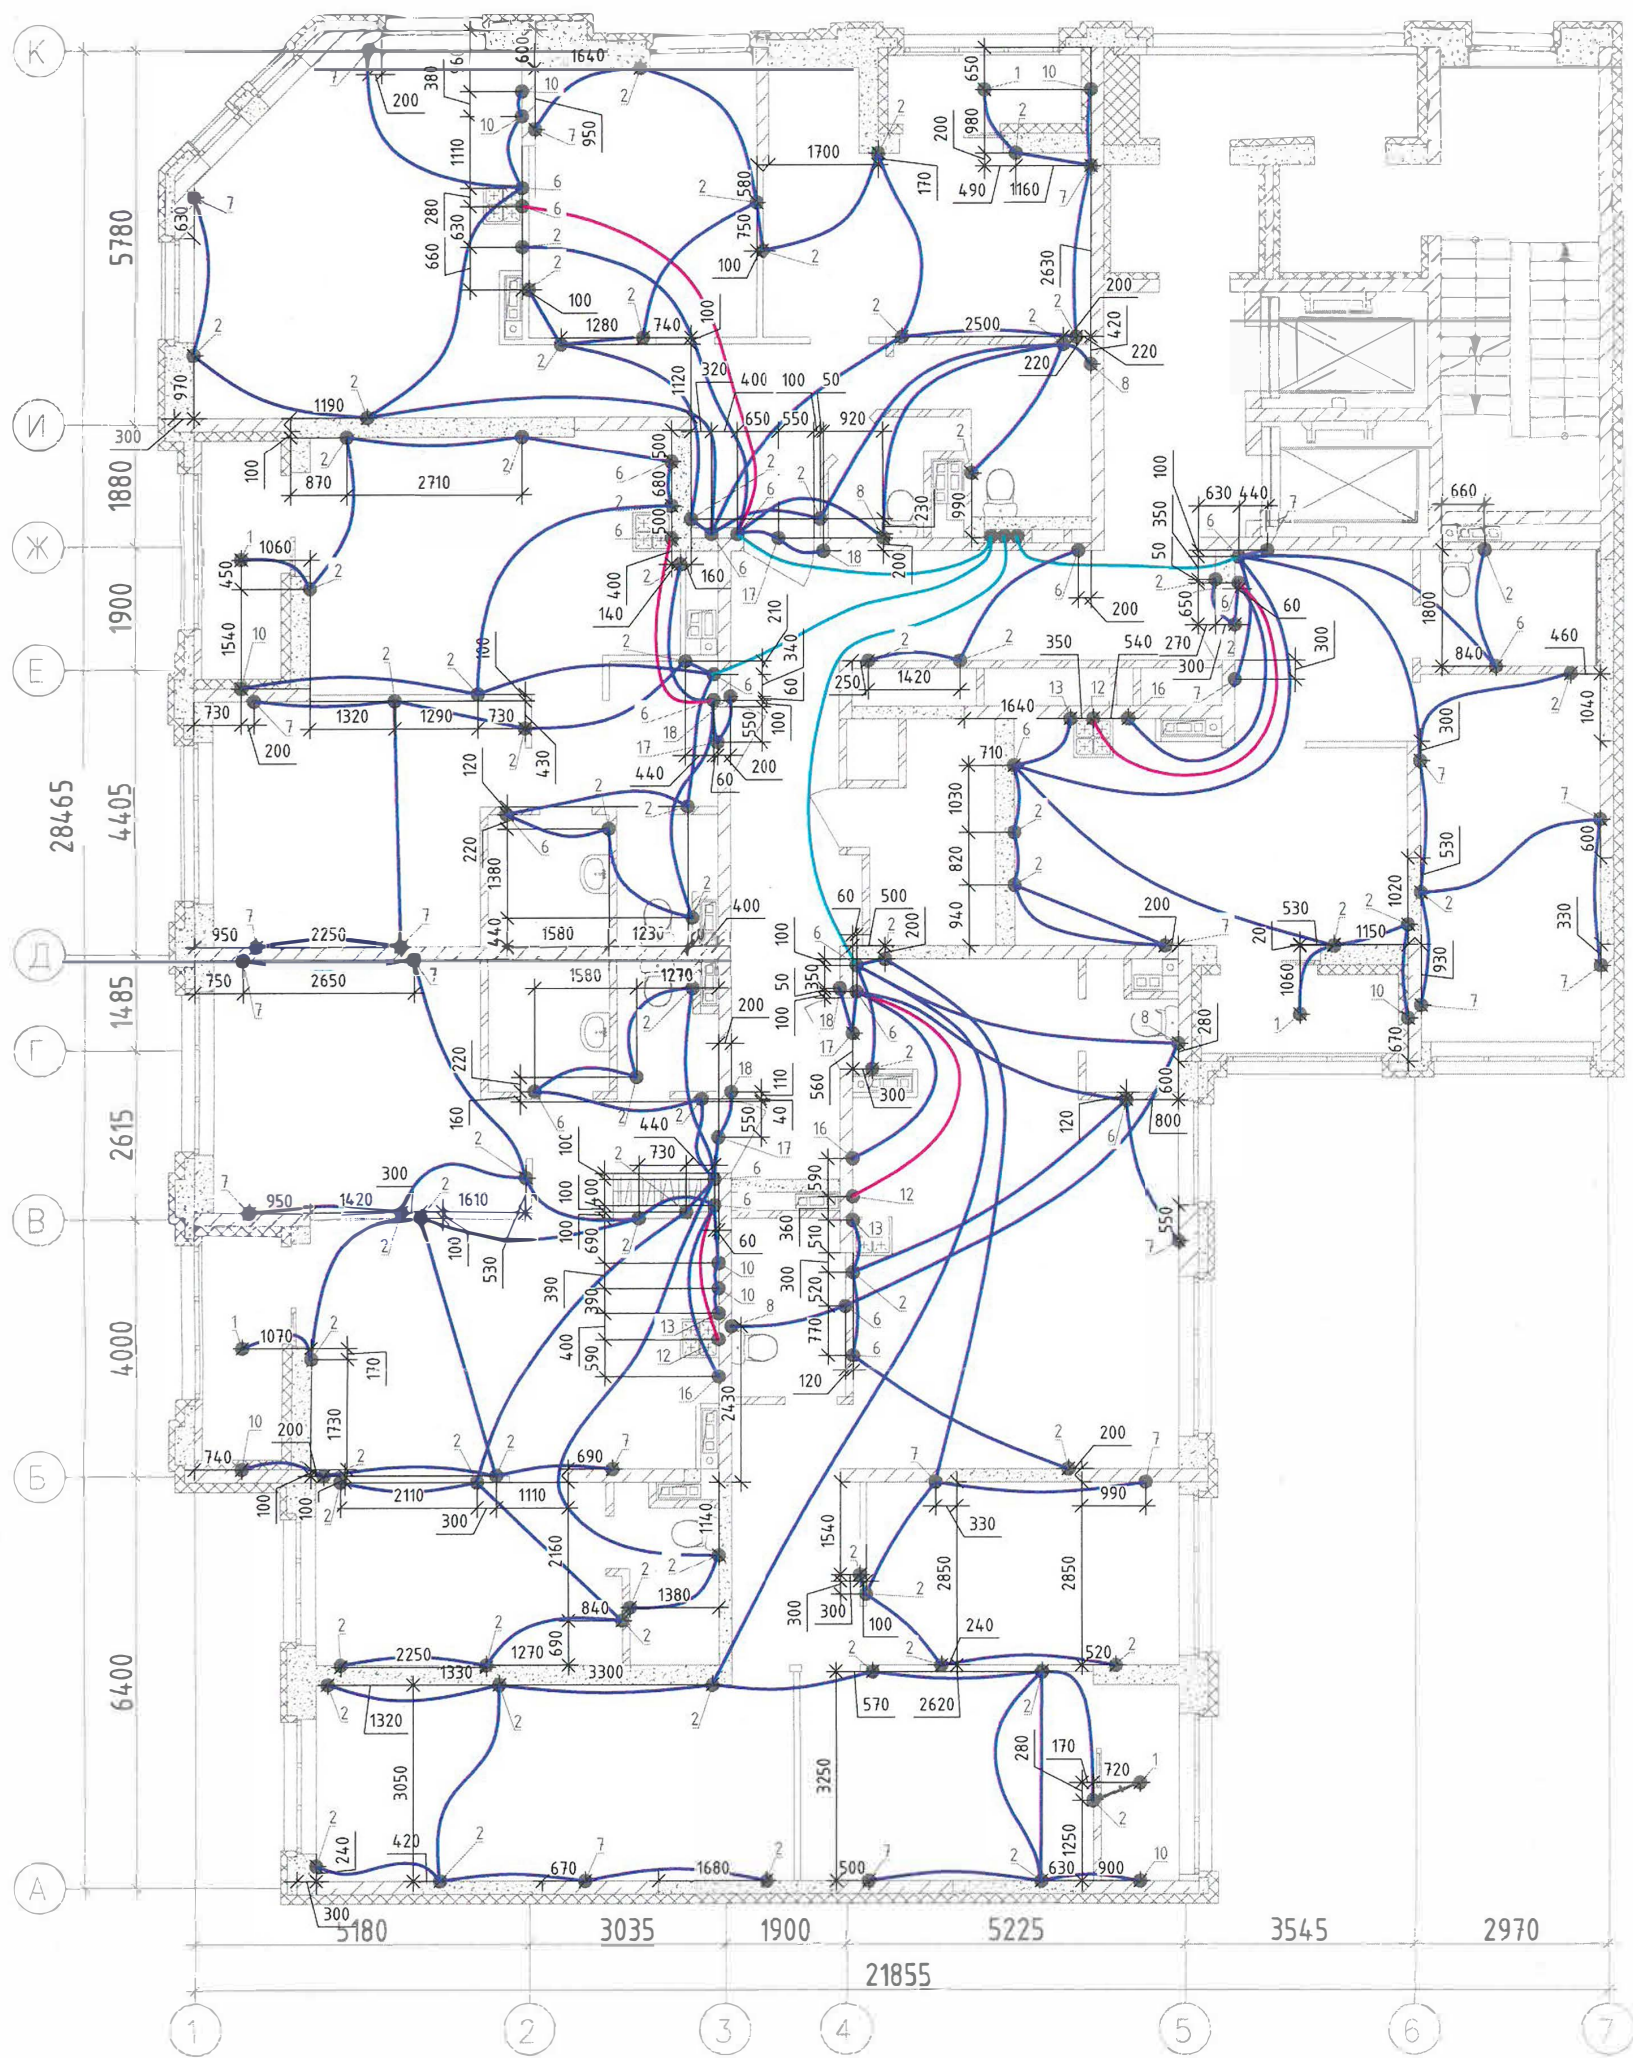

Условные обозначения:

- - Труба гладка жесткая ПНД $\Phi 25\text{мм}$
- - Труба гладка жесткая ПНД $\Phi 32\text{мм}$
- - Труба гладка жесткая ПНД $\Phi 40\text{мм}$


Исполнительная схема №4.2					
Многоэтажный жилой дом с нежилыми помещениями на первых этажах и подземной автостоянкой по ул. Степана Разина в Чкаловском районе г. Екатеринбурга. Секция 1Д					
Секция 1Д				Стадия	Лист
					1
Трубная разводка для прокладки розеточных (силовых) сетей в монолитных конструкциях на 4 этаже в осях 1-7/А-К на отм. +9,930				ООО "ПКФ Инженерная академия" г.Екатеринбург	
Изм.	Кол.	Лист	№ док.	Подпись	Дата
Н.Частка					08.23
Инженер ПТО Зайцев А.А.					08.23
Директор Шкляр И.И.					08.23

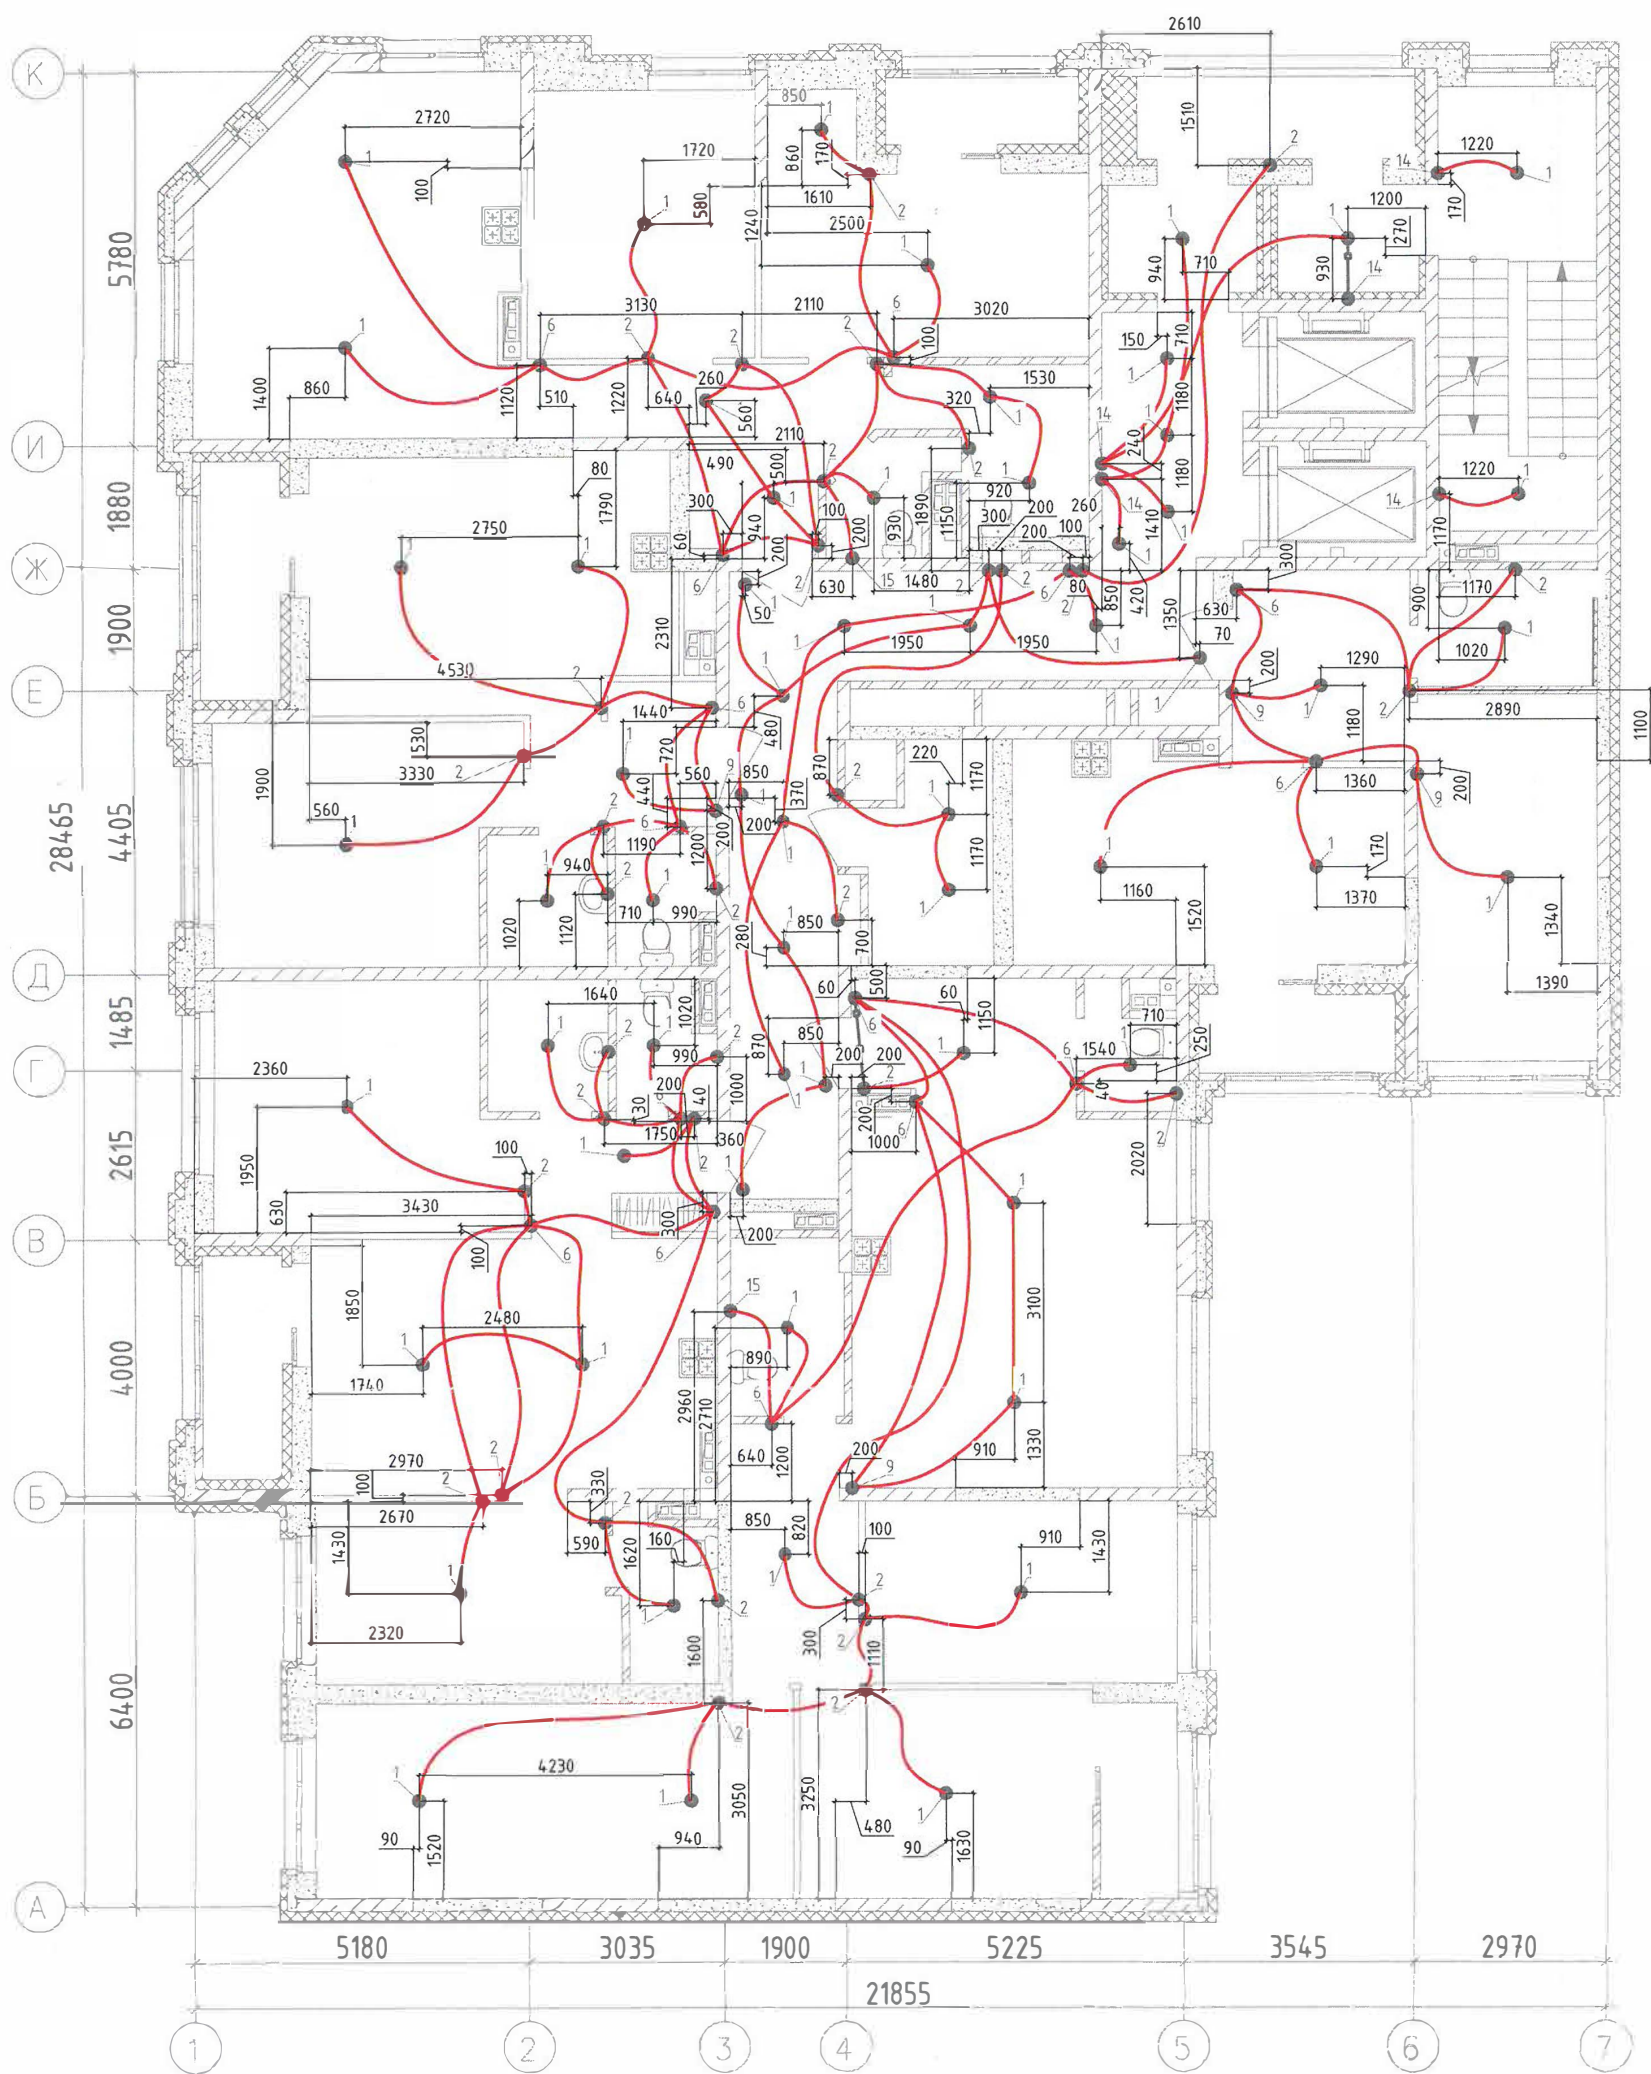

Условные обозначения:

— Труба гладкая жесткая ПНД $\Phi 25\text{мм}$


Исполнительная схема №5.1			
Многоэтажный жилой дом с нежилыми помещениями на первых этажах и подземной автостоянкой по ул. Степана Разина в Чкаловском районе г. Екатеринбург. Секция 1Д			
Изм.	Кол.уч.	Лист	Док.
Инженер	ПТО	Забцев А.А.	08.23
Директор	Шолярик И.И.	08.23	08.23
Секция 1Д		Стадия	Лист
		1	Листов
Трубная разводка для прокладки сети освещения в монолитных конструкциях на 5 этаже в осях 1-7/А-К на отм. +13,130		ООО "ПКФ Инженерная академия" г.Екатеринбург	

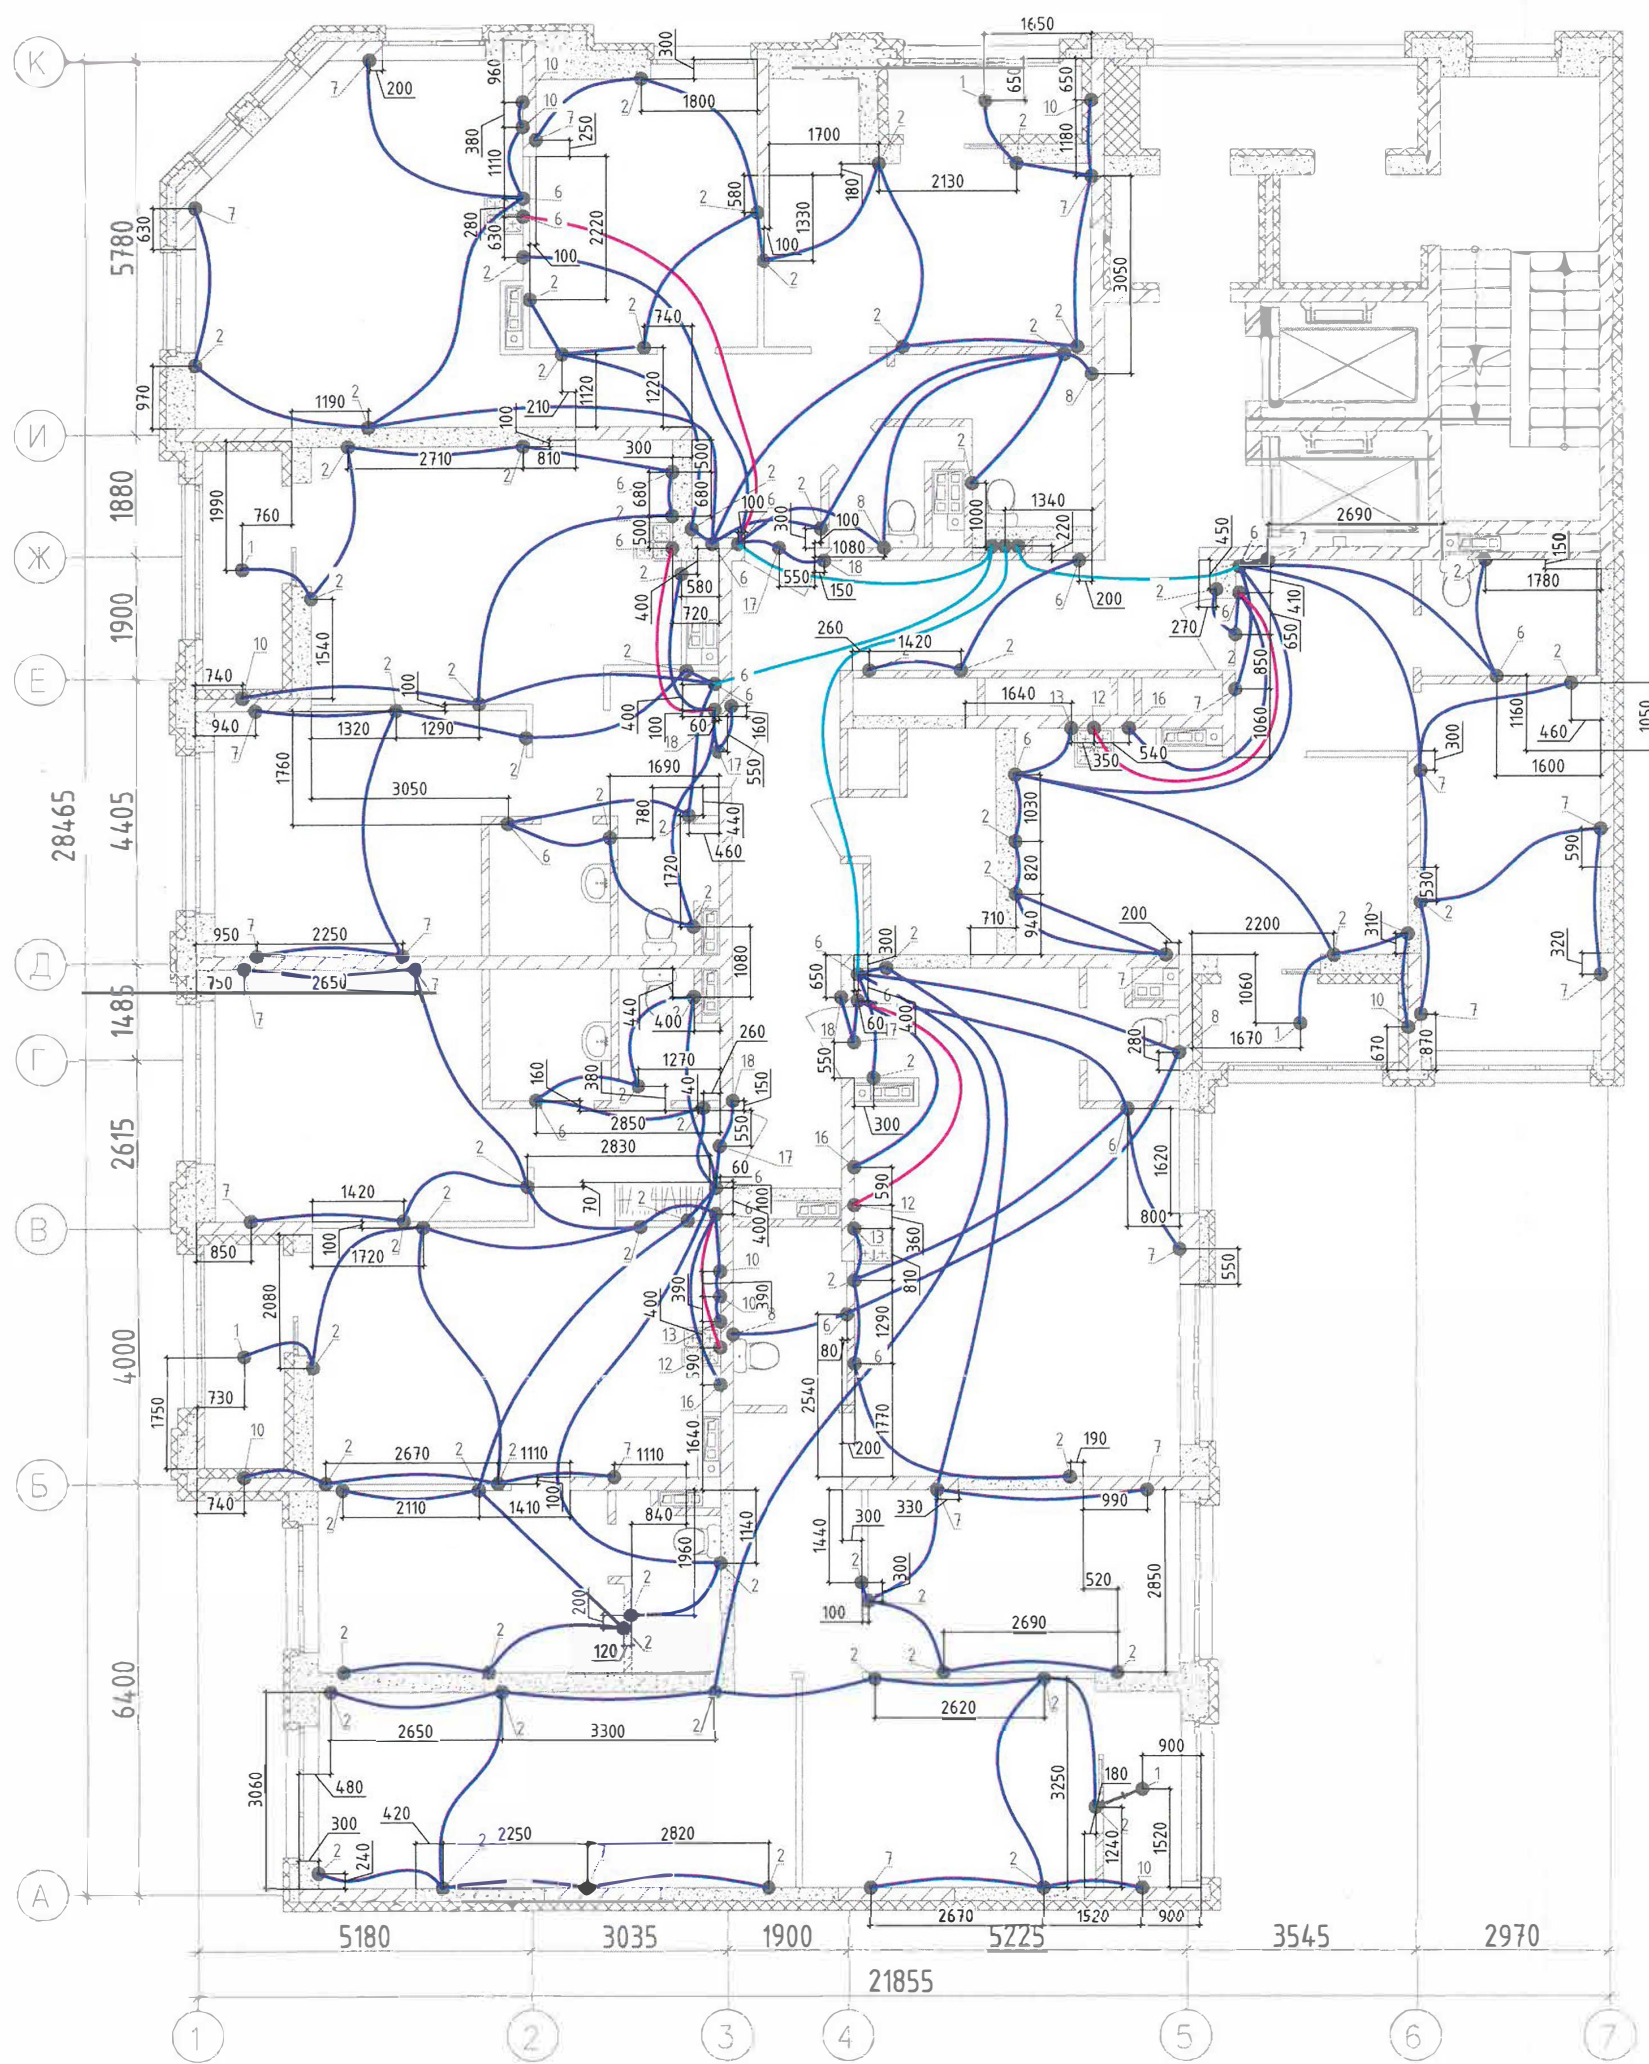

Условные обозначения:

- - Труба гладка жесткая ПНД $\varnothing 25\text{мм}$
- - Труба гладка жесткая ПНД $\varnothing 32\text{мм}$
- - Труба гладка жесткая ПНД $\varnothing 40\text{мм}$


--	--	
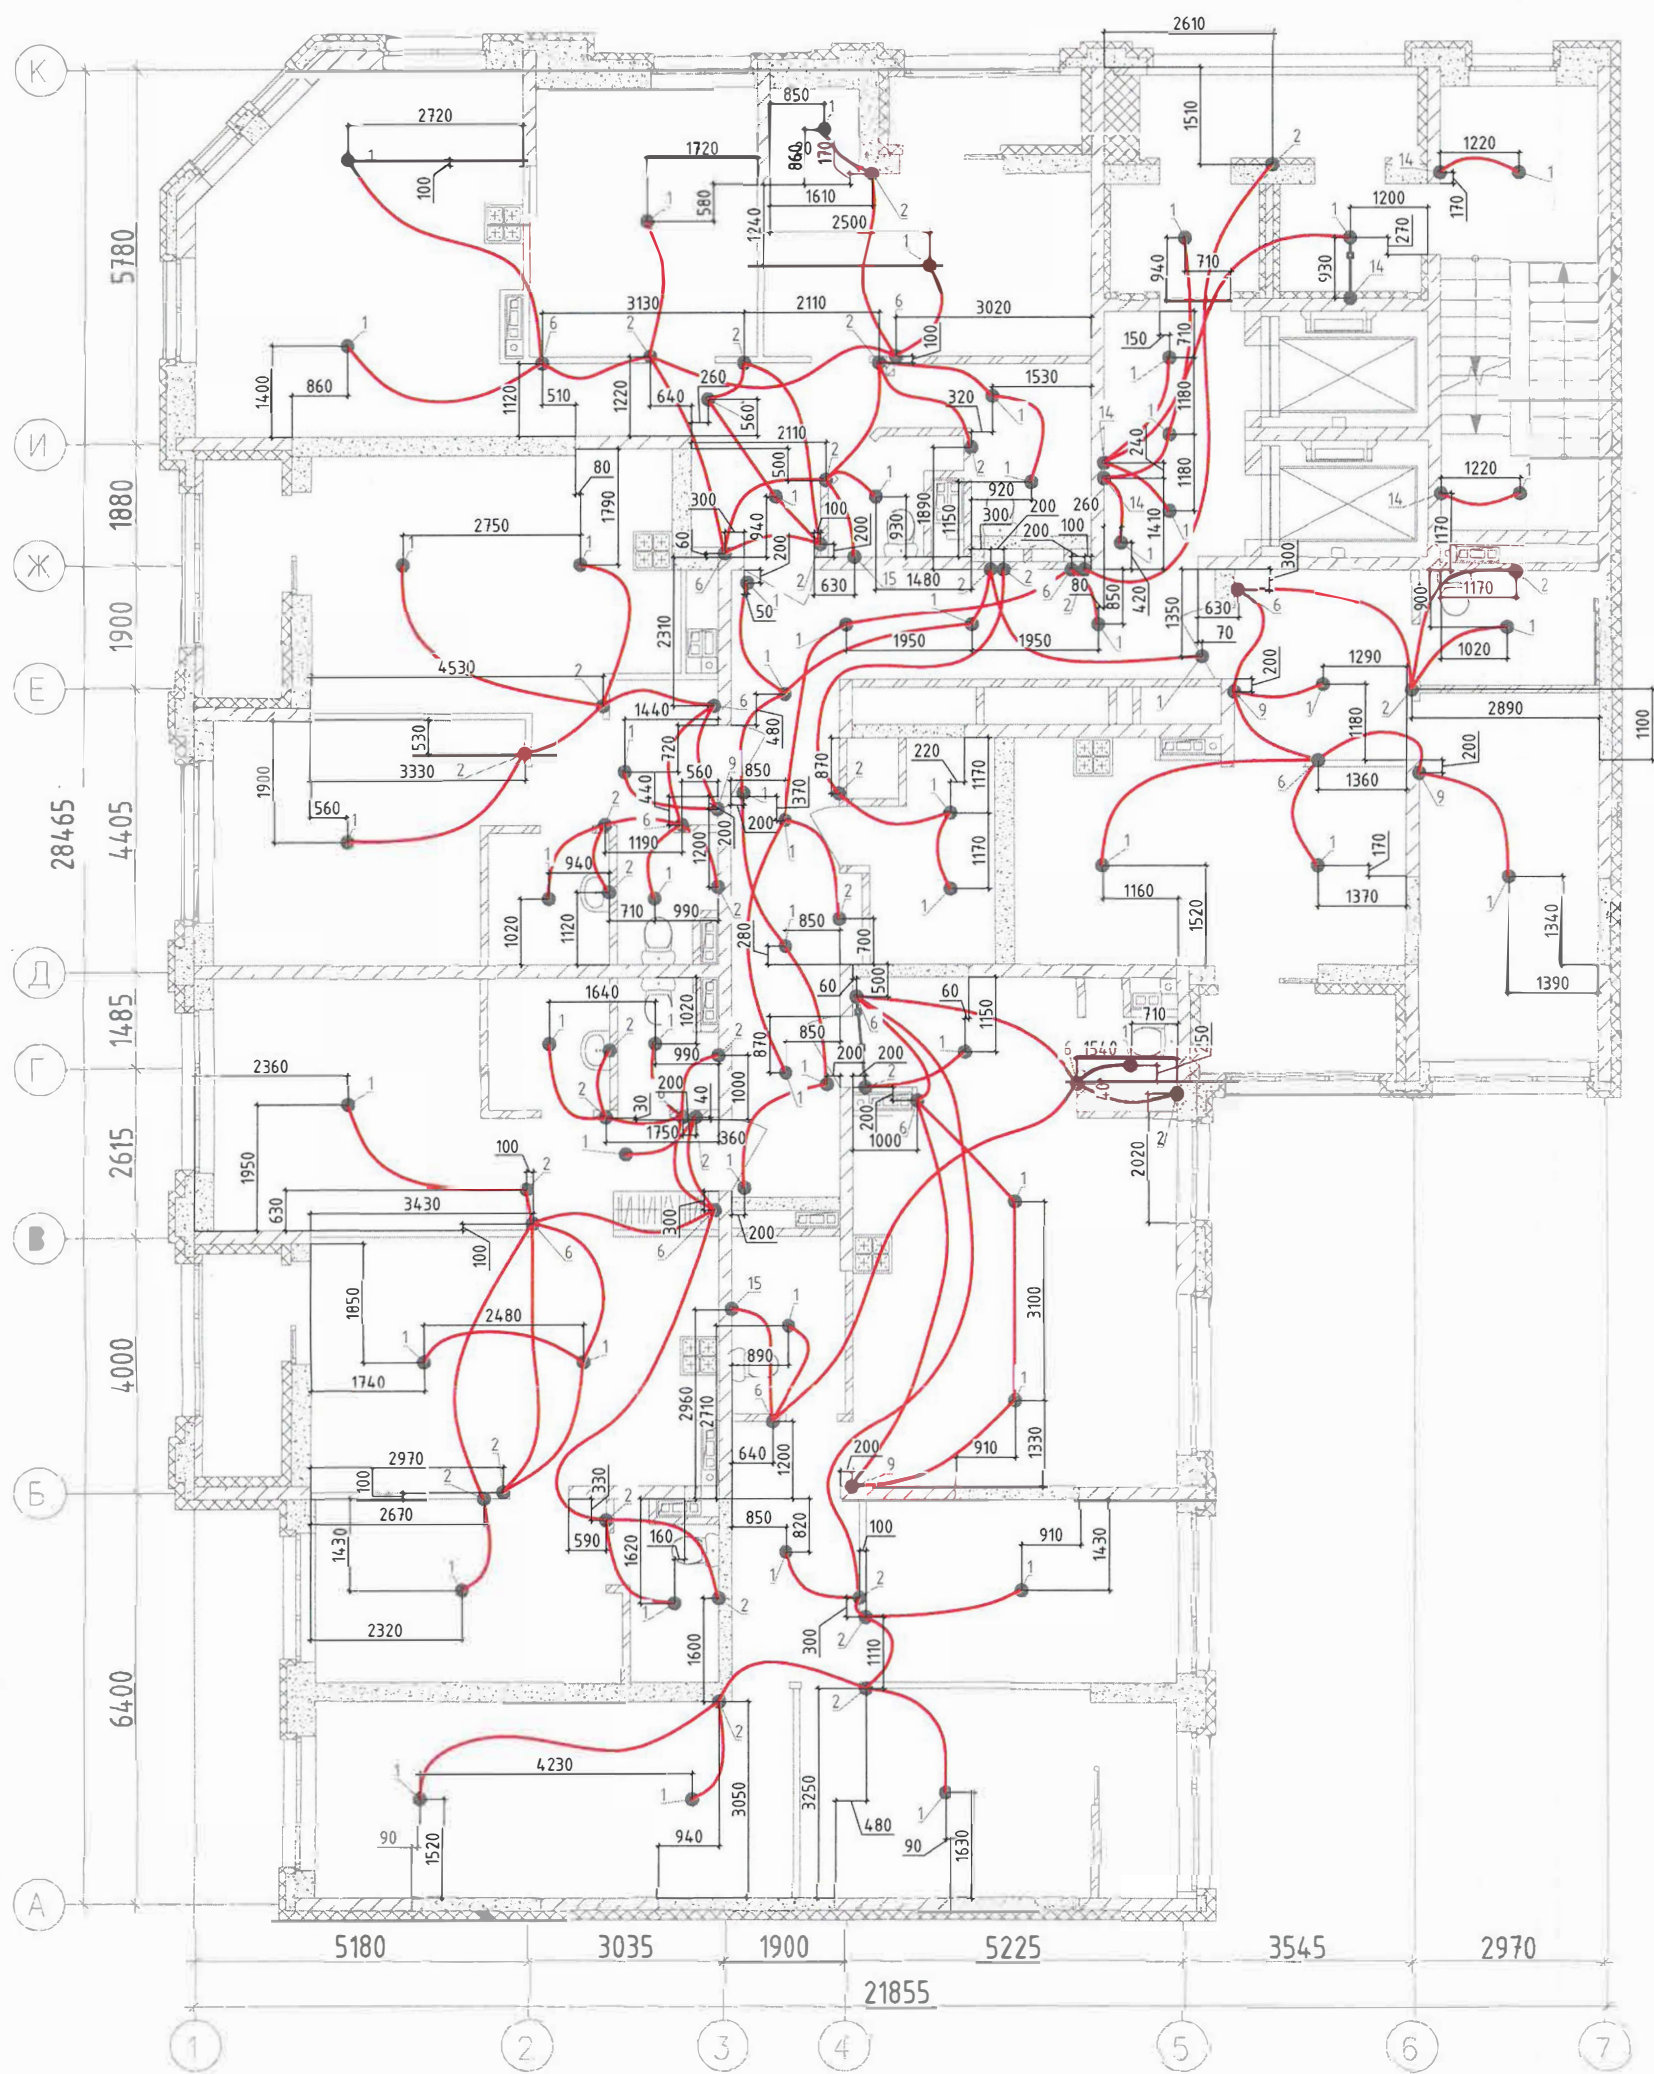

Условные обозначения:

— Труба гладкая жесткая ПНД $\varnothing 25\text{мм}$


Исполнительная схема №6.1					
Многоэтажный жилой дом с нежилыми помещениями на первых этажах и подземной автостоянкой по ул. Степана Разина в Чкаловском районе г. Екатеринбург. Секция 1Д					
Изм.	Кол.	Лист	№ док.	Подпись	Дата
Секция 1Д					
Н.Участка				08.23	Трубная разводка для прокладки сети освещения в монолитных конструкциях на 6 этаже в осях 1-7/А-К на отм. +16,330
Инженер ПТО Зайцев А.А.				08.23	
Директор Шляхкин И.И.				08.23	
				Стадия	Лист
					1
				Листов	
				000 "ПКФ Инженерная академия" г.Екатеринбург	

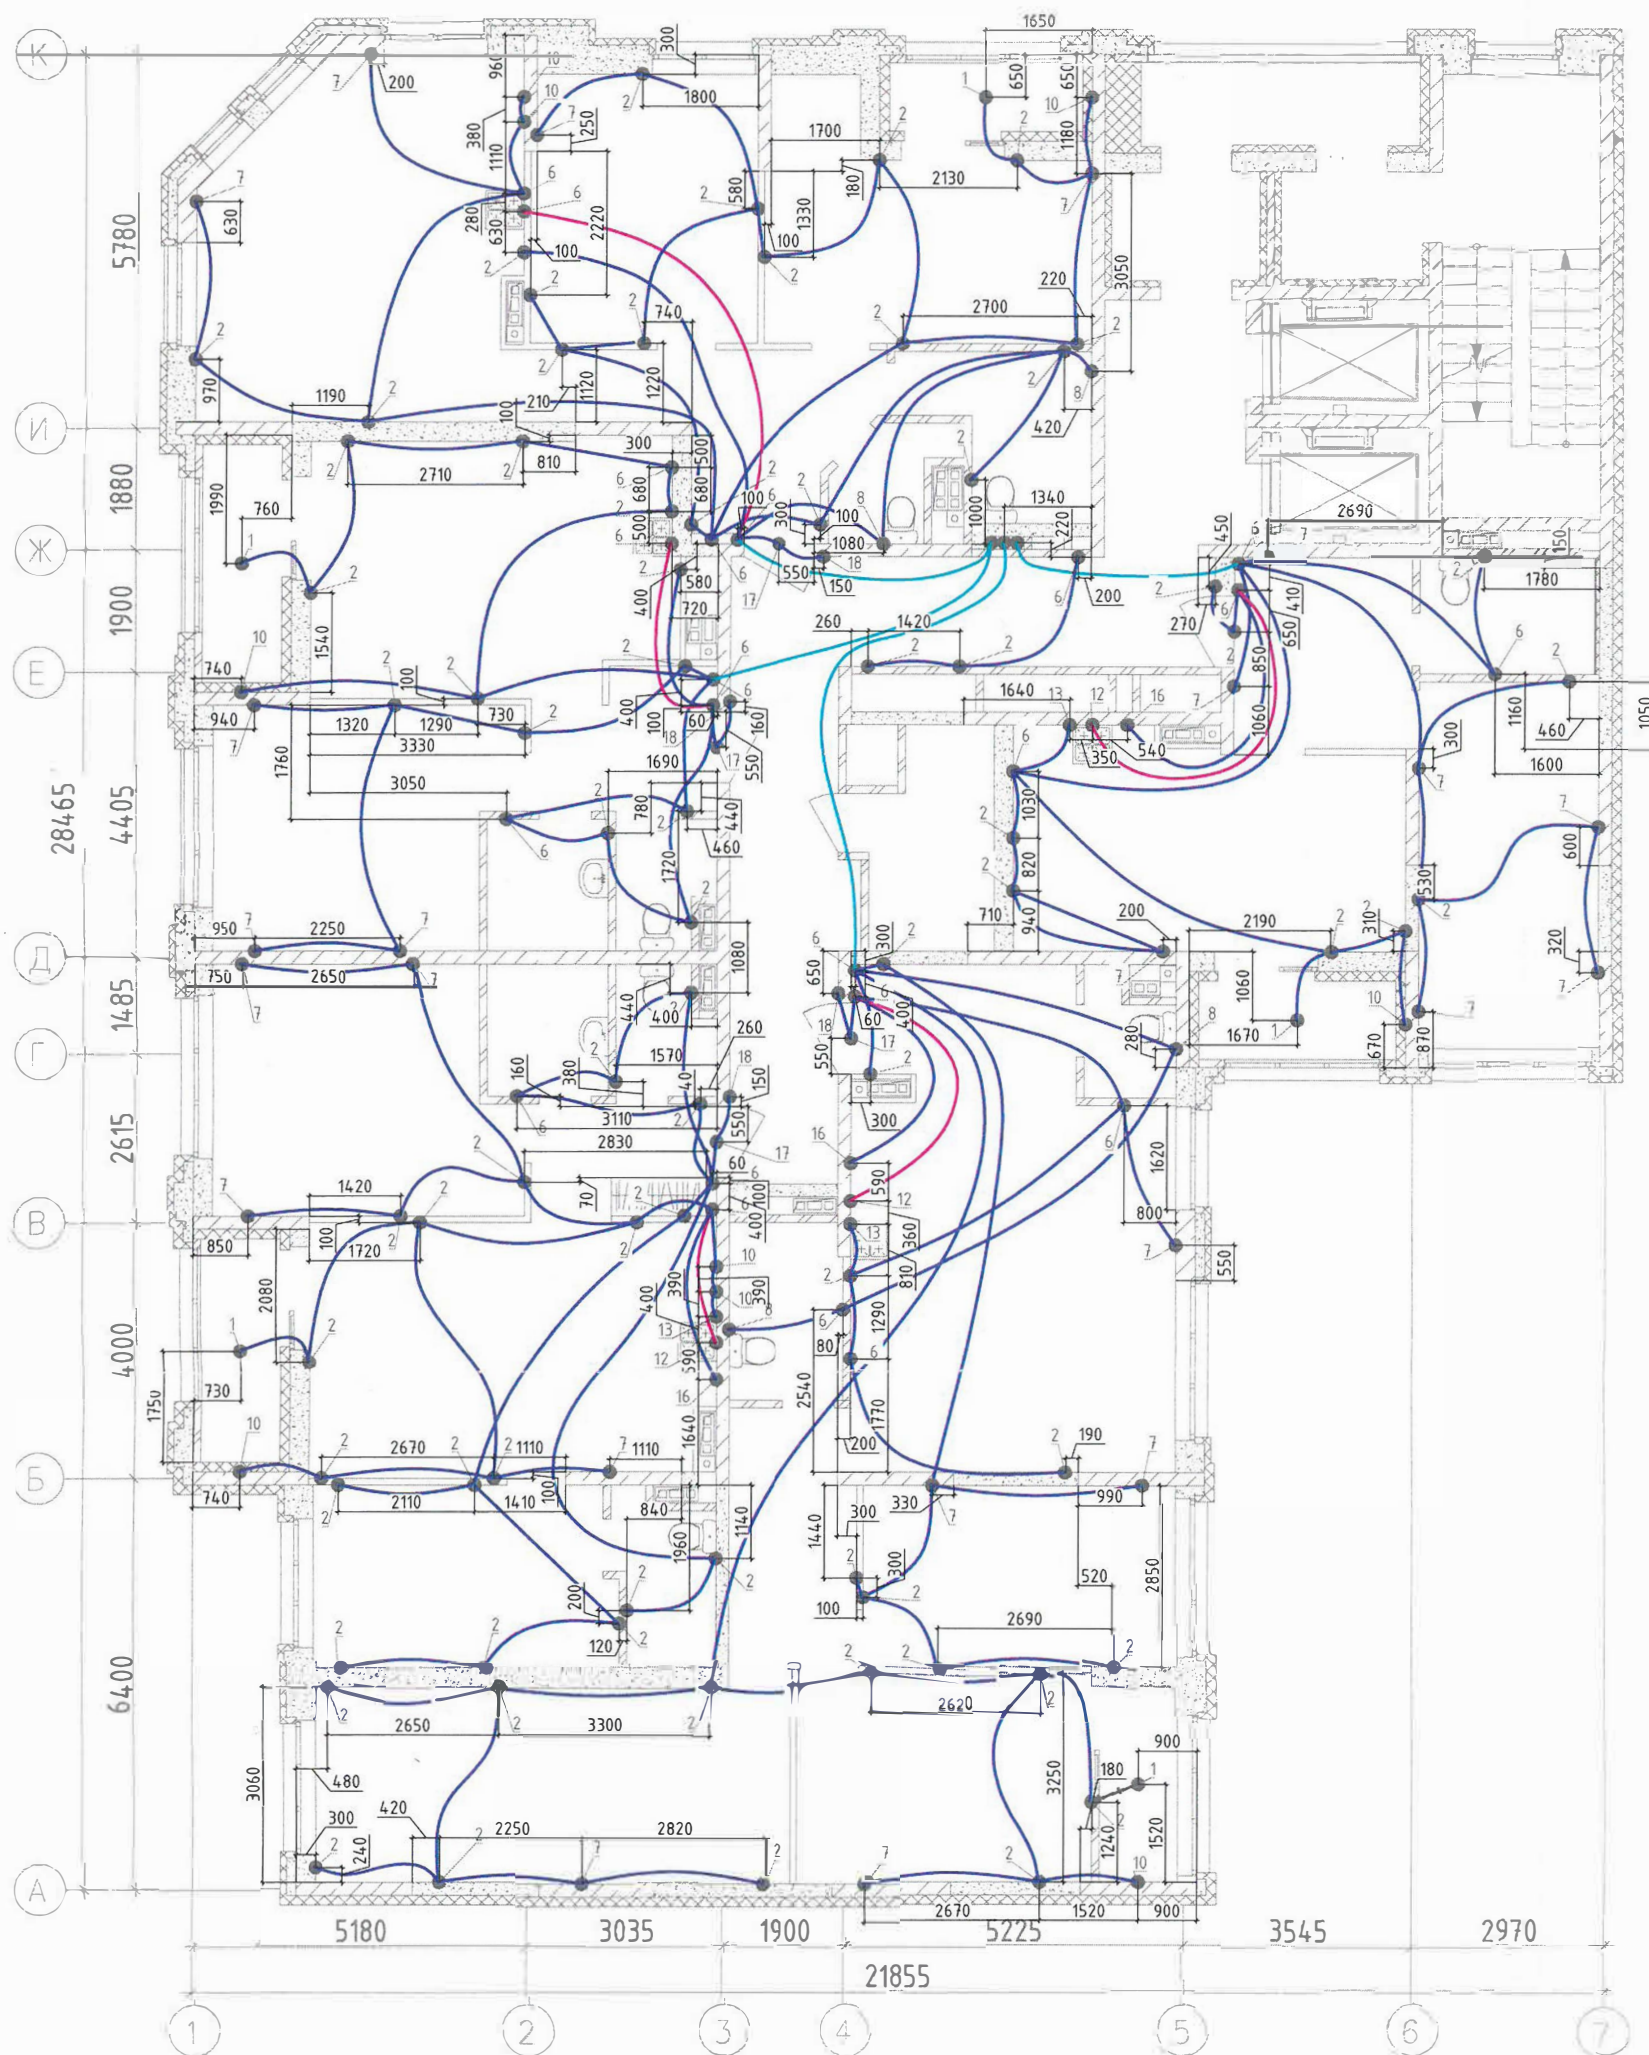

Условные обозначения:

- Труба гладкая жесткая ПНД $\Phi 25$ мм
- Труба гладкая жесткая ПНД $\Phi 32$ мм
- Труба гладкая жесткая ПНД $\Phi 40$ мм


Исполнительная схема №6.2			
Многоэтажный жилой дом с нежилыми помещениями на первых этажах и подземной автостоянкой по ул. Степана Разина в Чкаловском районе г. Екатеринбурга. Секция 1Д			
Изм.	Кол.уч.	Лист	Дата
1	1	1	08.23
Н.Участка		08.23	
Инженер ПТО Зайцев А.А.		08.23	
Директор Шлярик И.И.		08.23	
Секция 1Д		Стадия	Лист
		1	Листов
Трубная разводка для прокладки розеточных (силовых) сетей в монолитных конструкциях на 6 этаже в осях 1-7/А-К на отм. +16.330		ООО "ПКФ Инженерная академия" г.Екатеринбург	

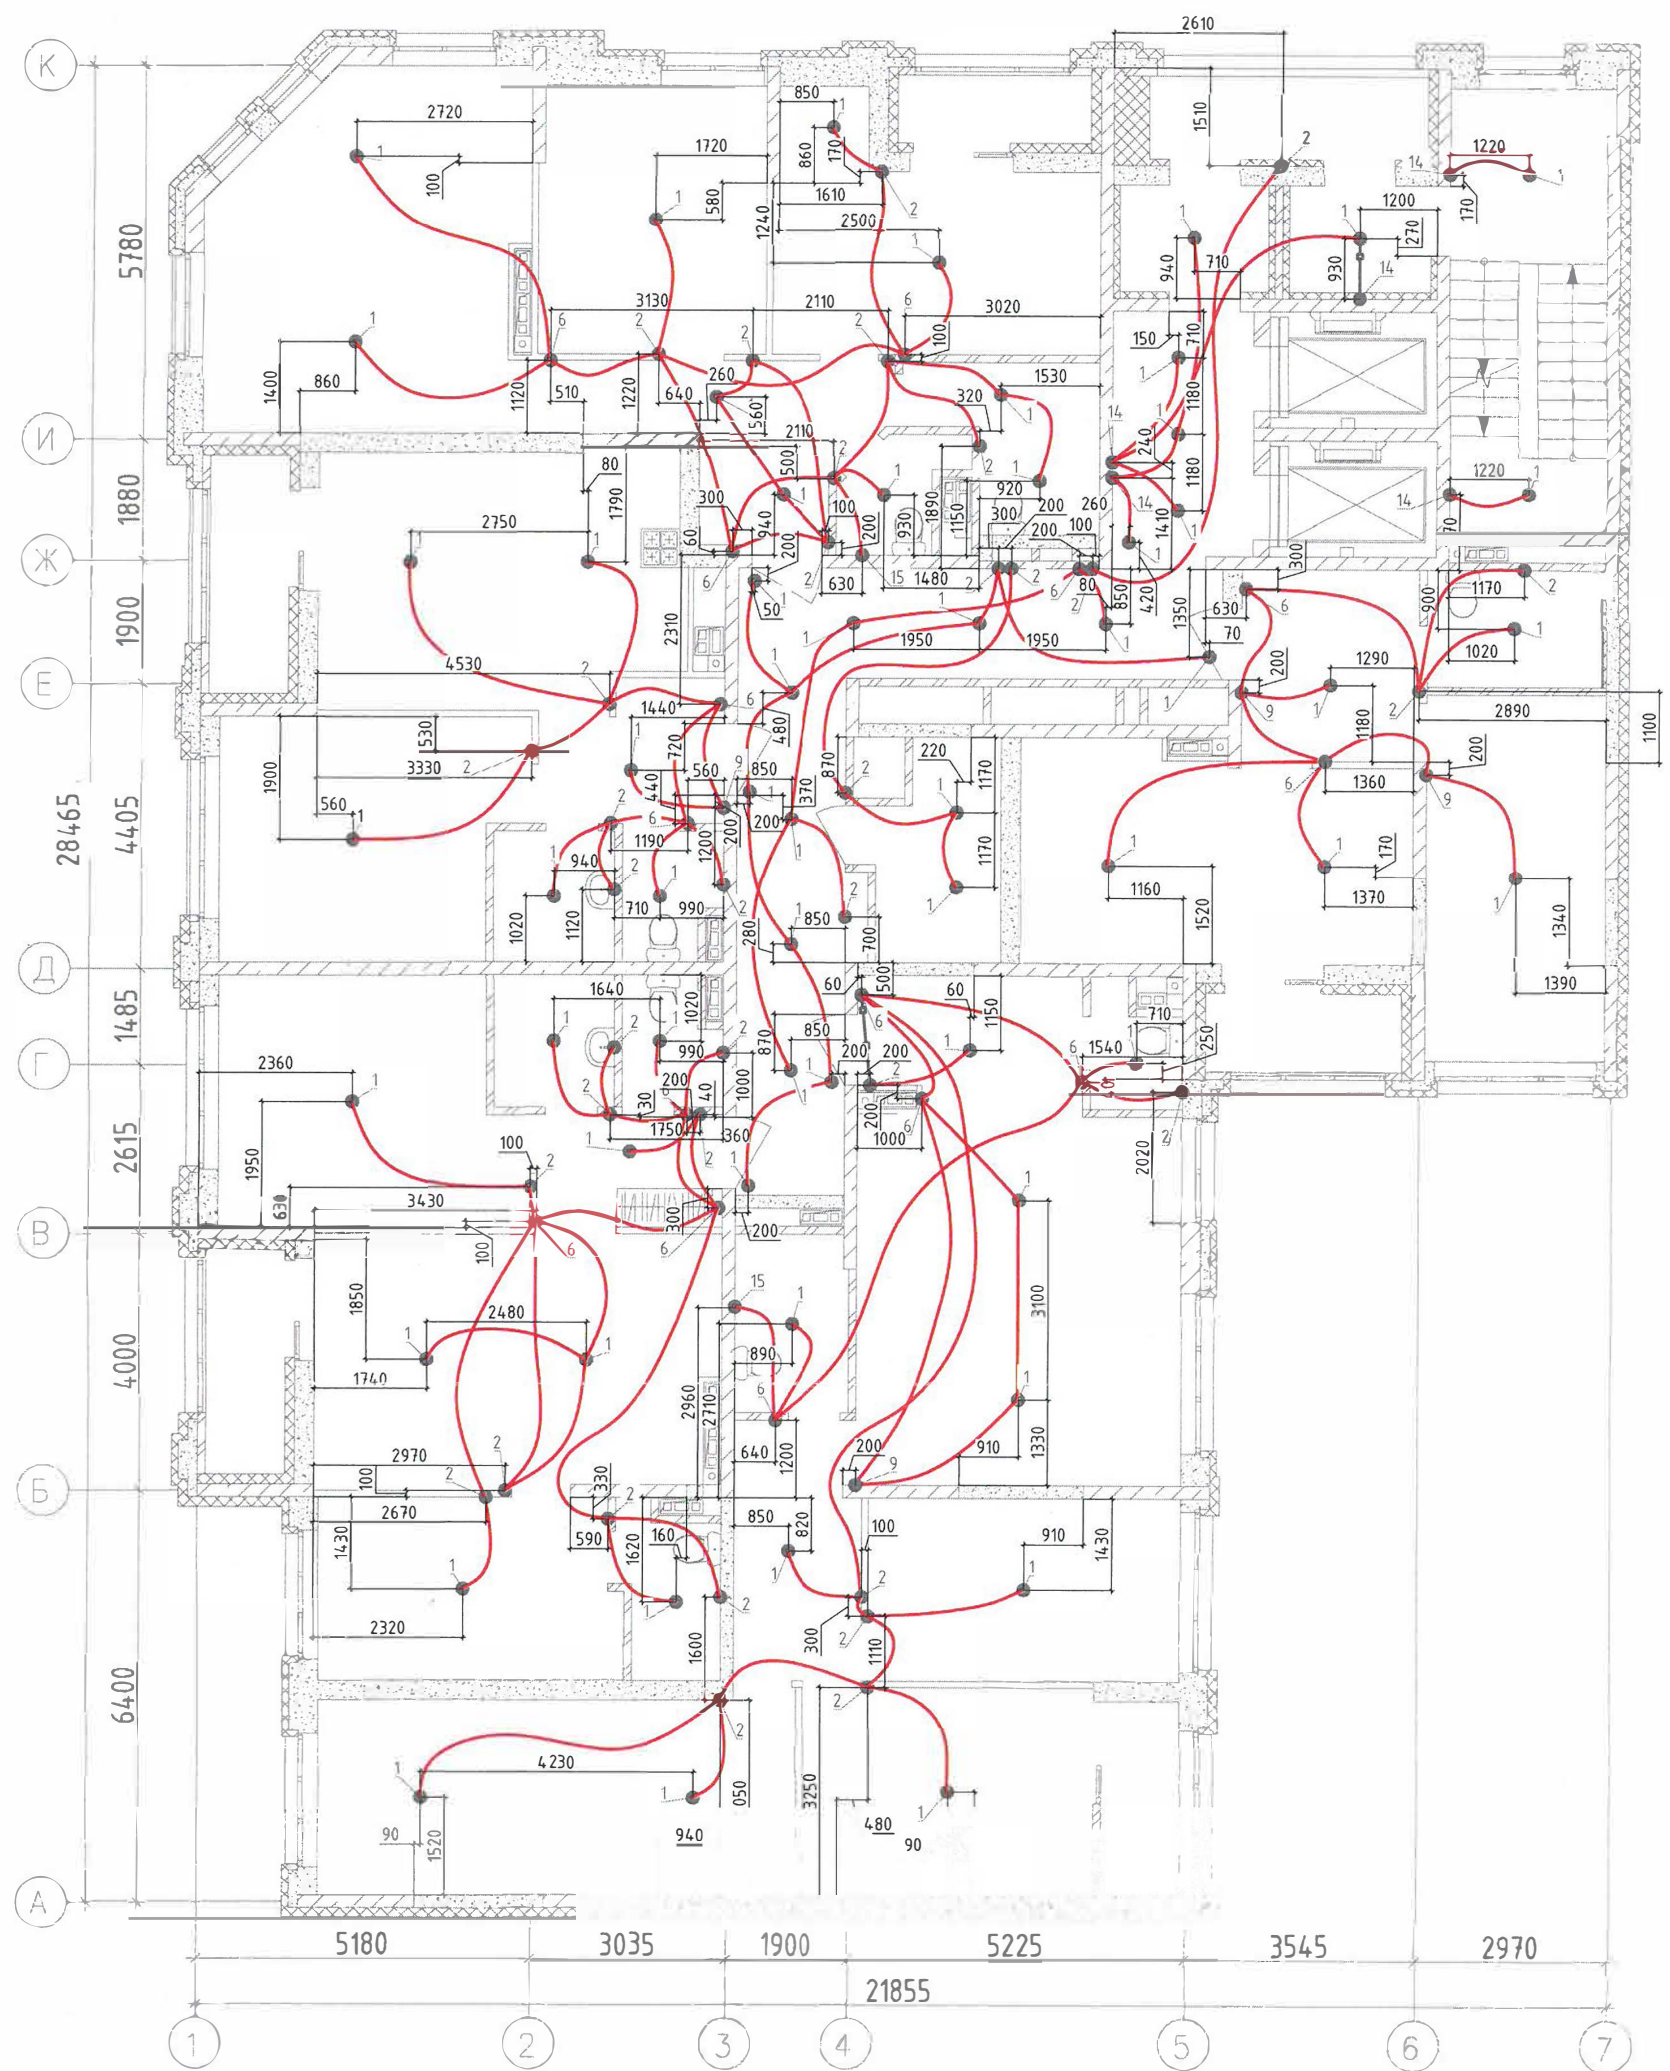

Условные обозначения:

— Труба гладкая жесткая ПНД $\Phi 25\text{мм}$

				Исполнительная схема №7.1		
				Многоэтажный жилой дом с нежилыми помещениями на первых этажах и подземной автостоянкой по ул. Степана Разина в Чкаловском районе г. Екатеринбурга. Секция 1Д		
Изм.	Кол.	Лист	№ док.	Подпись	Дата	Стадия
						Лист
						Листов
				Секция 1Д		1
				Трубная разводка для прокладки сети освещения в монолитных конструкциях на 7 этаже в осях 1-7/А-К на отм. +19,530		ООО "ПКФ Инженерная академия" г.Екатеринбург
Н.Участка				09.23		
Инженер ПТО	Зайцев А.А.			09.23		
Директор	Шкляр И.И.			09.23		

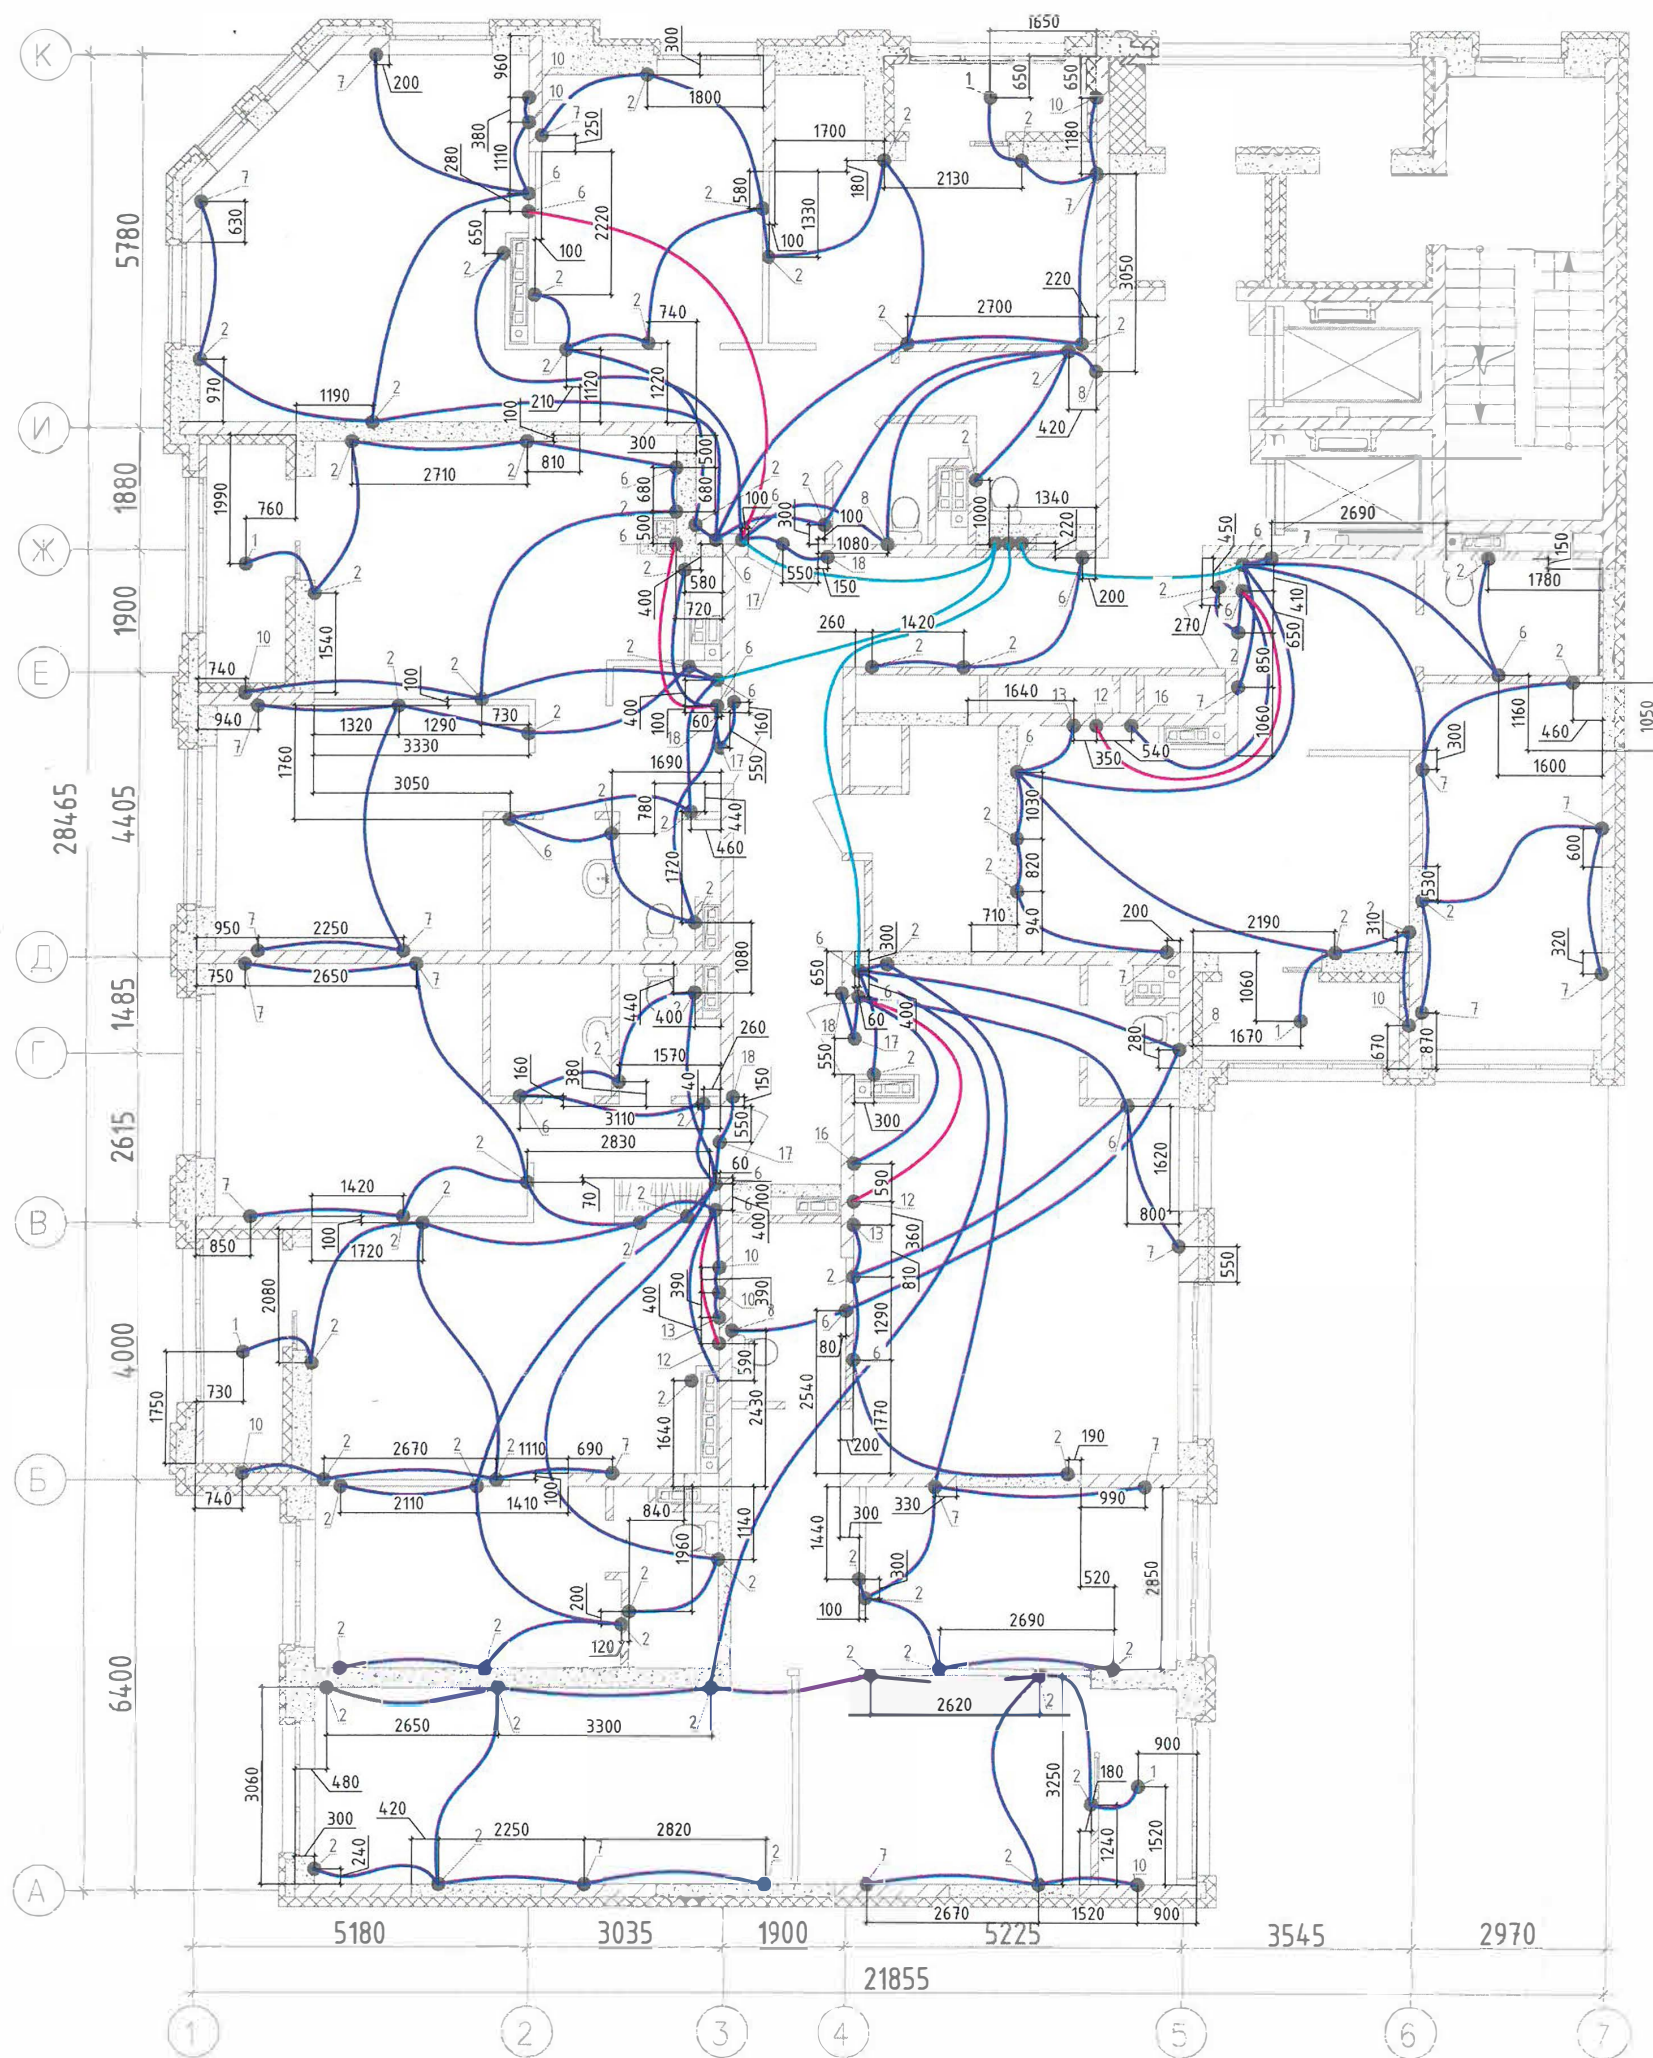

Условные обозначения:

- - Труба гладкая жесткая ПНД $\Phi 25$ мм
- - Труба гладкая жесткая ПНД $\Phi 32$ мм
- - Труба гладкая жесткая ПНД $\Phi 40$ мм


				Исполнительная схема №7.2		
				Многоэтажный жилой дом с нежилыми помещениями на первых этажах и подземной автостоянкой по ул. Степана Разина в Чкаловском районе г. Екатеринбурга. Секция 1Д		
				Секция 1Д		
				Трубная разводка для прокладки розеточных (силовых) сетей в монолитных конструкциях на 7 этаже в осях 1-7/А-К на отм. +19,530		
				Стадия	Лист	Листов
					1	
				ООО "ПКФ Инженерная академия" г.Екатеринбург		

Изм. Кол.уч. Лист № док. Подпись Дата

Н.Участка Инженер ПТО Директор

Забайцев А.А. Шлярик И.И.


09.23 09.23 09.23

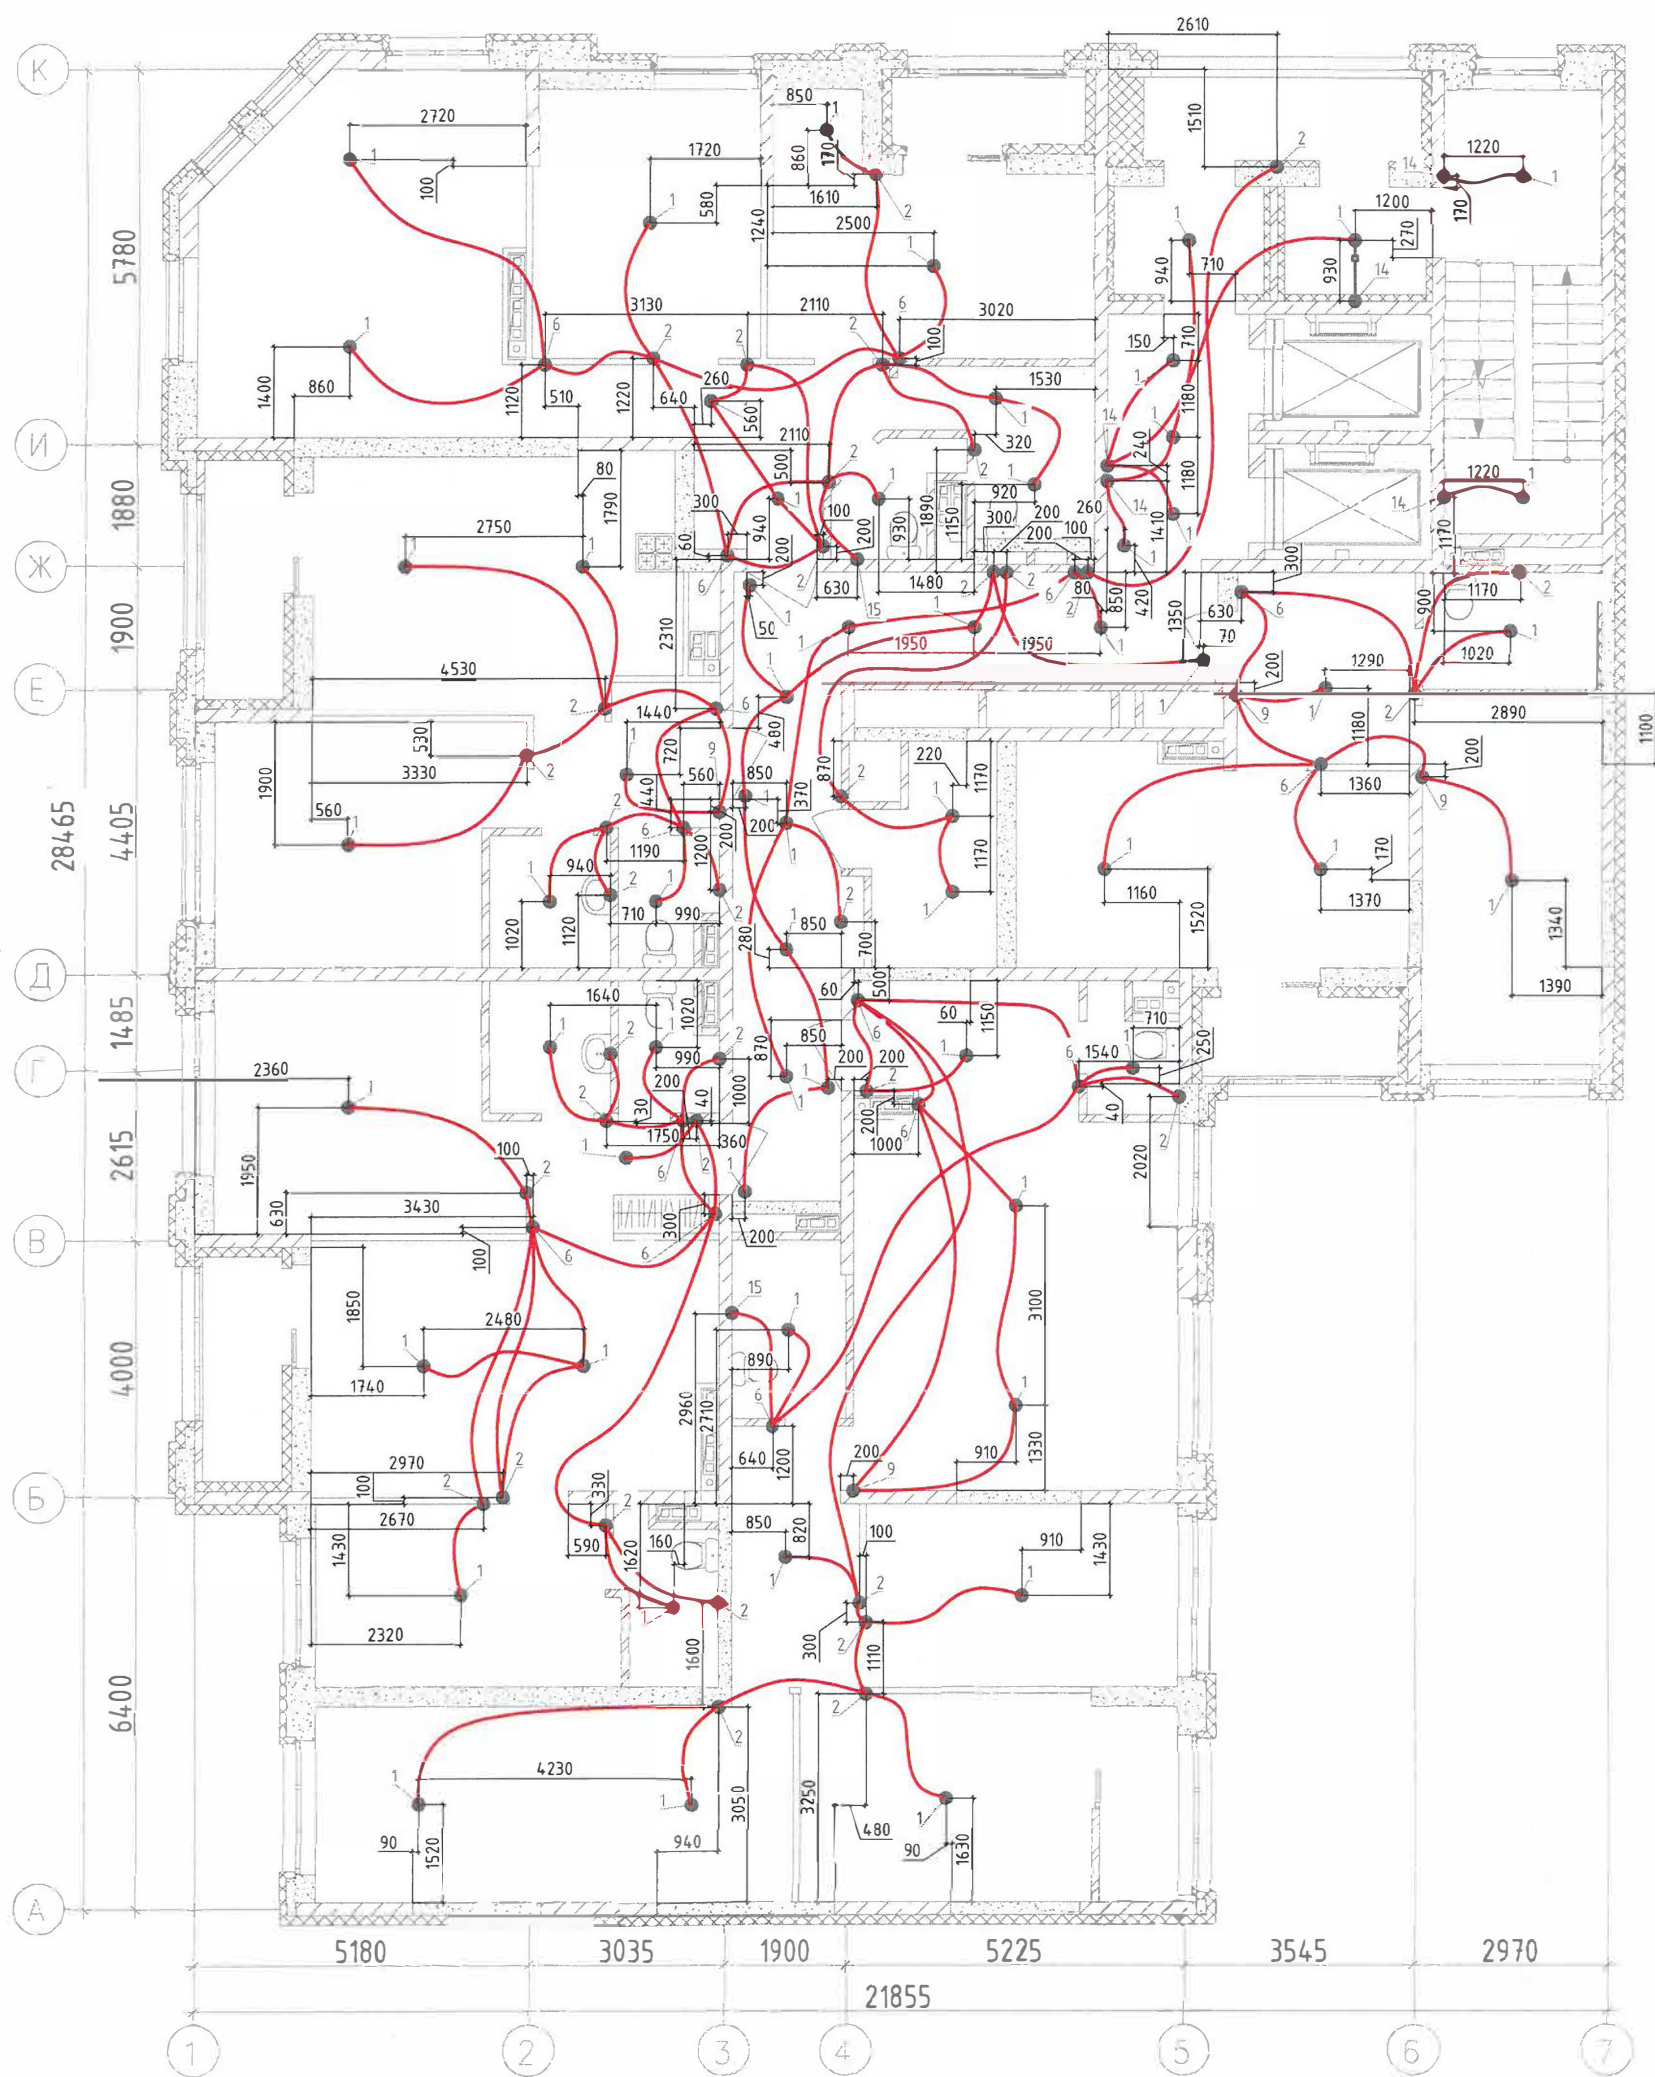

Условные обозначения:

— Труба гладка жесткая ПНД $\varnothing 25\text{мм}$


Исполнительная схема №8.1			
«Многоэтажная секция 1Д многоквартирного жилого здания секционного типа с встроенными помещениями общественного назначения (№1Д по ПЗУ) - 12 этап строительства» по адресу: Свердловская область, г. Екатеринбург, ул. Степана Разина, ул. Щорса, ул. Чапаева			
Изм.	Кол.уч.	Лист	№ док.
Н.ч.частка	Инженер	ПТО	Зайцев А.А.
Директор	Шкляр И.И.		
09.23	09.23	09.23	
Секция 1Д		Стадия	Лист
Трубная разводка для прокладки сети освещения в монолитных конструкциях на 8 этаже в осях 1-7/А-К на отм. +22,730		1	Листов
		ООО «ПКФ Инженерная академия» г.Екатеринбург	

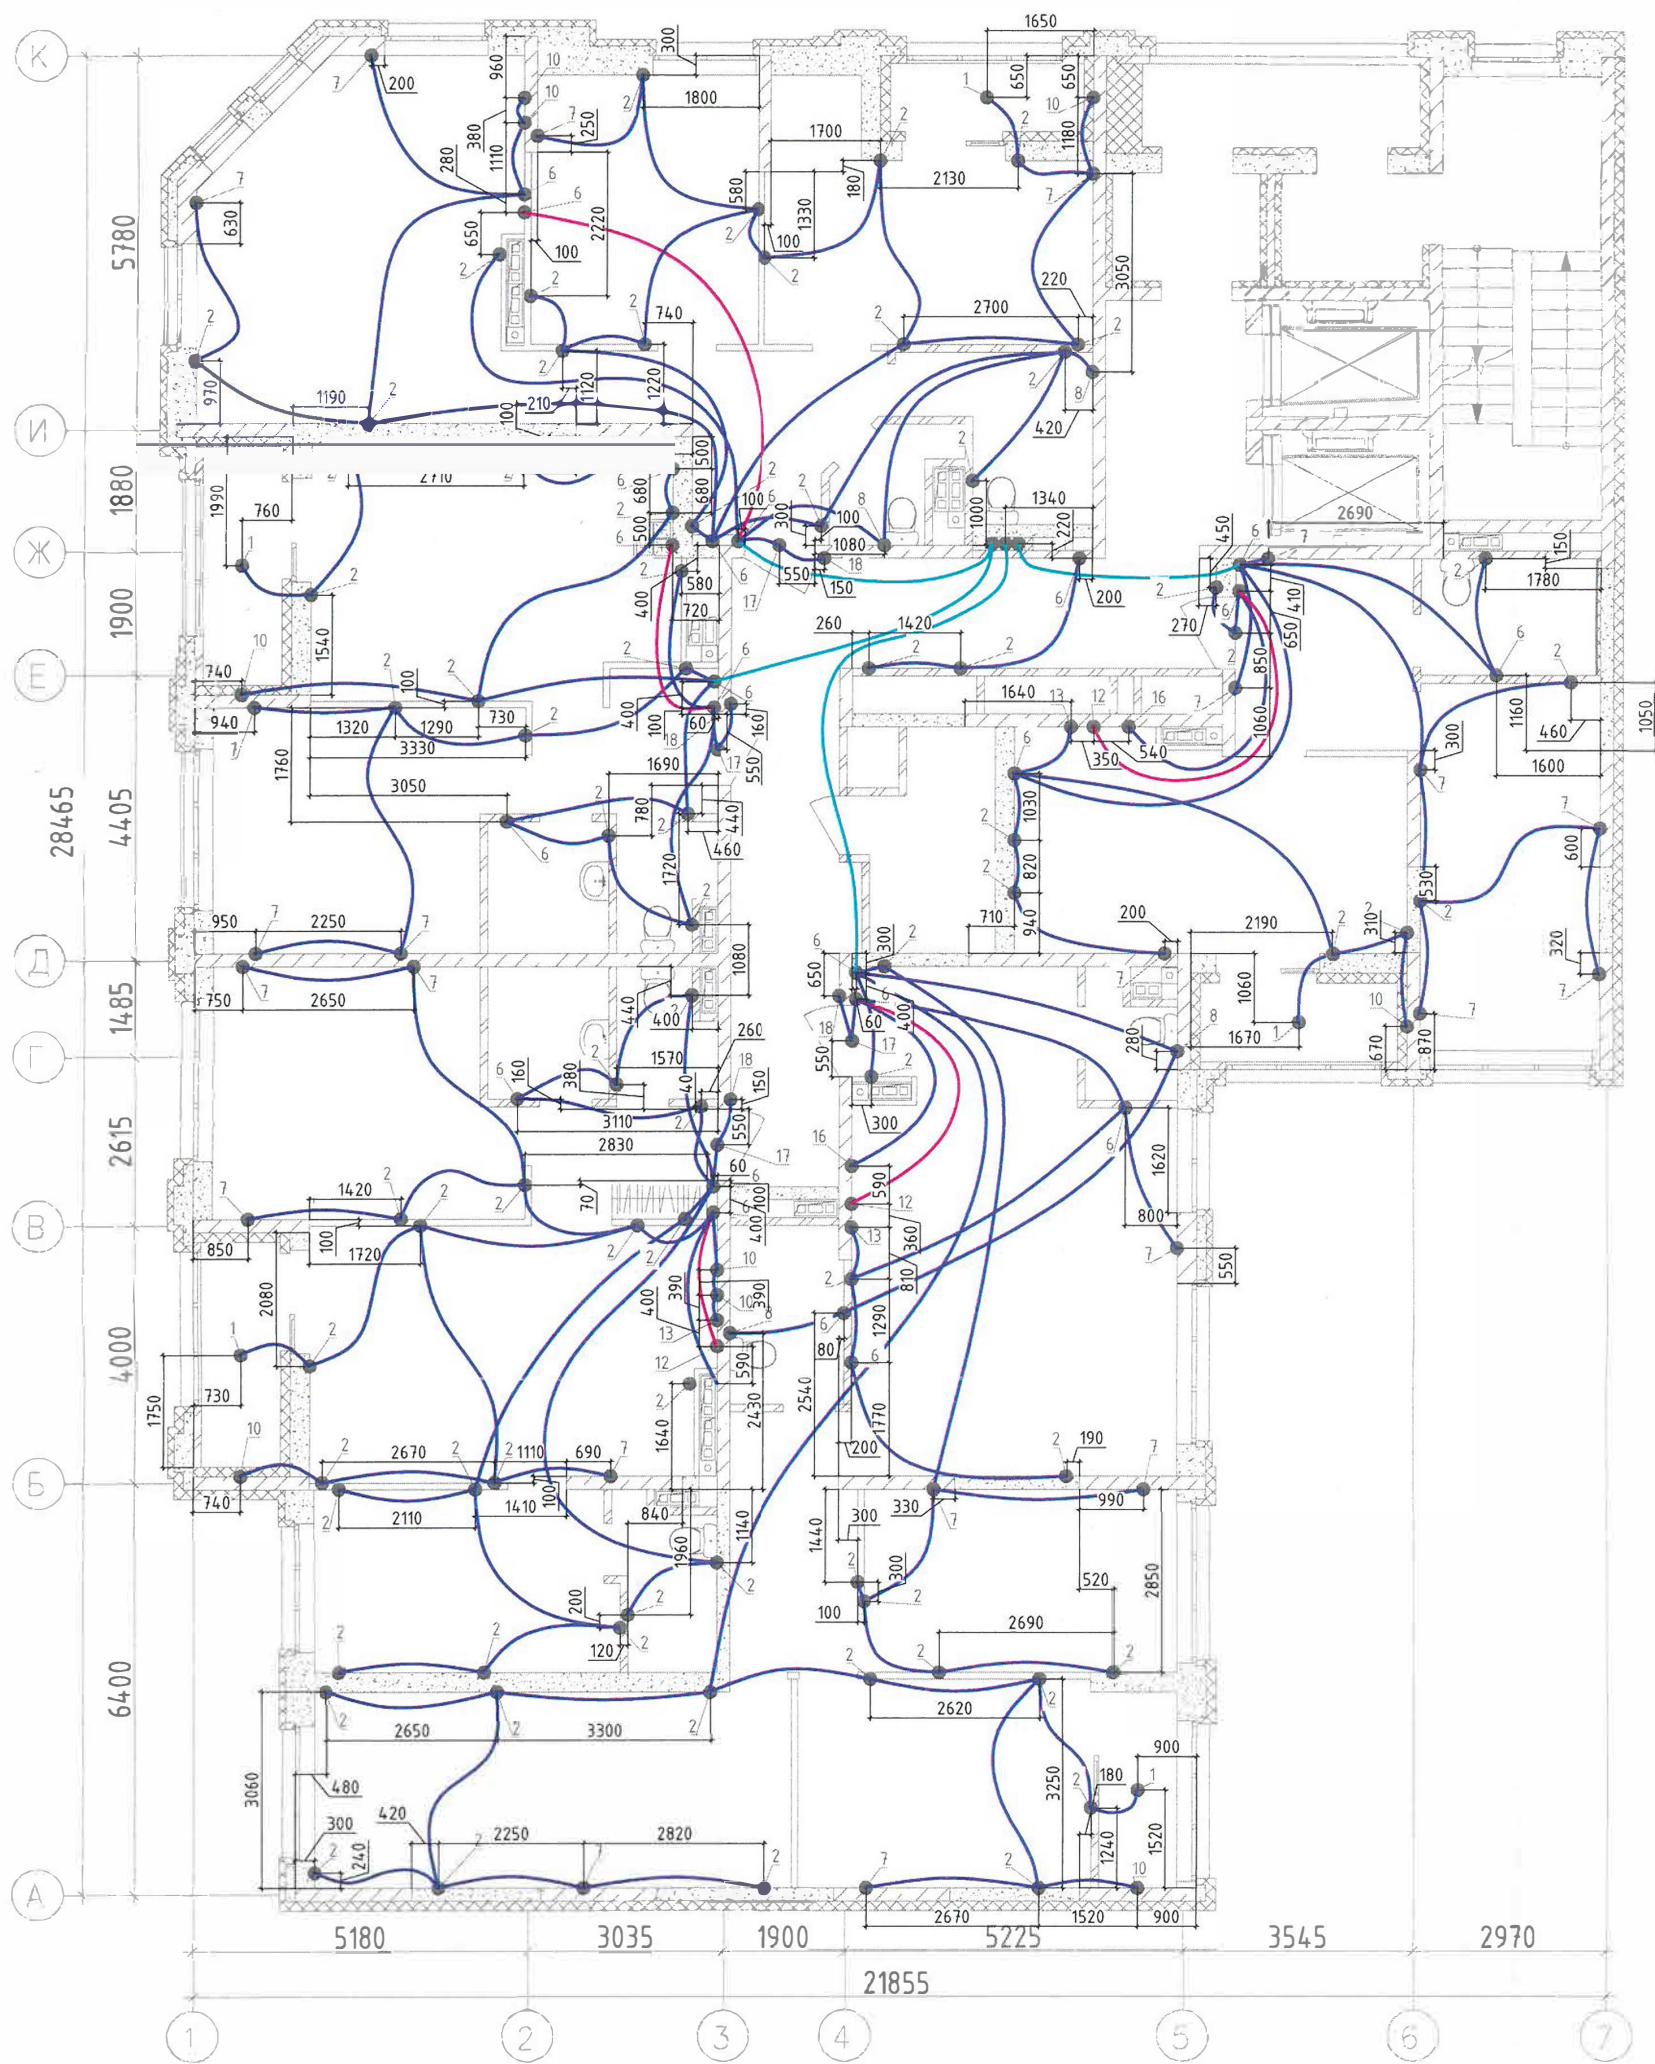

Условные обозначения:

- Труба гладка жесткая ПНД Ø25мм
- Труба гладка жесткая ПНД Ø32мм
- Труба гладка жесткая ПНД Ø40мм


				Исполнительная схема №8.2		
				«Многоэтажная секция 1Д многоквартирного жилого здания секционного типа с встроенными помещениями общественного назначения (№1Д по ПЗУ) - 12 этап строительства» по адресу: Свердловская область, г. Екатеринбург, ул. Степана Разина, ул. Щорса, ул. Чапаева		
Изм.	Кол.	Лист	№ док.	Подпись	Дата	Стация
						Лист
						Листов
				Секция 1Д		1
				Трубная разводка для прокладки розеточных (силовых) сетей в монолитных конструкциях на 8 этаже в осях 1-7/А-К на отм. +22,730		ООО "ПКФ Инженерная академия" г.Екатеринбург
				Н.Участка	09.23	
				Инженер ПТО Зайцев А.А.	09.23	
				Директор Шкляр И.И.	09.23	

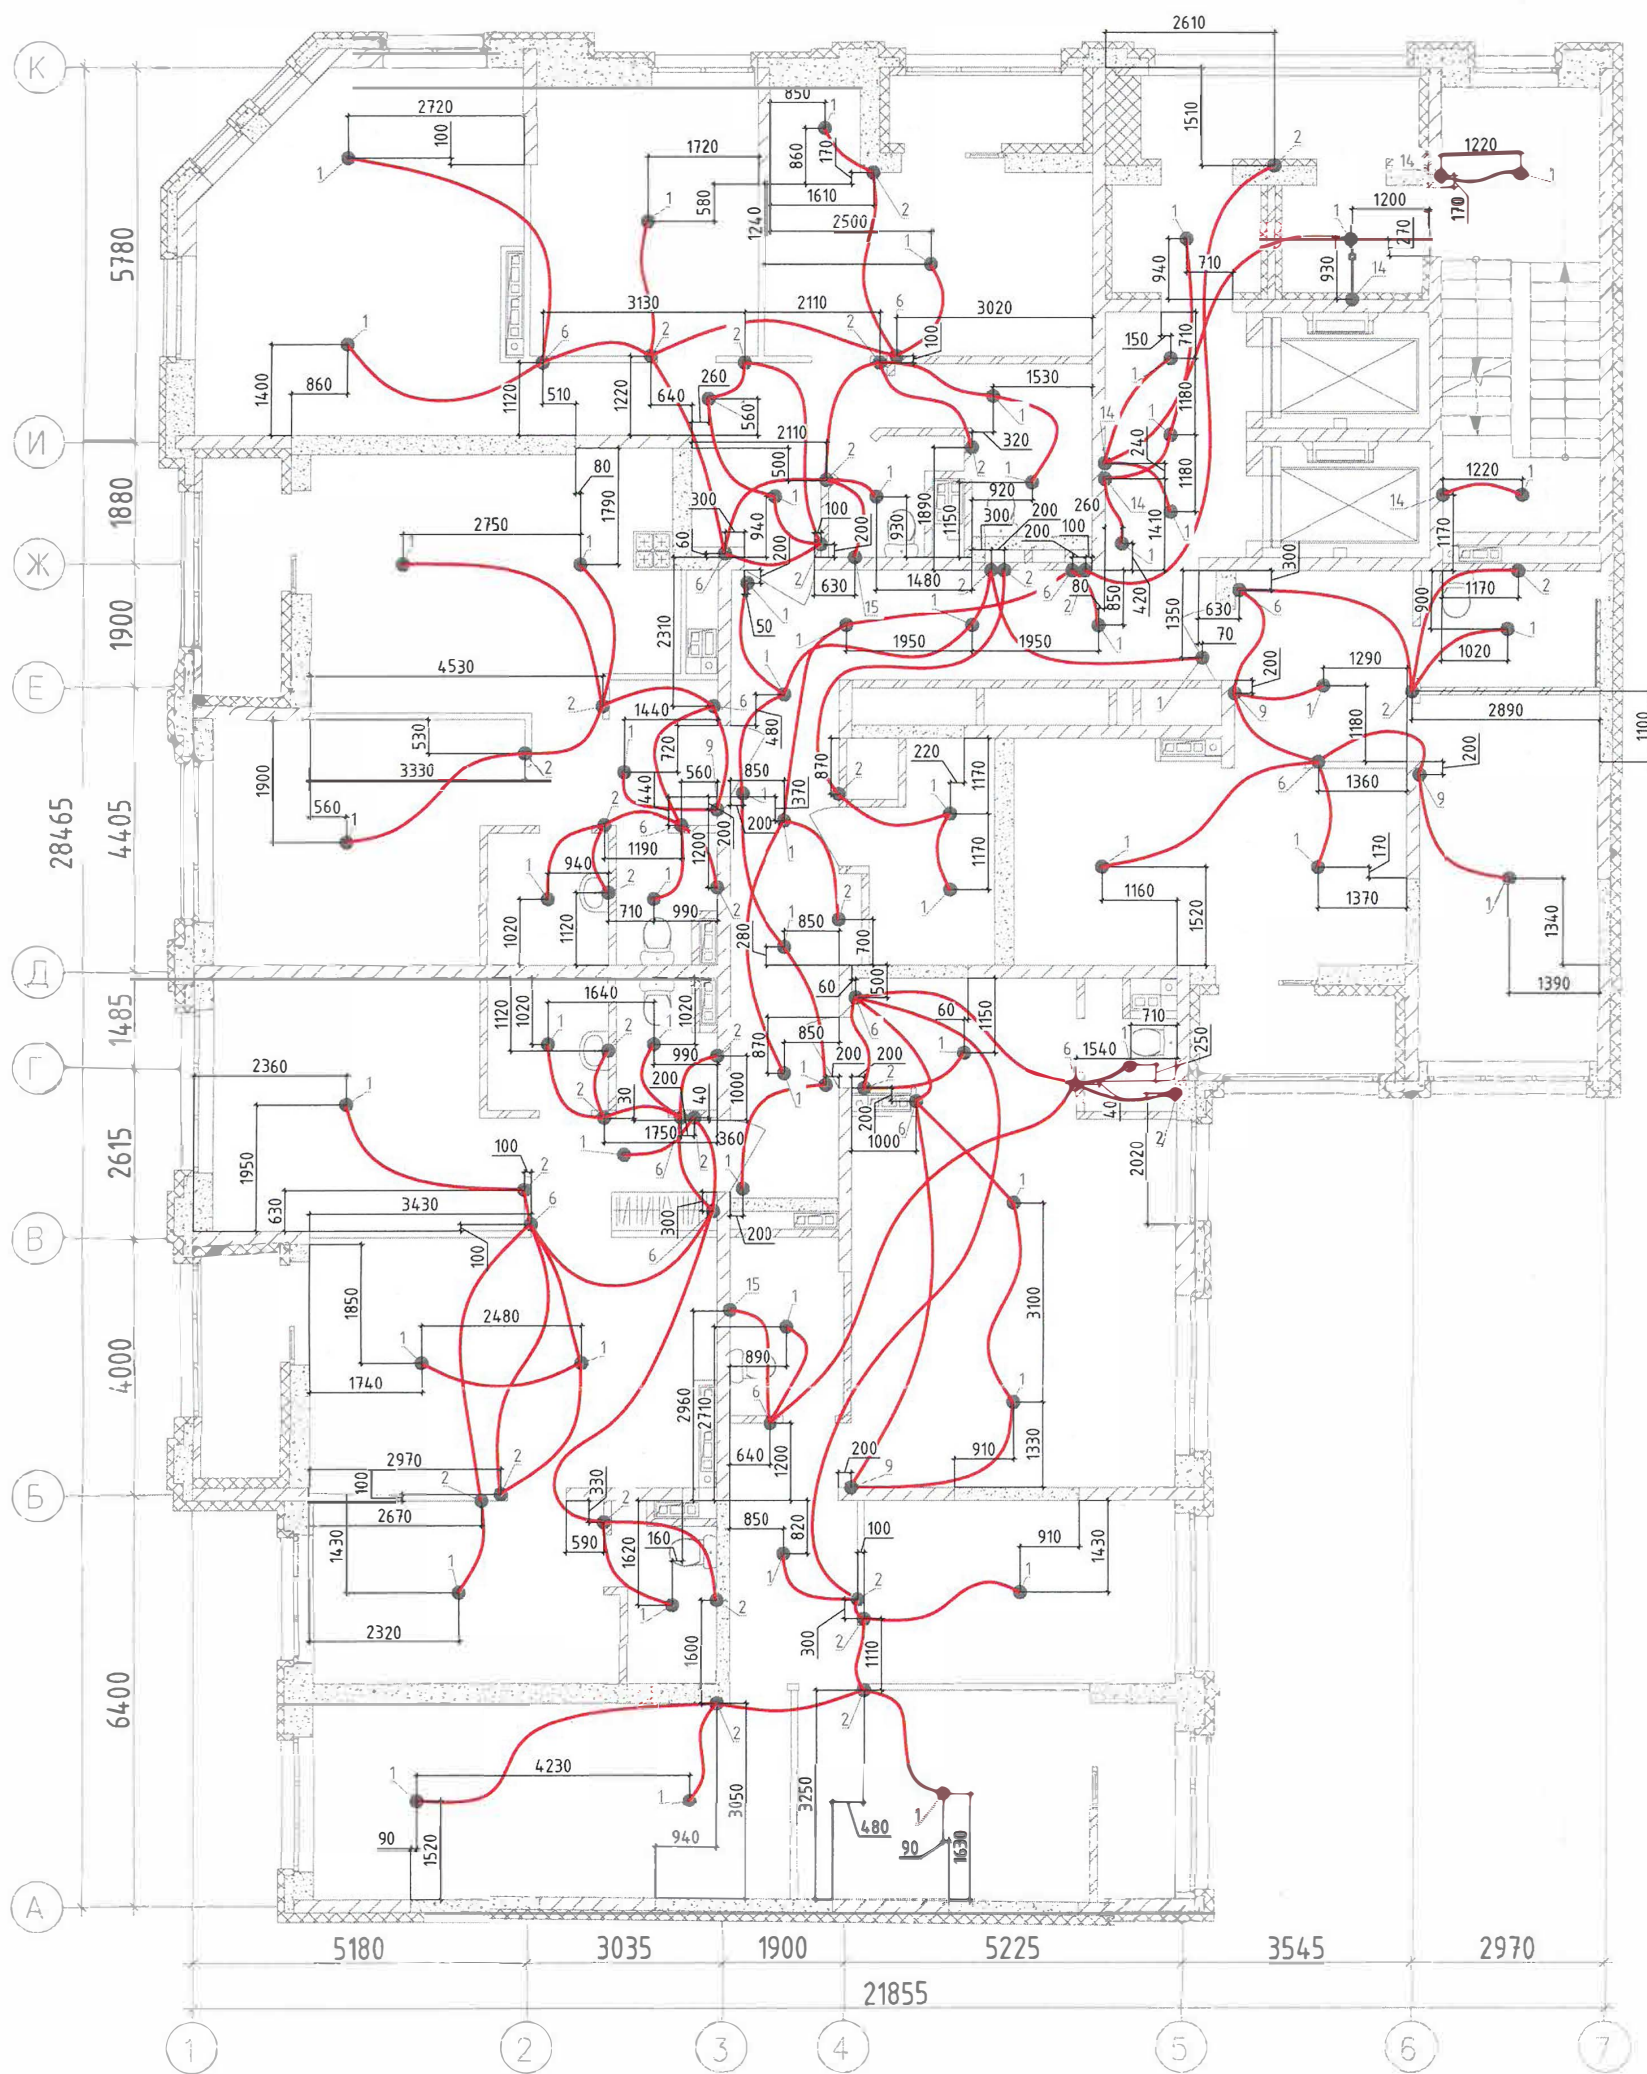

Условные обозначения:

— Труба гладкая жесткая ПНД $\varnothing 25\text{мм}$


				Исполнительная схема №9.1		
				«Многоэтажная секция 1Д многоквартирного жилого здания секционного типа с встроенными помещениями общественного назначения (№1Д по ПЗУ) – 12 этап строительства» по адресу: Свердловская область, г. Екатеринбург, ул. Степана Разина, ул. Щорса, ул. Чапаева		
Изм.	Кол.	Лист	№ док.	Подпись	Дата	Стадия
						Лист
						Листов
				Секция 1Д		1
				Трубная разводка для прокладки сети освещения в монолитных конструкциях на 9 этаже в осях 1-7/А-К на отм. +25,930		000 "ПКФ Инженерная академия" г.Екатеринбург
Н.Участка				09.23		
Инженер ПТО	Зайцев А.А.			09.23		
Директор	Шляхун А.А.			09.23		

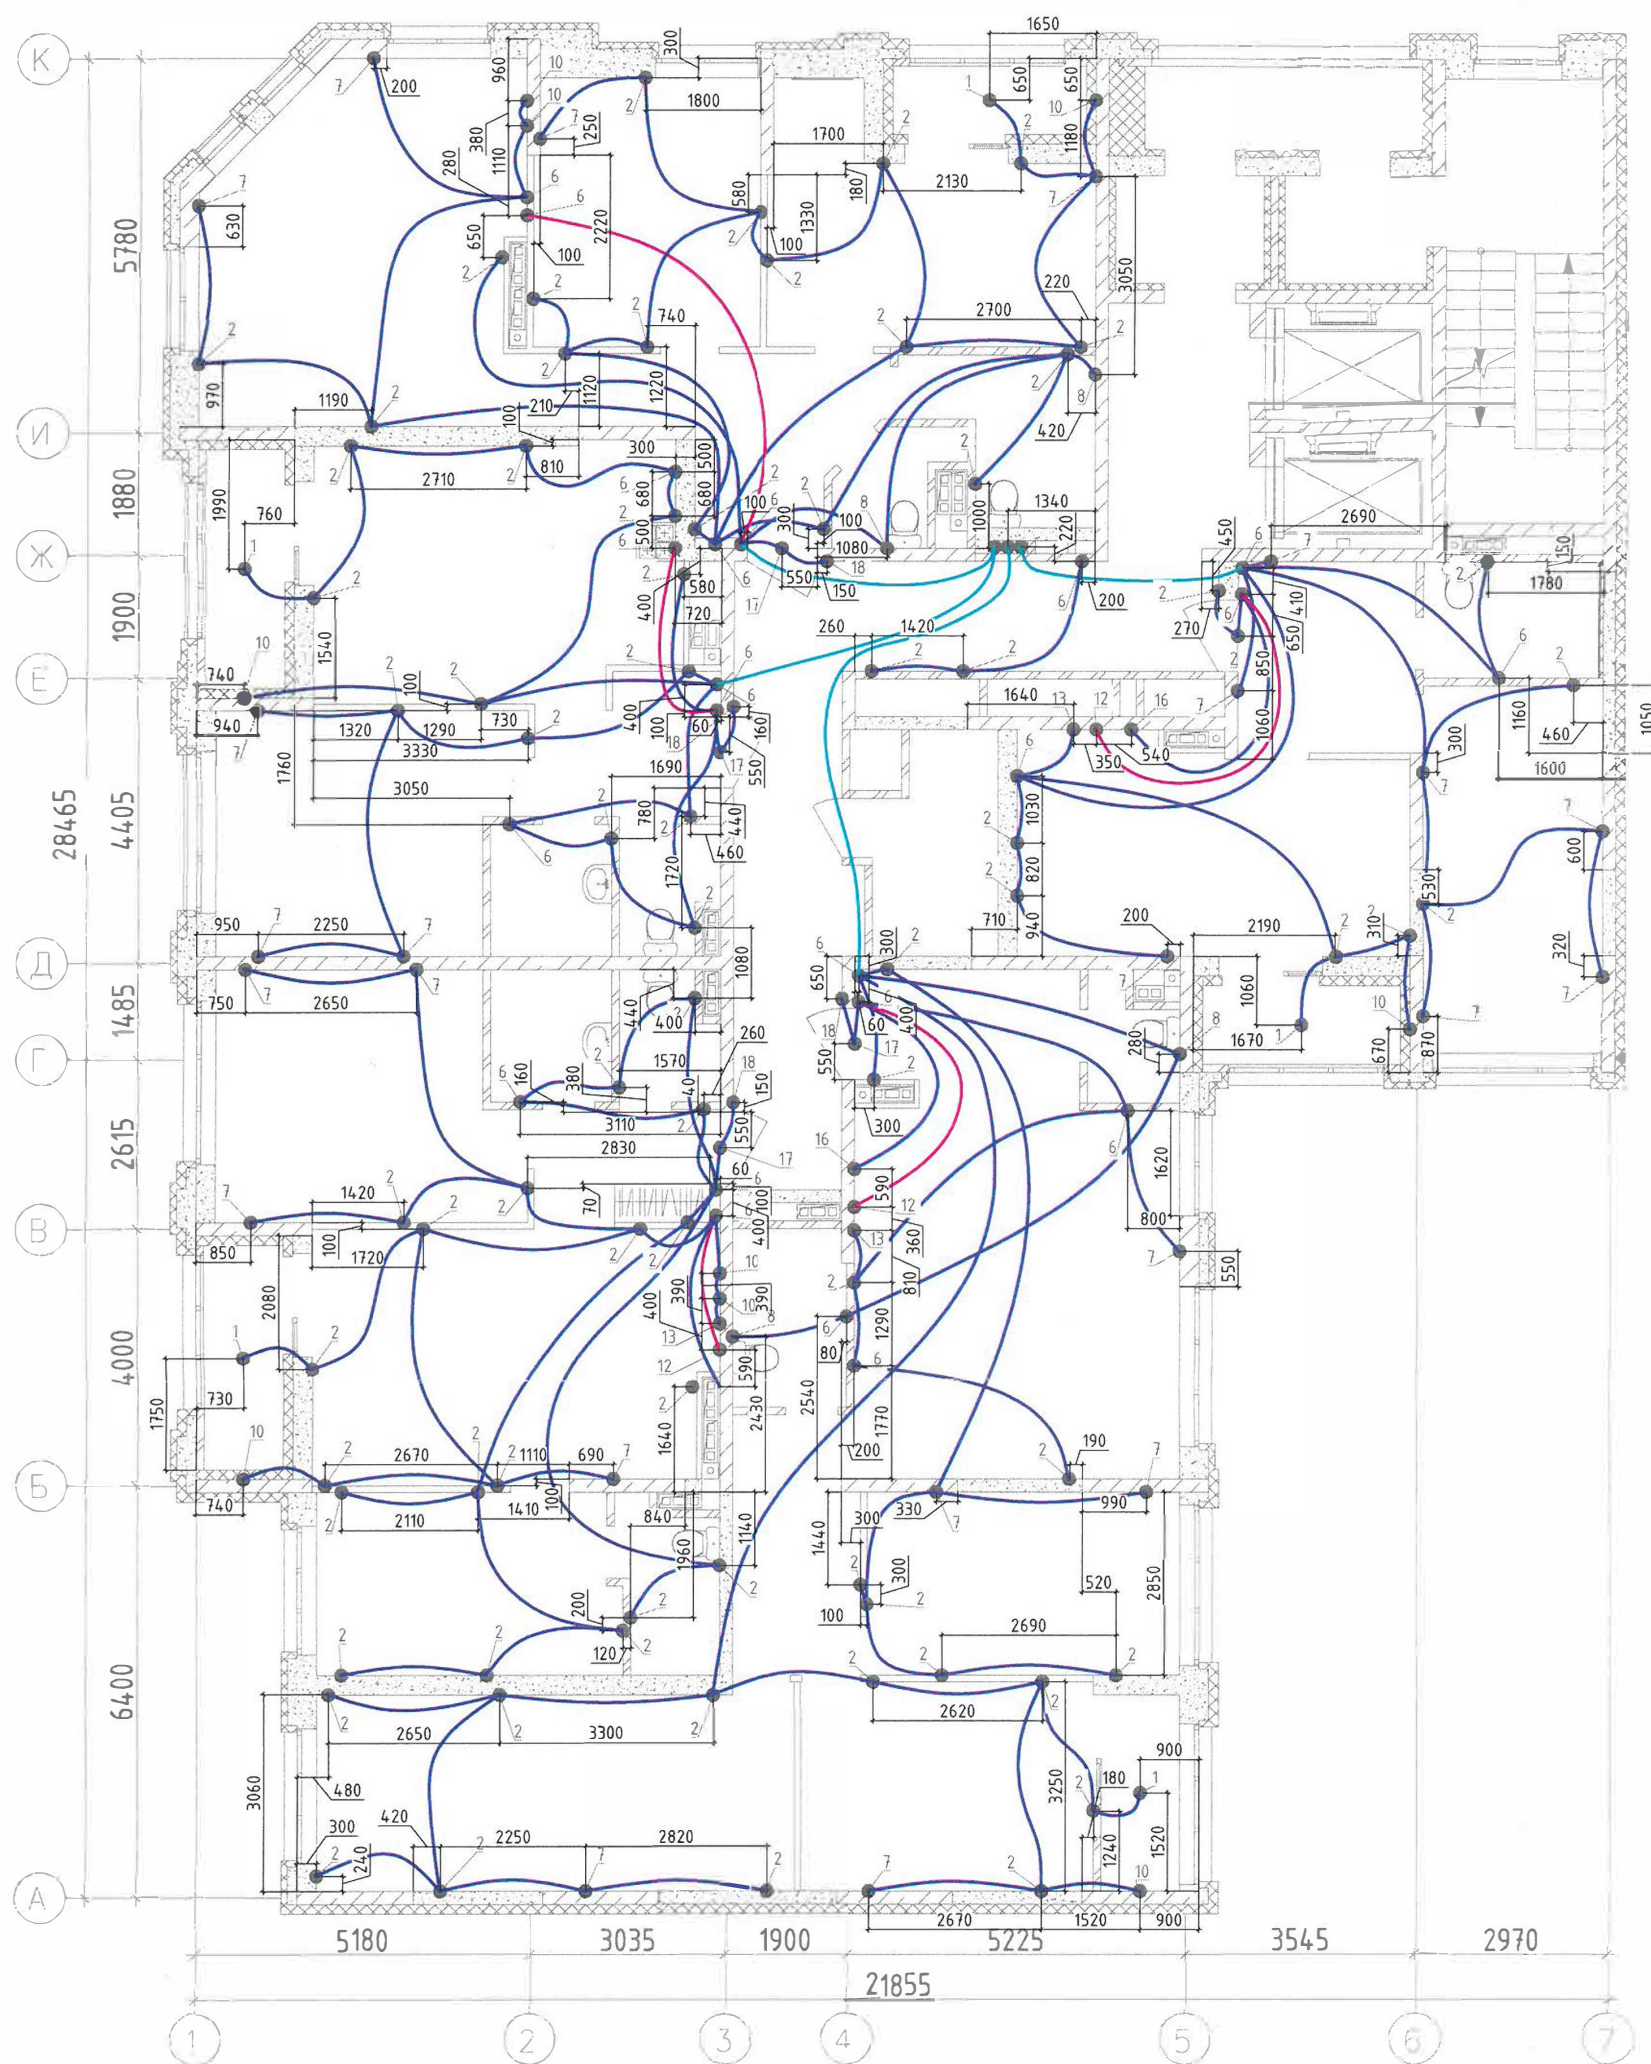

Условные обозначения:

- - Труба гладка жесткая ПНД $\Phi 25\text{мм}$
- - Труба гладка жесткая ПНД $\Phi 32\text{мм}$
- - Труба гладка жесткая ПНД $\Phi 40\text{мм}$


				Исполнительная схема №9.2		
				«Многоэтажная секция 1Д многоквартирного жилого здания секционного типа с встроенными помещениями общественного назначения (№1Д по ПЗУ) - 12 этаж строительства» по адресу: Свердловская область, г. Екатеринбург, ул. Степана Разина, ул. Щорса, ул. Чапаева		
Изм.	Кол.уч.	Лист	№ док.	Подпись	Дата	Стадия
						Лист
						Листов
				Секция 1Д		1
Н.Участка				09.23	Трубная разводка для прокладки розеточных (силовых) сетей в монолитных конструкциях на 9 этаже в осях 1-7/А-К на отм. +25,930	
Инженер ПТО				09.23		
Директор				09.23		
						ООО "ПКФ Инженерная академия" г.Екатеринбург

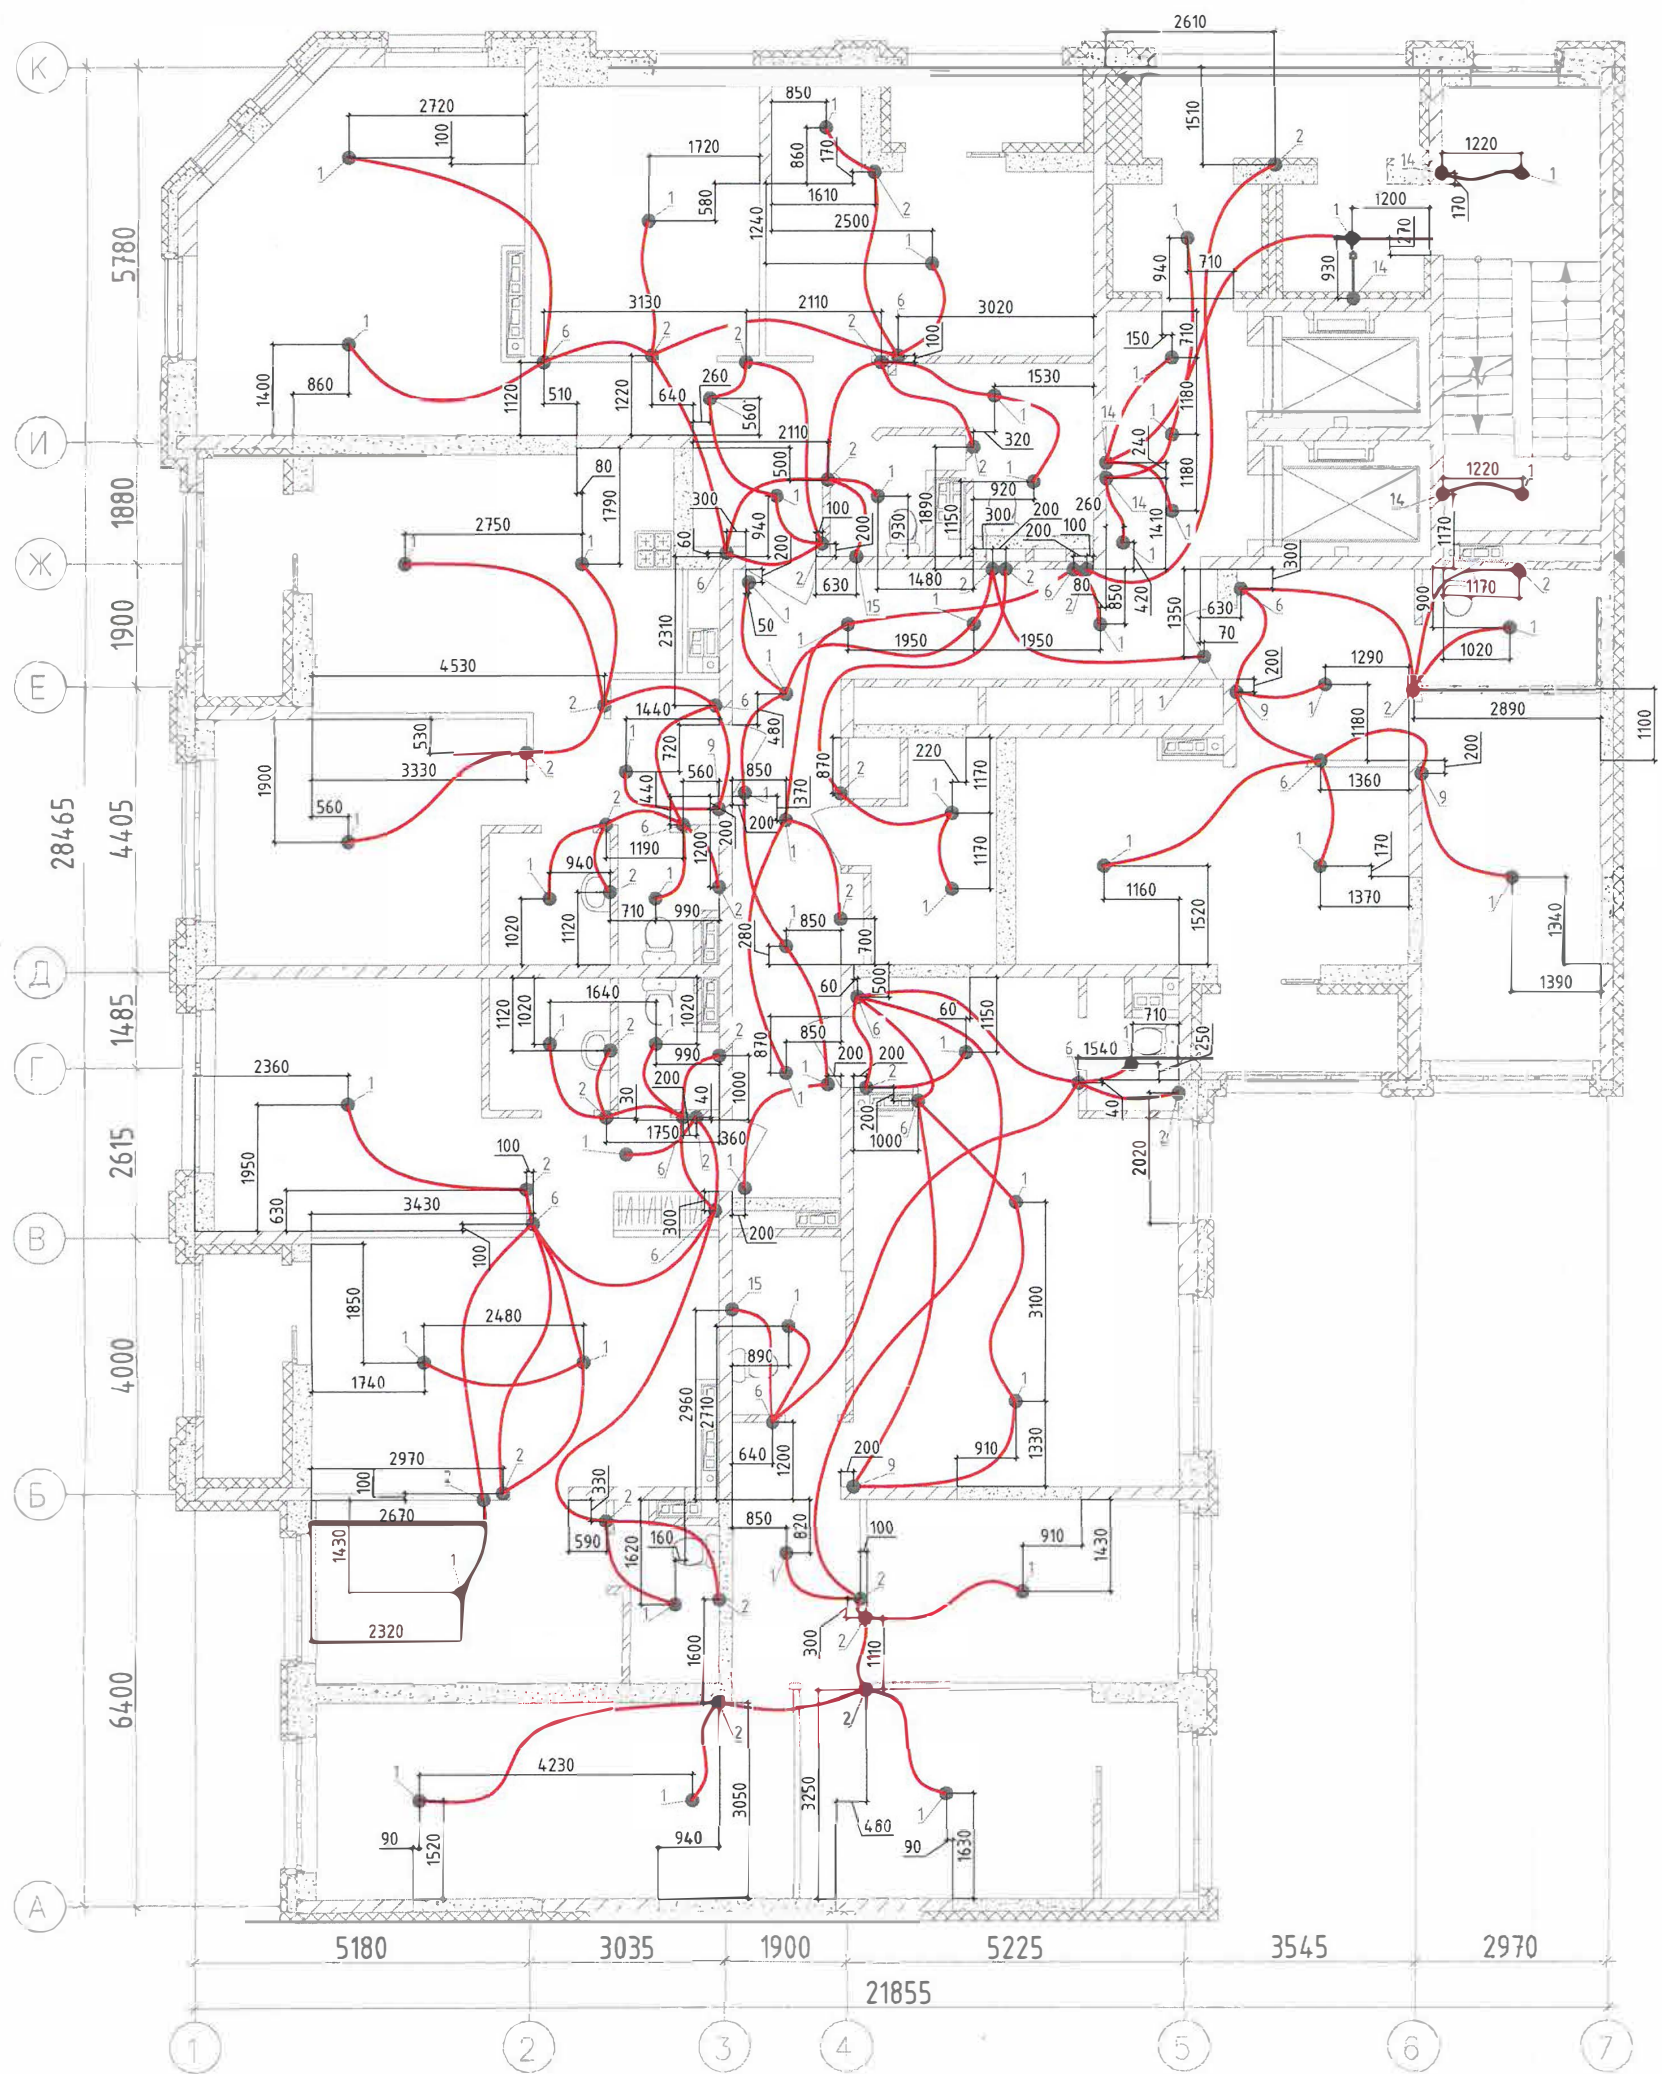

Условные обозначения:

— Труба гладкая жесткая ПНД $\varnothing 25\text{мм}$


				Исполнительная схема №10.1		
				«Многоэтажная секция 1Д многоквартирного жилого здания секционного типа с встроенными помещениями общественного назначения (№1Д по ПЗУ) – 12 этап строительства» по адресу: Свердловская область, г. Екатеринбург, ул. Степана Разина, ул. Щорса, ул. Чапаева		
Изм.	Колуч.	Лист	№ док.	Подпись	Дата	Стадия
						Лист
						Листов
				Секция 1Д		1
Н.Частка				10.23	Трубная разводка для прокладки сети освещения в монолитных конструкциях на 10 этаже в осях 1-7/А-К на отм. +29,130	ООО "ПКФ Инженерная академия" г.Екатеринбург
Инженер Д.Ю. Зацев А.А.				10.23		
Директор Шкляр И.И.				10.23		

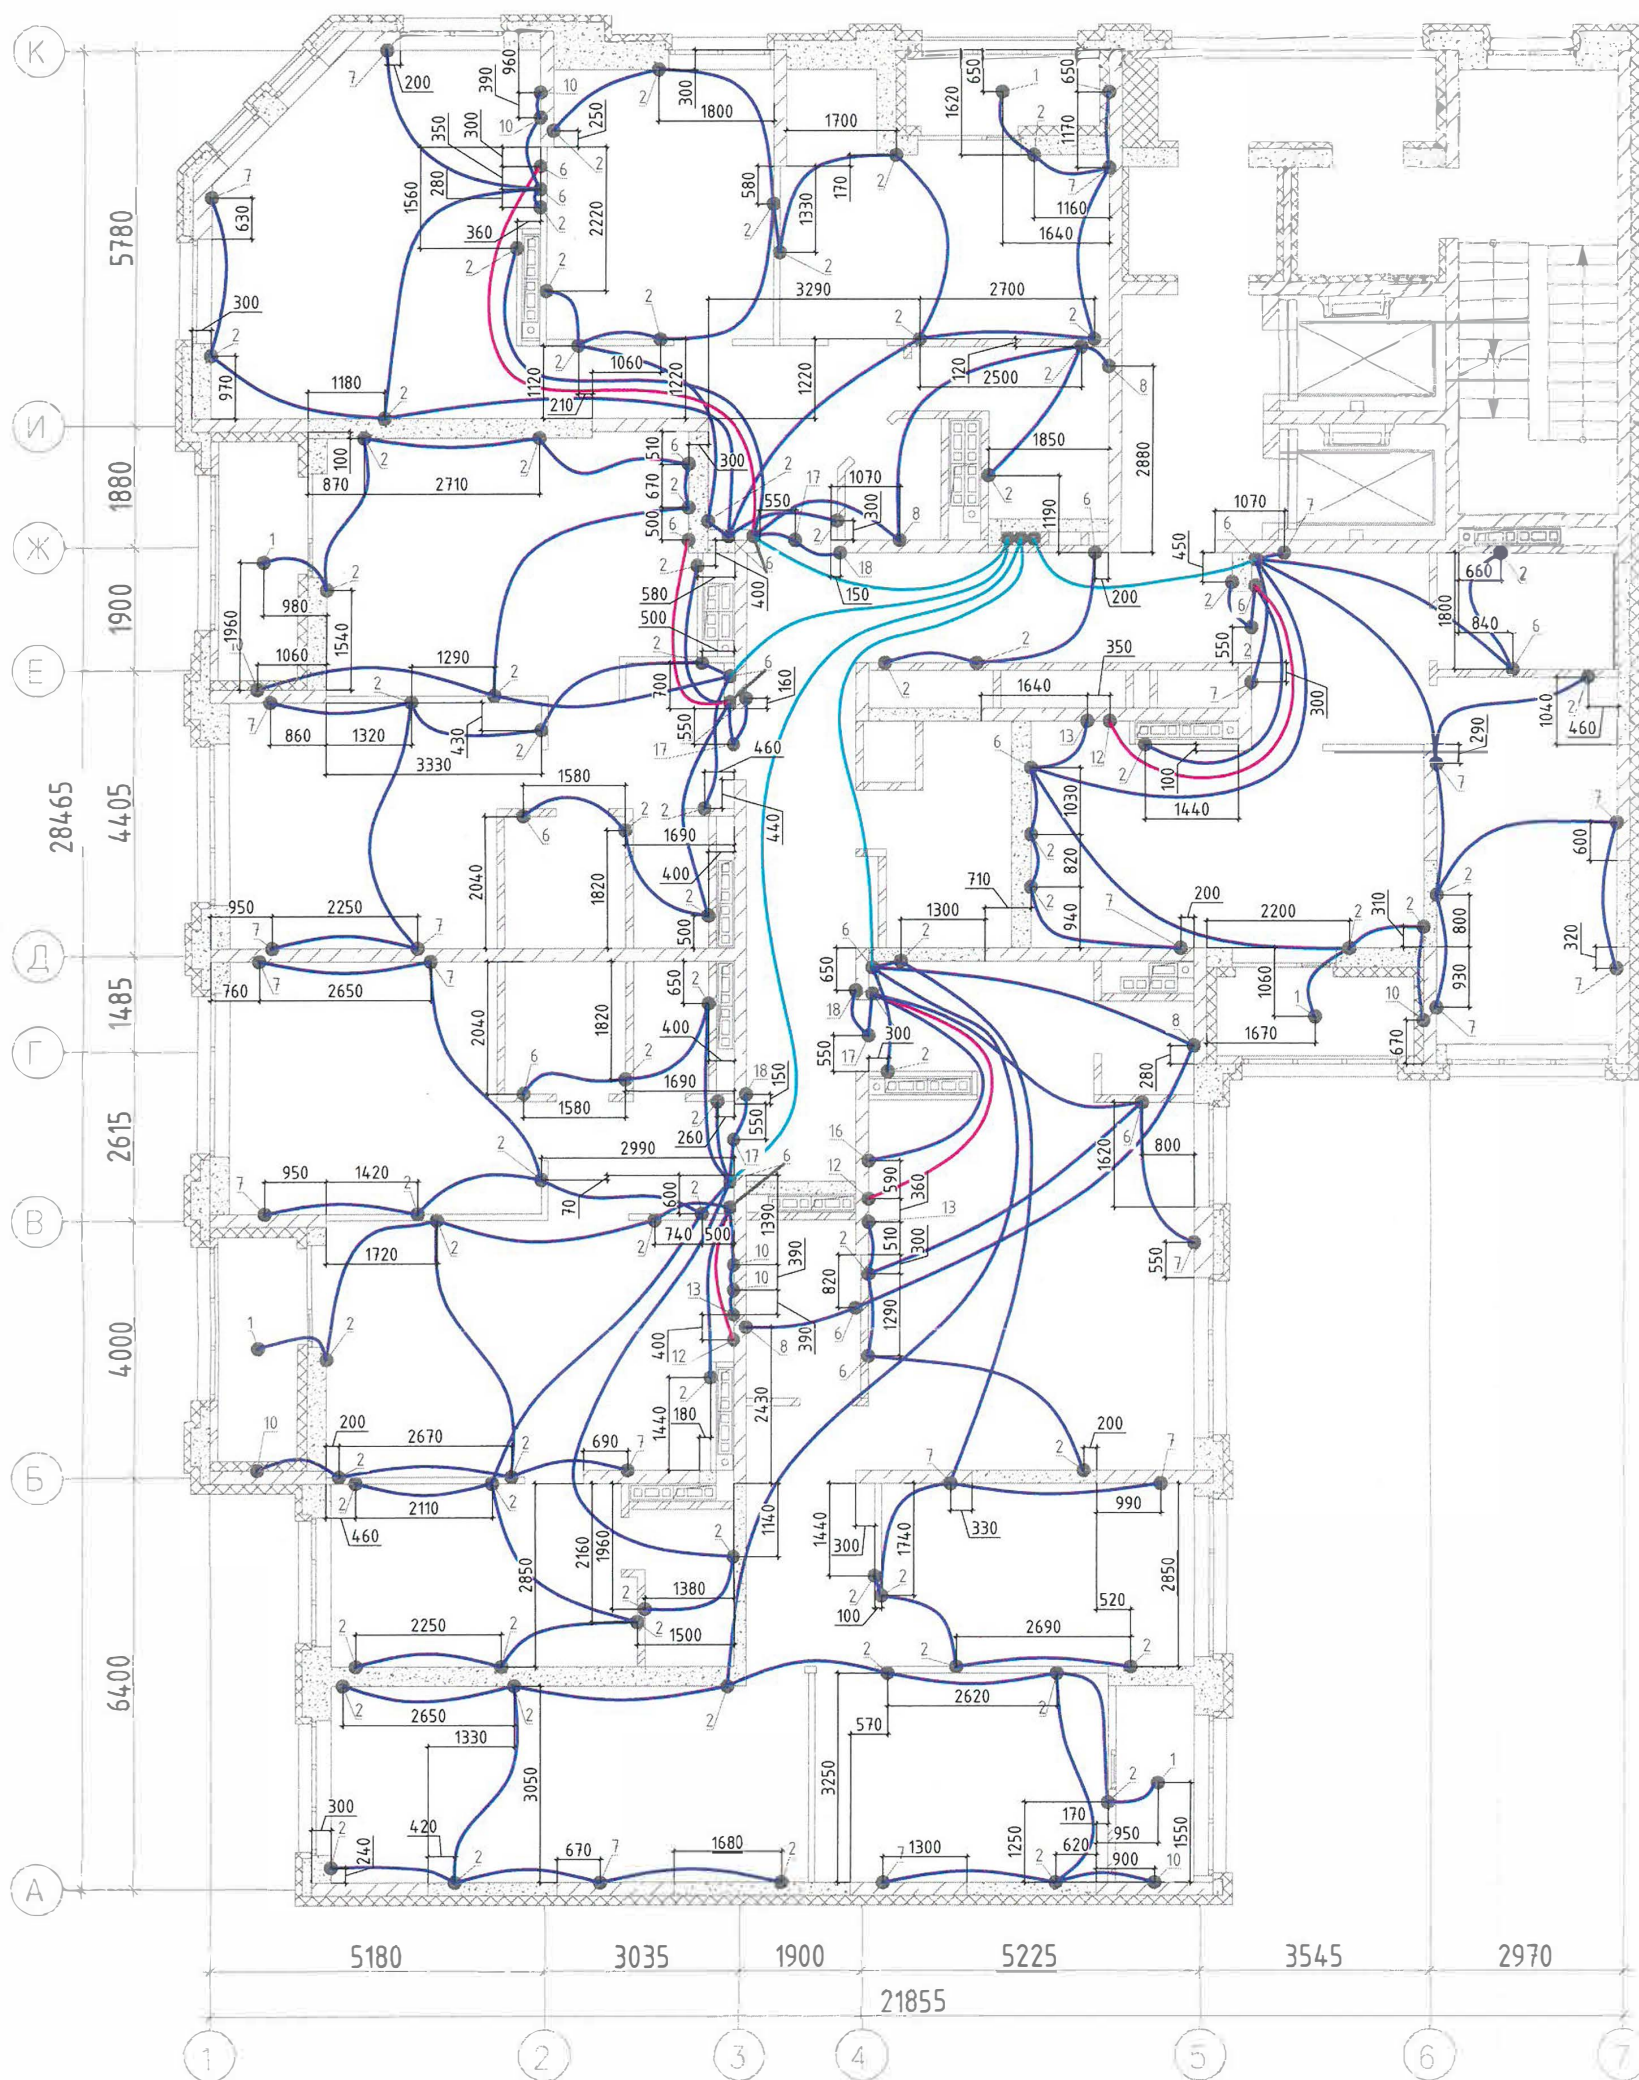

Условные обозначения:

- Труба гладкая жесткая ПНД $\phi 25\text{мм}$
- Труба гладкая жесткая ПНД $\phi 32\text{мм}$
- Труба гладкая жесткая ПНД $\phi 40\text{мм}$


--	--	
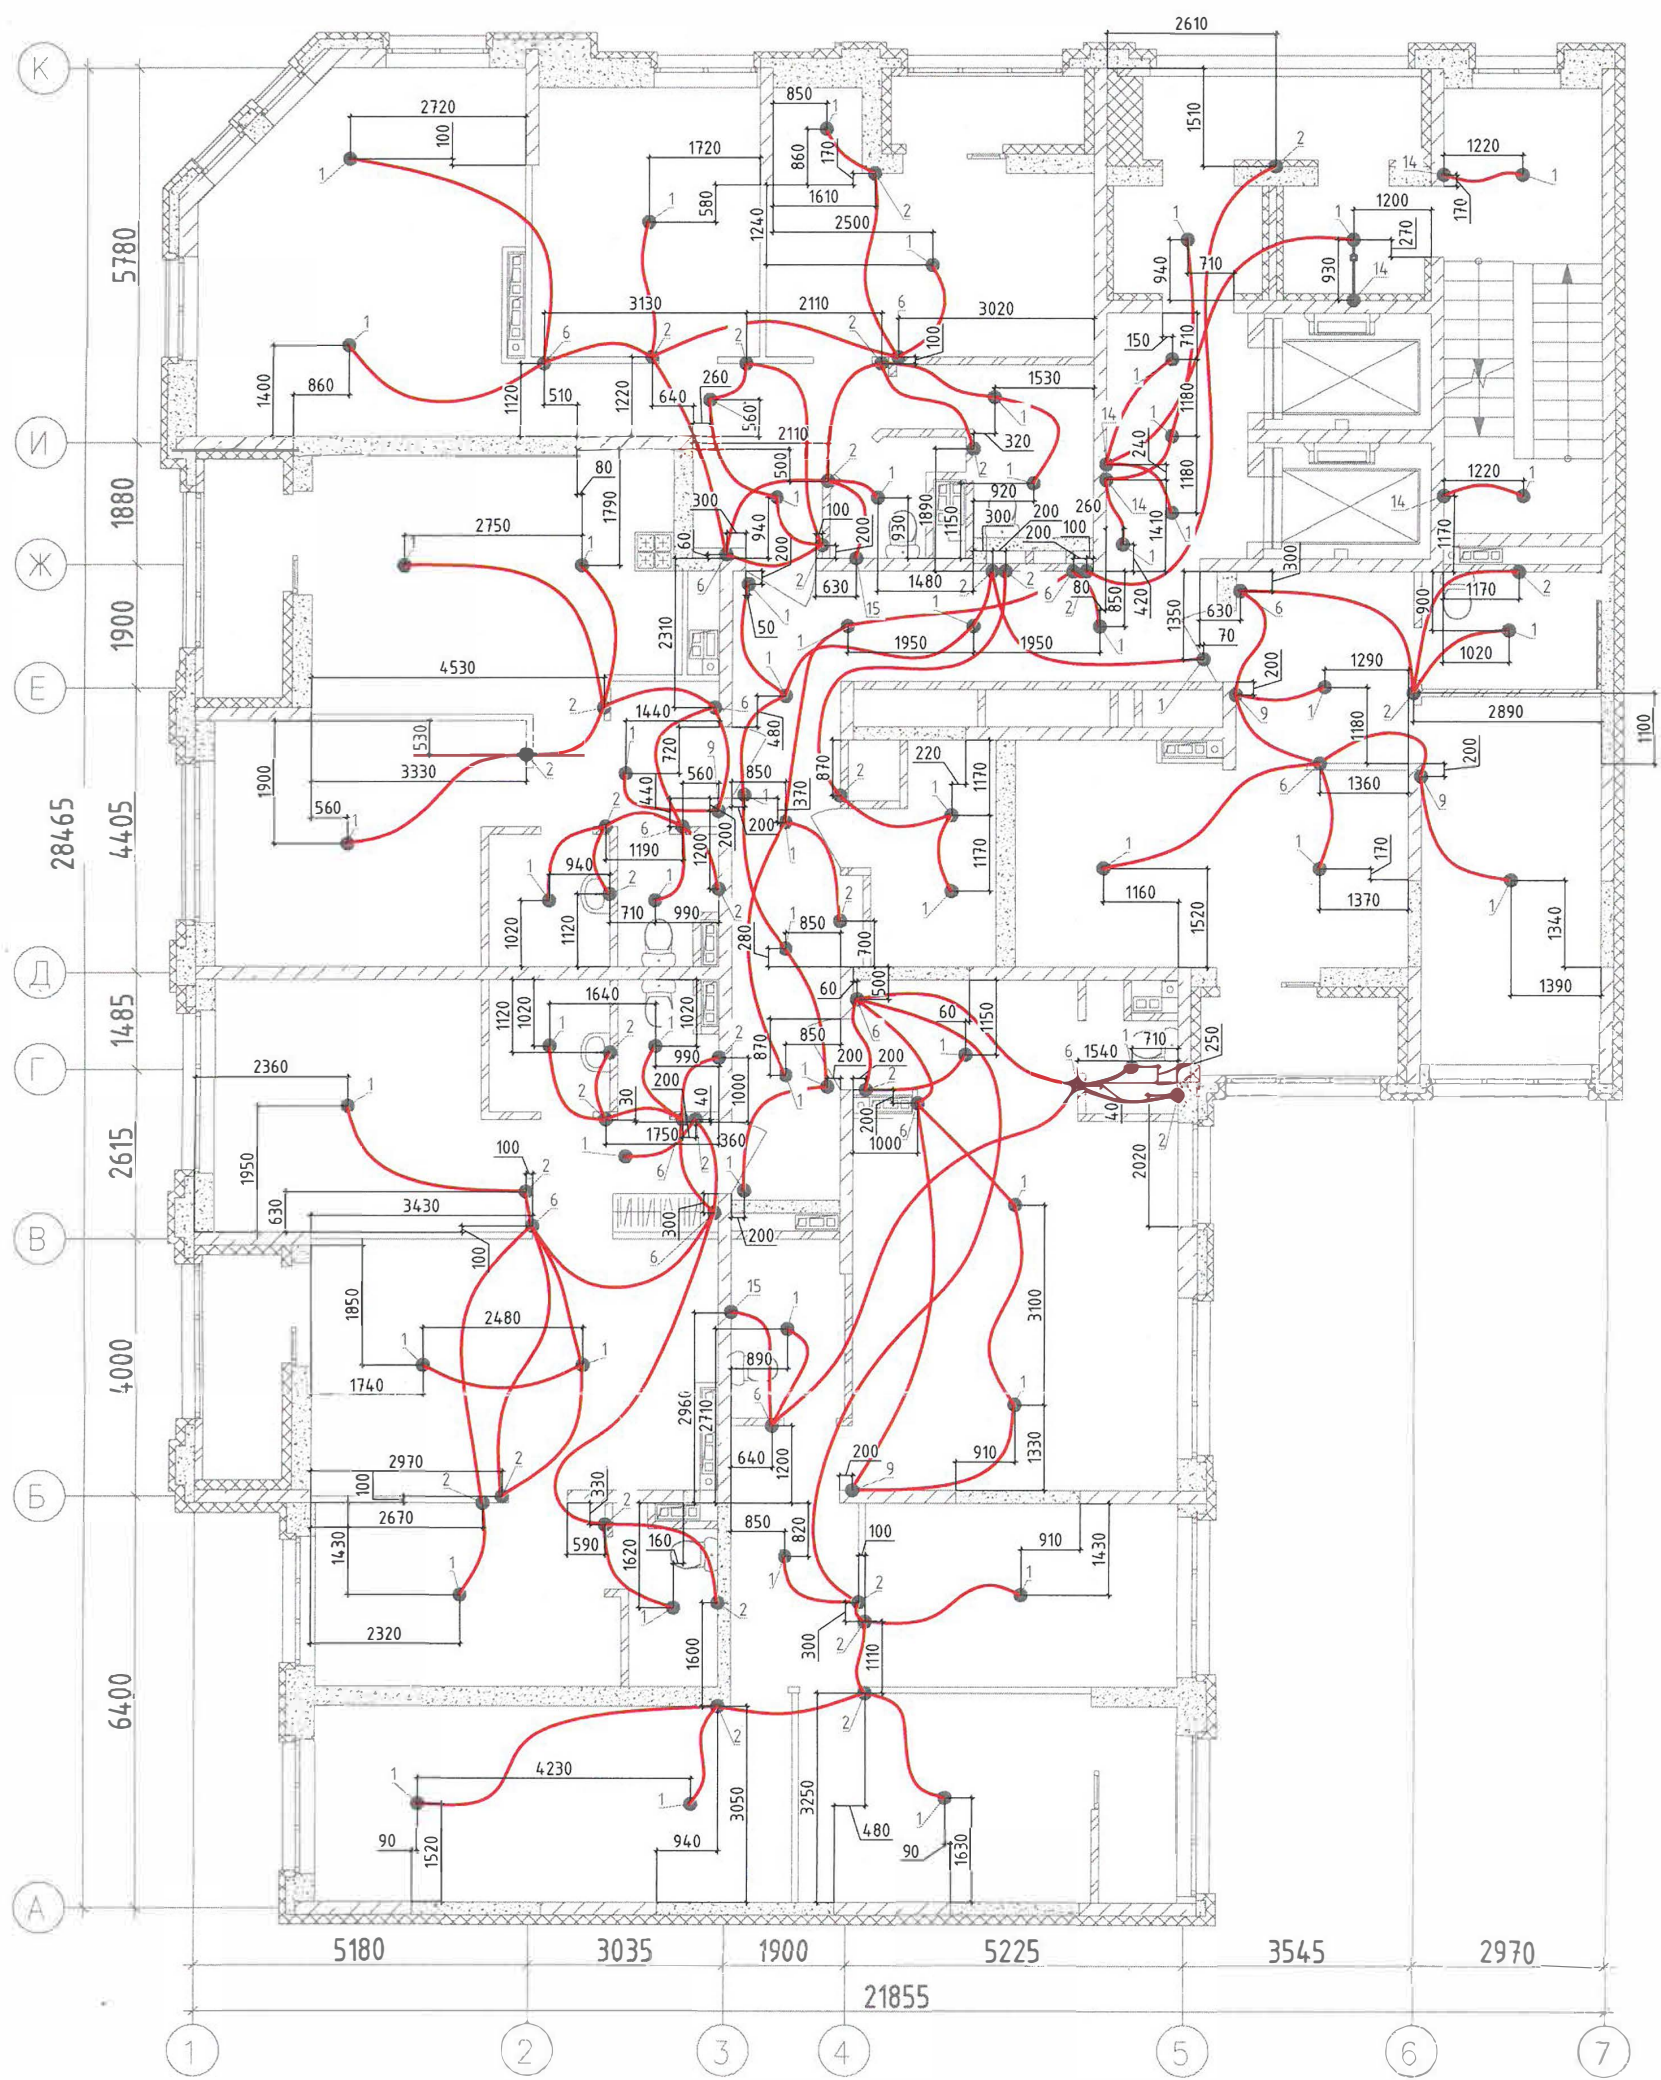

Условные обозначения:

— Труба гладкая жесткая ПНД $\varnothing 25\text{мм}$


				Исполнительная схема №11.1		
				«Многоэтажная секция 1Д многоквартирного жилого здания секционного типа с встроенными помещениями общественного назначения (№1Д по ПЗУ) – 12 этап строительства» по адресу: Свердловская область, г. Екатеринбург, ул. Степана Разина, ул. Щорса, ул. Чапаева		
Изм.	Кол.уч.	Лист	№ док.	Подпись	Дата	
				Секция 1Д		Стадия
						Лист
						Листов
						1
				Трубная разводка для прокладки сети освещения в монолитных конструкциях на 11 этаже в осях 1-7/А-К на отм. +32,330		ООО "ПКФ Инженерная академия" г.Екатеринбург
Н.Участка				10.23		
Инженер ПТО	Защев А.А.			10.23		
Директор	Шлярик И.И.			10.23		

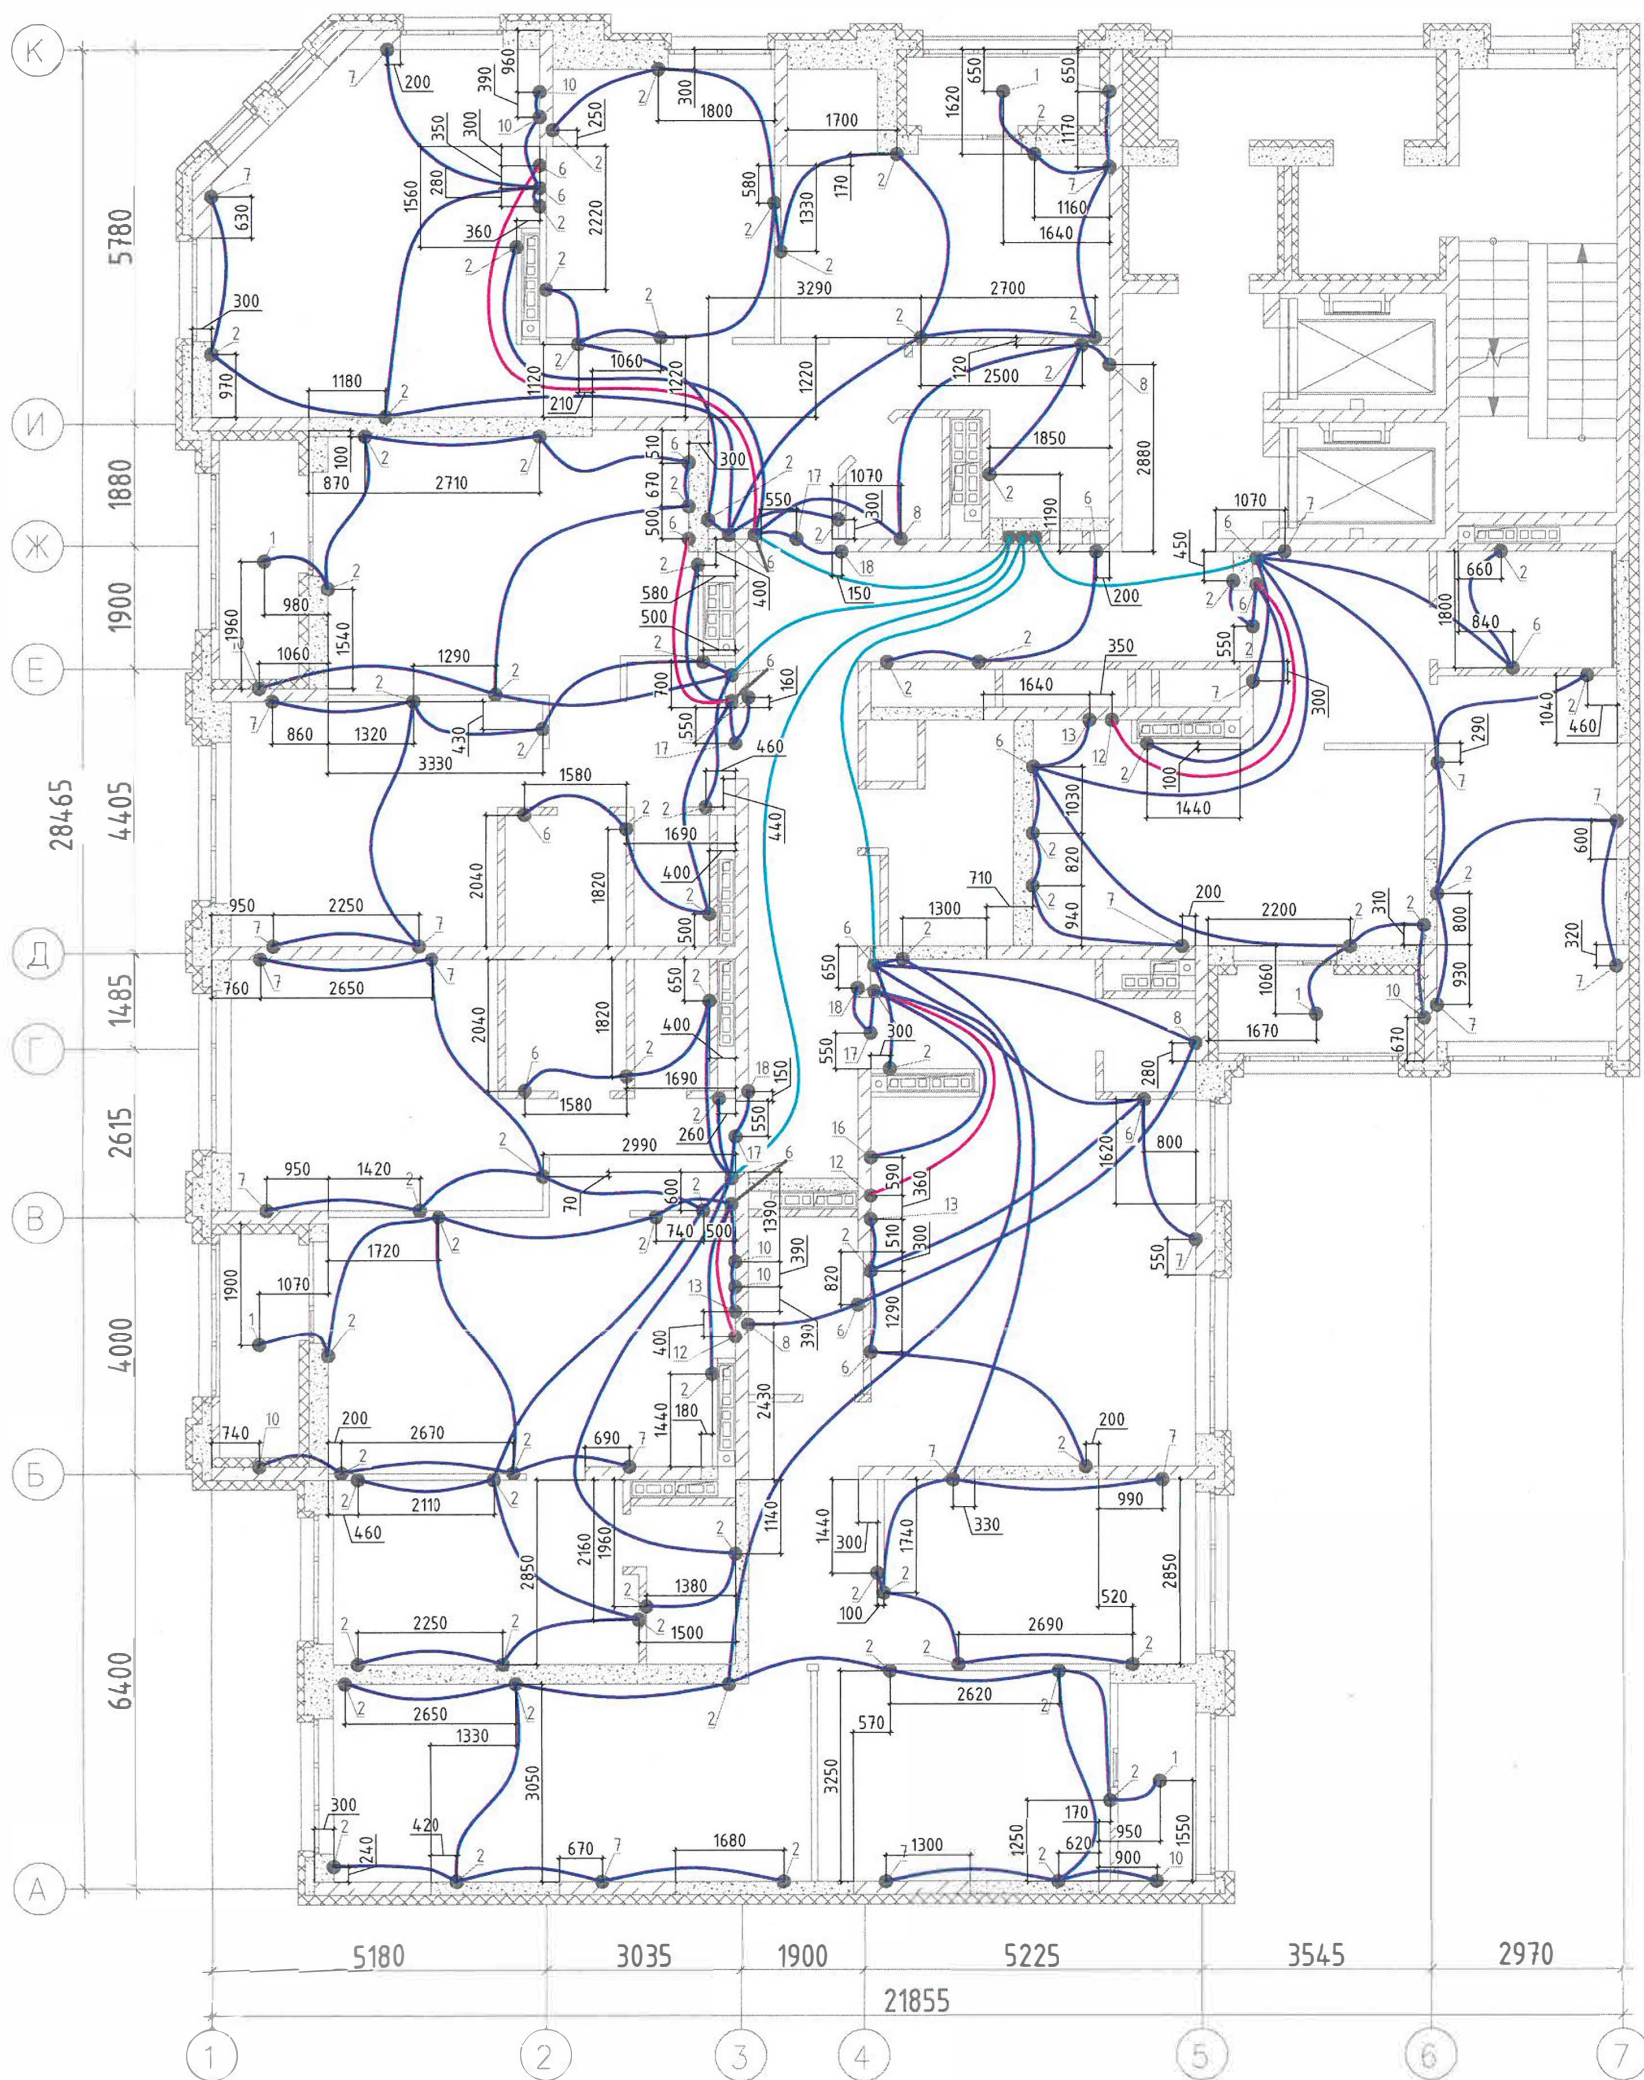

Условные обозначения:

- Труба гладкая жесткая ПНД $\varnothing 25\text{мм}$
- Труба гладкая жесткая ПНД $\varnothing 32\text{мм}$
- Труба гладкая жесткая ПНД $\varnothing 40\text{мм}$


							Исполнительная схема №11.2			
							«Многоэтажная секция 1Д многоквартирного жилого здания секционного типа с встроенными помещениями общественного назначения (№1Д по ПЗУ) – 12 этап строительства» по адресу: Свердловская область, г. Екатеринбург, ул. Степана Разина, ул. Щорса, ул. Чапаева			
Изм.	Кол.уч.	Лист	№ док.	Подпись	Дата		Секция 1Д	Стадия	Лист	Листов
									1	
Н.Участка						10.23	Трубная разводка для прокладки розеточных (силовых) сетей в монолитных конструкциях на 11 этаже в осях 1-7/А-К на отм. +32,330	ООО "ПКФ Инженерная академия" г.Екатеринбург		
Инженер ПТО Зайцев А.А.						10.23				
Директор Шлярик И.И.						10.23				

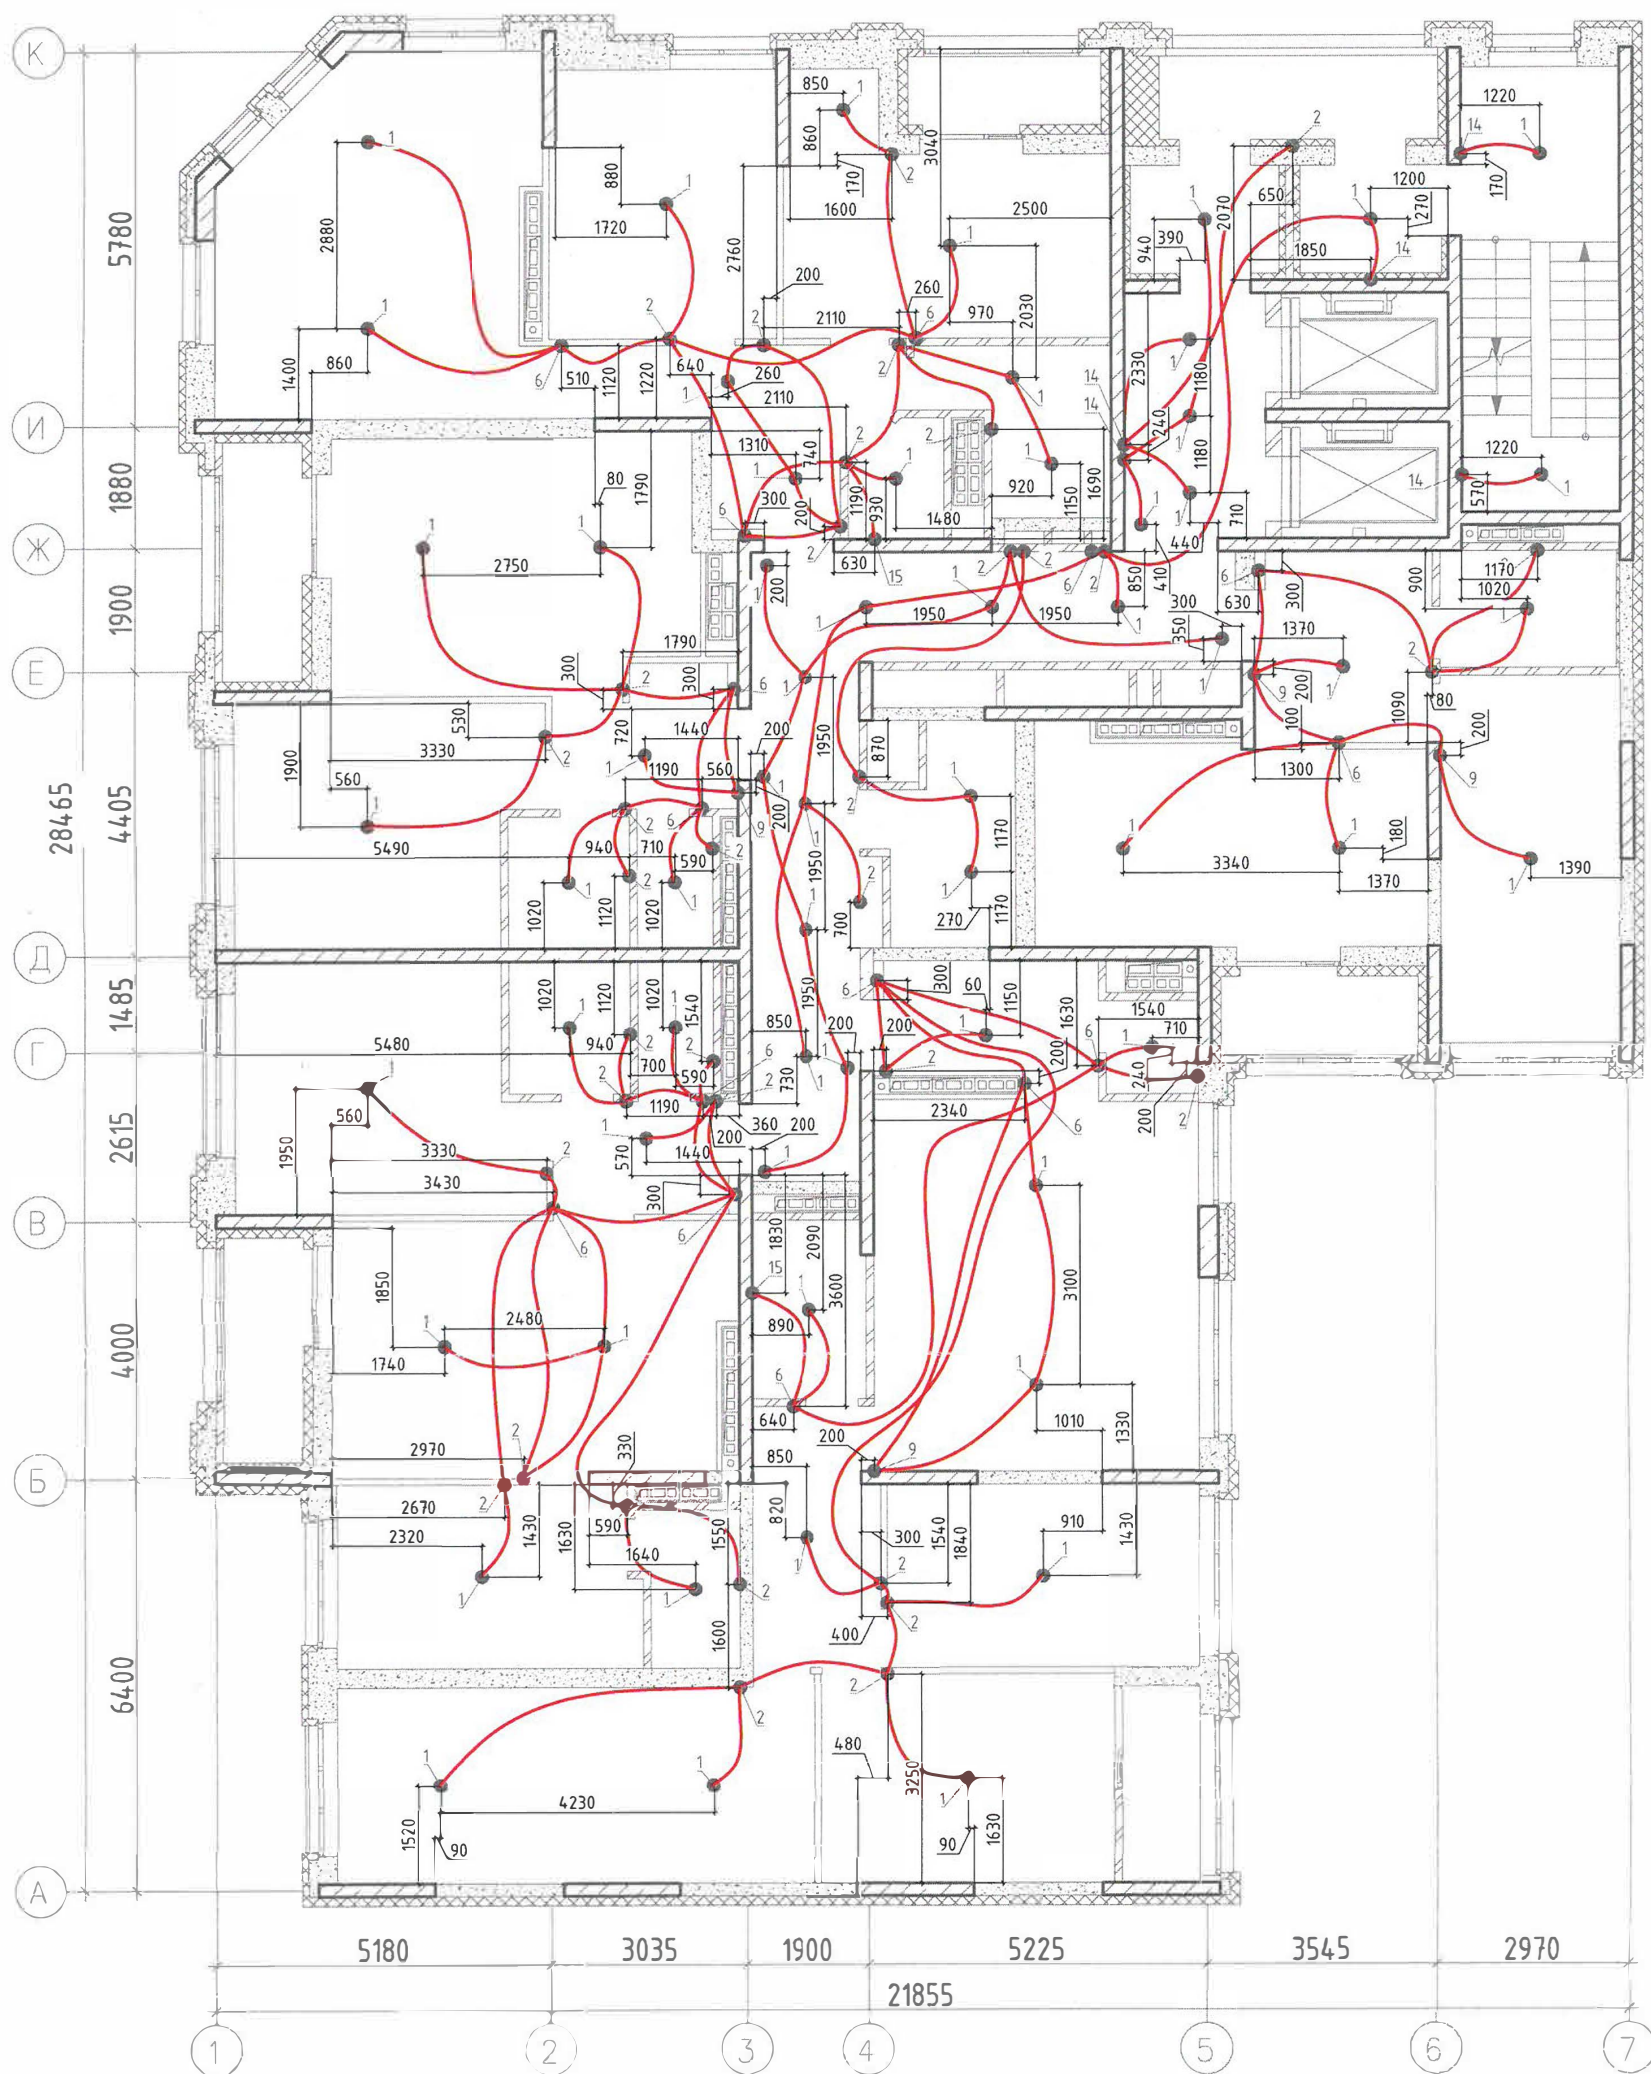

Условные обозначения:

— Труба гладкая жесткая ПНД $\Phi 25\text{мм}$


Исполнительная схема №12.1			
«Многоэтажная секция 1Д многоквартирного жилого здания секционного типа с встроенными помещениями общественного назначения (№1Д по ПЗУ) - 12 этаж строительства» по адресу: Свердловская область, г. Екатеринбург, ул. Степана Разина, ул. Щорса, ул. Чапаева			
Изм.	Кол. изм.	Лист № док.	Подпись Дата
Секция 1Д			Стадия Лист Листов
			1
Н.Участка	Инженер	ПТО	11.23
Инженер	ПТО	Зайцев А.А.	11.23
Директор	Шлярик И.И.		11.23
Трубная разводка для прокладки сети освещения в монолитных конструкциях на 12 этаже в осях 1-7/А-К на отм. +35,530			000 "ПКФ Инженерная академия" г.Екатеринбург

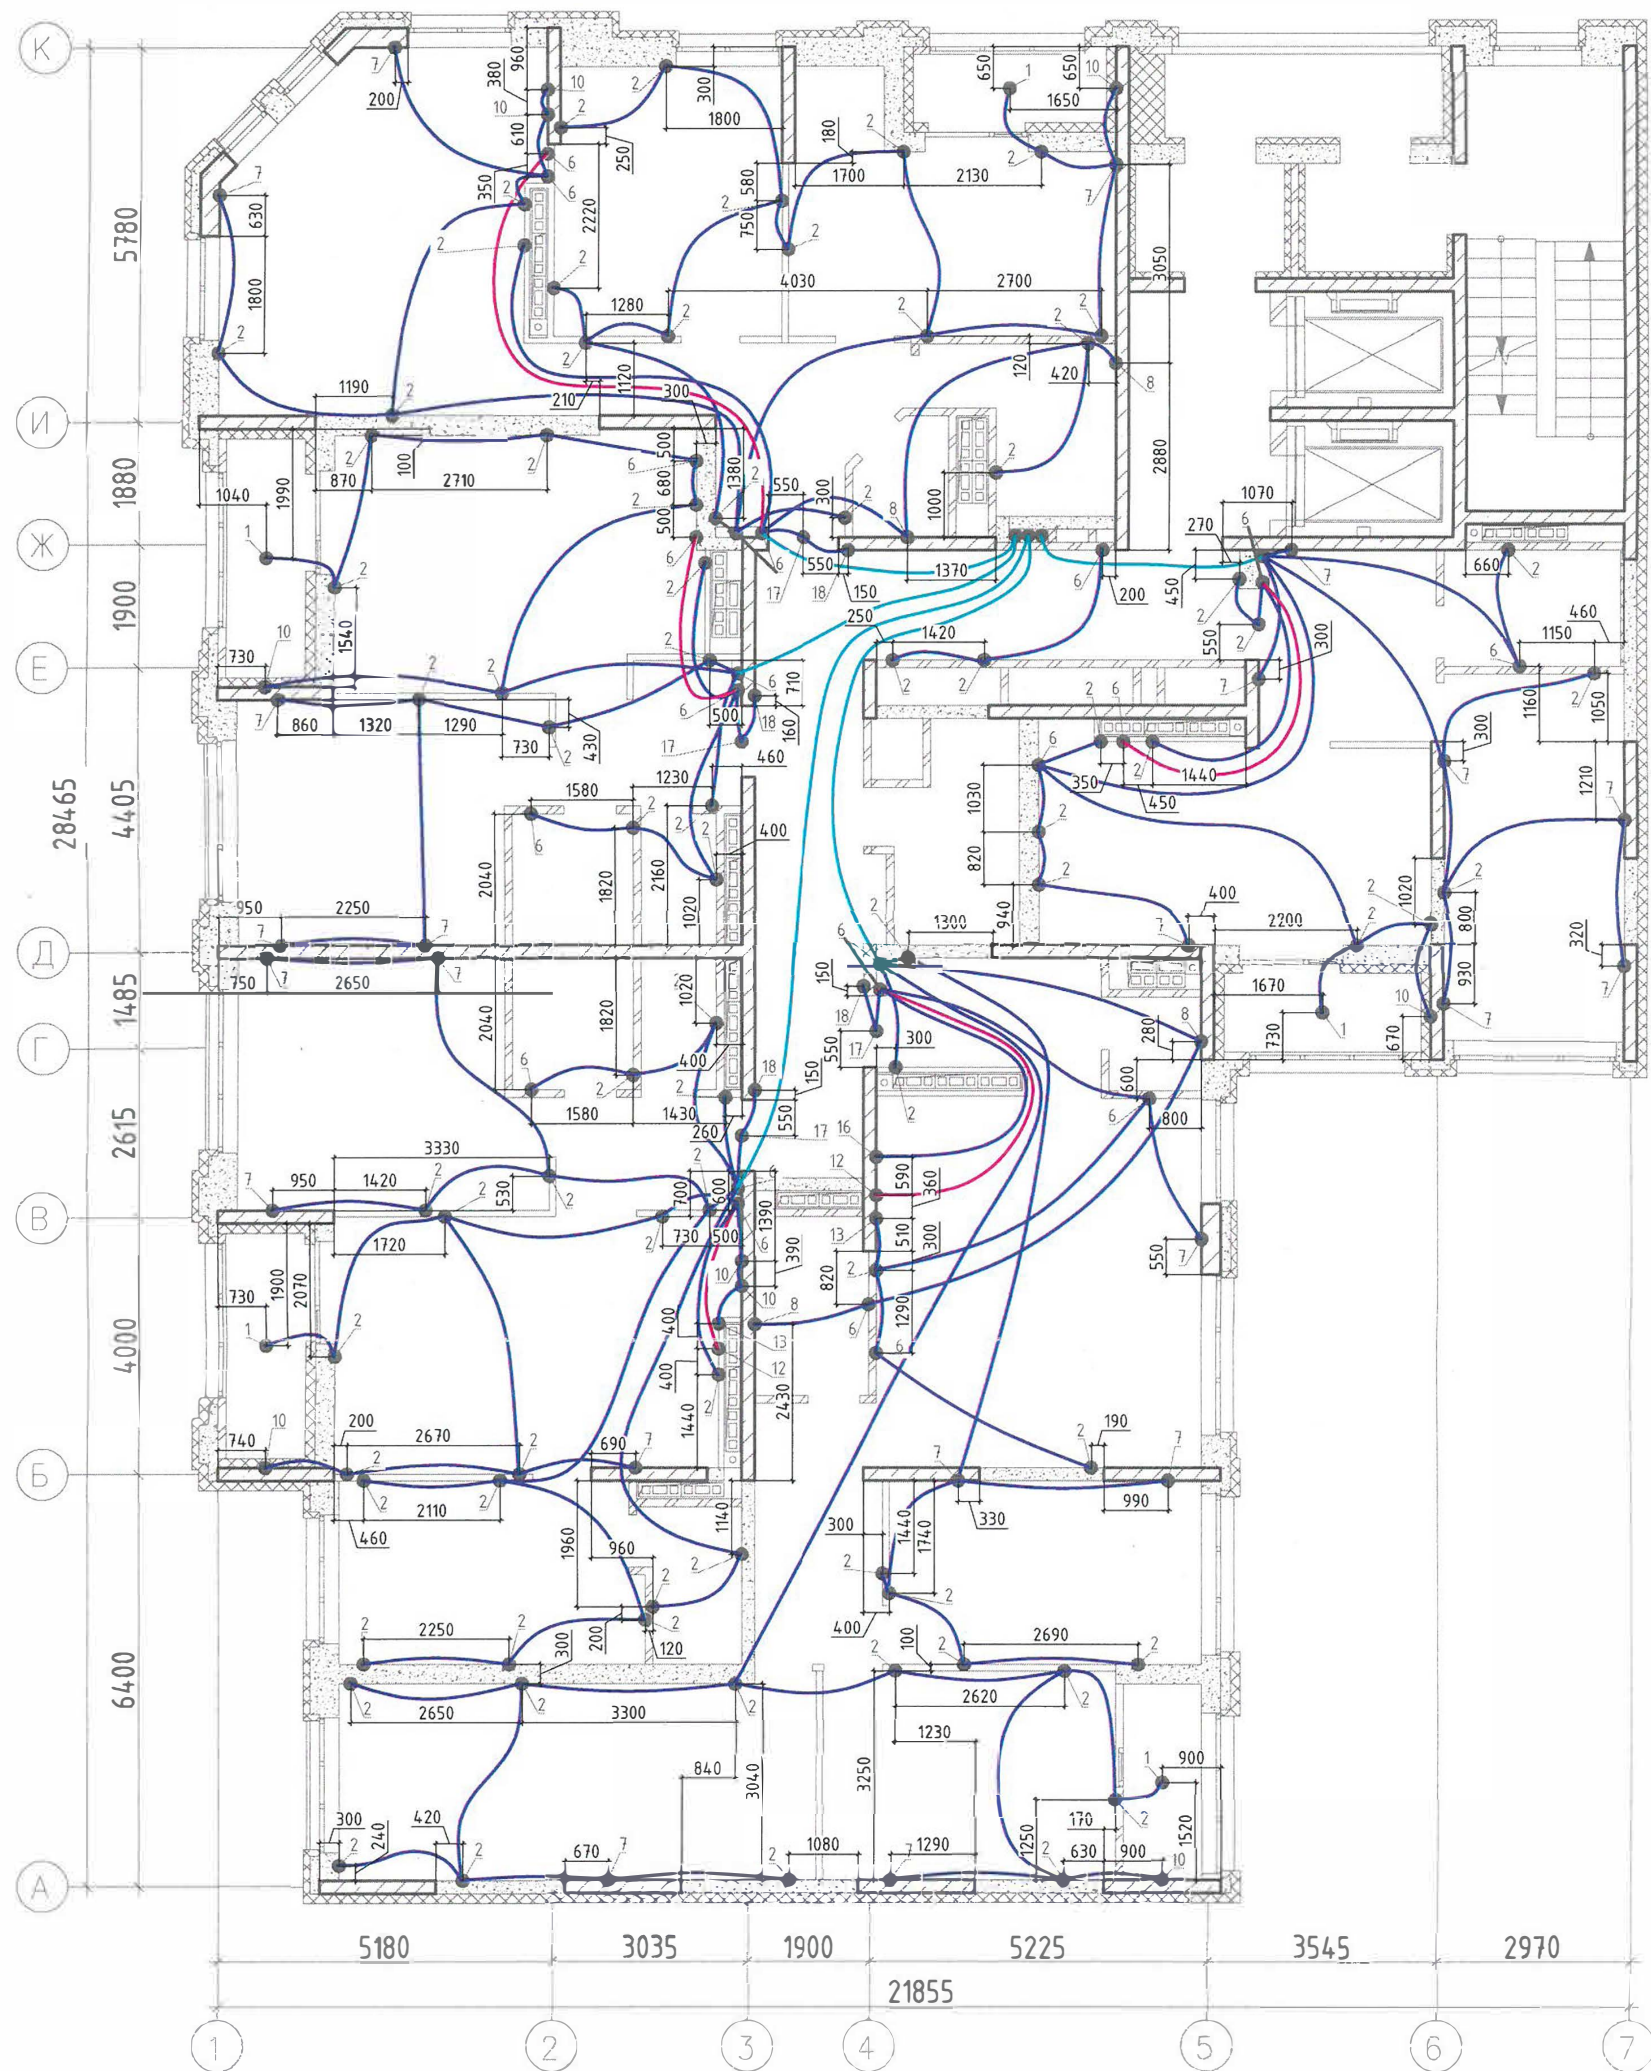

Условные обозначения:

- - Труба гладкая жесткая ПНД Ø25мм
- - Труба гладкая жесткая ПНД Ø32мм
- - Труба гладкая жесткая ПНД Ø40мм


				Исполнительная схема №12.2		
				«Многоэтажная секция 1Д многоквартирного жилого здания секционного типа с встроенными помещениями общественного назначения (№1Д по ПЗУ) - 12 этап строительства» по адресу: Свердловская область, г. Екатеринбург, ул. Степана Разина, ул. Щорса, ул. Чапаева		
Изм.	Колуч	Лист	№ док.	Подпись	Дата	
				Секция 1Д		
				Трубная разводка для прокладки розеточных (силовых) сетей в монолитных конструкциях на 12 этаже в осях 1-7/А-К на отм. +35,530		
				Стадия	Лист	Листов
					1	
				ООО "ПКФ Инженерная академия" г.Екатеринбург		

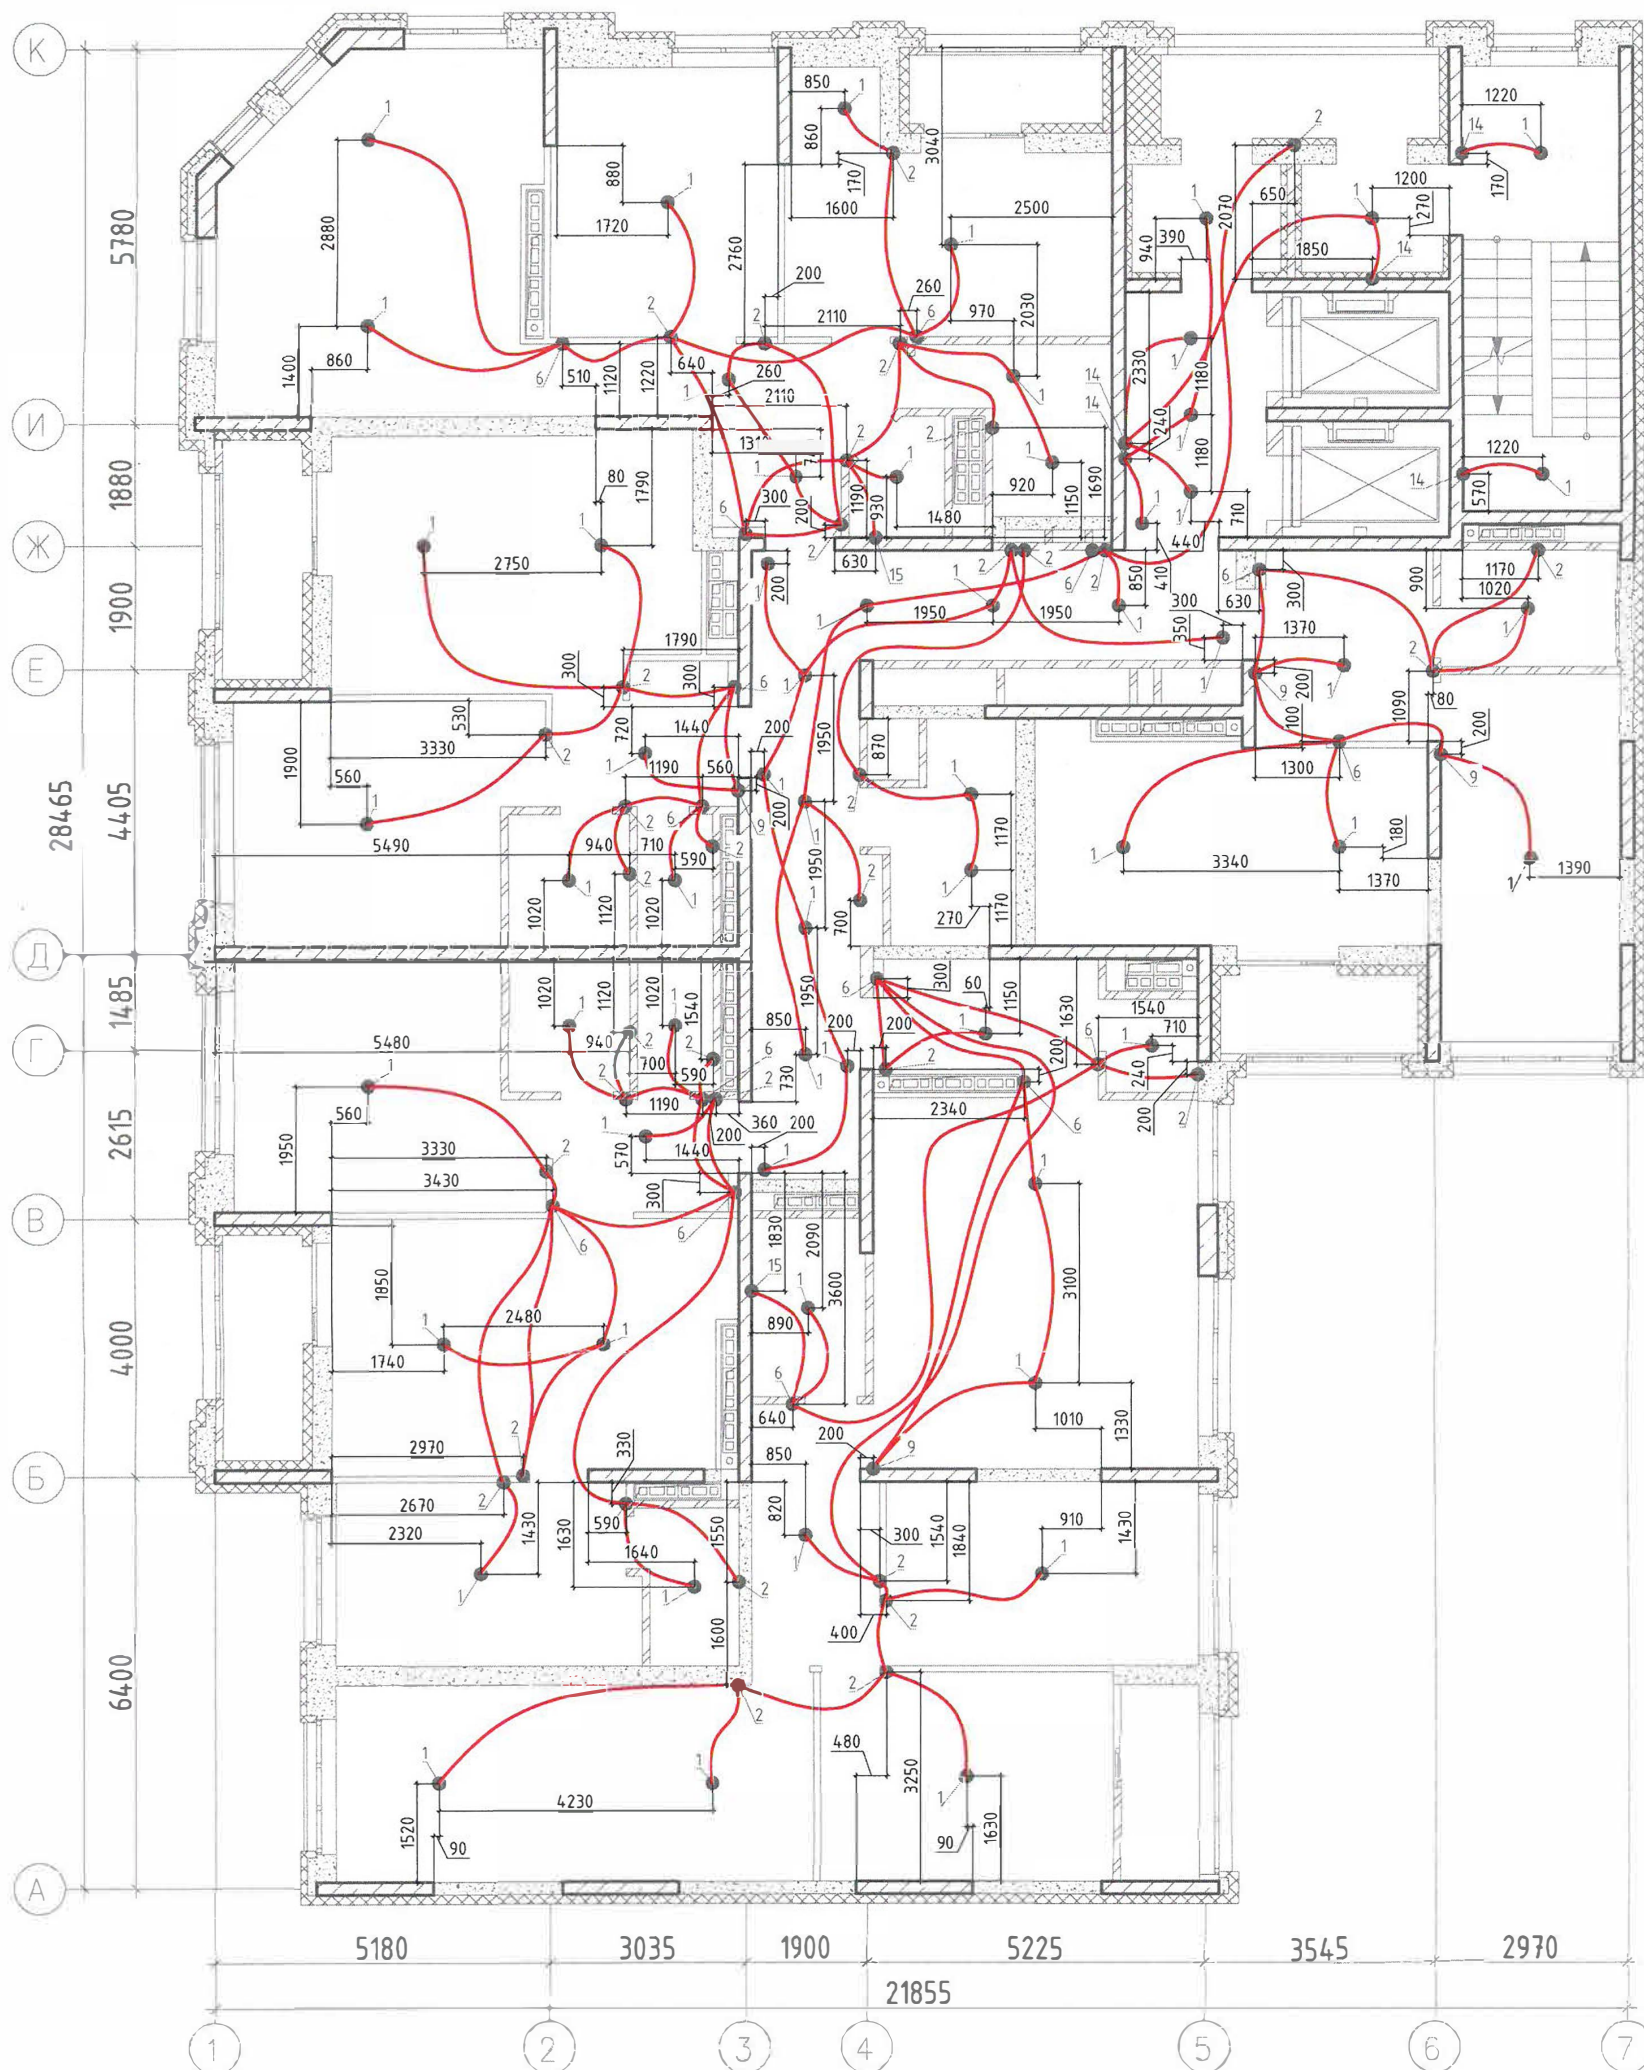

Условные обозначения:

— Труба гладкая жесткая ПНД Ø25мм


Исполнительная схема №13.1					
«Многоэтажная секция 1Д многоквартирного жилого здания секционного типа с встроенными помещениями общественного назначения (№1Д по ПЗУ) - 12 этап строительства» по адресу: Свердловская область, г. Екатеринбург, ул. Степана Разина, ул. Щорса, ул. Чапаева					
Изм.	Кол.уч.	Лист	№ док.	Подпись	Дата
				Секция 1Д	
				Стация	Лист
					1
				Листов	
Н.Участка				11.23	
Инженер ПТО Заичев А.А.				11.23	
Директор Шкляр И.Д.				11.23	
Трубная разводка для прокладки сети освещения в монолитных конструкциях на 13 этаже в осях 1-7/А-К на отм. +38,730				000 "ПКФ Инженерная академия" г.Екатеринбург	

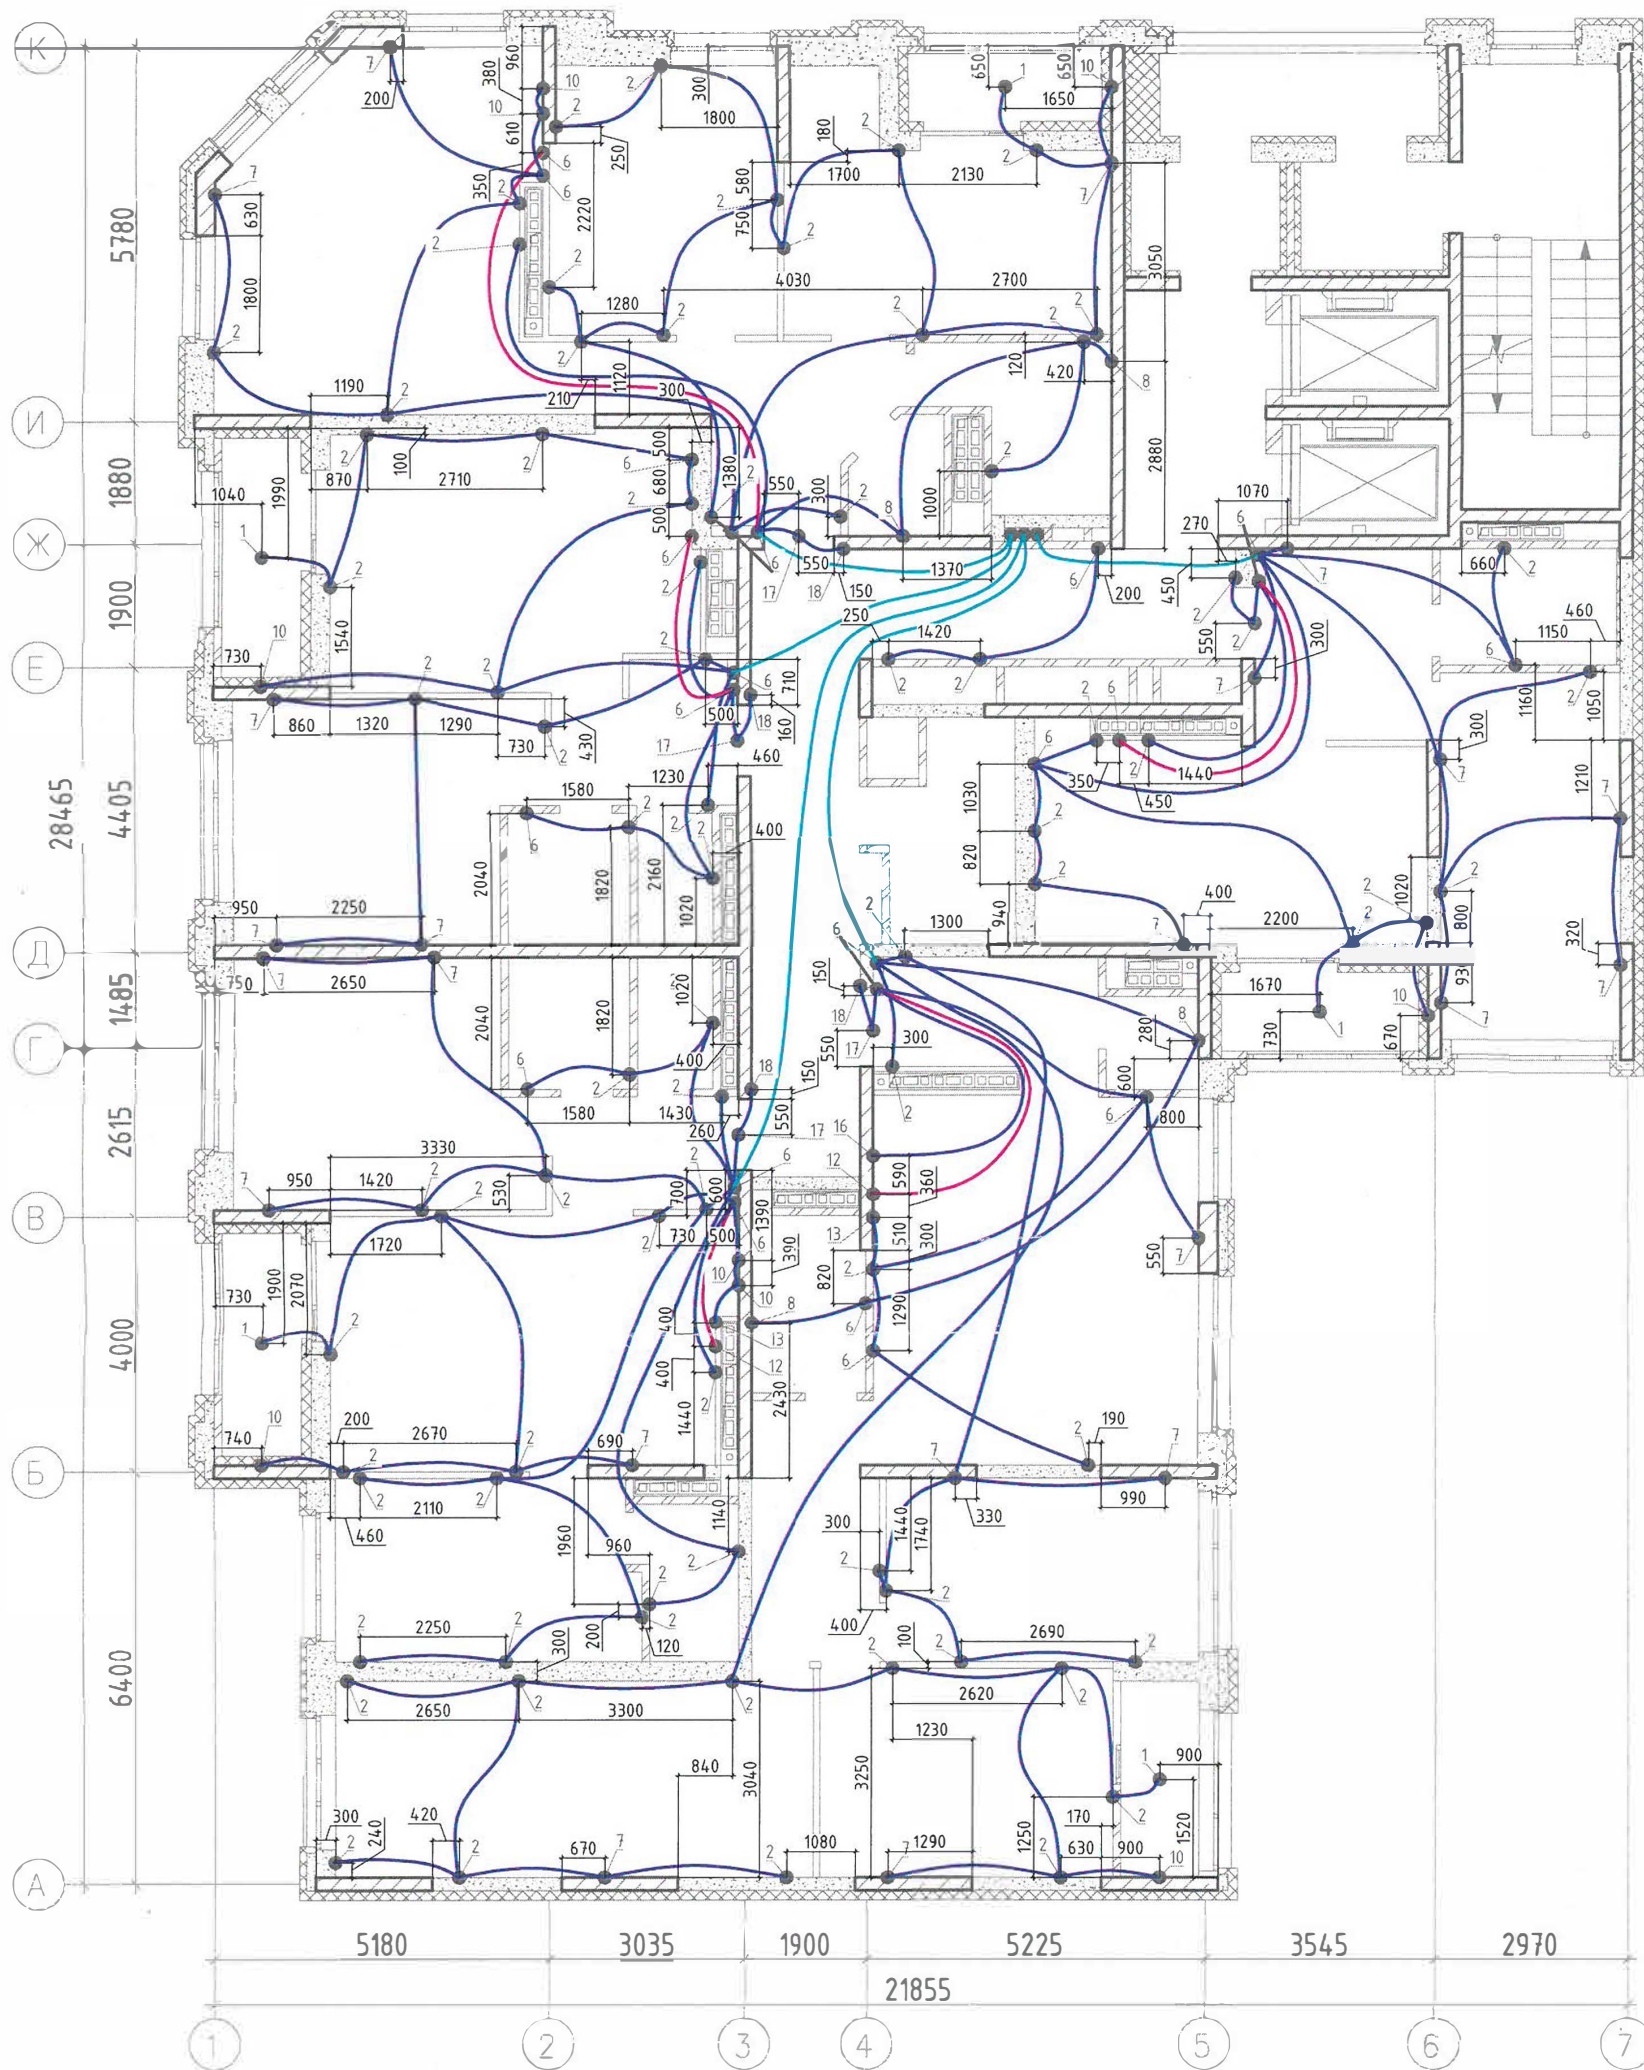

Условные обозначения:

- - Труба гладкая жесткая ПНД Ø25мм
- - Труба гладкая жесткая ПНД Ø32мм
- - Труба гладкая жесткая ПНД Ø40мм


							Исполнительная схема №13.2			
							«Многоэтажная секция 1Д многоквартирного жилого здания секционного типа с встроенными помещениями общественного назначения (№1Д по ПЗУ) - 12 этап строительства» по адресу: Свердловская область, г. Екатеринбург, ул. Степана Разина, ул. Щорса, ул. Чапаева			
Изм.	Кол.уч.	Лист	№ док.	Подпись	Дата		Секция 1Д	Стадия	Лист	Листов
									1	
Н.Участка						11.23	Трубная разводка для прокладки розеточных (силовых) сетей в монолитных конструкциях на 13 этаже в осях 1-7/А-К на отм. +38,730	ООО "ПКФ Инженерная академия" г.Екатеринбург		
Инженер ПТО Завачев, А.А.						11.23				
Директор Шклярник И.И.						11.23				

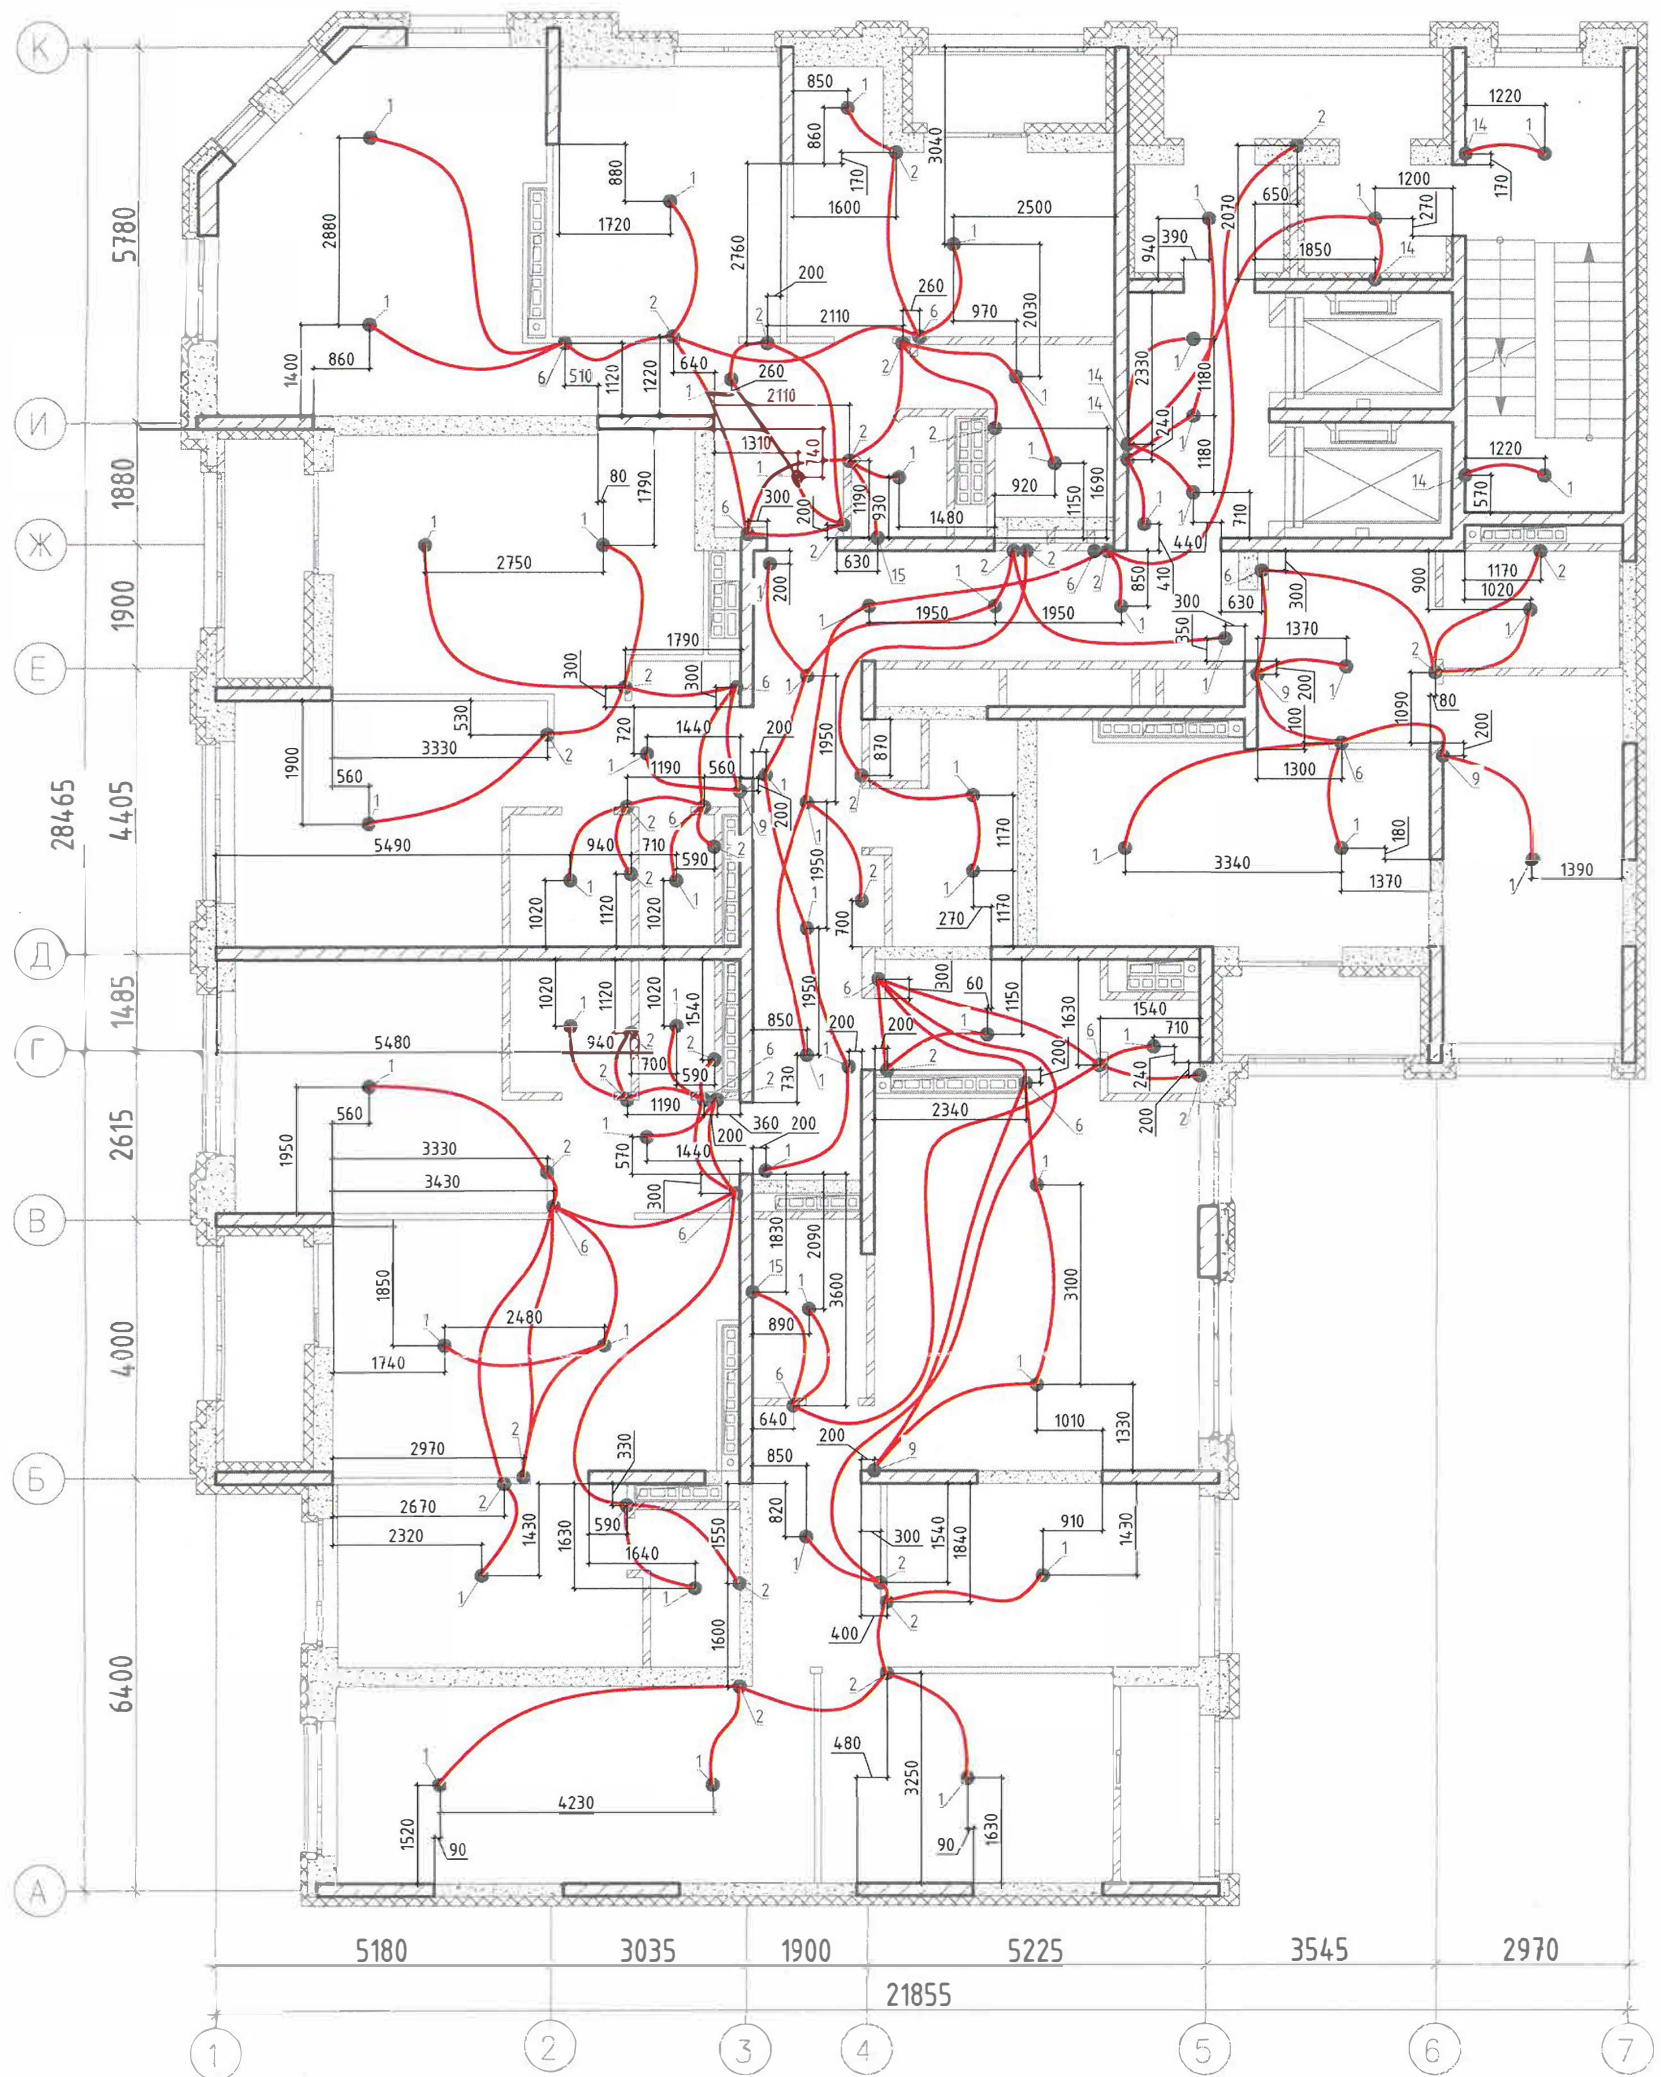

Условные обозначения:

— Труба гладкая жесткая ПНД $\varnothing 25\text{мм}$


Исполнительная схема №14.1					
«Многоэтажная секция 1Д многоквартирного жилого здания секционного типа с встроенными помещениями общественного назначения (№1Д по ПЗУ) - 12 этаж строительства» по адресу: Свердловская область, г. Екатеринбург, ул. Степана Разина, ул. Щорса, ул. Чапаева					
Изм.	Кол.уч.	Лист	№ док.	Подпись	Дата
Секция 1Д				Стадия	Лист
					1
Трубная разводка для прокладки сети освещения в монолитных конструкциях на 14 этаже в осях 1-7/А-К на отм. +41,930				ООО "ПКФ Инженерная академия" г.Екатеринбург	
Н.Участка			12.23		
Инженер ПТО	Зайцев А.А.		12.23		
Директор	Шкляр И.И.		12.23		

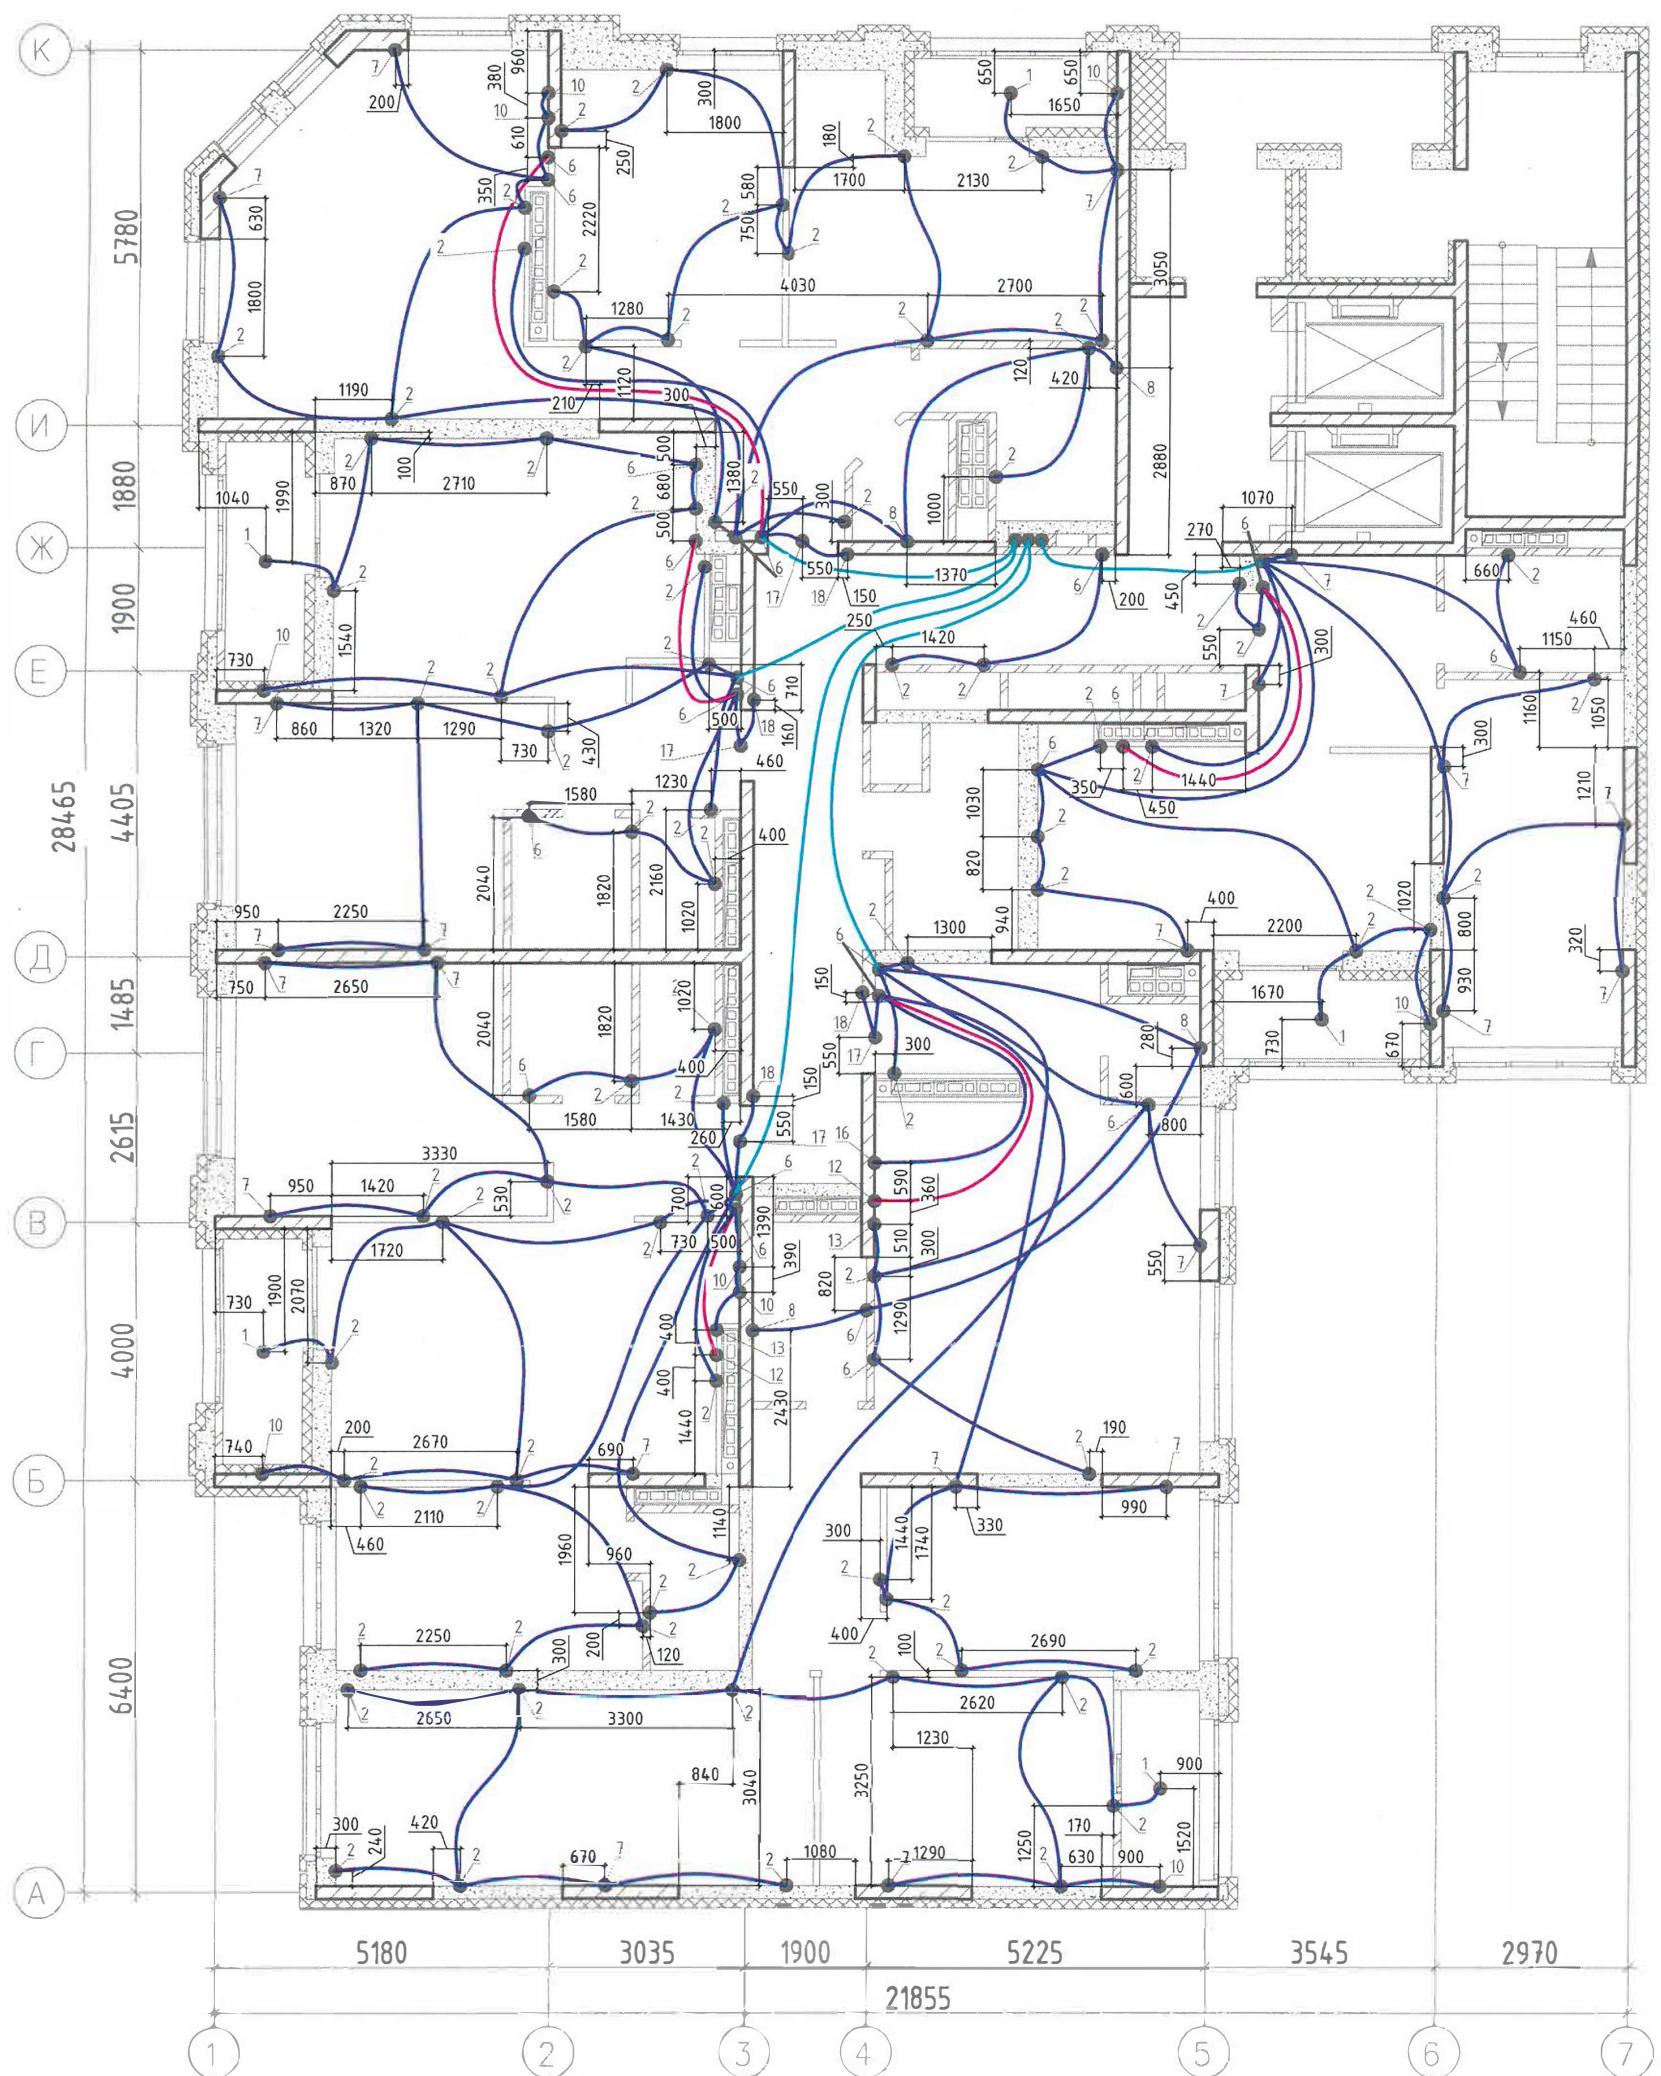

Условные обозначения:

- - Труба гладкая жесткая ПНД $\Phi 25\text{мм}$
- - Труба гладкая жесткая ПНД $\Phi 32\text{мм}$
- - Труба гладкая жесткая ПНД $\Phi 40\text{мм}$


--	--	
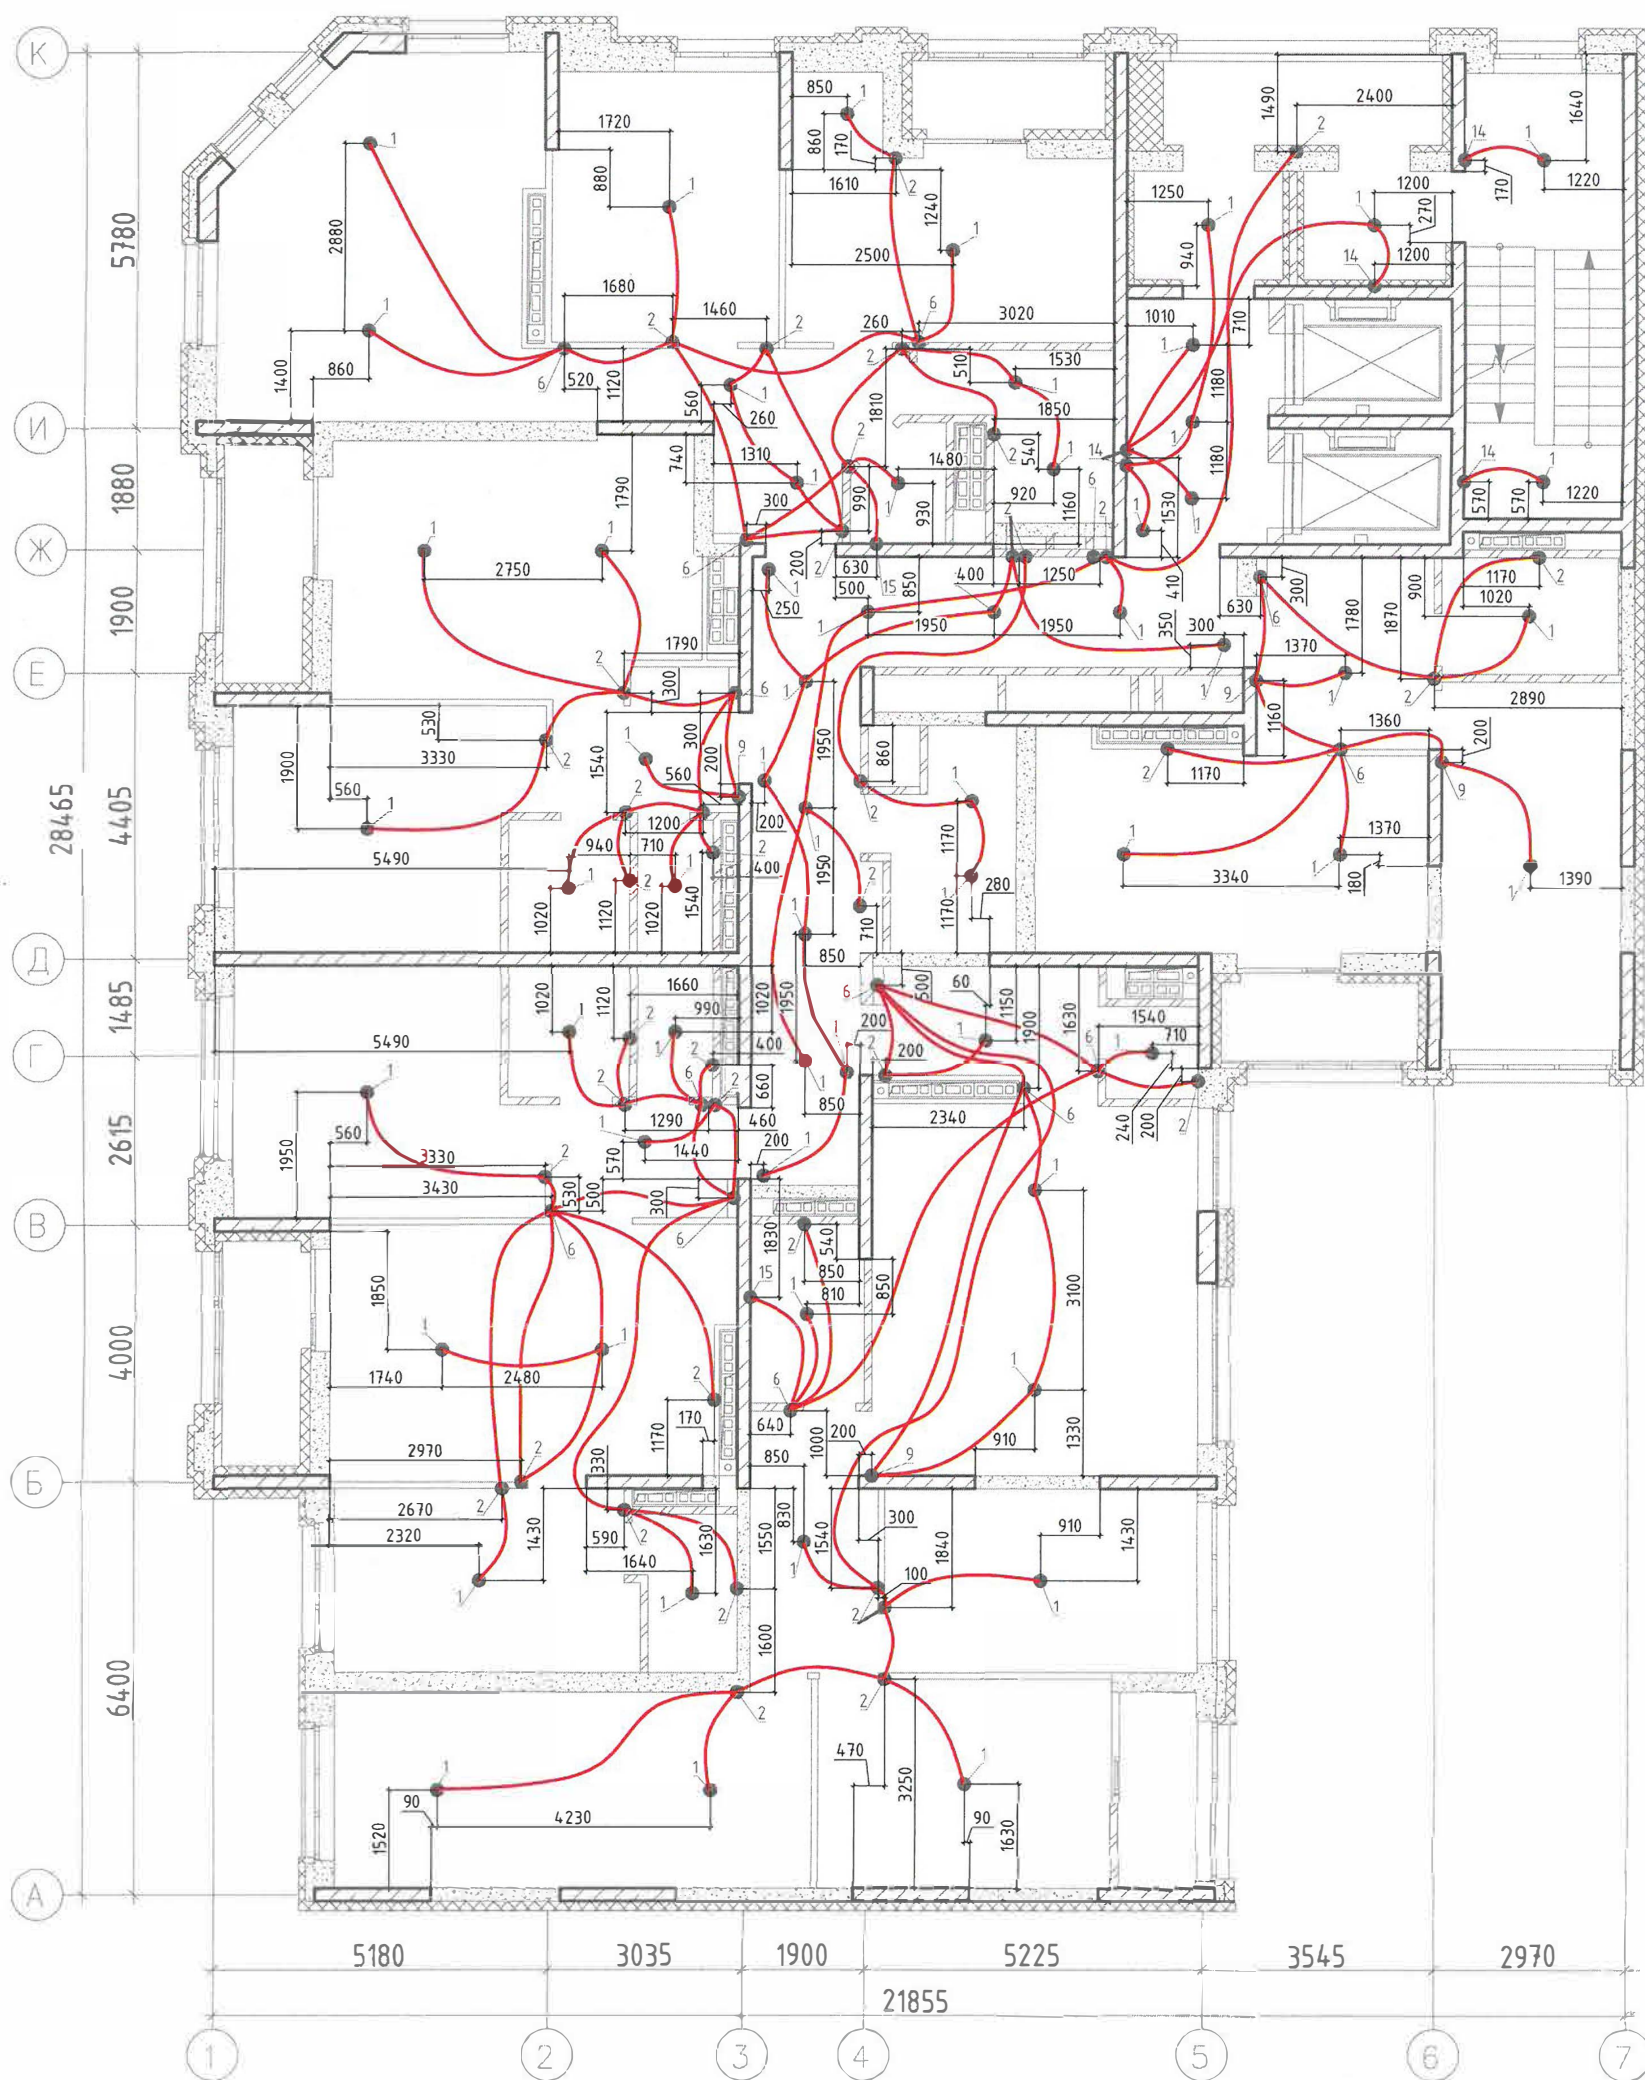

Условные обозначения:

— Труба гладкая жесткая ПНД Ø25мм


Исполнительная схема №15.1			
«Многоэтажная секция 1Д многоквартирного жилого здания секционного типа с встроенными помещениями общественного назначения (№1Д по ПЗУ) - 12 этап строительства» по адресу: Свердловская область, г. Екатеринбург, ул. Степана Разина, ул. Щорса, ул. Чапаева			
Изм.	Кол. изм.	Лист	№ док.
Подпись	Дата	Стадия	Лист
Секция 1Д		1	Листов
Трубная разводка для прокладки сети освещения в монолитных конструкциях на 15 этаже в осях 1-7/А-К на отм. +45,130		ООО "ПКФ Инженерная академия" г.Екатеринбург	
Н.Участка	12.23		
Инженер ПТО Зацев А.А.	12.23		
Директор Шкляр И.И.	12.23		

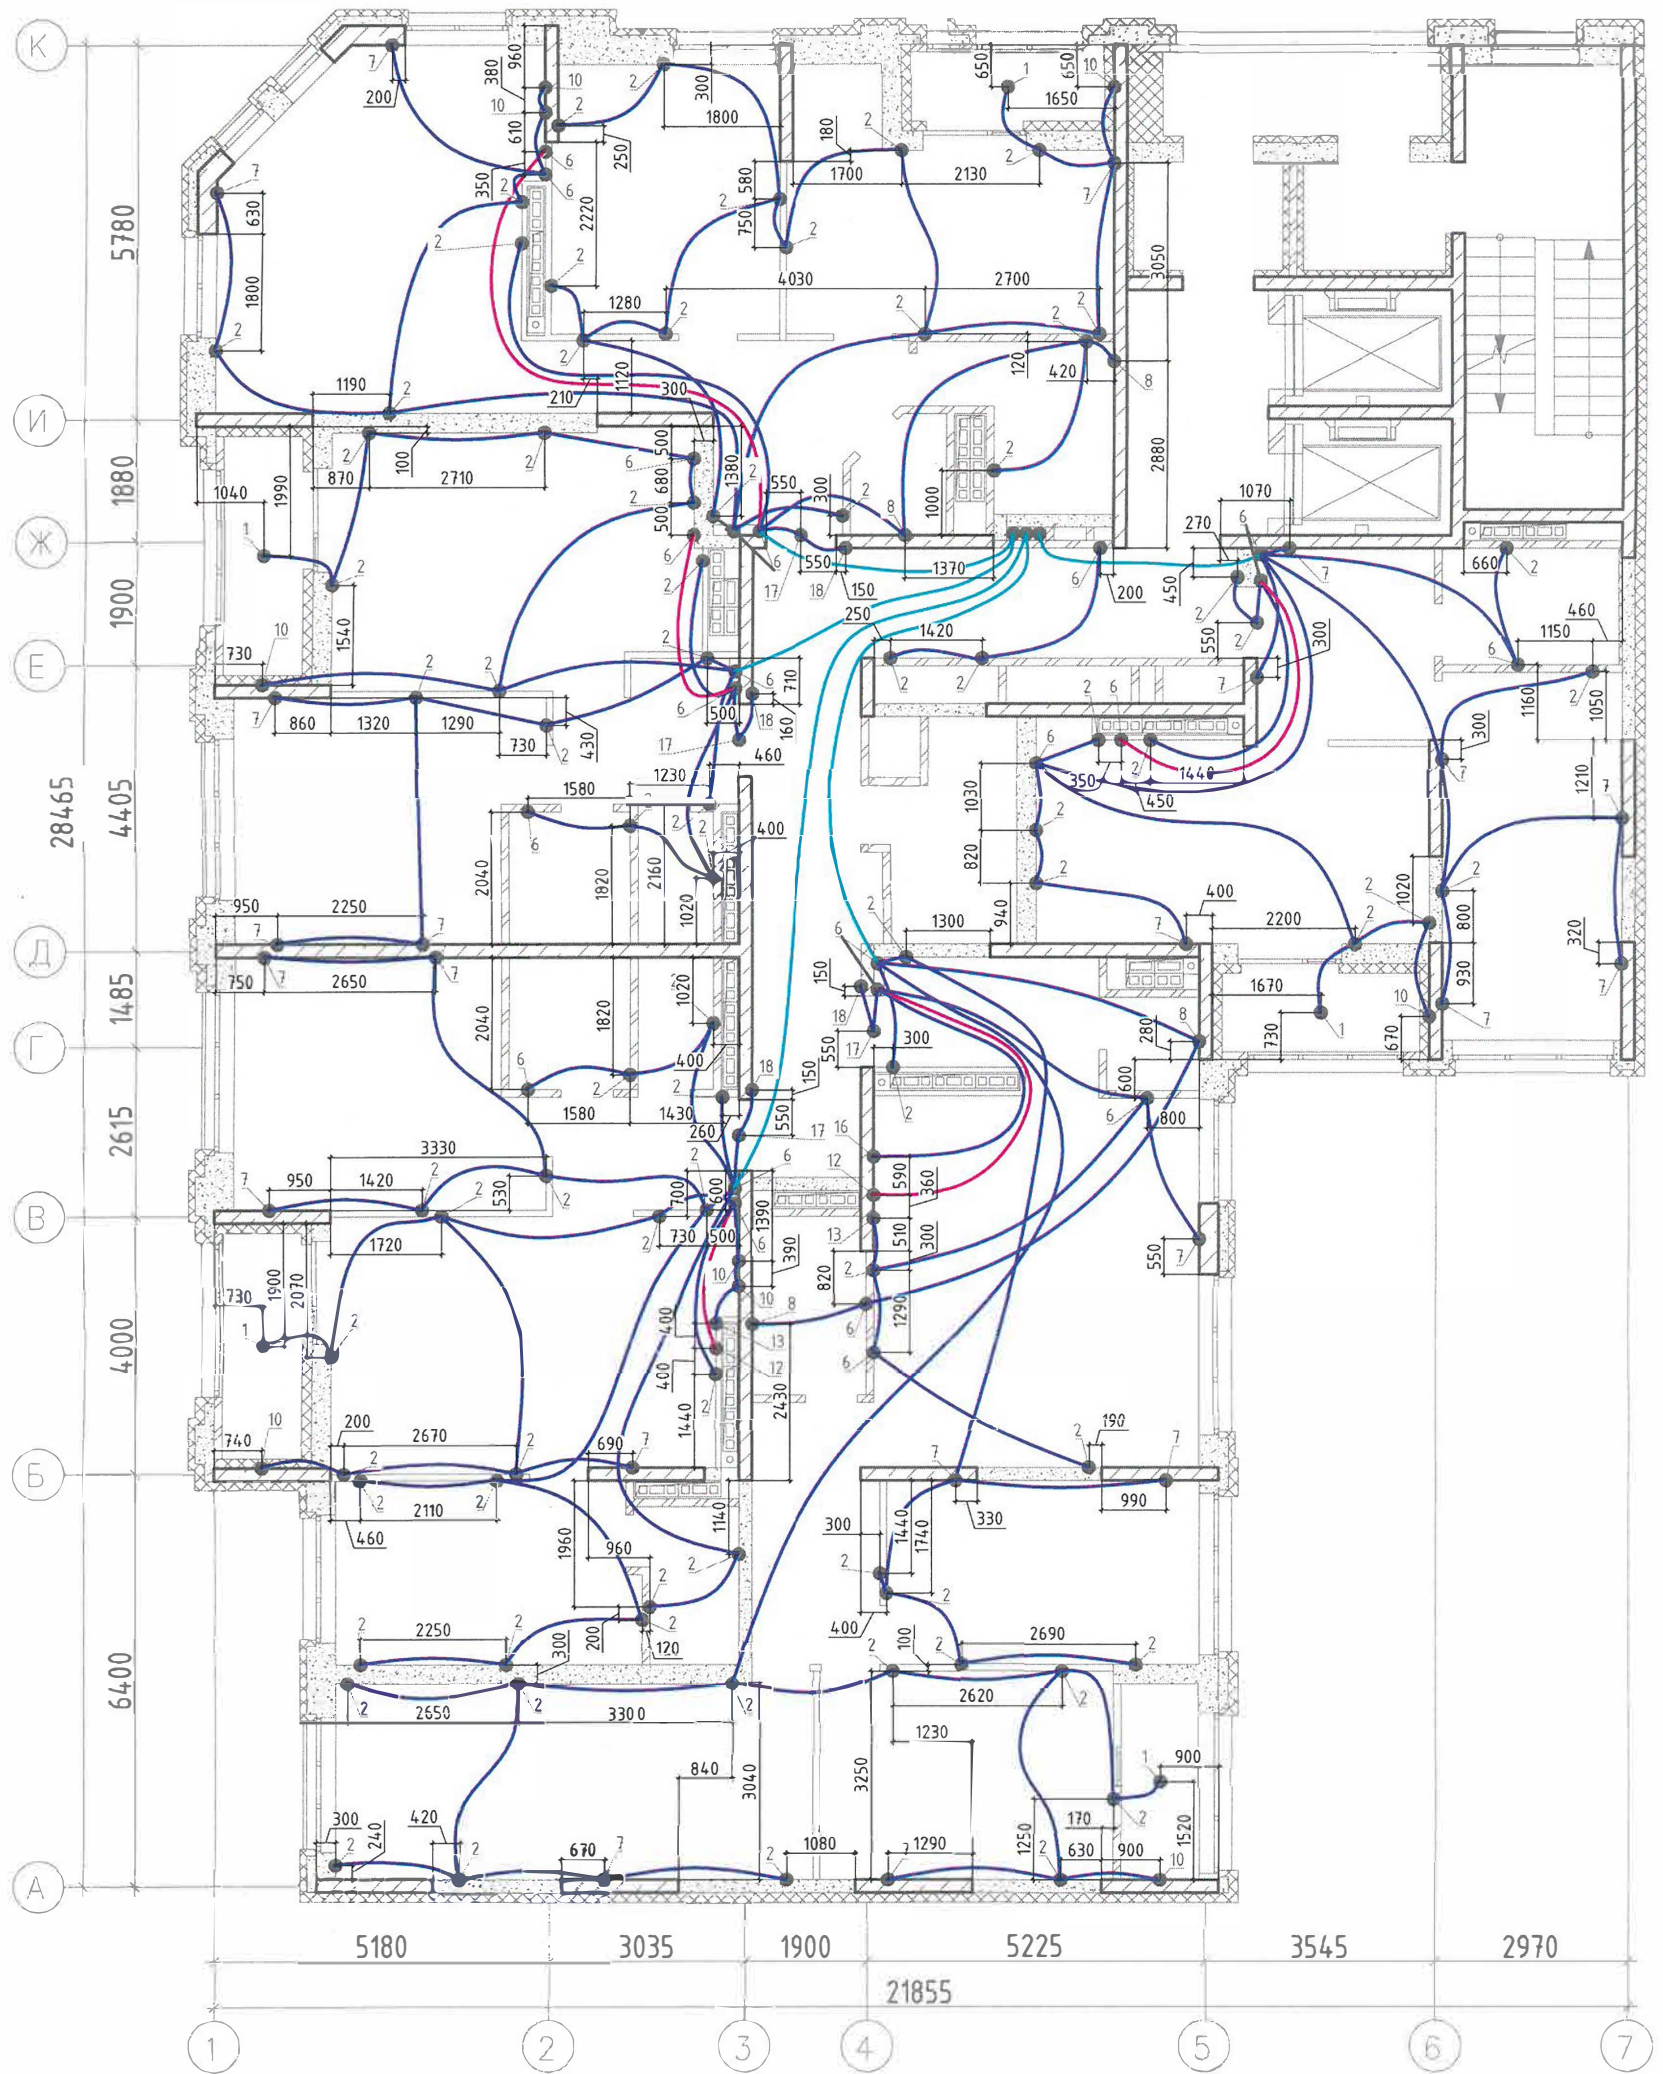

Условные обозначения:

- Труба гладкая жесткая ПНД Ø25мм
- Труба гладкая жесткая ПНД Ø32мм
- Труба гладкая жесткая ПНД Ø40мм


				Исполнительная схема №15.2		
				«Многоэтажная секция 1Д многоквартирного жилого здания секционного типа с встроенными помещениями общественного назначения (№1Д по ПЗУ) – 12 этап строительства» по адресу: Свердловская область, г. Екатеринбург, ул. Степана Разина, ул. Щорса, ул. Чапаева		
Изм.	Колуч	Лист	№ док.	Подпись	Дата	Стадия
						Лист
						Листов
				Секция 1Д		1
				Трубная разводка для прокладки розеточных (силовых) сетей в монолитных конструкциях на 15 этаже в осях 1-7/А-К на отм. +45,130		ООО "ПКФ Инженерная академия" г.Екатеринбург
Н.Участка				12.23		
Инженер ПТО	Зайцев А.А.			12.23		
Директор	Шкляр И.А.			12.23		

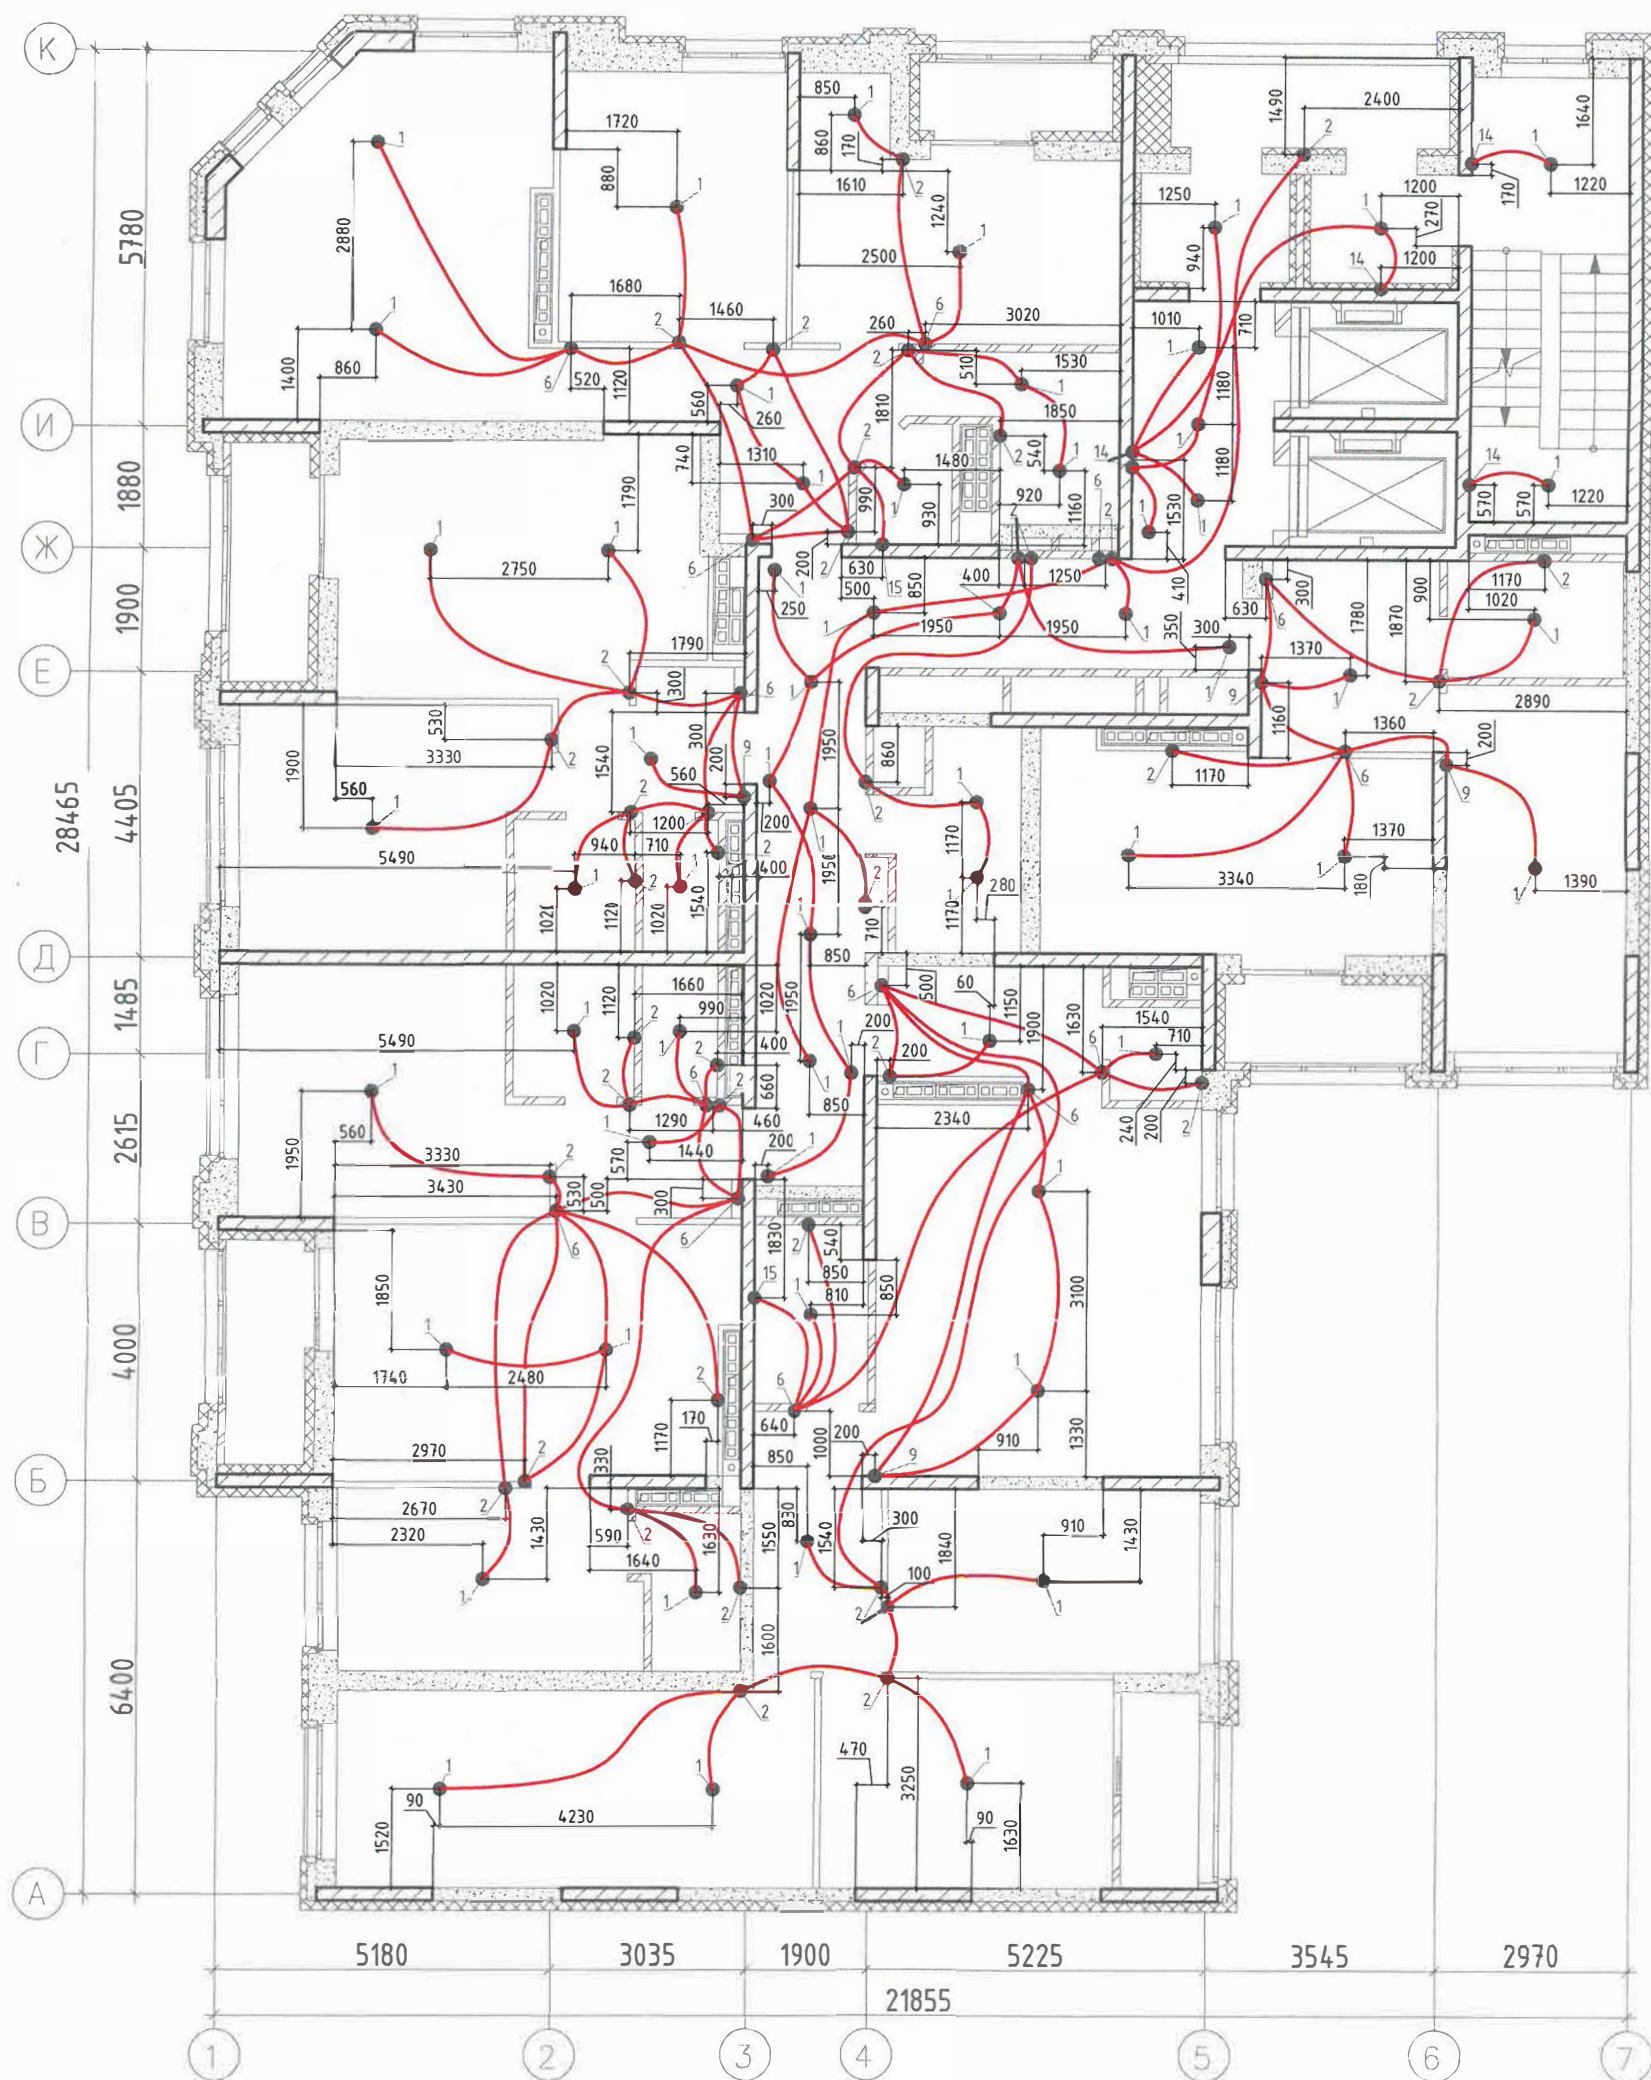

Условные обозначения:

— Труба гладкая жесткая ПНД Ø25мм

						Исполнительная схема №16.1			
						«Многоэтажная секция 1Д многоквартирного жилого здания секционного типа с встроенными помещениями общественного назначения (№1Д по ПЗУ) - 12 этап строительства» по адресу: Свердловская область, г. Екатеринбург, ул. Степана Разина, ул. Щорса, ул. Чапаева			
Изм.	Кол.уч.	Лист	№ док.	Подпись	Дата		Стадия	Лист	Листов
						Секция 1Д		1	
Н.Частка					01.24	Трубная разводка для прокладки сети освещения в монолитных конструкциях на 16 этаже в осях 1-7/А-К на отм. +48,330	ООО "ПКФ Инженерная академия" г.Екатеринбург		
Инженер ПТО Зайцев А.А.					01.24				
Директор Шкляр И.И.					01.24				

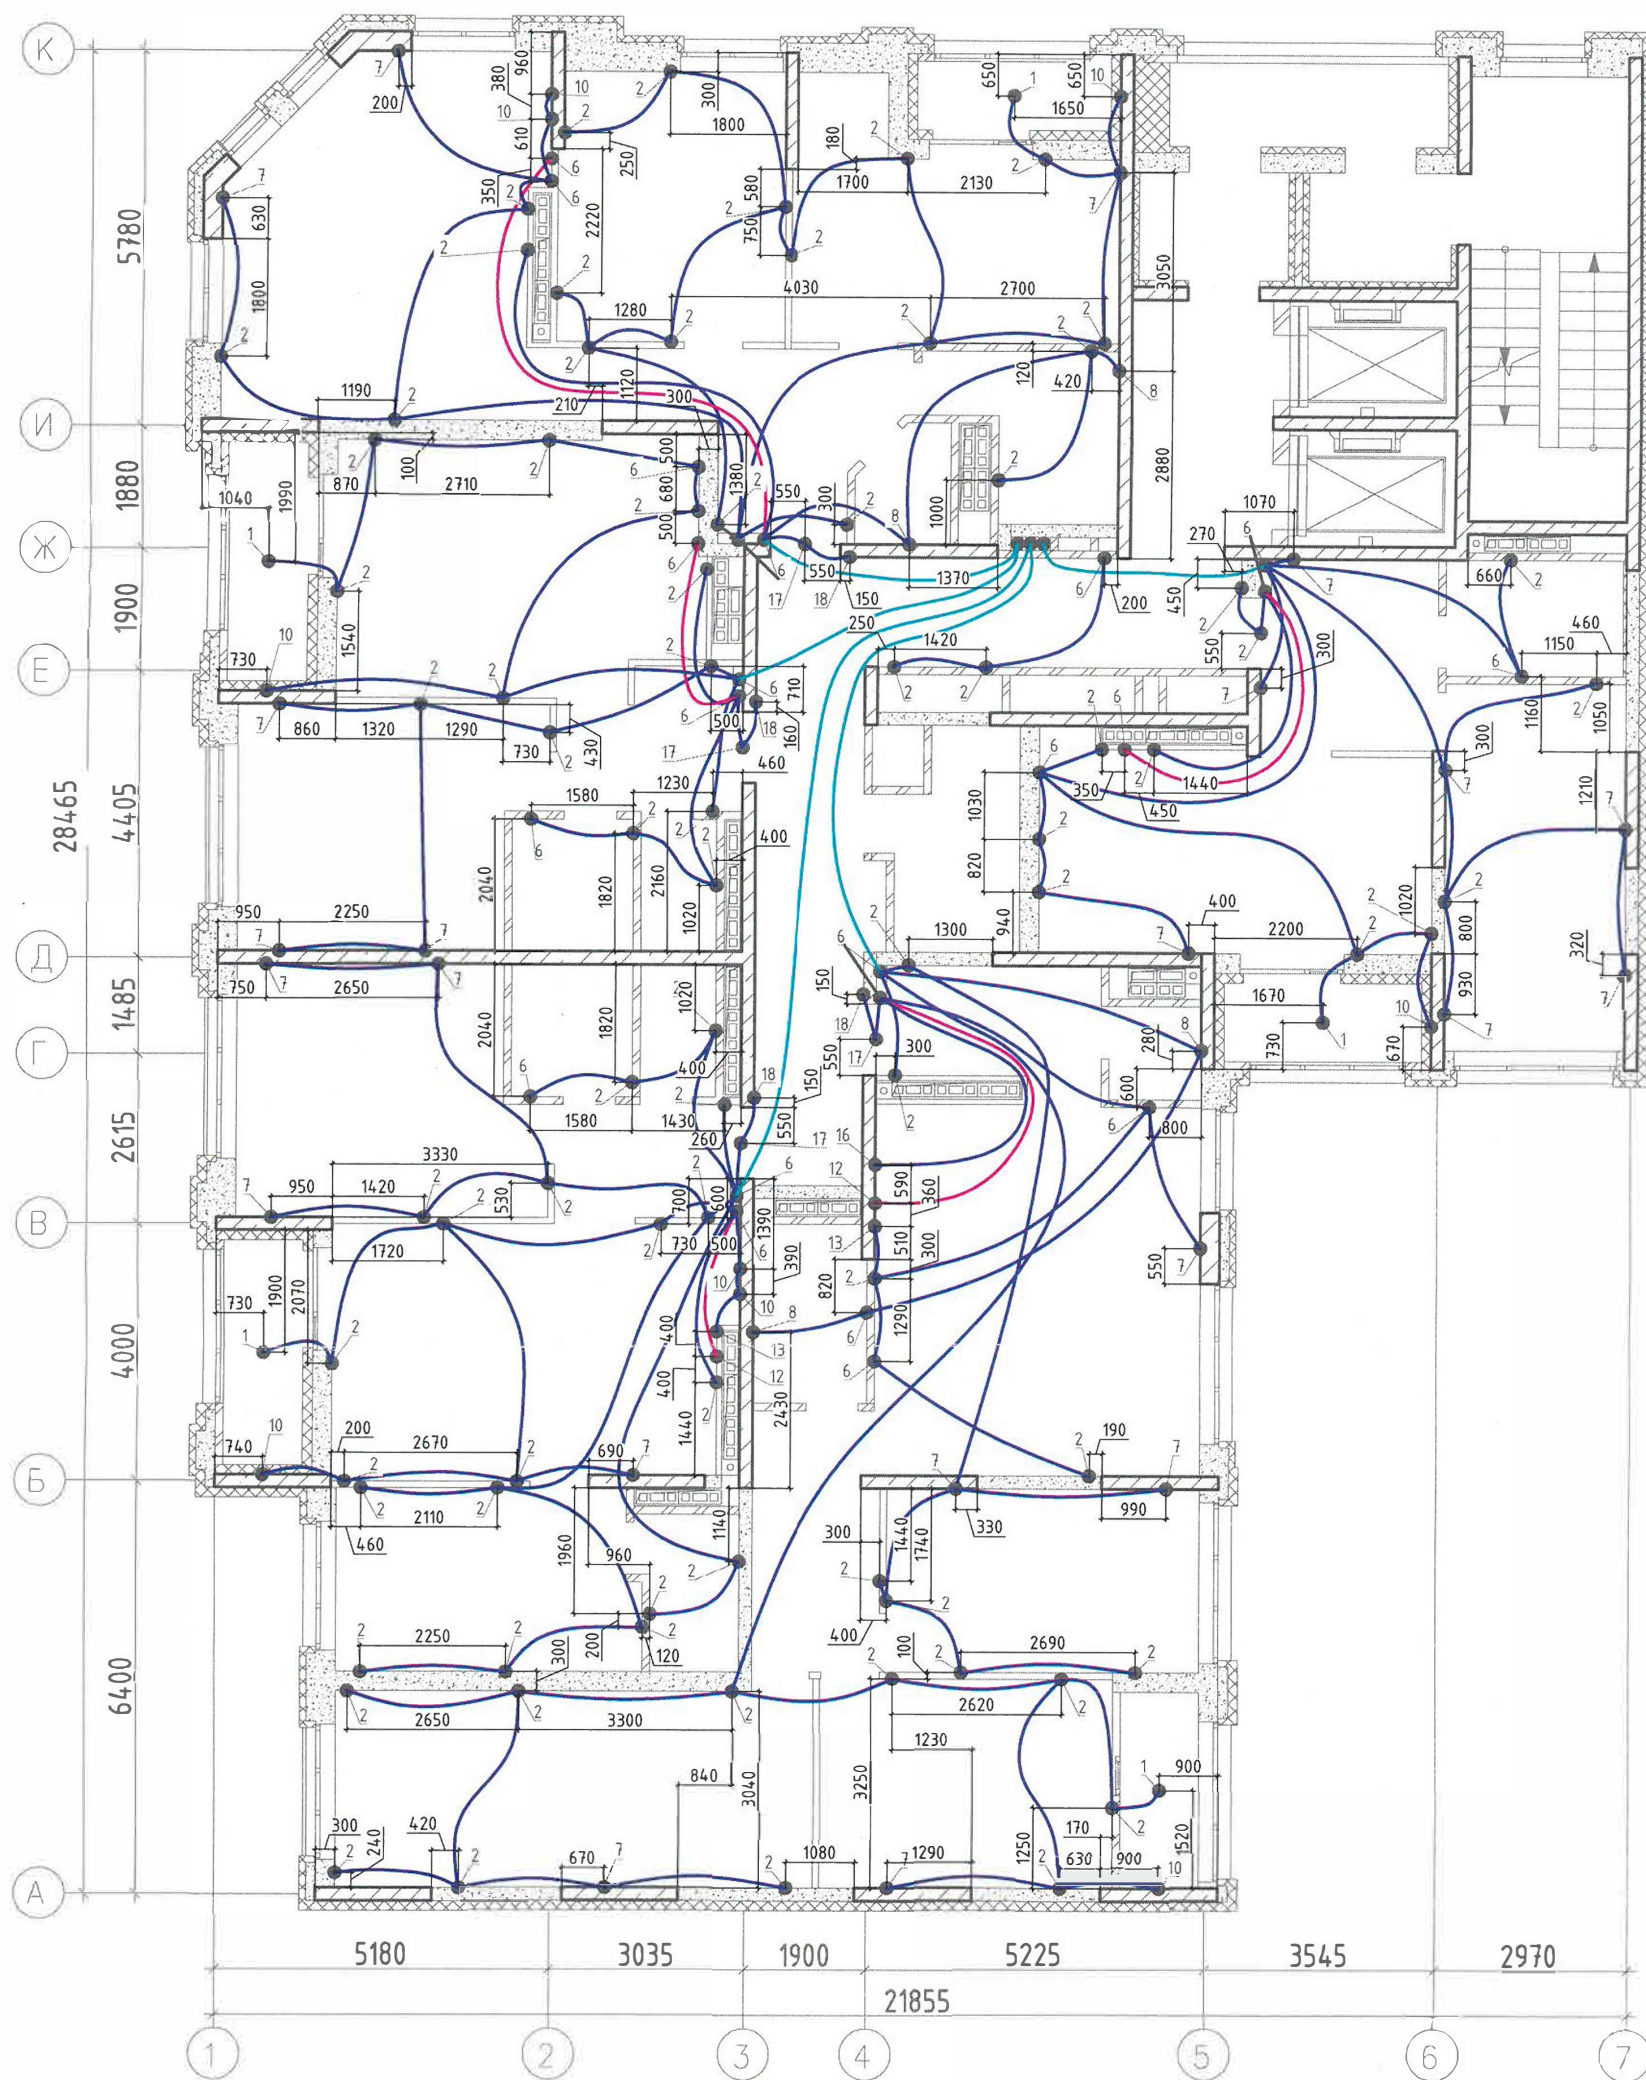

Условные обозначения:

- Труба гладкая жесткая ПНД Ø25мм
- Труба гладкая жесткая ПНД Ø32мм
- Труба гладкая жесткая ПНД Ø40мм

					Исполнительная схема №16.2		
					«Многоэтажная секция 1Д многоквартирного жилого здания секционного типа с встроенными помещениями общественного назначения (№1Д по ПЗУ) – 12 этап строительства» по адресу: Свердловская область, г. Екатеринбург, ул. Степана Разина, ул. Щорса, ул. Чапаева		
Изм.	Кол.уч.	Лист	№ док.	Подпись	Дата	Секция 1Д	Стадия
							Лист
							Листов
Н.Участка					01.24	Трубная разводка для прокладки розеточных (силовых) сетей в монолитных конструкциях на 16 этаже в осях 1-7/А-К на отм. +48,330	000 "ПКФ Инженерная академия" г.Екатеринбург
Инженер ПТО					01.24		
Директор					01.24		