



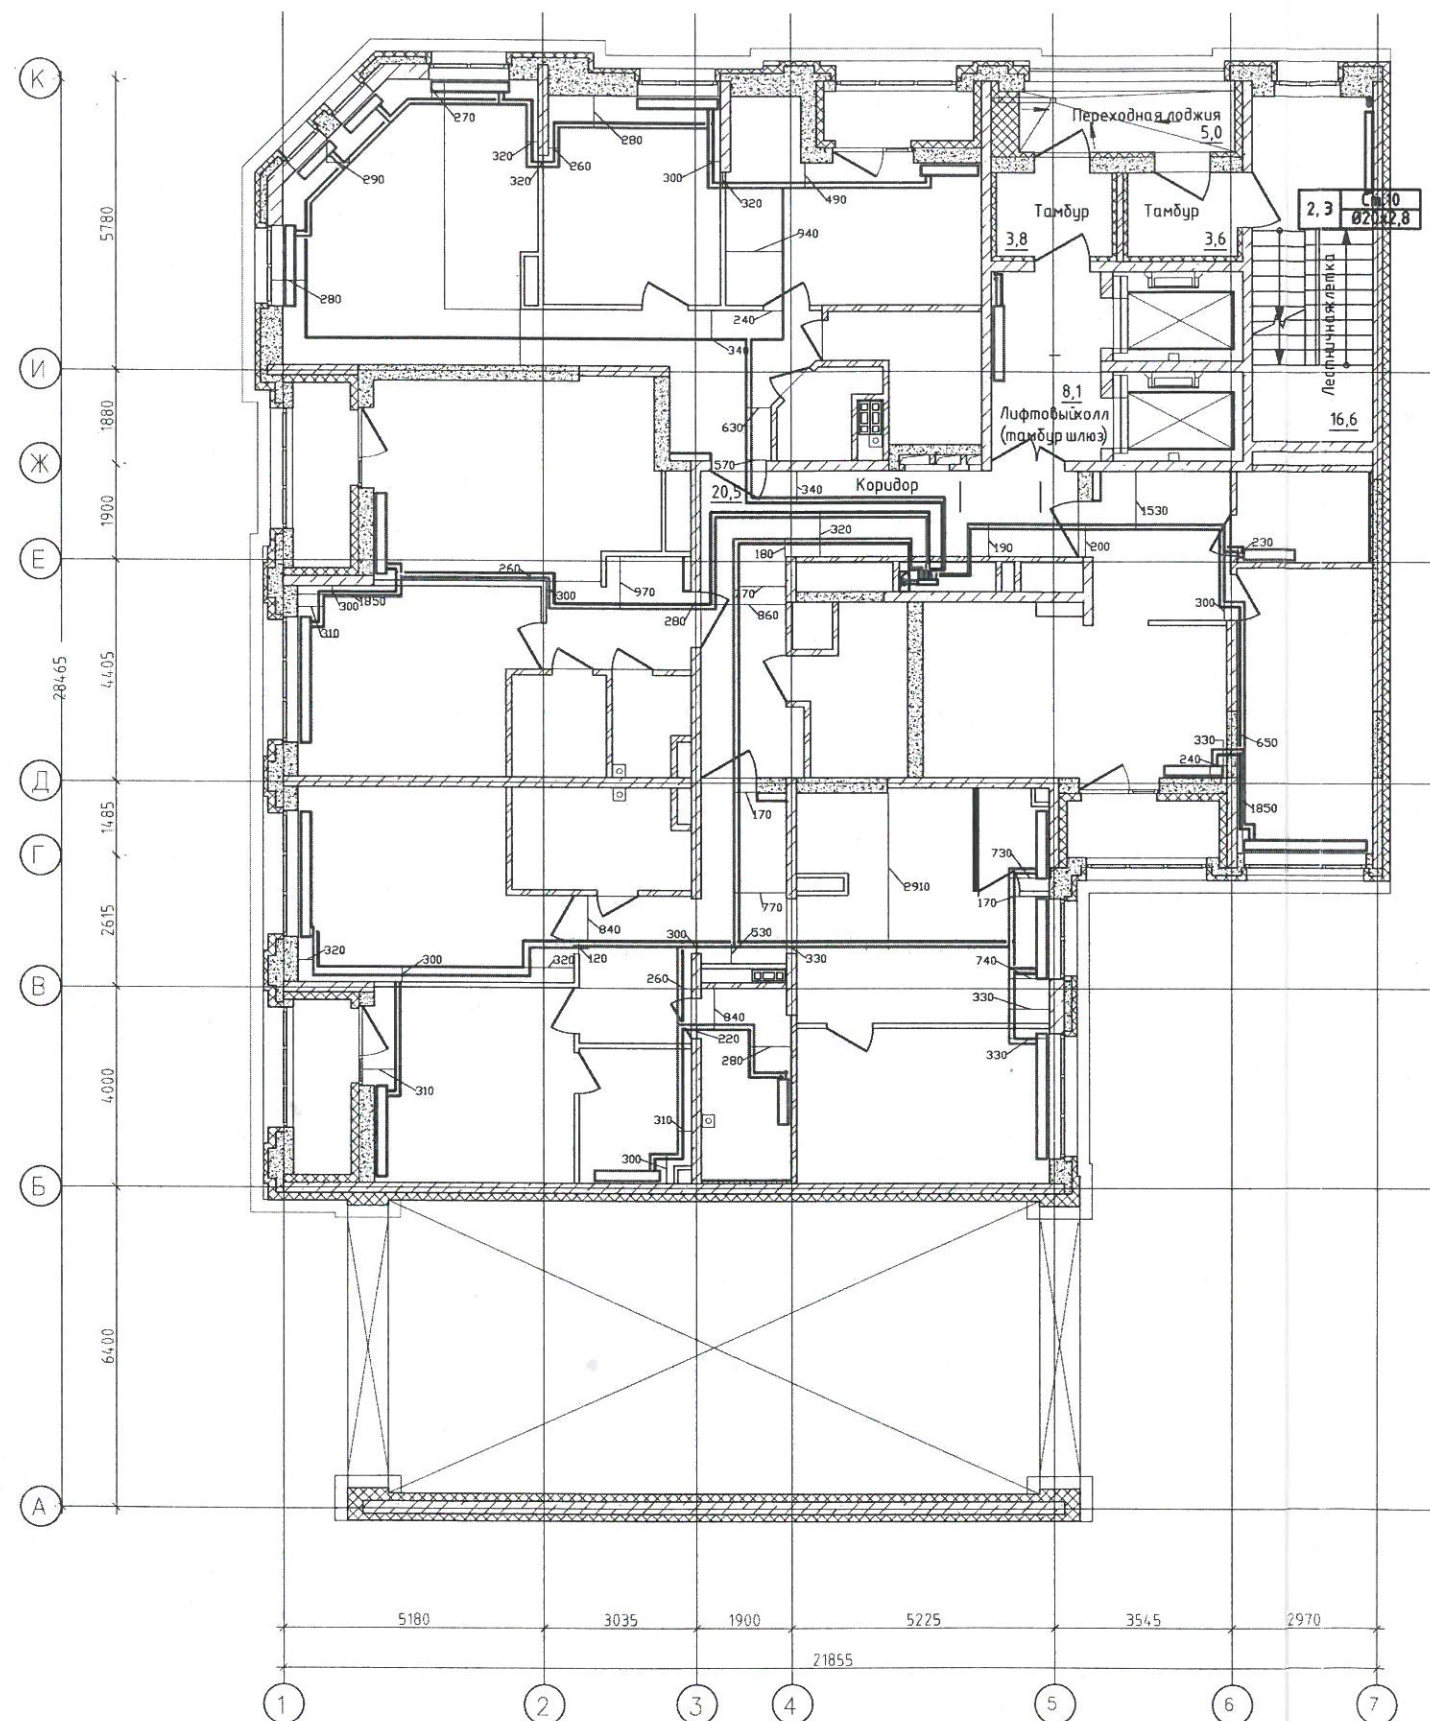

Примечание:

1. Размеры даны в мм.
2. Отклонений от проекта по геометрическим параметрам нет.
3. Работы выполнены в соответствии с проектом 123-2021-1Д-ОВ1
4. Работы выполнены согласно СП 73.13330.2016 Внутренние санитарно-технические системы зданий; СП 60.13330.2020 Отопление, вентиляция и кондиционирование воздуха
5. Привязки трубопроводов выполнены от стены до центра двух труб.


						123-2021-1Д-ОВ1-ИД			
						Многоэтажный жилой дом с нежилыми помещениями на первых этажах и подземной автостоянкой по ул. Степана Разина в Чкаловском районе г. Екатеринбург. Секция 1Д			
Изм.	Кол.уч.	Лист	№ док	Подпись	Дата		Стадия	Лист	Листов
Разработал	Гаврилюк В			03.24		Отопление			
Проверил	Нежурин Е			03.24			ИД		
						Исполнительная схема № 2 Горизонтальная разводка трубопроводов системы отопления в полу 2. этаж	000 "Комфорт – Плюс"		
Н. контр.	Нежурин В			03.24					

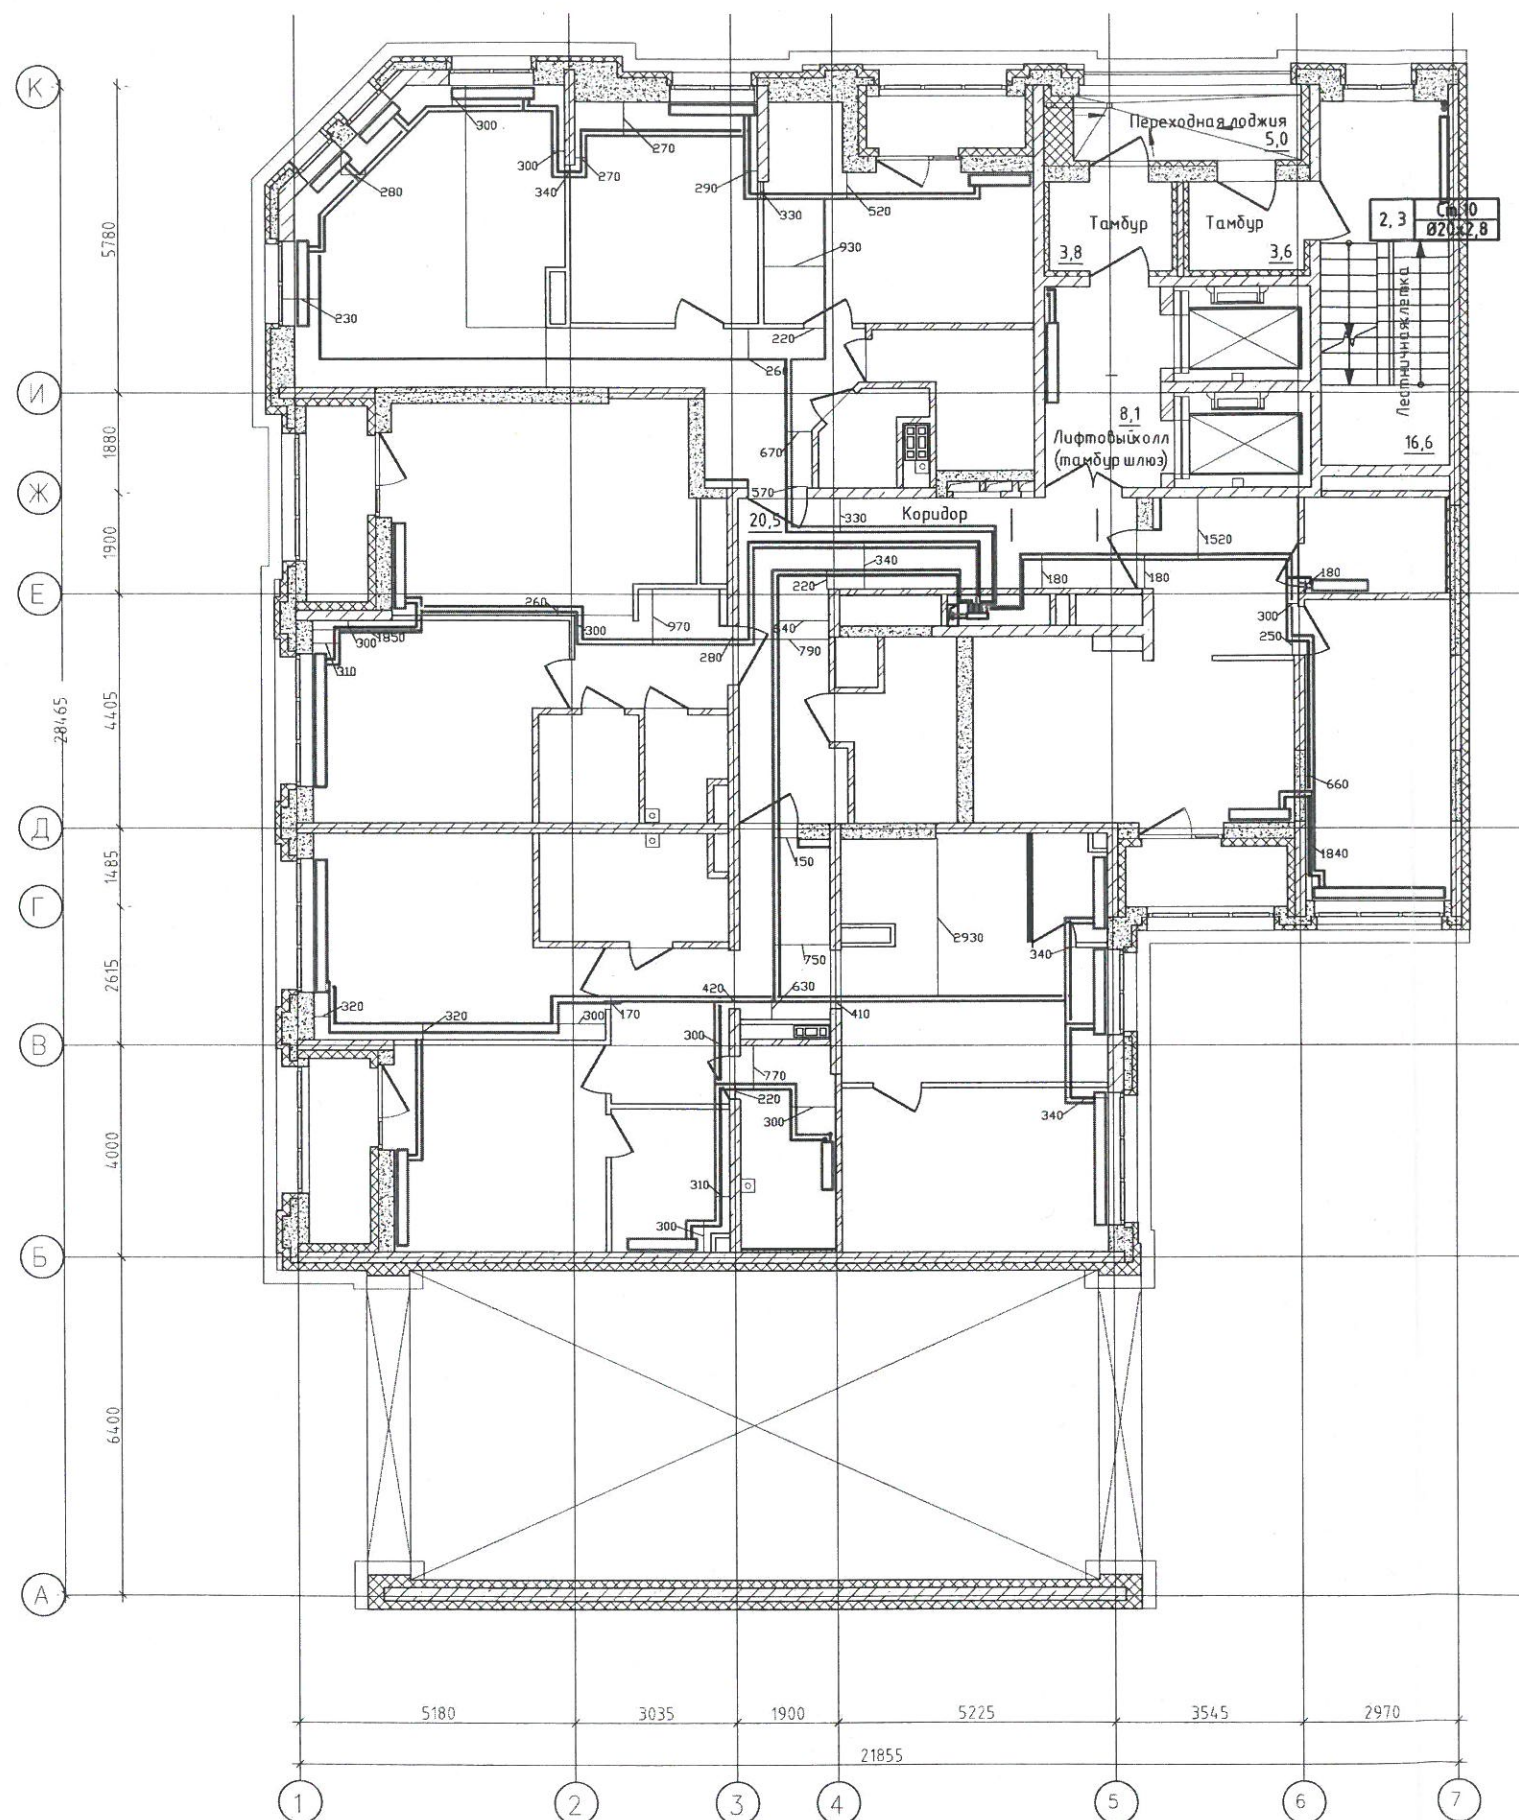

Примечание:

1. Размеры даны в мм.
2. Отклонений от проекта по геометрическим параметрам нет.
3. Работы выполнены в соответствии с проектом 123-2021-1Д-ОВ1
4. Работы выполнены согласно СП 73.13330.2016 Внутренние санитарно-технические системы зданий; СП 60.13330.2020 Отопление, вентиляция и кондиционирование воздуха
5. Привязки трубопроводов выполнены от стены до центра двух труб.


123-2021-1Д-ОВ1-ИД					
Многоэтажный жилой дом с нежилыми помещениями на первых этажах и подземной автостоянкой по ул. Степана Разина в Чкаловском районе г. Екатеринбурга. Секция 1Д					
Изм.	Кол.уч.	Лист	№ док	Подпись	Дата
Разработал	Гаврилюк В				03.24
Проверил	Нежурина Е				03.24
				Отопление	
				ИД	
				Исполнительная схема № 3	
				Горизонтальная разводка трубопроводов системы отопления в полу 3 этаж	
Н. контр.	Нежурин В				03.24
				000 "Комфорт - Плюс"	

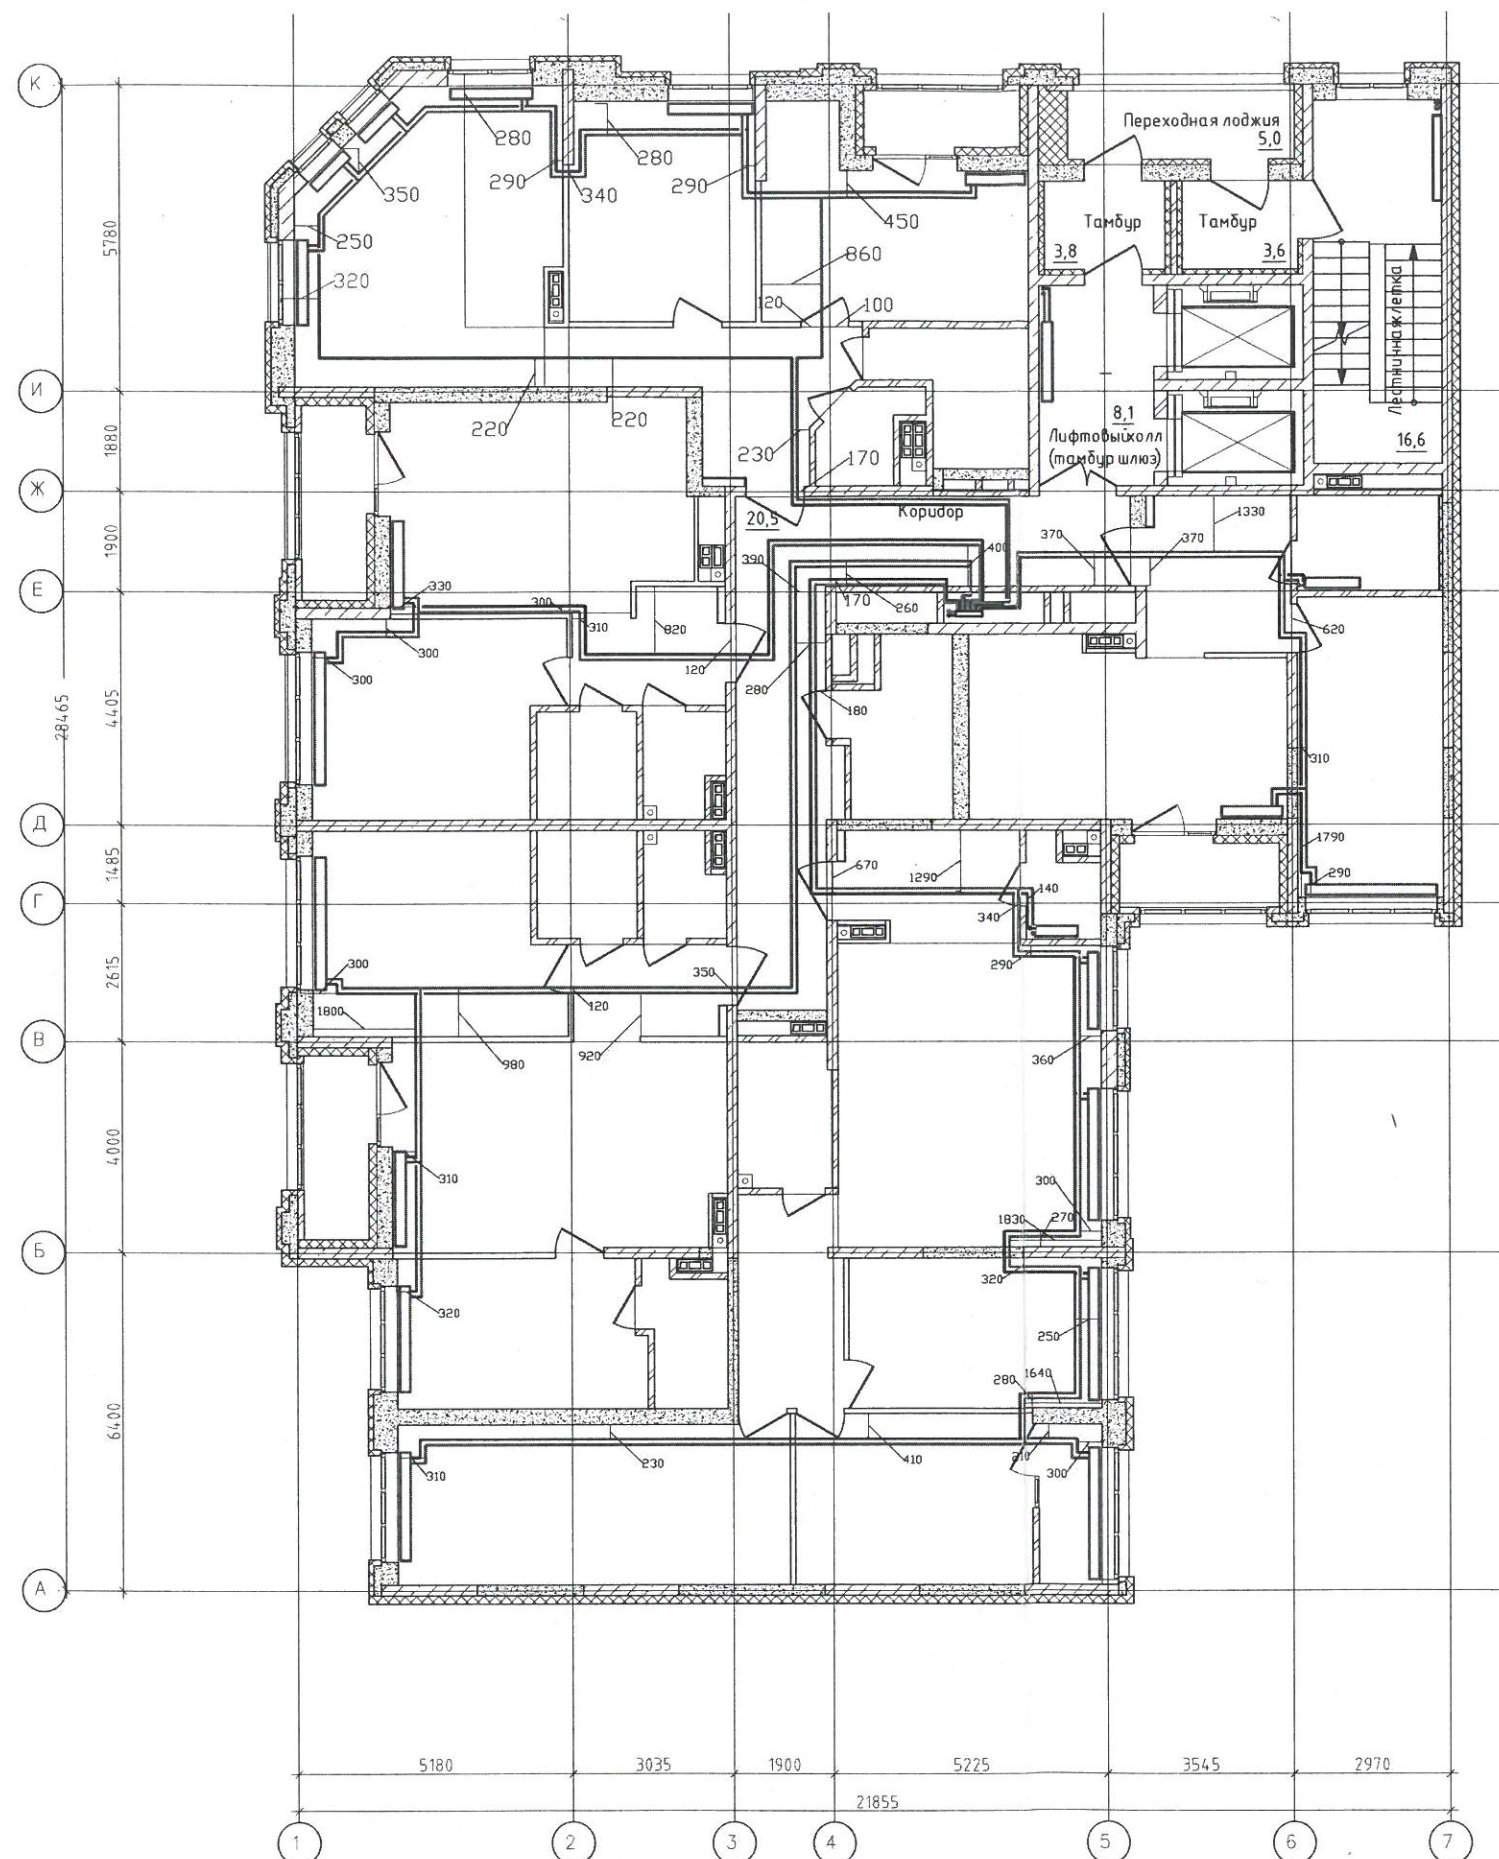

Примечание:

1. Размеры даны в мм.
2. Отклонений от проекта по геометрическим параметрам нет.
3. Работы выполнены в соответствии с проектом 123-2021-1Д-ОВ1
4. Работы выполнены согласно СП 73.13330.2016 Внутренние санитарно-технические системы зданий; СП 60.13330.2020 Отопление, вентиляция и кондиционирование воздуха
5. Привязки трубопроводов выполнены от стены до центра двух труб.


123-2021-1Д-ОВ1-ИД					
Многоэтажный жилой дом с нежилыми помещениями на первых этажах и подземной автостоянкой по ул. Степана Разина в Чкаловском районе г. Екатеринбург. Секция 1Д					
Изм.	Кол.уч.	Лист	№ док	Подпись	Дата
Разработал	Гаврилюк В				03.24
Проверил	Нежурин Е				03.24
Отопление				ИД	
Исполнительная схема № 4				000 "Комфорт - Плюс"	
Горизонтальная разводка трубопроводов системы отопления в полу 4 этаж					
Н. контр.	Нежурин В				03.24

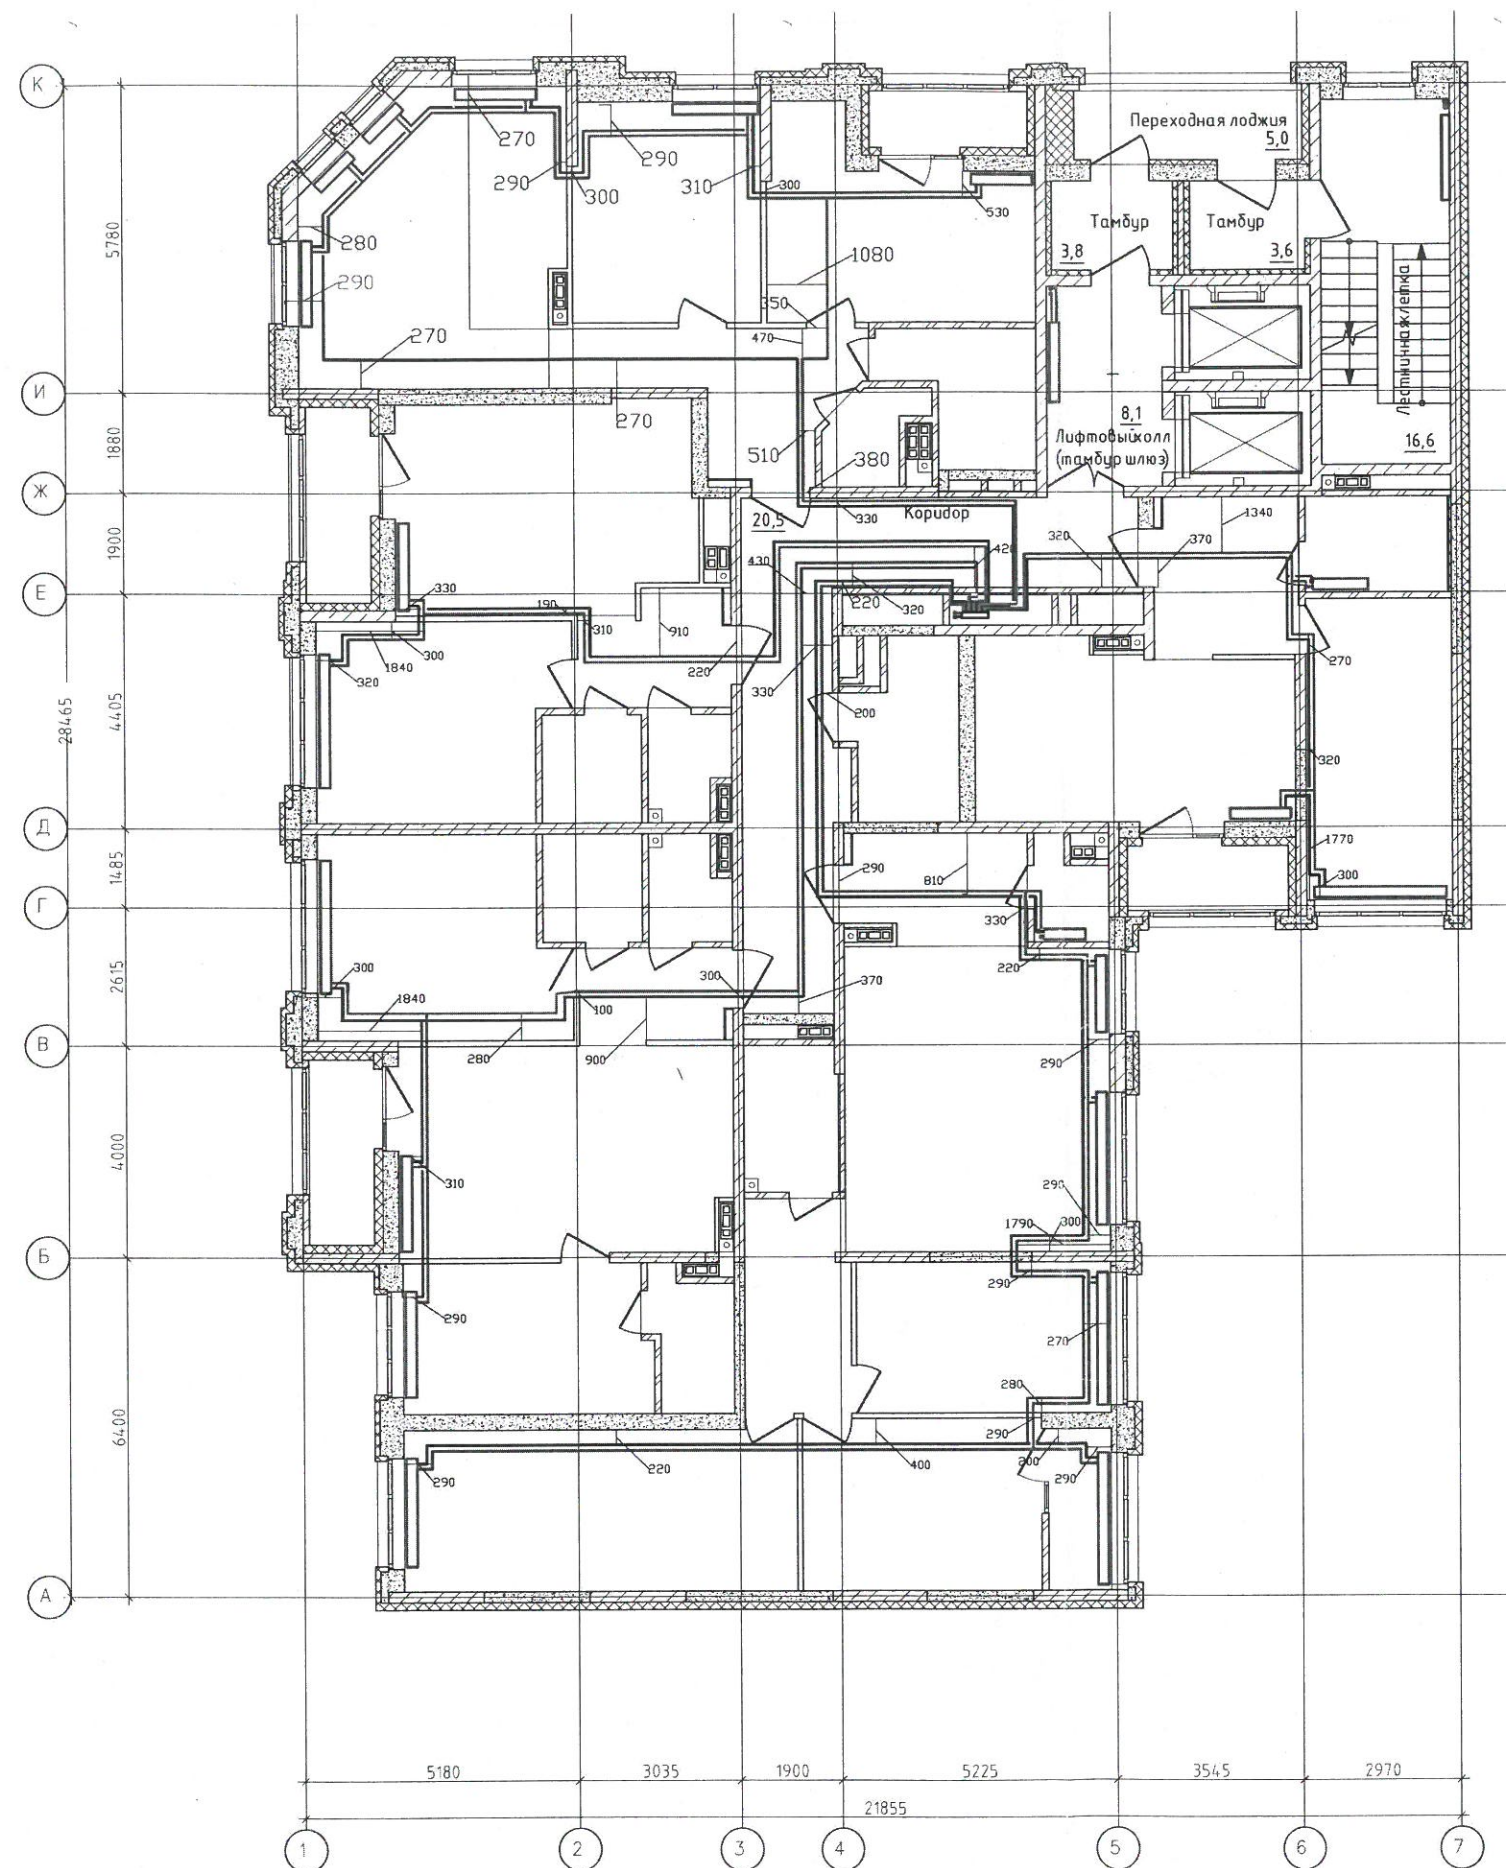


Примечание:

1. Размеры даны в мм.
2. Отклонений от проекта по геометрическим параметрам нет.
3. Работы выполнены в соответствии с проектом 123-2021-1Д-ОВ1
4. Работы выполнены согласно СП 73.13330.2016 Внутренние санитарно-технические системы зданий; СП 60.13330.2020 Отопление, вентиляция и кондиционирование воздуха
5. Привязки трубопроводов выполнены от стены до центра двух труб.


123-2021-1Д-ОВ1-ИД					
Многоэтажный жилой дом с нежилыми помещениями на первых этажах и подземной автостоянкой по ул. Степана Разина в Чкаловском районе г. Екатеринбурга. Секция 1Д					
Изм.	Колуч.	Лист	№ док	Подпись	Дата
Разработал	Гаврилюк В				03.24
Проверил	Нежурина Е				03.24
Отопление				ИД	
Исполнительная схема № 5				000 "Комфорт - Плюс"	
Горизонтальная разводка трубопроводов системы отопления в полу					
5 этаж					
Н. контр.	Нежурин В				03.24

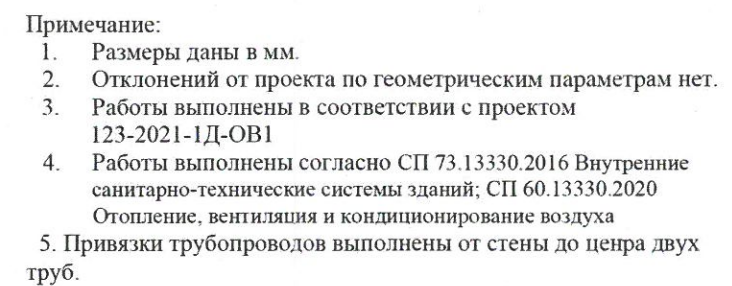


					123-2021-1Д-ОВ1-ИД		
					Многоэтажный жилой дом с нежилыми помещениями на первых этажах и подземной автостоянкой по ул. Степана Разина в Чкаловском районе г. Екатеринбурга. Секция 1Д		
Изм.	Кол.уч.	Лист	№ док	Подпись	Дата		
Разработал	Габрилюк В				03.24		
Проверил	Нежурин В				03.24		
Отопление						Стадия	Лист
						ИД	
Н. контр.	Нежурин В				03.24	000 "Комфорт - Плюс"	
						Исполнительная схема № 6 Горизонтальная разводка трубопроводов системы отопления в полу 6 этаж	

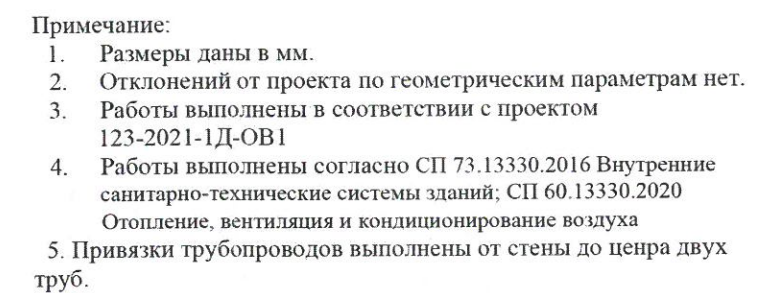


н В 03.24

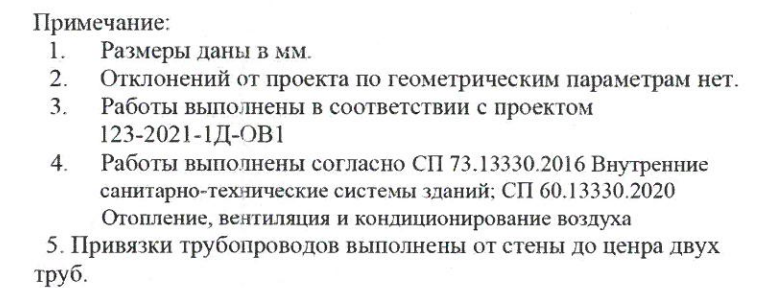

						123-2021-1Д-ОВ1-ИД		
						Многоэтажный жилой дом с нежилыми помещениями на первых этажах и подземной автостоянкой по ул. Степана Разина в Чкаловском районе г. Екатеринбурга. Секция 1Д		
Изм.	Колуч.	Лист	№ док	Подпись	Дата			
Разработал		Габрилюк В			04.24			
Проверил		Нежурина Е			04.24			
						Отопление		
						Стадия	Лист	Листов
						ИД		
						Исполнительная схема № 8 Горизонтальная разводка трубопроводов системы отопления в полу 8 этаж		
Н. контр.		Нежурич В			04.24	ООО "Комфорт - Плюс"		

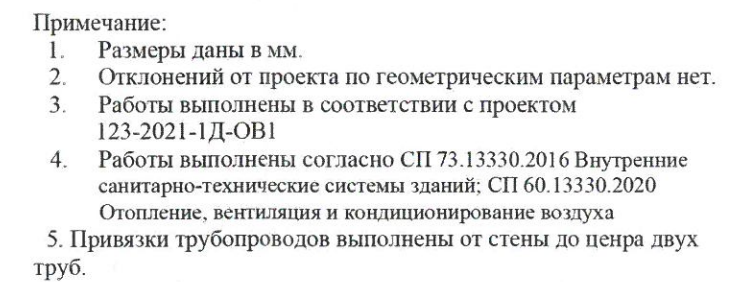

						123-2021-1Д-ОВ1-ИД		
						Многоэтажный жилой дом с нежилыми помещениями на первых этажах и подземной автостоянкой по ул. Степана Разина в Чкаловском районе г. Екатеринбурга. Секция 1Д		
Изм.	Кол.уч.	Лист	№ док	Подпись	Дата			
Разработал	Гаврилюк В			04.24		Статия		
Проверил	Нежурин Е			04.24		Лист		
						Листов		
						ИД		
Н. контр.	Нежурин В			04.24		Исполнительная схема № 9 Горизонтальная разводка трубопроводов системы отопления в полу 9 этаж		
						000 "Комфорт - Плюс"		

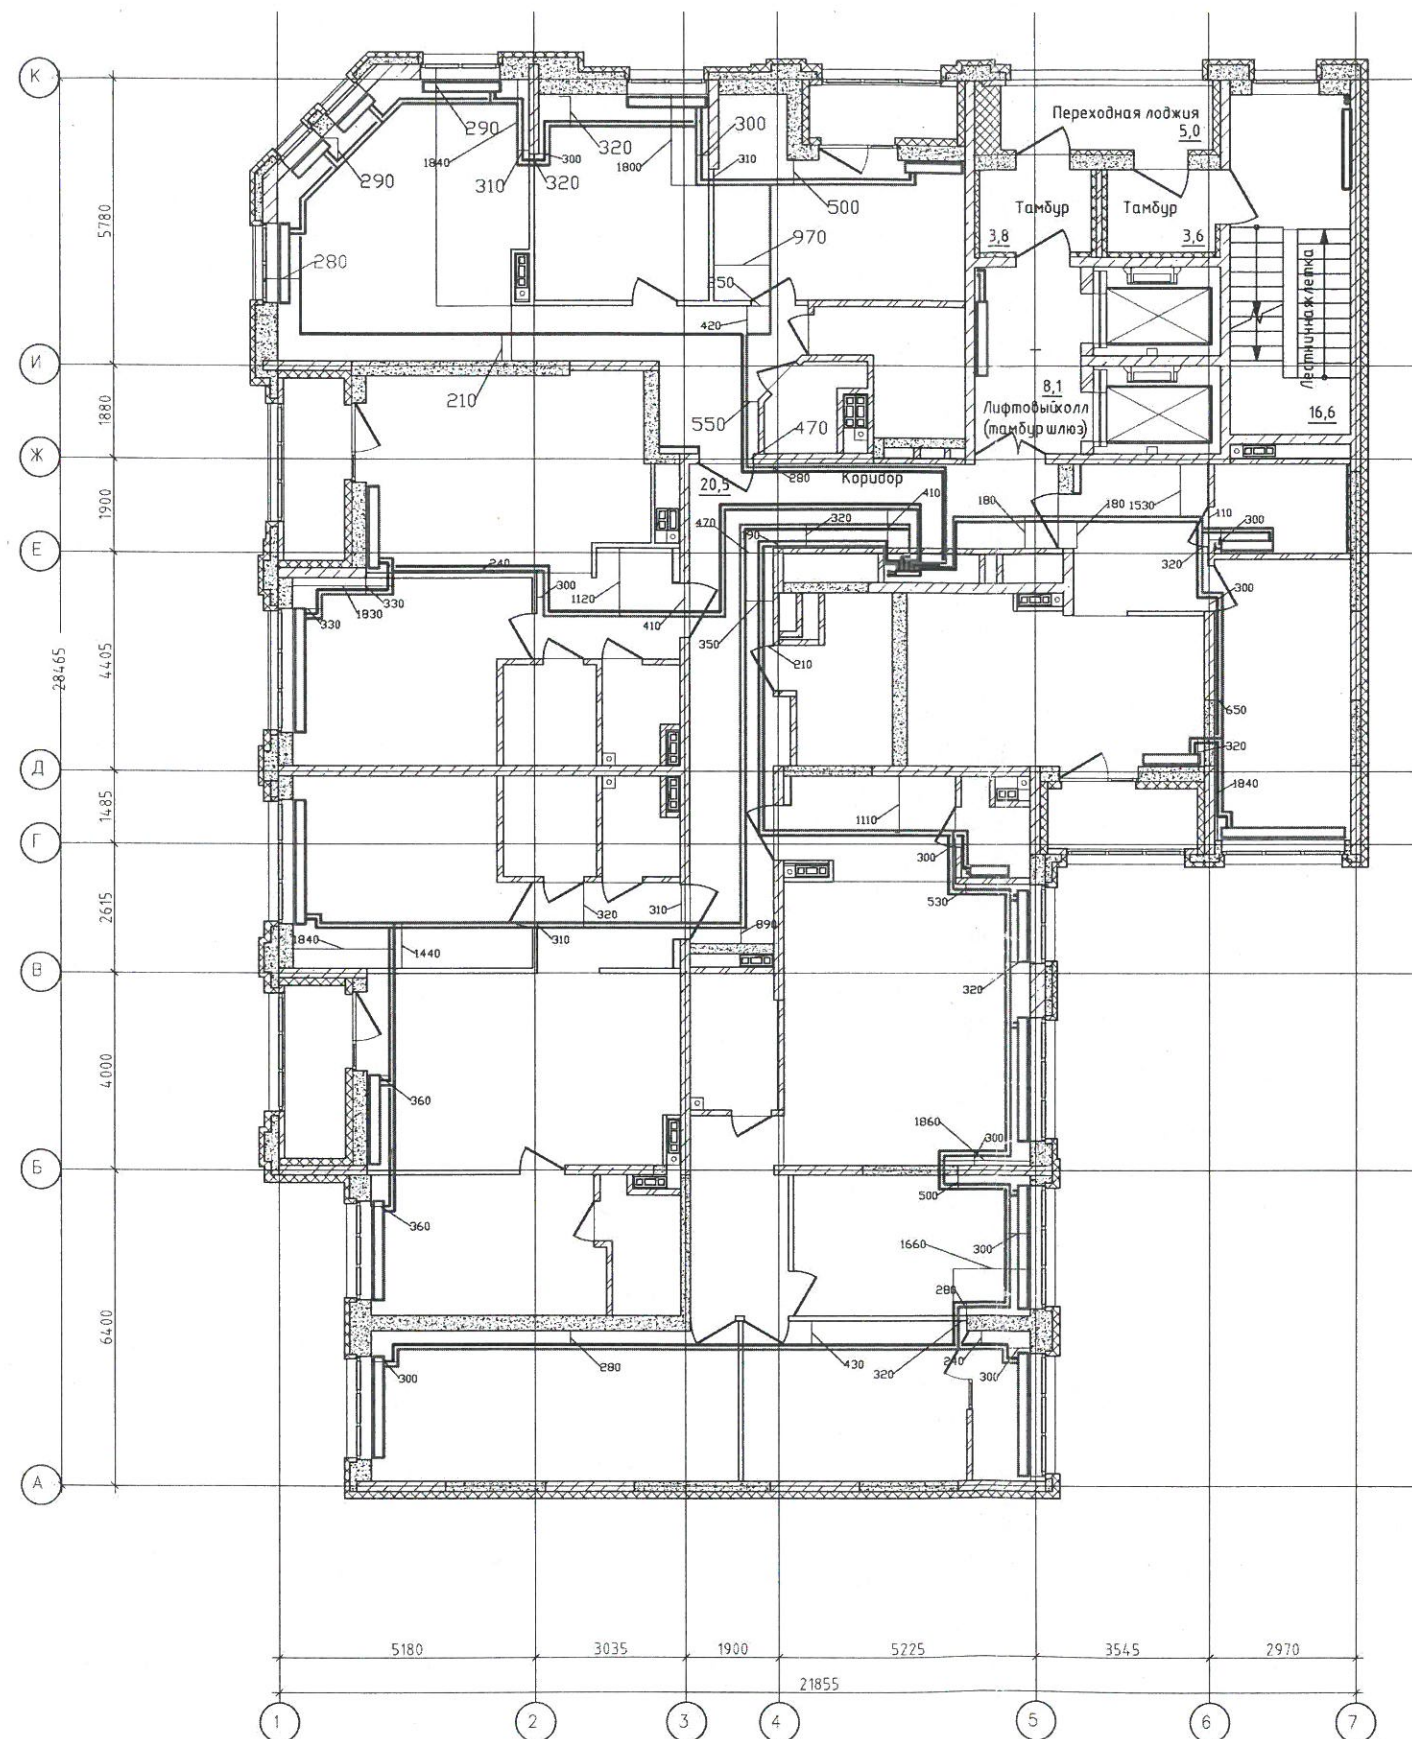


Примечание:

1. Размеры даны в мм.
2. Отклонений от проекта по геометрическим параметрам нет.
3. Работы выполнены в соответствии с проектом 123-2021-1Д-ОВ1
4. Работы выполнены согласно СП 73.13330.2016 Внутренние санитарно-технические системы зданий; СП 60.13330.2020 Отопление, вентиляция и кондиционирование воздуха
5. Привязки трубопроводов выполнены от стены до центра двух труб.




						123-2021-1Д-ОВ1-ИД		
						Многоэтажный жилой дом с нежилыми помещениями на первых этажах и подземной автостоянкой по ул. Степана Разина в Чкаловском районе г. Екатеринбурга. Секция 1Д		
Изм.	Кол.	Лист	№ док	Подпись	Дата	Отопление	Стадия	Лист
Разработал	Гаврилюк В				04.24		ИД	
Проверил	Нежурин Е				04.24			
Н. контр.	Нежурин В				04.24	Исполнительная схема № 10 Горизонтальная разводка трубопроводов системы отопления в полу 10 этаж		
						ООО "Комфорт - Плюс"		

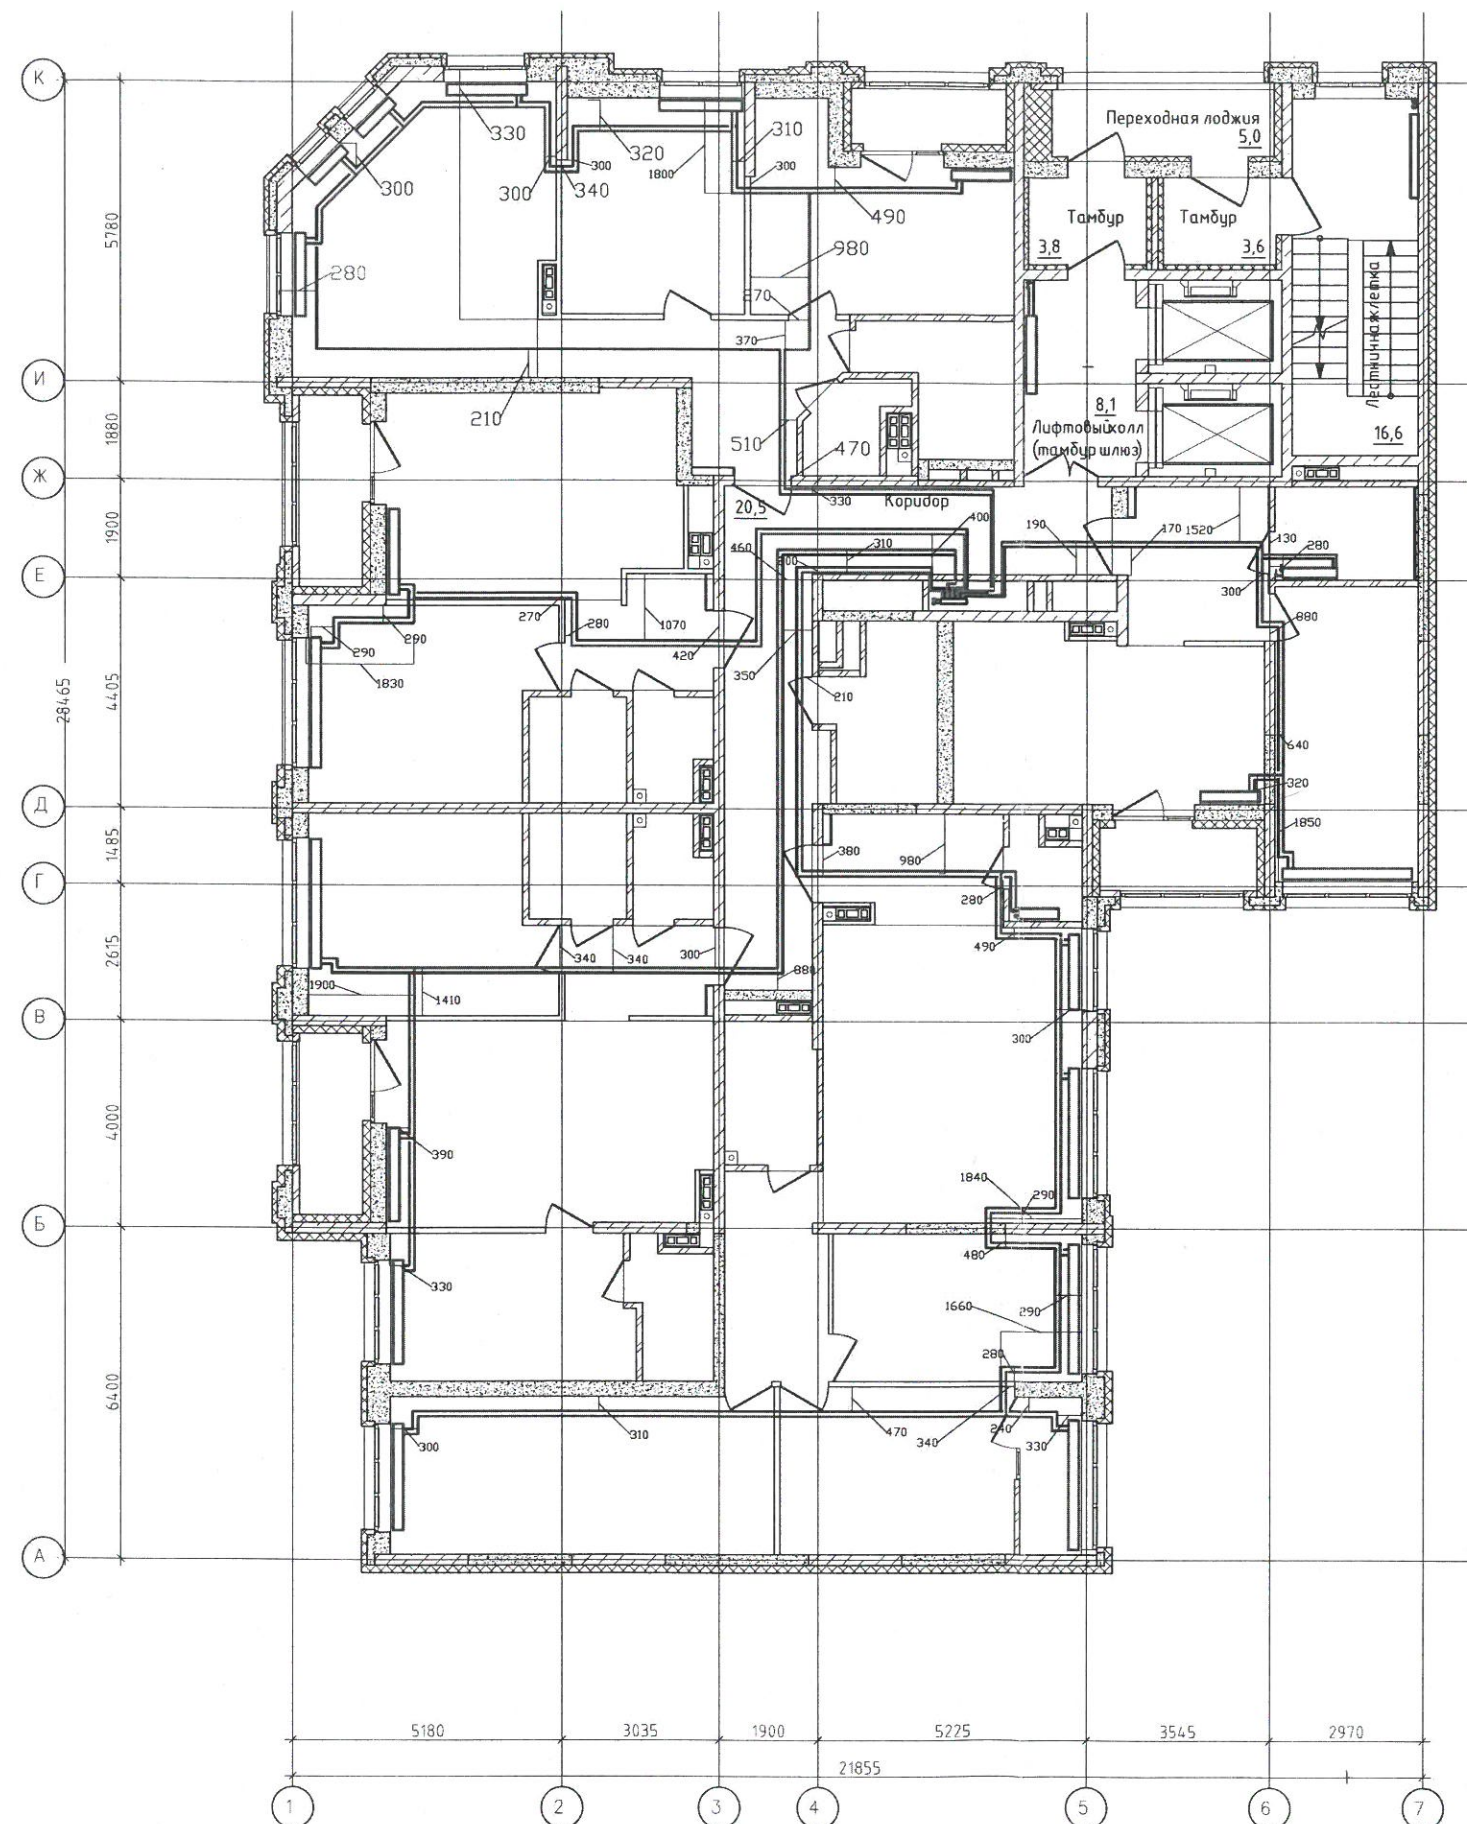

Примечание:


1. Размеры даны в мм.
2. Отклонений от проекта по геометрическим параметрам нет.
3. Работы выполнены в соответствии с проектом 123-2021-1Д-ОВ1
4. Работы выполнены согласно СП 73.13330.2016 Внутренние санитарно-технические системы зданий; СП 60.13330.2020 Отопление, вентиляция и кондиционирование воздуха
5. Привязки трубопроводов выполнены от стены до центра двух труб.

						123-2021-1Д-ОВ1-ИД			
						Многоэтажный жилой дом с нежилыми помещениями на первых этажах и подземной автостоянкой по ул. Степана Разина в Чкаловском районе г. Екатеринбурга. Секция 1Д			
Изм.	Кол.уч.	Лист	№ док	Подпись	Дата	Отопление	Стадия	Лист	Листов
Разработал	Гаврилюк В				04.24		ИД		
Проверил	Нежурин Е				04.24				
						Исполнительная схема № 11			
						Горизонтальная разводка трубопроводов системы отопления в полу 11 этаж			
Н. контр.	Нежурин В				04.24	000 "Комфорт - Плюс"			

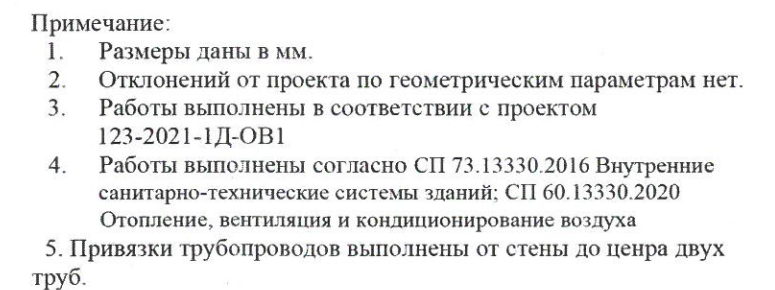


Примечание:

1. Размеры даны в мм.
2. Отклонений от проекта по геометрическим параметрам нет.
3. Работы выполнены в соответствии с проектом
123-2021-1Д-ОВ1
4. Работы выполнены согласно СП 73.13330.2016 Внутренние санитарно-технические системы зданий; СП 60.13330.2020 Отопление, вентиляция и кондиционирование воздуха
5. Привязки трубопроводов выполнены от стены до центра двух труб.

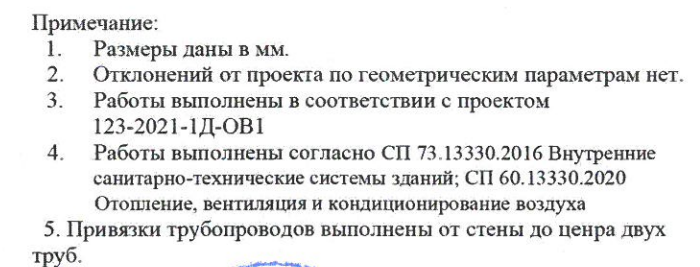


					123-2021-1Д-ОВ1-ИД		
					Многоэтажный жилой дом с нежилыми помещениями на первых этажах и подземной автостоянкой по ул. Степана Разина в Чкаловском районе г. Екатеринбурга. Секция 1Д		
Изм.	Колуч.	Лист	№док	Подпись	Дата		
Разработал	Гаврилик В				04.24	Стадия	Лист
Проверил	Нежурин Е				04.24	ИД	Листов
					Отопление		
					Исполнительная схема № 13 Горизонтальная разводка трубопроводов системы отопления в полу 13.01.01		ООО "Комфорт - Плюс"
Н. контр.	Нежурин В				04.24		

[illegible]

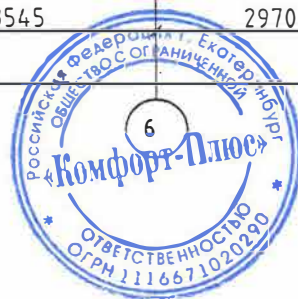



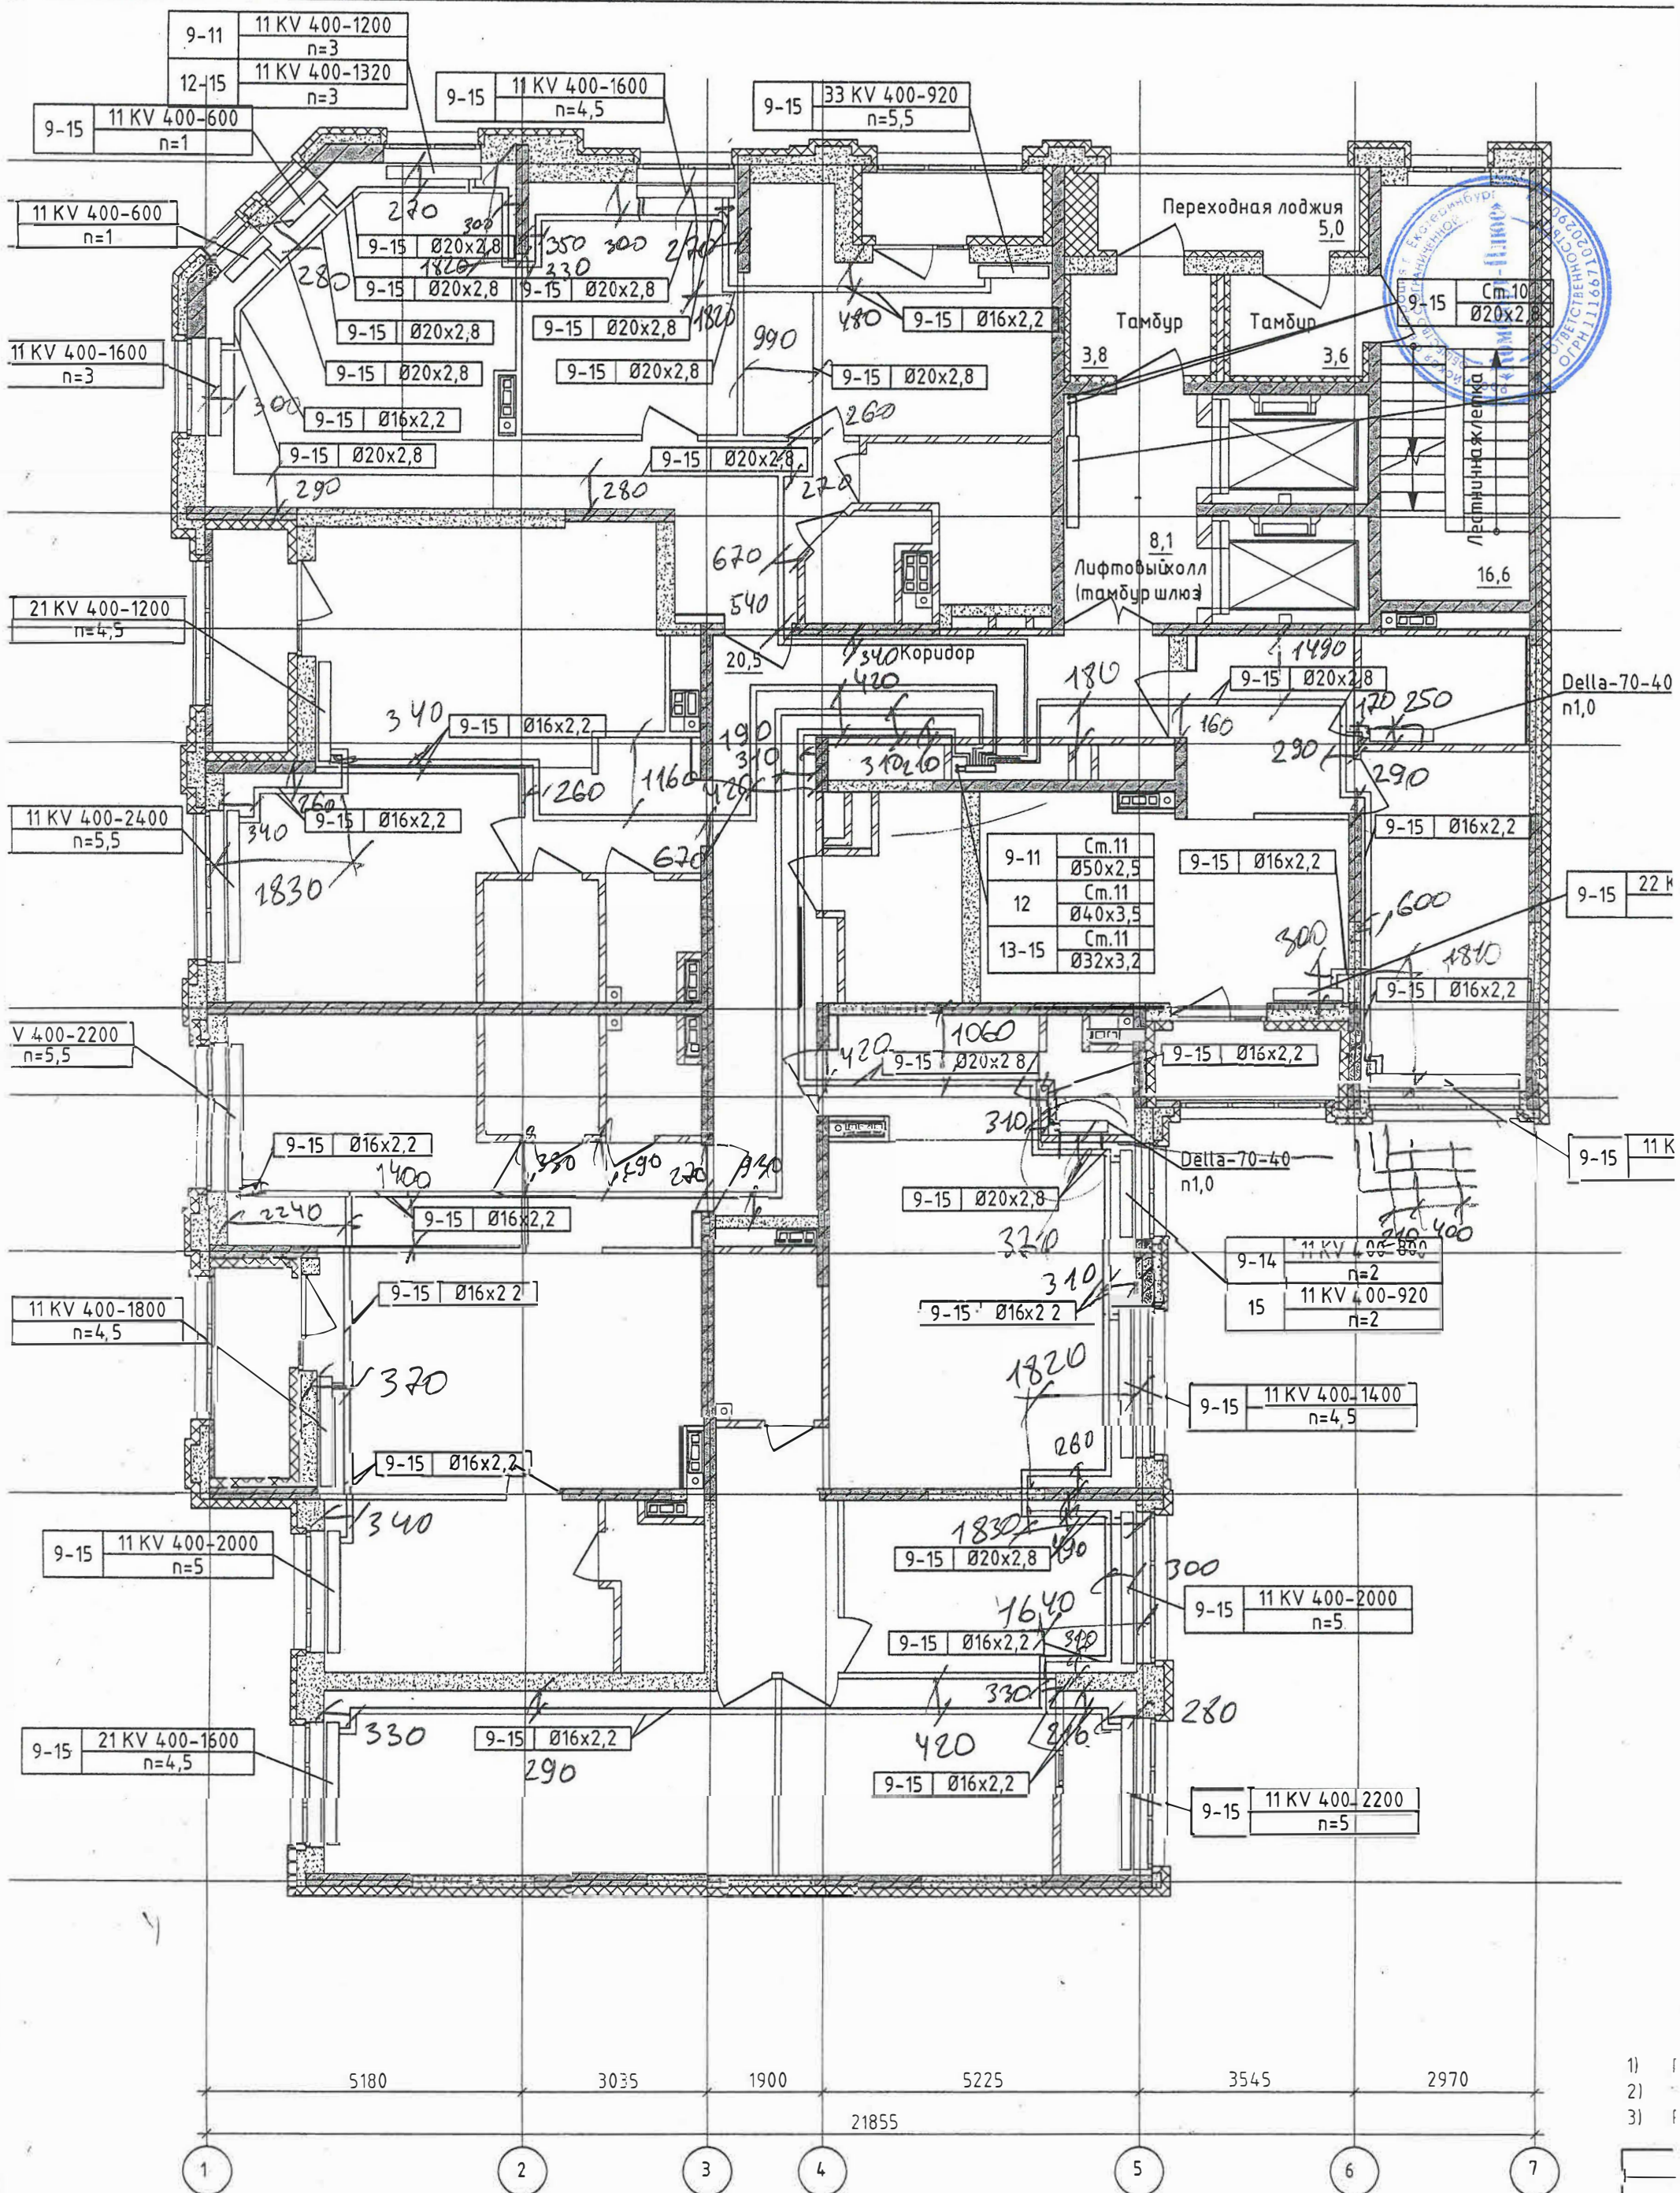

- 1) ☐
- 2) ☒
- 3) ☐


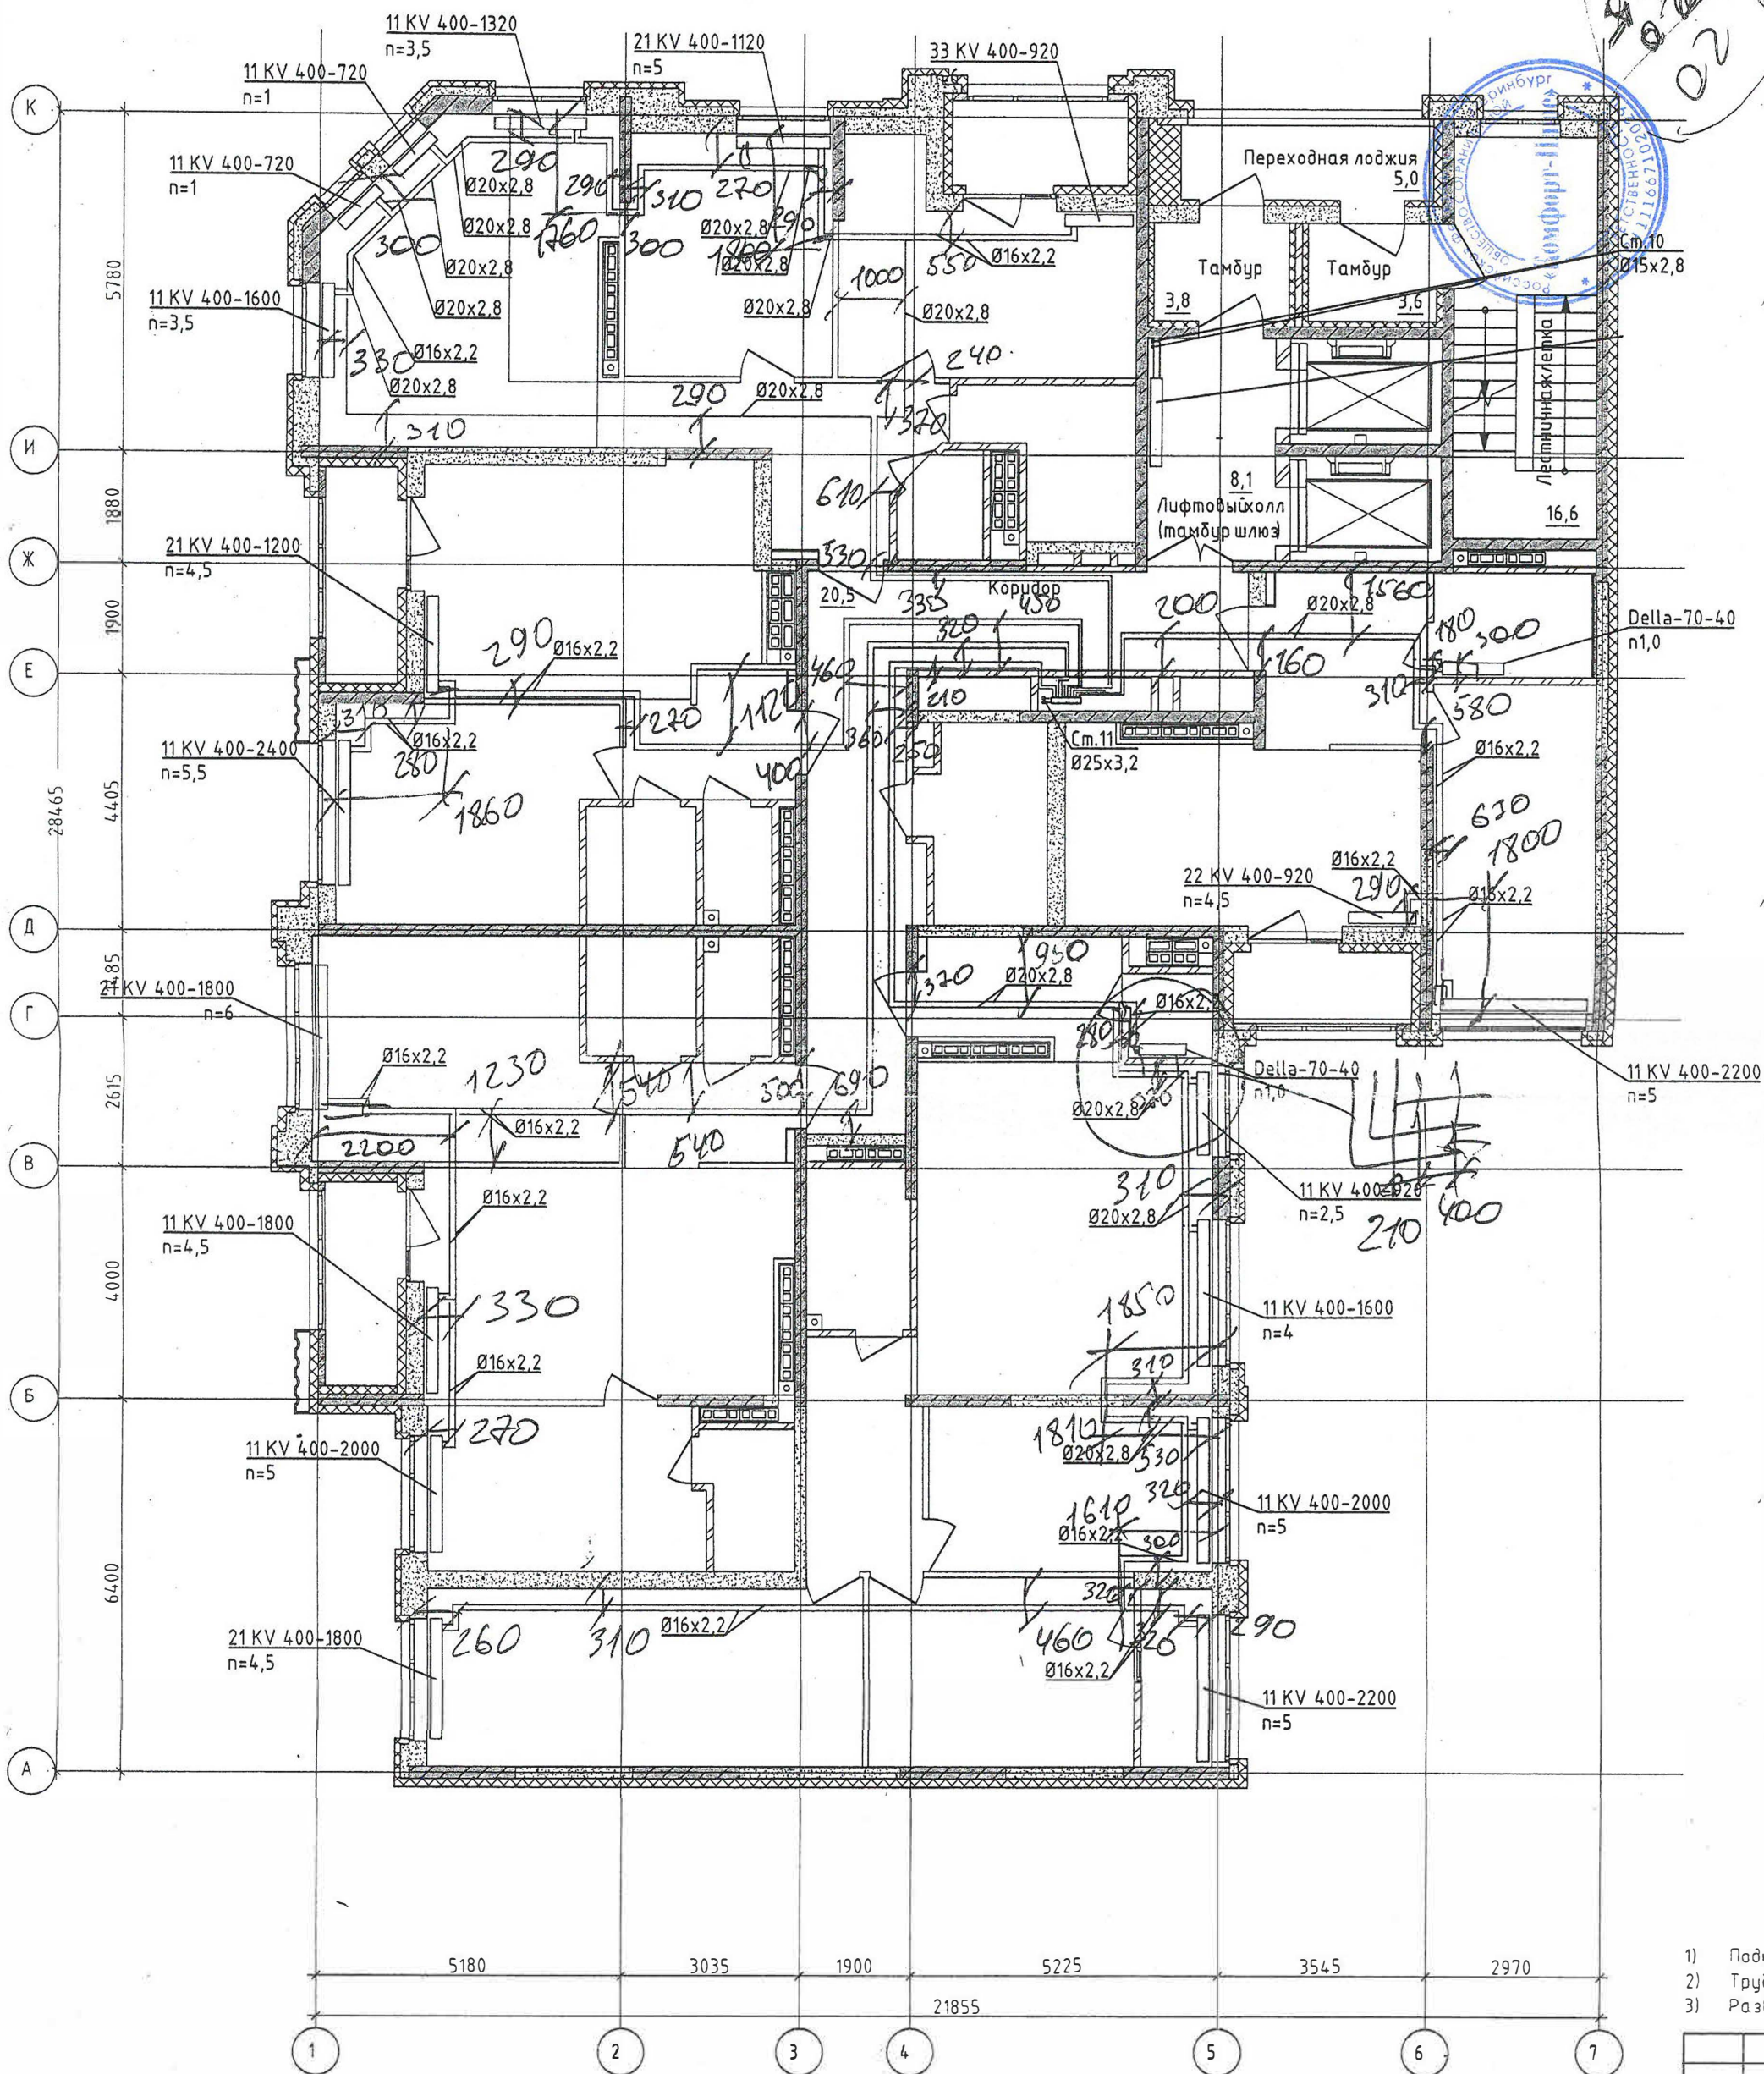

- 1) Подк.
- 2) Трубы
- 3) Разв.

Изм.	Кол
Разработ	
Проверил	
Н. контр.	
ГИП	