


[illegible]

450 - трубная разводка в полу систем водоснабжения
расстояние от стены до центра между труб

1. Размеры даны в мм.
2. Работы выполнены в соответствии с проектом 123-2021-1Д-ВК изм.З.
3. Работы выполнены согласно СП 73.13330.2016 "Внутренние санитарно-технические системы".
4. Расстояние от стены до оси первой по ходу трубы с учетом погрешности допускается до 50мм.
5. Межтрубное расстояние: по коридорам - 100мм, по квартирам - 70-120мм.
6. Минимальный радиус изгиба для труб:
Ф16мм - 80мм; Ф20мм - 100мм; Ф25мм - 125мм; Ф32мм - 160мм.

				123-2021-1Д-ВК.ИД			
				Многоэтажная блок-секция 1Д многоквартирного жилого здания секционного типа с встроенными помещениями общественного назначения (№ 1Д по ПЗУ) - 12 этап строительства по адресу: Свердловская область, г.Екатеринбург, ул.Степана Разина, ул.Шорса, ул.Чапаева			
Колуч.	Изм.	Листы	№ документа	Дата			
Разработал	Усманов		ИД	03.24	Стадия	Лист	Листов
Проверил	Байрамов			03.24	ИД	1	1
Утвердил							
					Исполнительная схема №2р.		
					Горизонтальная разводка (в полу)		
					систем водоснабжения В1, ТЗ на 2 этаже		
					ООО "БИЗОН", г.Екатеринбург		

Исполнительная схема № 3р. Горизонтальная разводка (в полу) систем водоснабжения В1, Т3 на 3 этаже

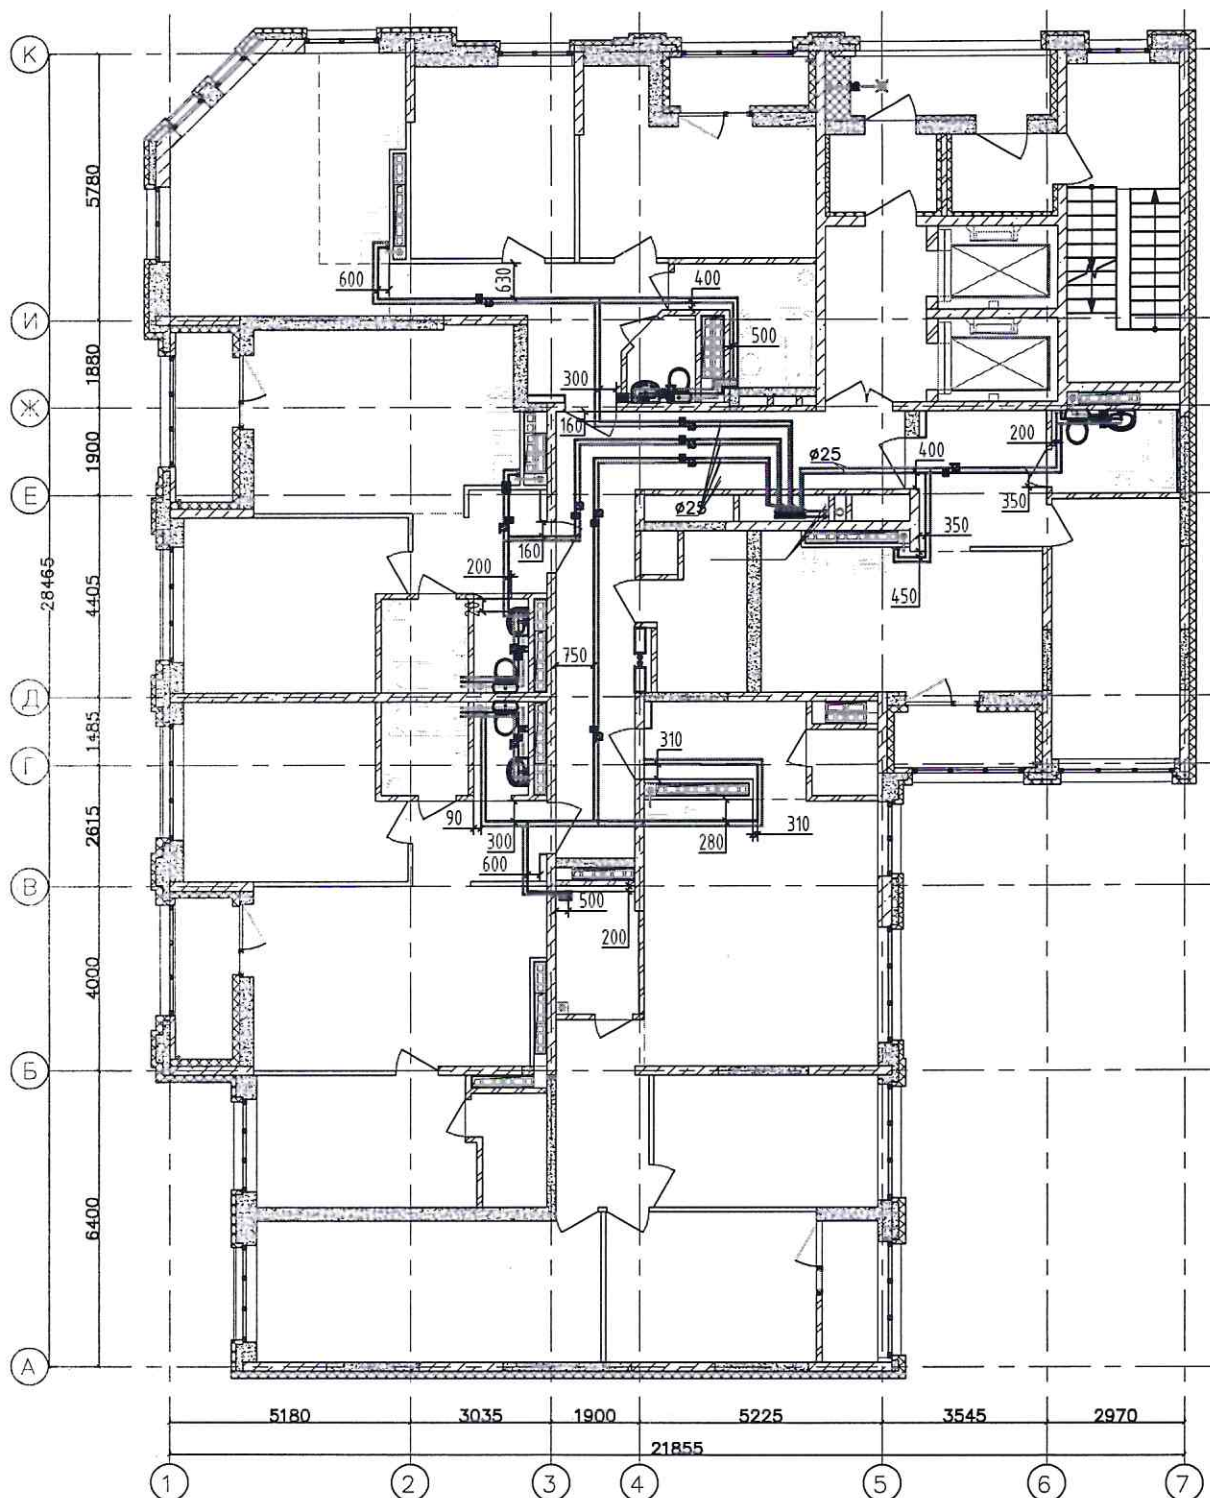

Примечания:


1. Размеры даны в мм.
2. Работы выполнены в соответствии с проектом 123-2021-1Д-ВК изм.З.
3. Работы выполнены согласно СП 73.13330.2016 "Внутренние санитарно-технические системы".
4. Расстояние от стены до оси первой по ходу трубы с учетом погрешности допускается до 50мм.
5. Межтрубное расстояние: по коридорам - 100мм, по квартирам - 70-120мм.
6. Минимальный радиус изгиба для труб:
 Ф16мм - 80мм; Ф20мм - 100мм; Ф25мм - 125мм; Ф32мм - 160мм.

Условные обозначения

----- трубая разводка в полу систем водоснабжения
 450 - расстояние от стены до центра между труб

						123-2021-1Д-ВК.ИД		
						Многоэтажная блок-секция 1Д многоквартирного жилого здания секционного типа с встроенными помещениями общественного назначения (№ 1Д по ПЗУ) - 12 этап строительства по адресу: Свердловская область, г.Екатеринбург, ул.Степана Разина, ул.Шорга, ул.Чайкова		
Колуч.	Изм.	Лист	№ док.	Подпись	Дата	Секция 1Д	Стадия	Лист
Разработал	Узрюмов				04.24		ИД	1
Проверил	Байрамов				04.24			1
						Исполнительная схема №3р. Горизонтальная разводка (в полу) систем водоснабжения В1, Т3 на 3 этаже		
						ООО "БИЗОН", г.Екатеринбург		

Исполнительная схема № 1р. Горизонтальная разводка (в полу) систем водоснабжения В1, ТЗ на 4 этаже

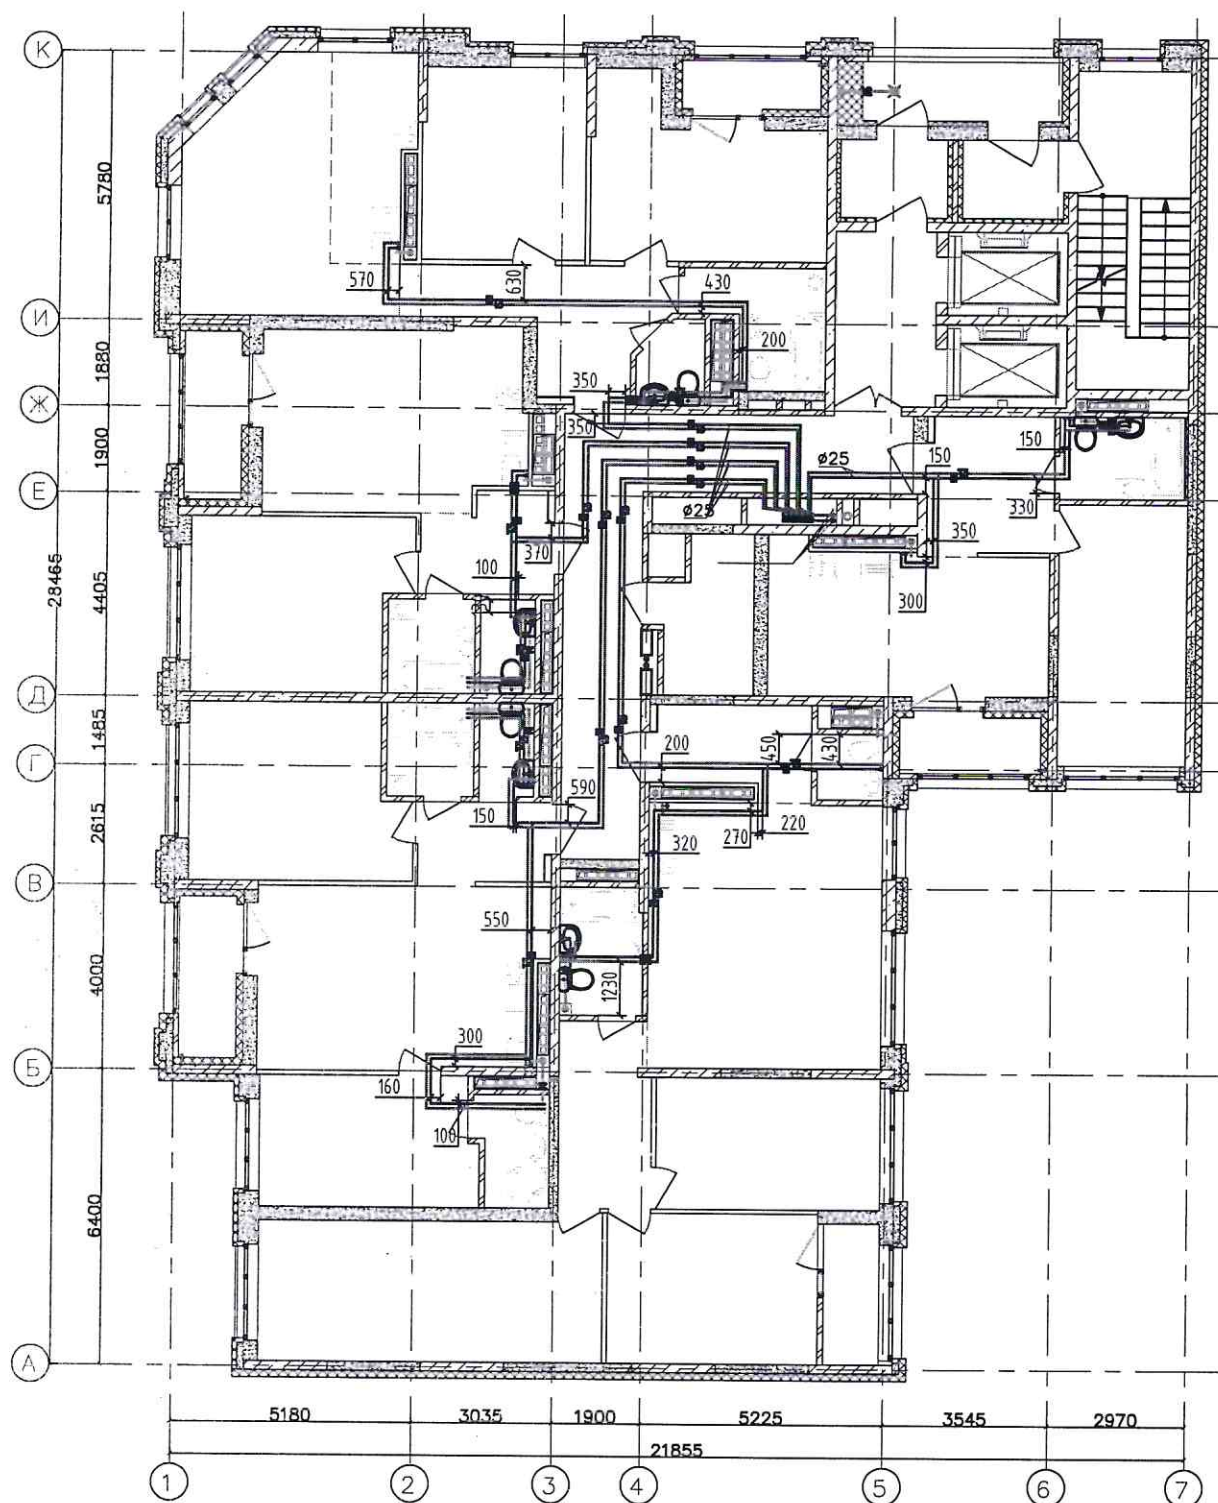

Примечания:

1. Размеры даны в мм.
2. Работы выполнены в соответствии с проектом 123-2021-1Д-ВК изм.3.
3. Работы выполнены согласно СП 73.13330.2016 "Внутренние санитарно-технические системы".
4. Расстояние от стены до оси первой по ходу трубы с учетом погрешности допускается до 50мм.
5. Межтрубное расстояние: по коридорам - 100мм, по квартирам - 70-120мм.
6. Минимальный радиус изгиба для труб:
 Ф16мм - 80мм; Ф20мм - 100мм; Ф25мм - 125мм; Ф32мм - 160мм.


Условные обозначения:

----- - трубная разводка в полу систем водоснабжения

450 | o | o - расстояние от стены до центра между труб

				123-2021-1Д-ВК.ИД		
				Многоэтажная блок-секция 1Д многоквартирного жилого здания секционного типа с встроенными помещениями общественного назначения (№ 1Д по ПЗУ) 4-й этаж строительства по адресу: Свердловская область, г.Екатеринбург, ул.Степана Разина, ул.Щоржа, ул.Чапаева		
Утвердил						
				Секция 1Д		
				Исполнительная схема №1р. Горизонтальная разводка (в полу) систем водоснабжения В1, ТЗ на 4 этаже		
				ООО "БИЗОН", г.Екатеринбург		

Исполнительная схема № 4р. Горизонтальная разводка (в полу) систем водоснабжения В1, ТЗ на 5 этаже

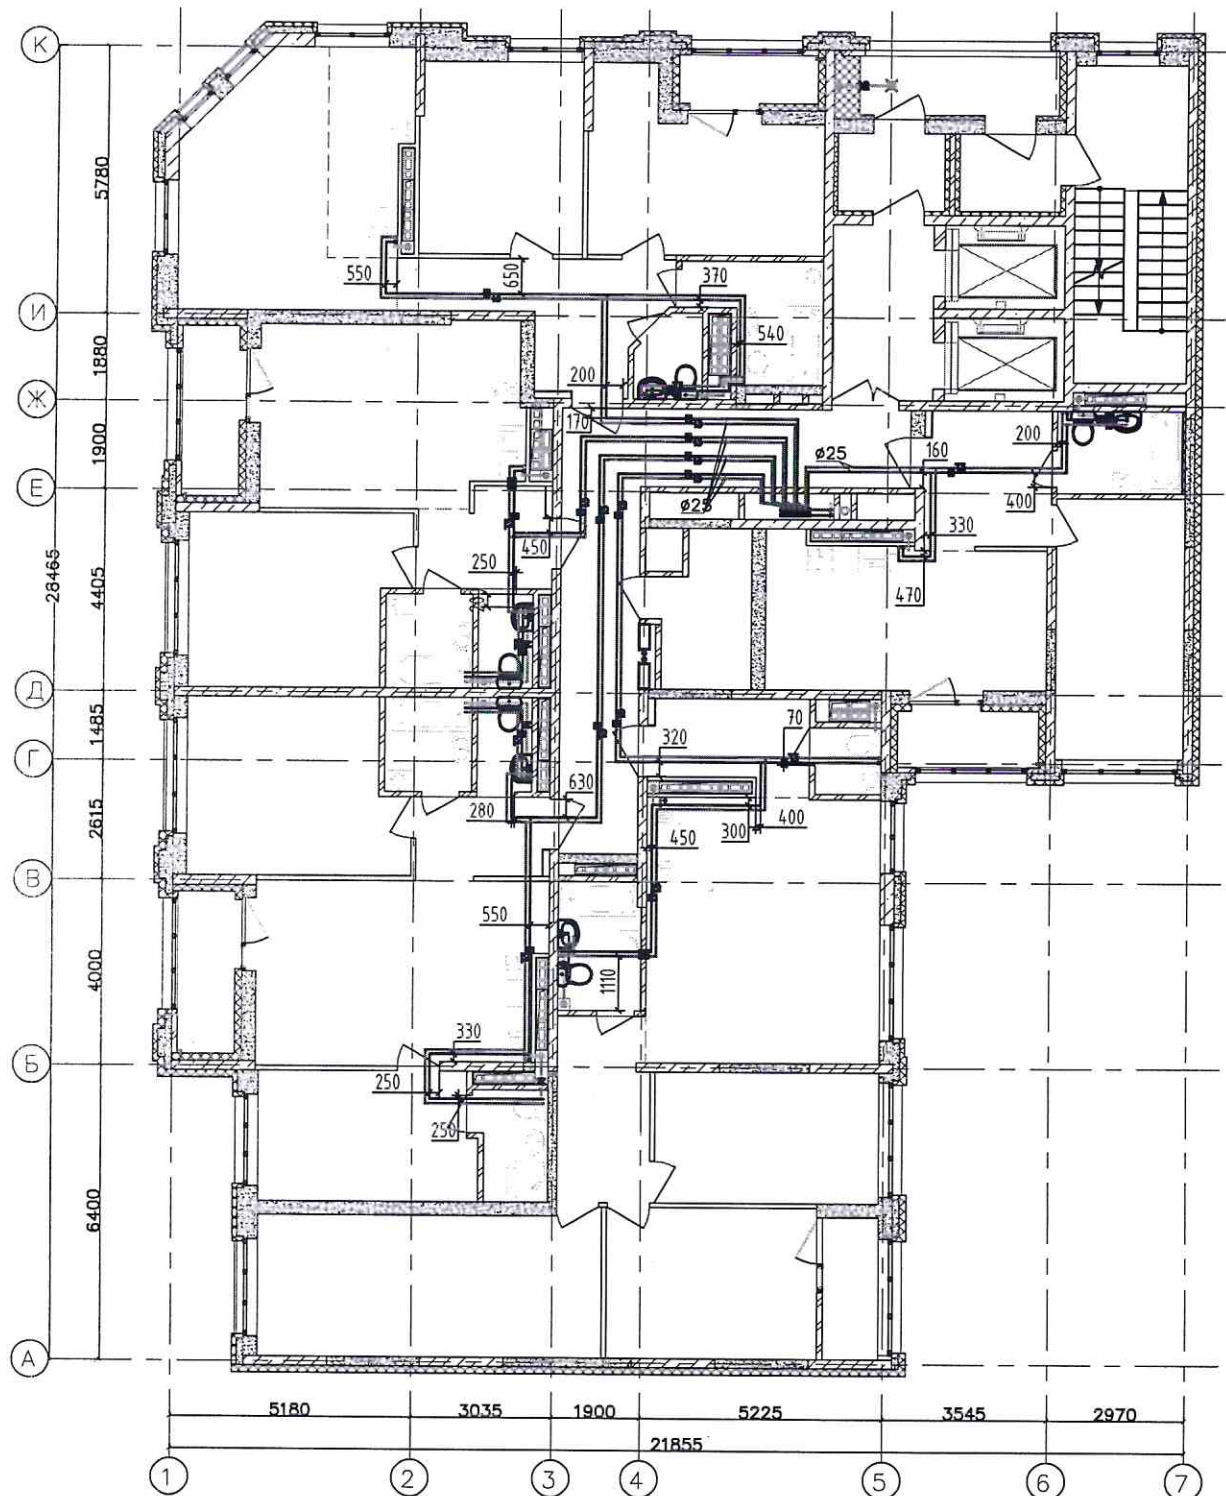

Условные обозначения:

----- - трубная разводка в полу систем водоснабжения

450 - расстояние от стены до центра между труб

Примечания:

1. Размеры даны в мм.
2. Работы выполнены в соответствии с проектом 123-2021-1Д-ВК изм.3.
3. Работы выполнены согласно СП 73.13330.2016 "Внутренние санитарно-технические системы".
4. Расстояние от стены до оси первой по ходу трубы с учетом погрешности допускается до 50мм.
5. Межтрубное расстояние: по коридорам - 100мм, по квартирам - 70-120мм.
6. Минимальный радиус изгиба для труб:
 Ф16мм - 80мм; Ф20мм - 100мм; Ф25мм - 125мм; Ф32мм - 160мм.

Колуч.	Изм.	Лист	№ док.	Подпись	Дата
Разработал	Проверил	Байралиев	02.24		
Утвердил			02.24		

123-2021-1Д-ВК.ИД


Многоэтажная блок-секция 1Д многоквартирного жилого здания секционного типа с встроенными помещениями общественного назначения (№ 1Д по ПЗУ) - 12 этап строительства по адресу: Свердловская область, г.Екатеринбург, ул.Степана Разина, ул.Щорса, ул.Чапаева

Секция 1Д	Стадия	Лист	Листов
ИД	ИД	1	1

Исполнительная схема №4р.
Горизонтальная разводка (в полу)
систем водоснабжения В1, ТЗ на 5 этаже

ООО "БИЗОН",
г.Екатеринбург

Исполнительная схема № 5р. Горизонтальная разводка (в полу) систем водоснабжения В1, ТЗ на 6 этаже

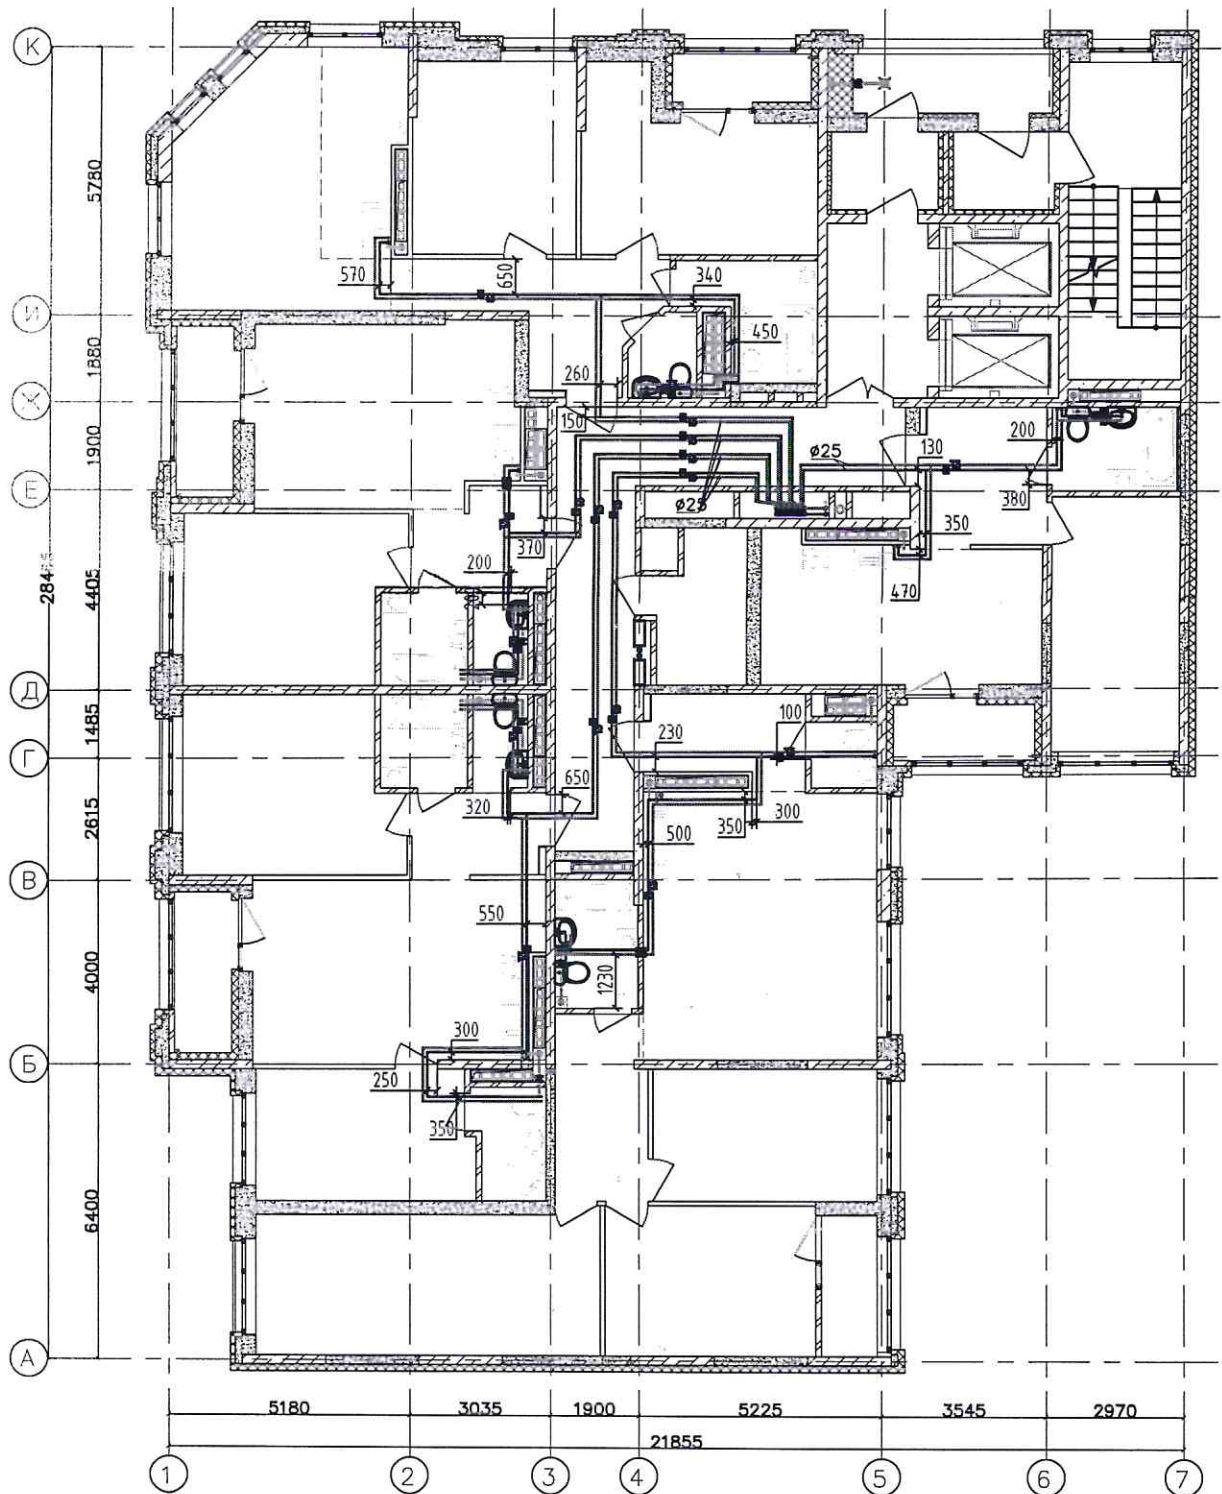

Условные обозначения:

----- - трубная разводка в полу систем водоснабжения


450 - расстояние от стены до центра между труб

Примечания:

1. Размеры даны в мм.
2. Работы выполнены в соответствии с проектом 123-2021-1Д-ВК изм.3.
3. Работы выполнены согласно СП 73.13330.2016 "Внутренние санитарно-технические системы".
4. Расстояние от стены до оси первой по ходу трубы с учетом погрешности допускается до 50мм.
5. Межтрубное расстояние: по коридорам - 100мм, по квартирам - 70-120мм.
6. Минимальный радиус изгиба для труб:
 Ф16мм - 80мм; Ф20мм - 100мм; Ф25мм - 125мм; Ф32мм - 160мм.

						123-2021-1Д-ВК.ИД		
						Многоэтажная блок-секция 1Д многоквартирного жилого здания секционного типа с встроенными помещениями общественного назначения (№ 1Д по ПЗУ) 12 этап строительства по адресу: Свердловская область, г.Екатеринбург, ул.Степана Разина, ул.Шорса, ул.Чапаева		
Колуч.	Изм.	Лист	Всего	Дата				
Разработал	Черников	1	1	03.24	Секция 1Д	Этаж	Лист	Листов
Проверил	Байрамалов					ИД	1	1
Утвердил								
					Исполнительная схема №5р. Горизонтальная разводка (в полу) систем водоснабжения В1, ТЗ на 6 этаже		ООО "БИЗОН", г.Екатеринбург	

Исполнительная схема № бр. Горизонтальная разводка (в полу) систем водоснабжения В1, Т3 на 7 этаже

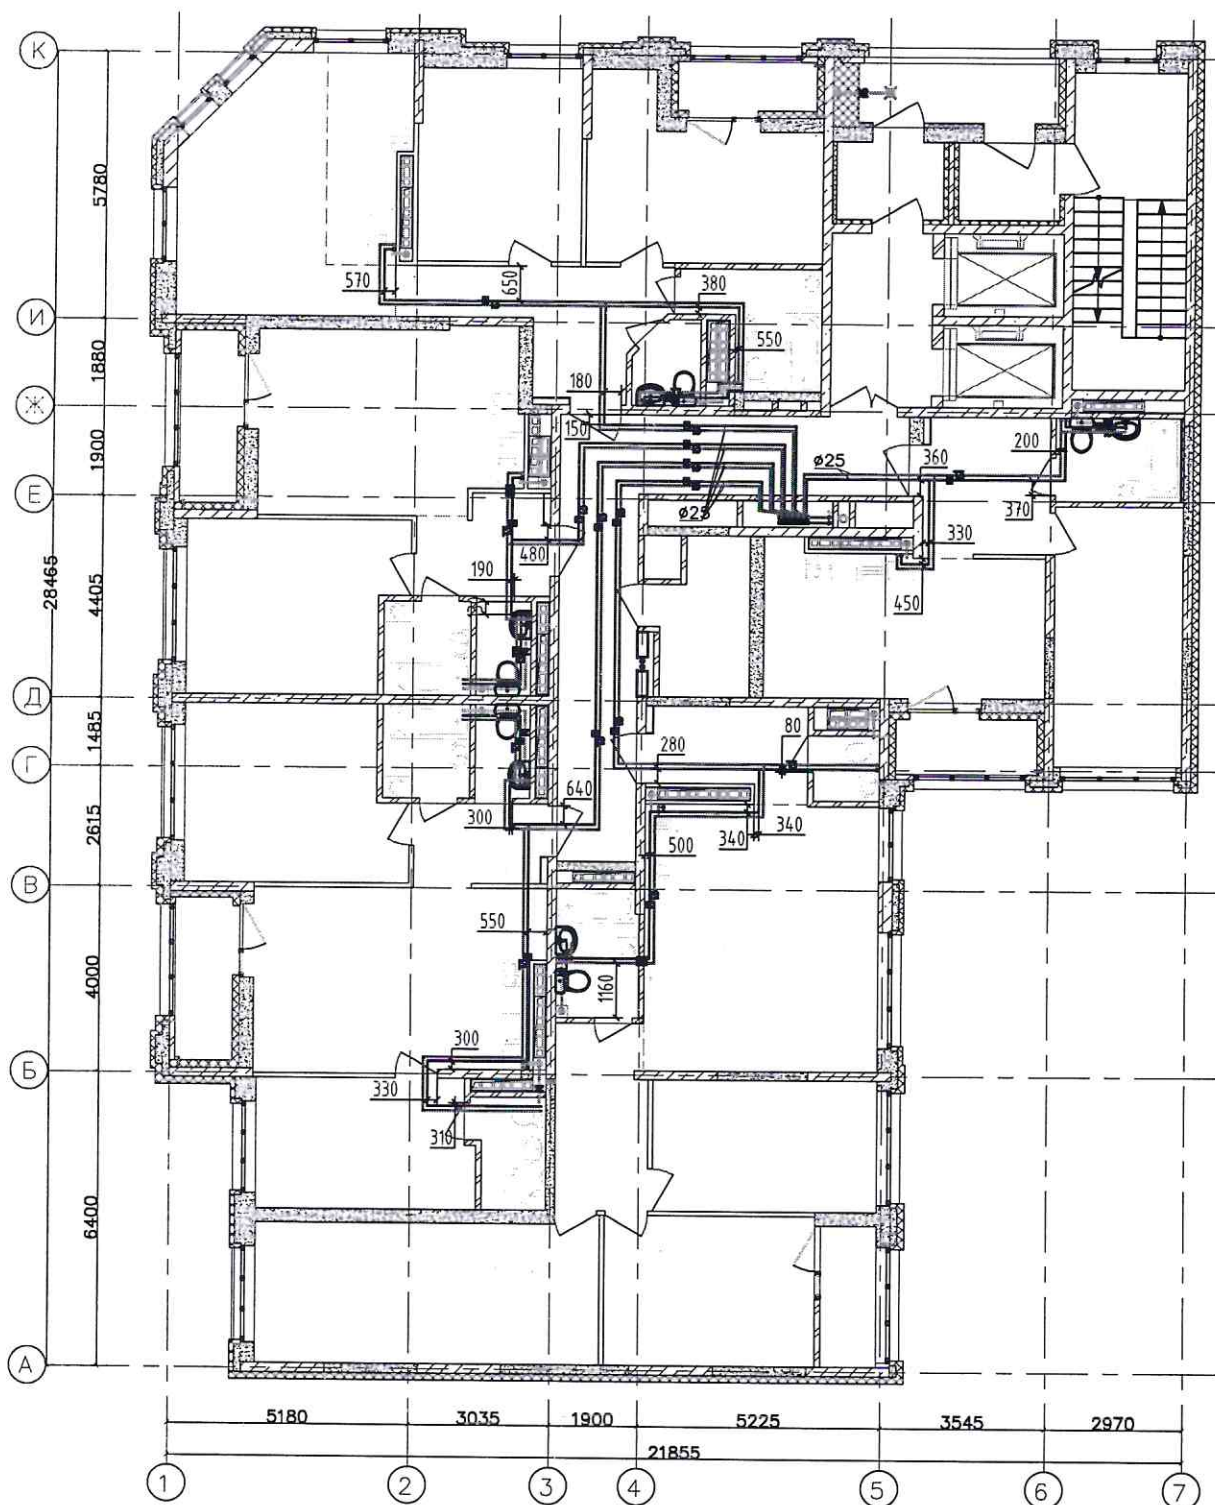

Примечания:


1. Размеры даны в мм.
2. Работы выполнены в соответствии с проектом 123-2021-1Д-ВК изм.3.
3. Работы выполнены согласно СП 73.13330.2016 "Внутренние санитарно-технические системы".
4. Расстояние от стены до оси первой по ходу трубы с учетом погрешности допускается до 50мм.
5. Межтрубное расстояние: по коридорам - 100мм, по квартирам - 70-120мм.
6. Минимальный радиус изгиба для труб:
 $\Phi 16\text{мм}$ - 80мм; $\Phi 20\text{мм}$ - 100мм; $\Phi 25\text{мм}$ - 125мм; $\Phi 32\text{мм}$ - 160мм.

Условные обозначения:

----- - трубная разводка в полу систем водоснабжения
 450 | | | - расстояние от стены до центра между труб

				123-2021-1Д-ВК.ИД		
				Многоэтажная блок-секция 1Д многоквартирного жилого здания секционного типа с встроенными помещениями общественного назначения (№ 1Д по ПЗУ) - 12 этап строительства по адресу: Свердловская область, г.Екатеринбург, ул.Степана Разина, ул.Шорса, ул.Чалова		
Колуч. Изм.	Лист	Масштаб	Дата	Секция 1Д	Стадия	Лист
Разработал	Усрюмов	03.24			ИД	1
Проверил	Байрамов	03.24				
Утвердил				Исполнительная схема №бр. Горизонтальная разводка (в полу) систем водоснабжения В1, Т3 на 7 этаже		ООО "БИЗОН", г.Екатеринбург

Исполнительная схема № 7р. Горизонтальная разводка (в полу) систем водоснабжения В1, ТЗ на 8 этаже

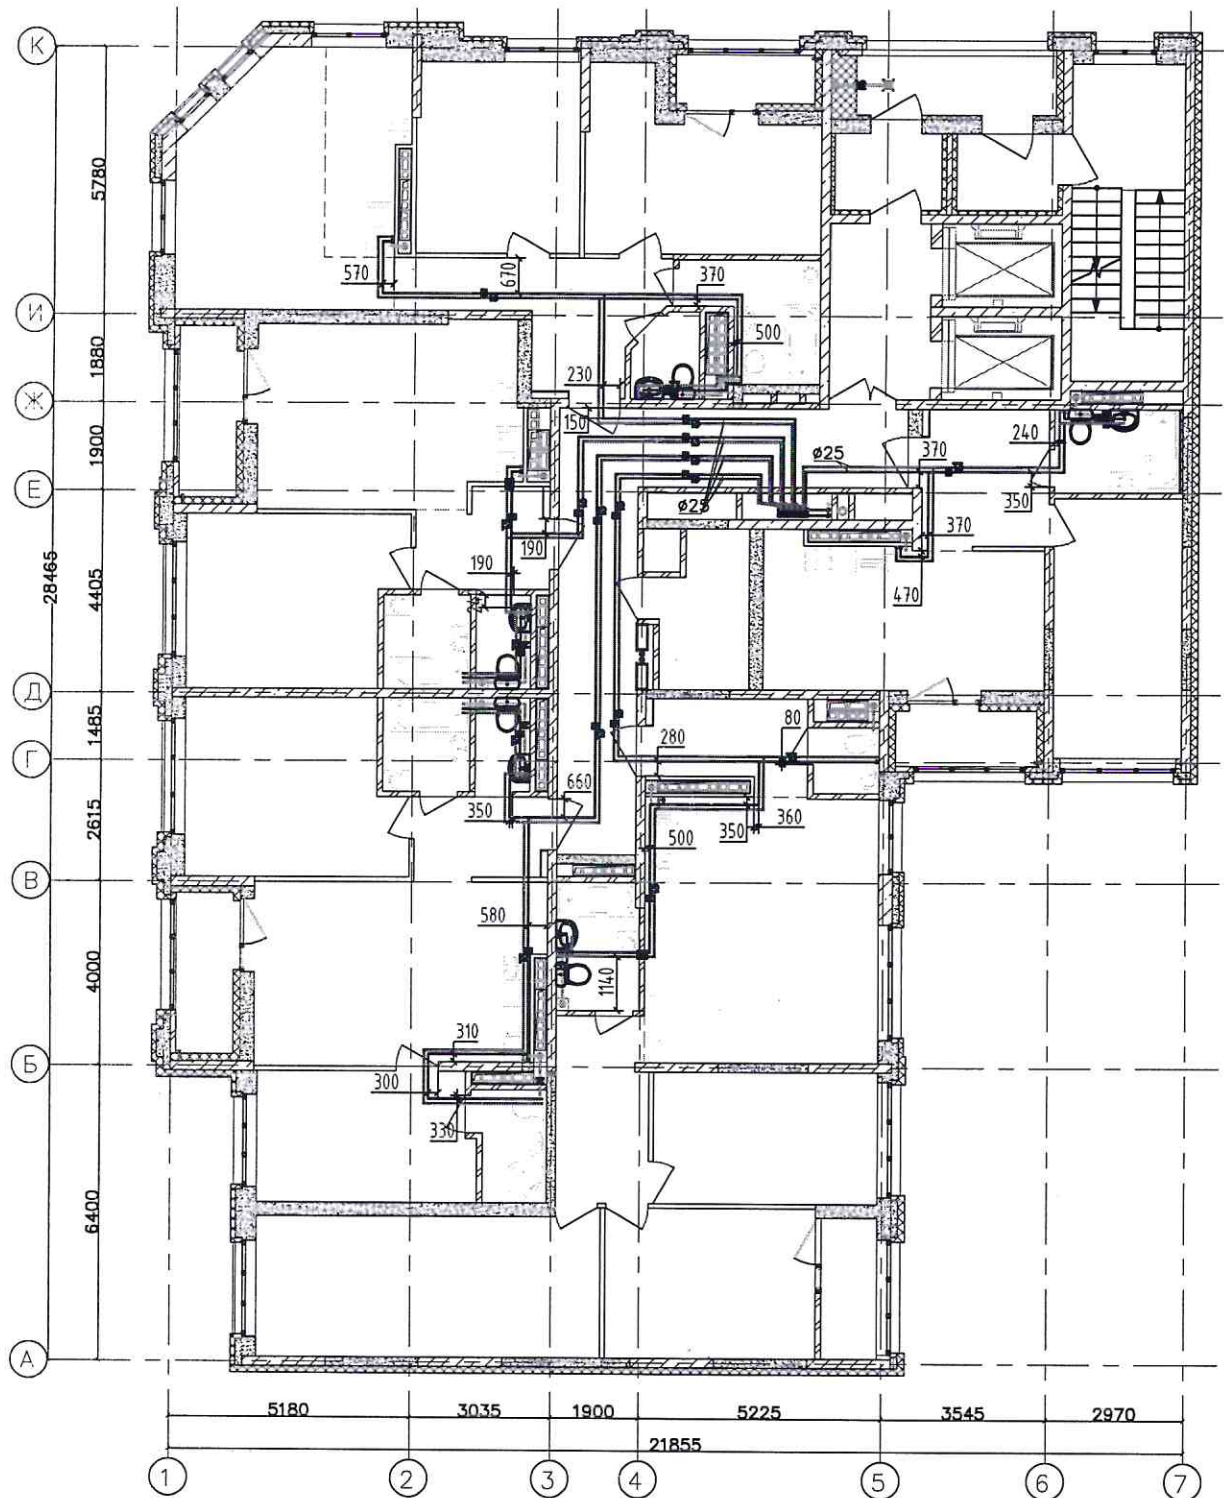

Примечания:

1. Размеры даны в мм.
2. Работы выполнены в соответствии с проектом 123-2021-1Д-ВК изм.3.
3. Работы выполнены согласно СП 73.13330.2016 "Внутренние санитарно-технические системы".
4. Расстояние от стены до оси первой по ходу трубы с учетом погрешности допускается до 50мм.
5. Межтрубное расстояние: по коридорам - 100мм, по квартирам - 70-120мм.
6. Минимальный радиус изгиба для труб:
 $\phi 16$ мм - 80мм; $\phi 20$ мм - 100мм; $\phi 25$ мм - 125мм; $\phi 32$ мм - 160мм.


Условные обозначения:

----- - трубная разводка в полу систем водоснабжения

450 - расстояние от стены до центра между труб

				123-2021-1Д-ВК.ИД		
				Многоэтажная блок-секция 1Д многоквартирного жилого здания секционного типа с встроенными помещениями общественного назначения (№ 1Д по ПЗУ) 12 этап строительства по адресу: Свердловская область, г.Екатеринбург, ул.Степана Разина, ул.Щорса, ул.Чапаева		
Колуч.	Изм.	Лист	Итого	Секция 1Д	Студия	Лист
Разработал	Чертков А.А.	03.24			ИД	1
Проверил	Байрамалов	03.24				
Утвердил				Исполнительная схема №7р. Горизонтальная разводка (в полу) систем водоснабжения В1, ТЗ на 8 этаже		ООО "БИЗОН", г.Екатеринбург

Исполнительная схема № 8р. Горизонтальная разводка (в полу) систем водоснабжения В1, ТЗ на 9 этаже

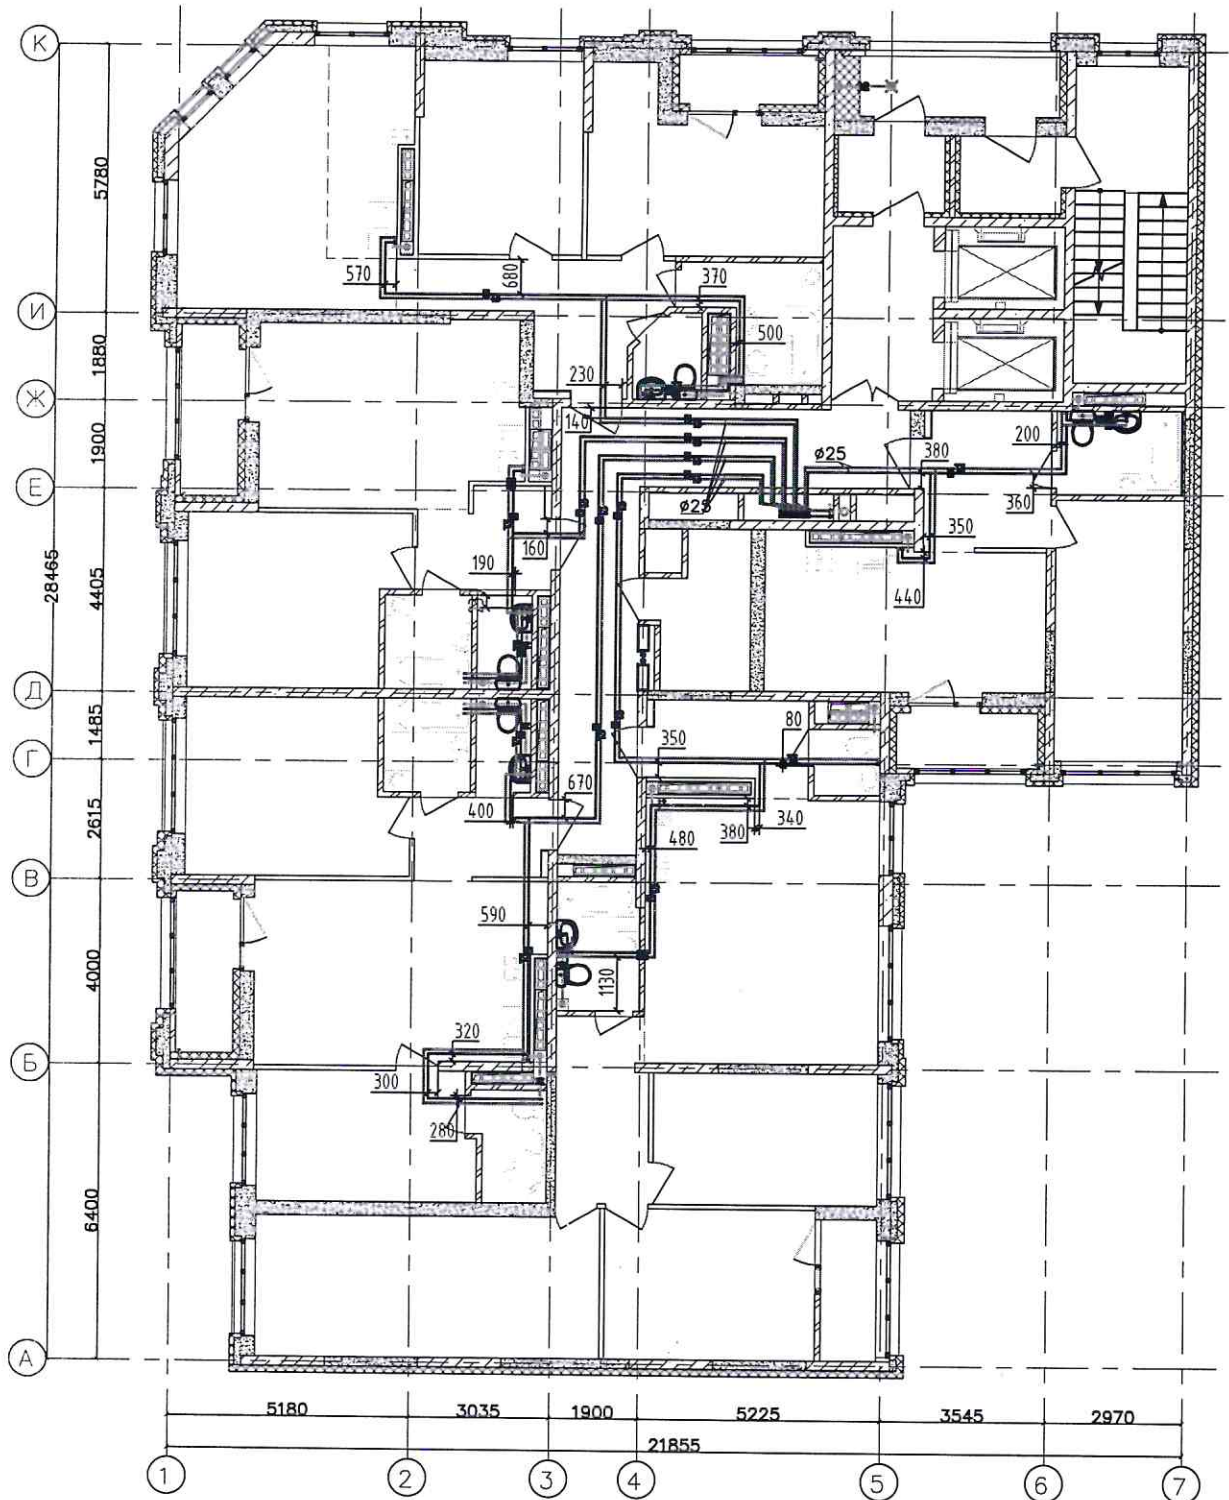

Условные обозначения:

----- - трубная разводка в полу систем водоснабжения


450 - расстояние от стены до центра между труб

Примечания:

1. Размеры даны в мм.
2. Работы выполнены в соответствии с проектом 123-2021-1Д-ВК изм.3.
3. Работы выполнены согласно СП 73.13330.2016 "Внутренние санитарно-технические системы".
4. Расстояние от стены до оси первой по ходу трубы с учетом погрешности допускается до 50 мм.
5. Межтрубное расстояние: по коридорам - 100 мм, по квартирам - 70-120 мм.
6. Минимальный радиус изгиба для труб:
 $\Phi 16$ мм - 80 мм; $\Phi 20$ мм - 100 мм; $\Phi 25$ мм - 125 мм; $\Phi 32$ мм - 160 мм.

						123-2021-1Д-ВК.ИД			
						Многоэтажная блок-секция 1Д многоквартирного жилого здания секционного типа с встроенными помещениями общественного назначения (№ 1Д по ПЗУ) 12 этап строительства по адресу: Свердловская область, г.Екатеринбург, ул.Степана Разина, ул.Шорога, ул.Чапаева			
Колуч.	Изм.	Лист	№	Дата		Секция 1Д	Стадия	Лист	Листов
Разработал	Узрюмов			03.24			ИД	1	1
Проверил	Байрамалов			03.24		Исполнительная схема №8р. Горизонтальная разводка (в полу) систем водоснабжения В1, ТЗ на 9 этаже	ООО "БИЗОН", г.Екатеринбург		
Утвердил									

Исполнительная схема № 9р. Горизонтальная разводка (в полу) систем водоснабжения В1, ТЗ на 10 этаже

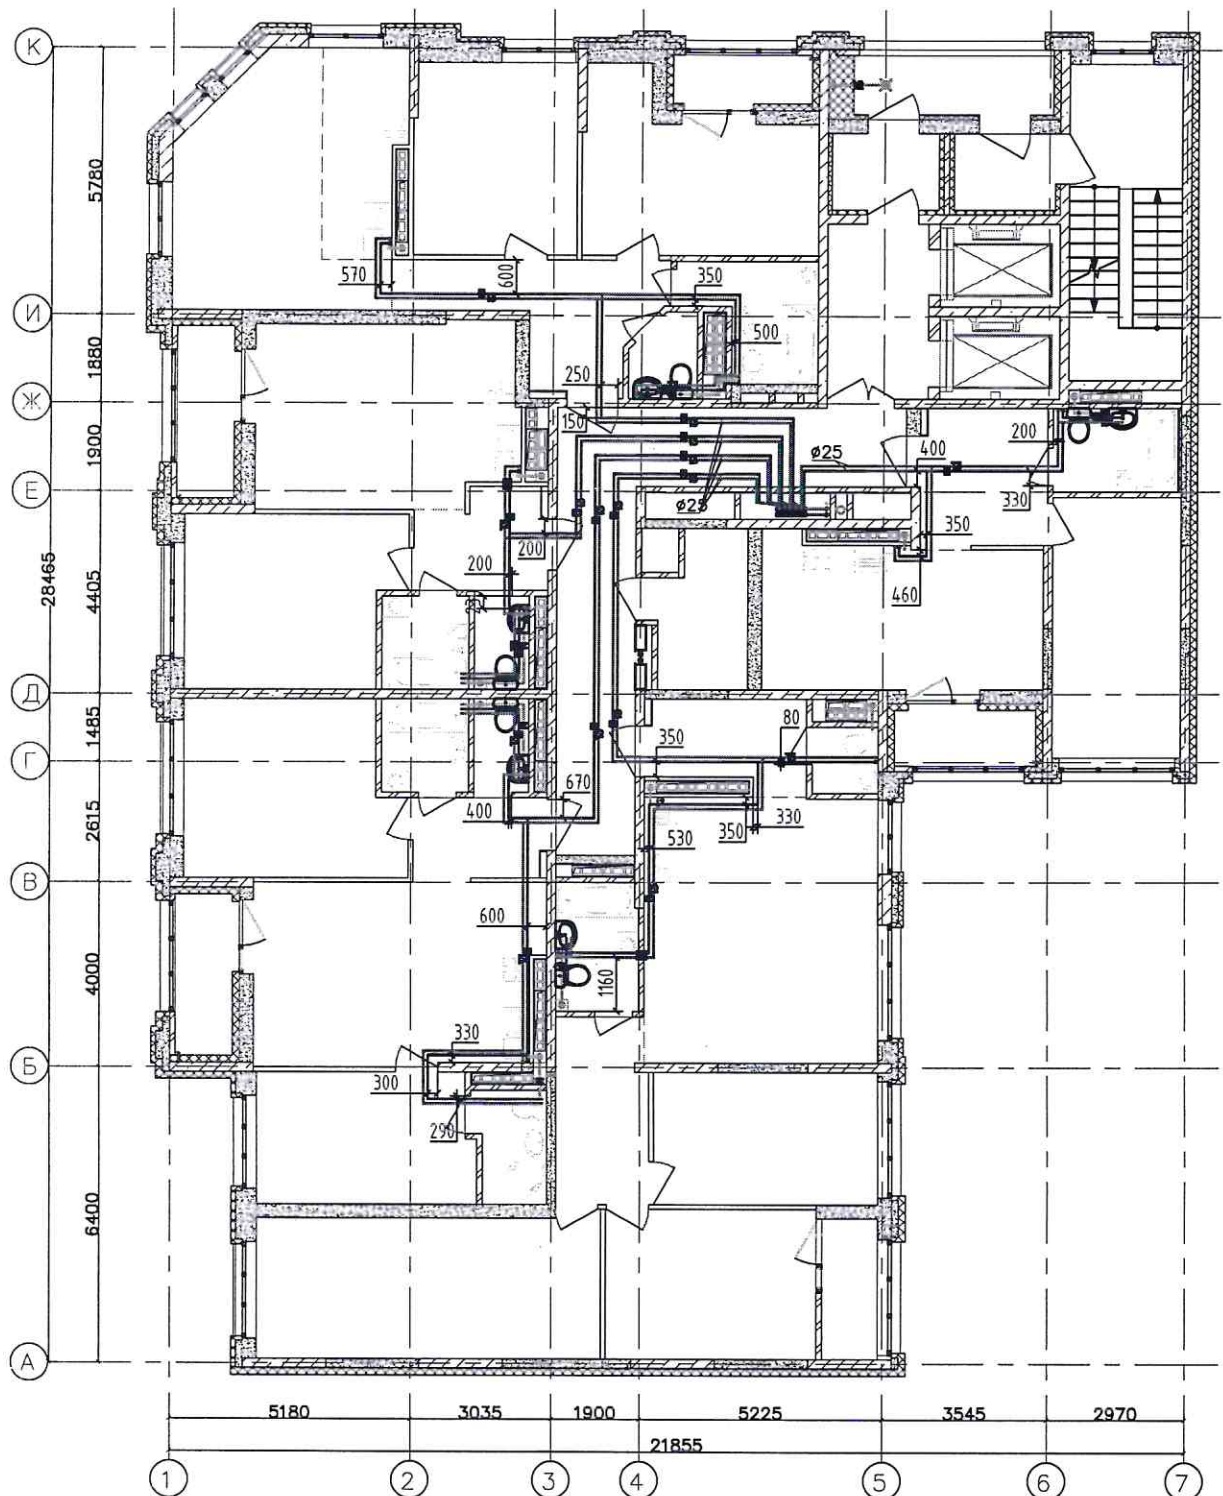

Условные обозначения:

----- - трубная разводка в полу систем водоснабжения


450 - расстояние от стены до центра между трубами

Примечания:

1. Размеры даны в мм.
2. Работы выполнены в соответствии с проектом 123-2021-1Д-ВК изм.3.
3. Работы выполнены согласно СП 73.13330.2016 "Внутренние санитарно-технические системы".
4. Расстояние от стены до оси первой по ходу трубы с учетом погрешности допускается до 50мм.
5. Межтрубное расстояние: по коридорам - 100мм, по квартирам - 70-120мм.
6. Минимальный радиус изгиба для труб:
 $\Phi 16$ мм - 80мм; $\Phi 20$ мм - 100мм; $\Phi 25$ мм - 125мм; $\Phi 32$ мм - 160мм.

						123-2021-1Д-ВК.ИД			
						Многоэтажная блок-секция 1Д многоквартирного жилого здания секционного типа с встроенными помещениями общественного назначения (№ 1Д по ПЗУ) 12 этап строительства по адресу: Свердловская область, г.Екатеринбург, ул.Степана Разина, ул.Шорса, ул.Чапаева			
Колуч.	Изм.	Лист	Изм.	Подпись	Дата	Секция 1Д	Стадия	Лист	Листов
Разработал	Угрюмов				03.24		ИД	1	1
Проверил	Байралилов								
Утвердил						Исполнительная схема №9р. Горизонтальная разводка (в полу) систем водоснабжения В1, ТЗ на 10 этаже			ООО "БИЗОН", г.Екатеринбург

Исполнительная схема № 10р. Горизонтальная разводка (в полу) систем водоснабжения В1, ТЗ на 11 этаже

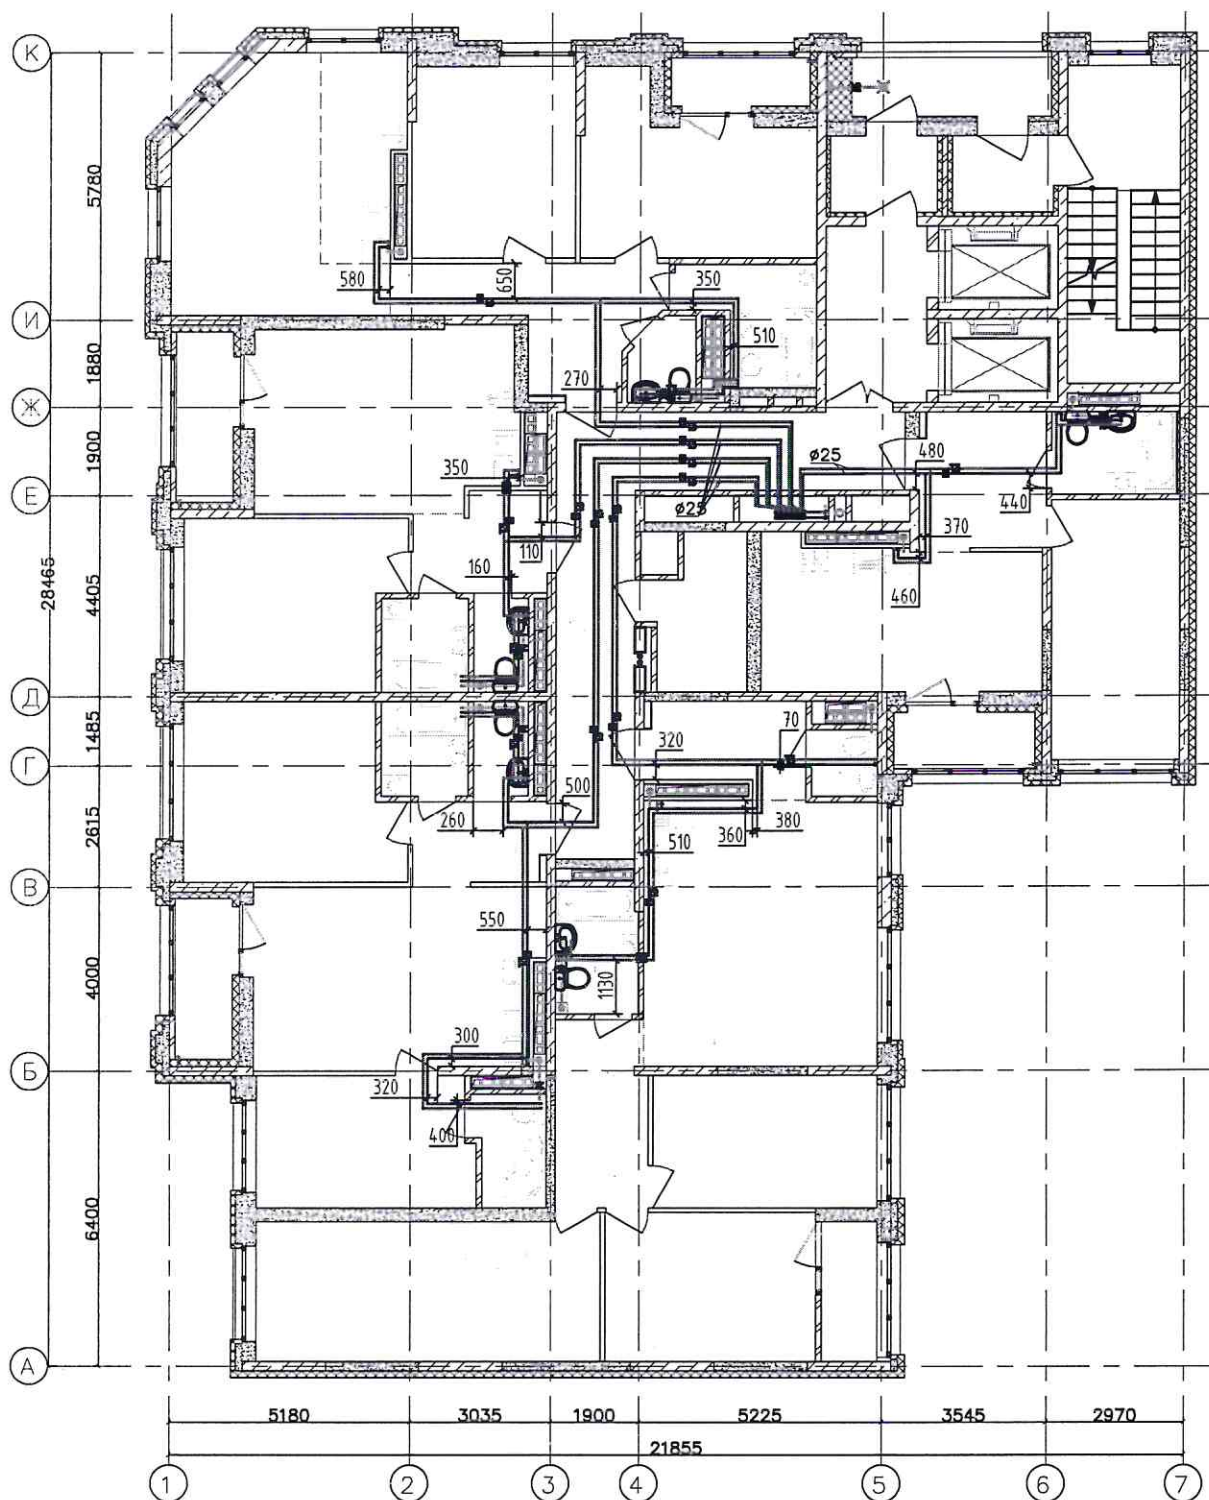

Условные обозначения:

----- - трубная разводка в полу систем водоснабжения


450 | o o | - расстояние от стены до центра между труб

Примечания:

1. Размеры даны в мм.
2. Работы выполнены в соответствии с проектом 123-2021-1Д-ВК изм.3.
3. Работы выполнены согласно СП 73.13330.2016 "Внутренние санитарно-технические системы".
4. Расстояние от стены до оси первой по ходу трубы с учетом погрешности допускается до 50мм.
5. Межтрубное расстояние: по коридорам - 100мм, по квартирам - 70-120мм.
6. Минимальный радиус изгиба для труб: Ø16мм - 80мм; Ø20мм - 100мм; Ø25мм - 125мм; Ø32мм - 160мм.

						123-2021-1Д-ВК.ИД		
						Многоэтажная блок-секция 1Д многоквартирного жилого здания секционного типа с встроенными помещениями общественного назначения (№ 1Д по ПЗУ) 12 этап строительства по адресу: Свердловская область, г.Екатеринбург, ул.Степана Разина, ул.Шорса, ул.Чапаева		
Колуч.	Изм.	Лист	№ док.	Подпись	Дата	Секция 1Д	Стация	Лист
Разработал	Узрюмов				04.24		ИД	1
Проверил	Байрамов				04.24			1
Утвердил						Исполнительная схема №10р. Горизонтальная разводка (в полу) систем водоснабжения В1, ТЗ на 11 этаже		
						ООО "БИЗОН", г.Екатеринбург		

Исполнительная схема № 11р. Горизонтальная разводка (в полу) систем водоснабжения В1, ТЗ на 12 этаже

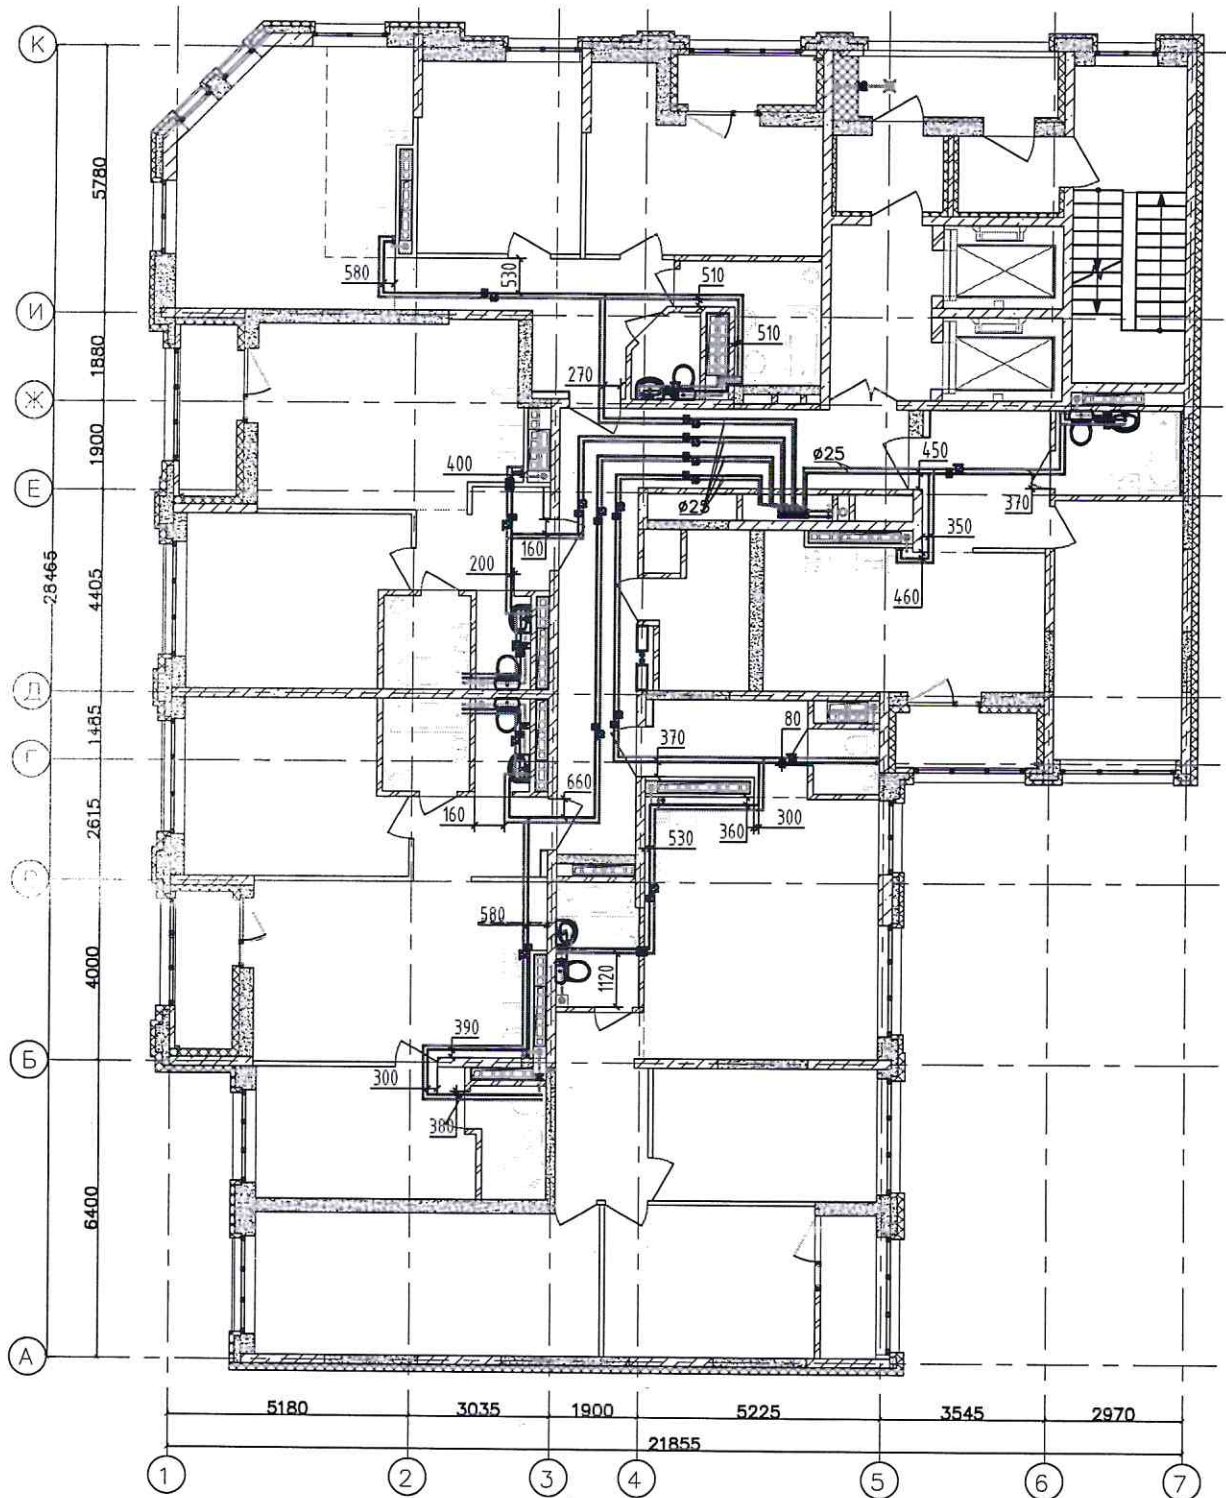

Примечания:


1. Размеры даны в мм.
2. Работы выполнены в соответствии с проектом 123-2021-1Д-ВК изм.3.
3. Работы выполнены согласно СП 73.13330.2016 "Внутренние санитарно-технические системы".
4. Расстояние от стены до оси первой по ходу трубы с учетом погрешности допускается до 50мм.
5. Межтрубное расстояние: по коридорам - 100мм, по квартирам - 70-120мм.
6. Минимальный радиус изгиба для труб:
 $\Phi 16\text{мм}$ - 80мм; $\Phi 20\text{мм}$ - 100мм; $\Phi 25\text{мм}$ - 125мм; $\Phi 32\text{мм}$ - 160мм.

Условные обозначения:

----- - трубная разводка в полу систем водоснабжения
 450 | o o - расстояние от стены до центра между труб

						123-2021-1Д-ВК.ИД				
						Многоэтажная блок-секция 1Д многоквартирного жилого здания секционного типа с встроенными помещениями общественного назначения (№ 1Д по ПЗУ) 12 этап строительства по адресу: Свердловская область, г.Екатеринбург, ул.Степана Разина, ул.Шорса, ул.Чалова				
Кол.уч.	Изм.	Лист	№ док.	Подпись	Дата			Стadia	Лист	Листов
Разработал	Угрюмов				04.24	Секция 1Д		ИД	1	1
Проверил	Байрамов				04.24					
Утвердил										
						Исполнительная схема №11р. Горизонтальная разводка (в полу) систем водоснабжения В1, ТЗ на 12 этаже		ООО "БИЗОН", г.Екатеринбург		

Исполнительная схема № 12р. Горизонтальная разводка (в полу) систем водоснабжения В1, ТЗ на 13 этаже

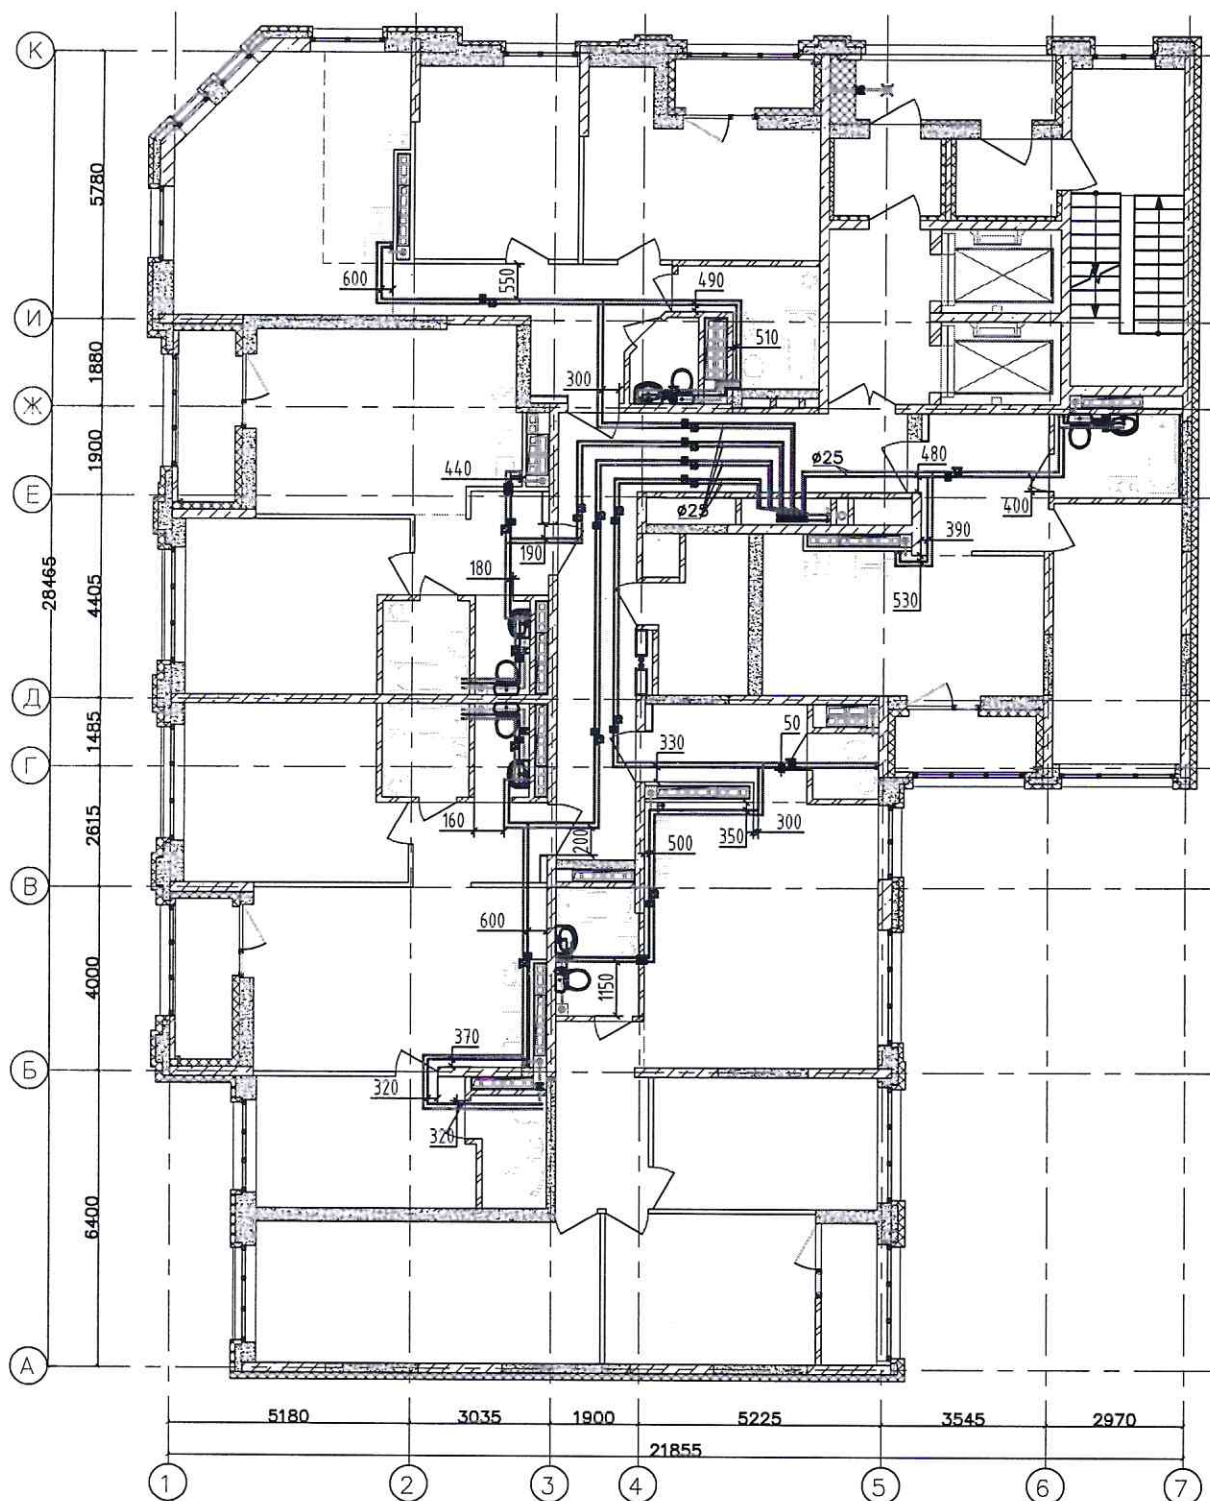

Условные обозначения:

----- - трубная разводка в полу систем водоснабжения

450 - расстояние от стены до центра между труб

Примечания:

1. Размеры даны в мм.
2. Работы выполнены в соответствии с проектом 123-2021-1Д-ВК изм.3.
3. Работы выполнены согласно СП 73.13330.2016 "Внутренние санитарно-технические системы".
4. Расстояние от стены до оси первой по ходу трубы с учетом погрешности допускается до 50мм.
5. Межтрубное расстояние: по коридорам - 100мм, по квартирам - 70-120мм.
6. Минимальный радиус изгиба для труб: $\Phi 16$ мм - 80мм; $\Phi 20$ мм - 100мм; $\Phi 25$ мм - 125мм; $\Phi 32$ мм - 160мм.


Колуч.	Изм.	Лист	Итого	Всего
Разработал	Узрюмов	04.24		
Проверил	Байрамалов	04.24		
Утвердил				

123-2021-1Д-ВК.ИД

Многоэтажная блок-секция 1Д многоквартирного жилого здания секционного типа с встроенными помещениями общественного назначения (№ 1Д по ПЗУ) 12/этап строительства по адресу: Свердловская область, г.Екатеринбург, ул.Степана Разина, ул.Шорса, ул.Чапалева

Секция 1Д	Стация	Лист	Листов
ИД	1	1	
Исполнительная схема №12р. Горизонтальная разводка (в полу) систем водоснабжения В1, ТЗ на 13 этаже			
ООО "БИЗОН", г.Екатеринбург			

Исполнительная схема № 13р. Горизонтальная разводка (в полу) систем водоснабжения В1, ТЗ на 14 этаже

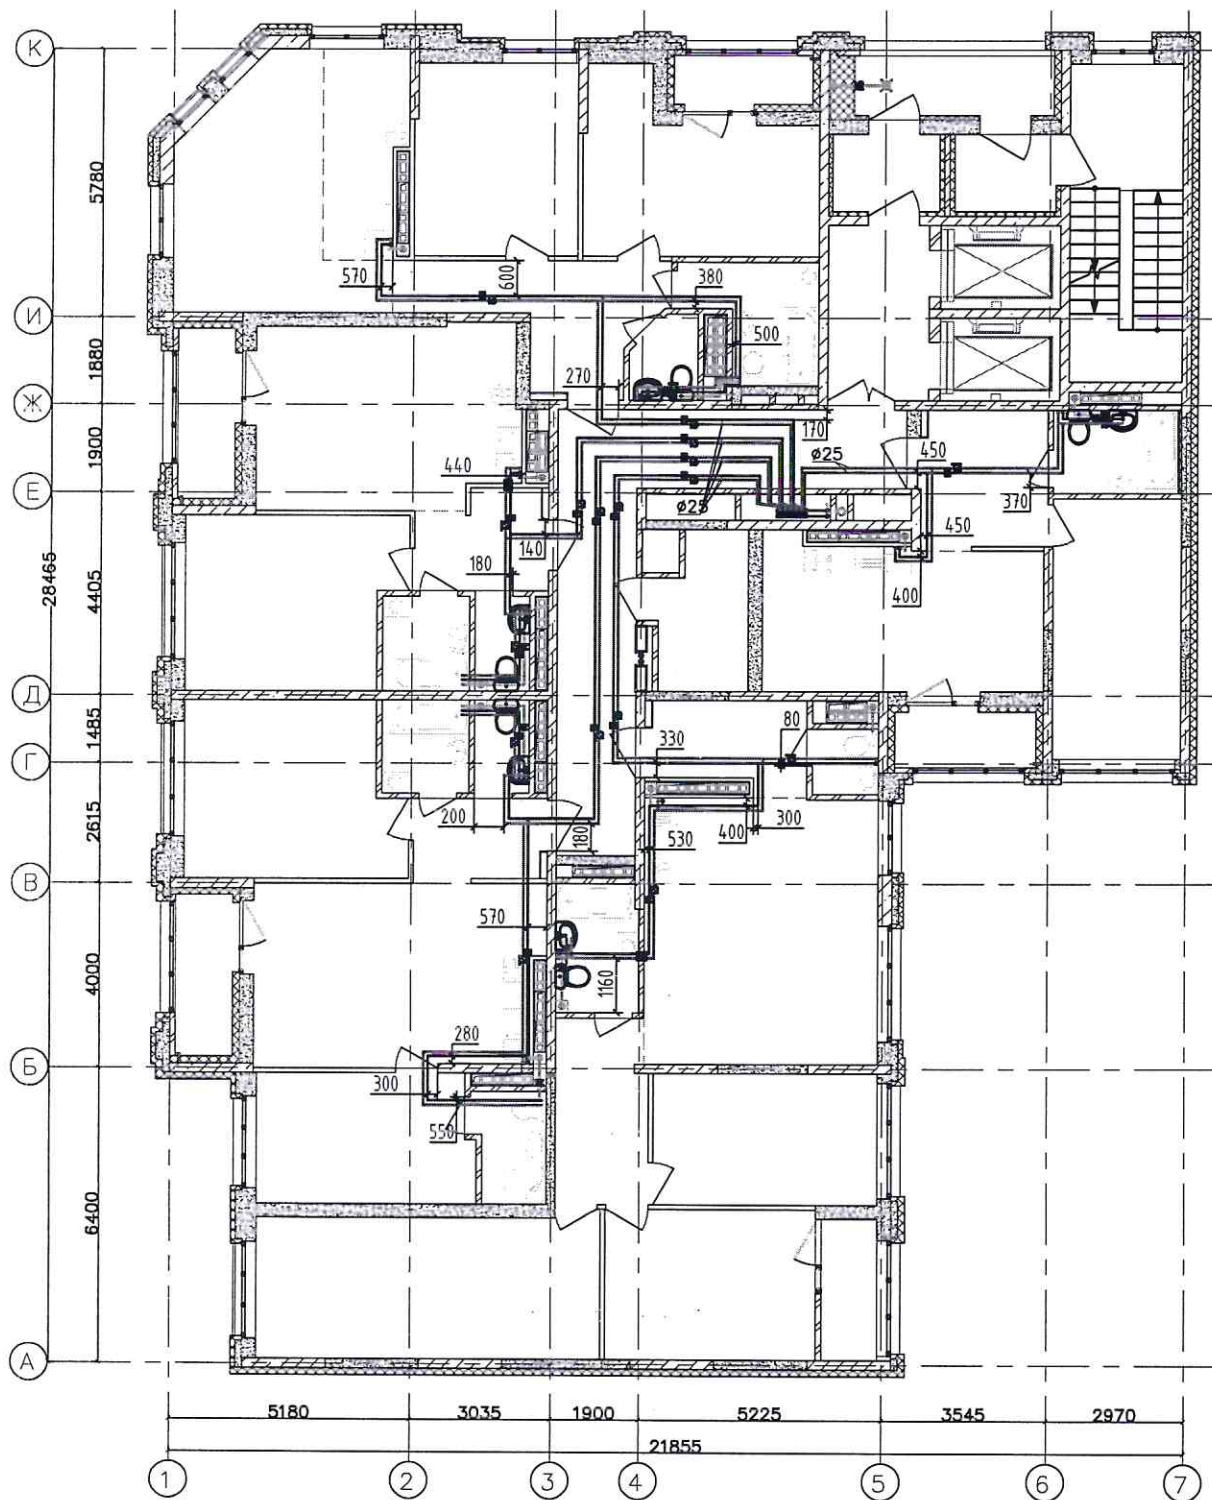

Условные обозначения:

----- - трубная разводка в полу систем водоснабжения


450 - расстояние от стены до центра между труб

Примечания:

1. Размеры даны в мм.
2. Работы выполнены в соответствии с проектом 123-2021-1Д-ВК изм.3.
3. Работы выполнены согласно СП 73.13330.2016 "Внутренние санитарно-технические системы".
4. Расстояние от стены до оси первой по ходу трубы с учетом погрешности допускается до 50мм.
5. Межтрубное расстояние: по коридорам - 100мм, по квартирам - 70-120мм.
6. Минимальный радиус изгиба для труб:
 $\varnothing 16$ мм - 80мм; $\varnothing 20$ мм - 100мм; $\varnothing 25$ мм - 125мм; $\varnothing 32$ мм - 160мм.

				123-2021-1Д-ВК.ИД		
				Многоэтажная блок-секция 1Д многоквартирного жилого здания секционного типа с встроенными помещениями общественного назначения (№ 1Д по ПЗУ) 12 этаж строительства по адресу: Свердловская область, г.Екатеринбург, ул.Степана Разина, ул.Щорса, ул.Чапаева		
Колуч.	Изм.	Лист	Арх.	Дата	Стация	Лист
Разработал	Узрюмов			04.24	ИД	1
Проверил	Байралинов					1
Утвердил					Секция 1Д	
				Исполнительная схема №13р. Горизонтальная разводка (в полу) систем водоснабжения В1, ТЗ на 14 этаже		ООО "БИЗОН", г.Екатеринбург

Исполнительная схема № 14р. Горизонтальная разводка (в полу) систем водоснабжения В1, ТЗ на 15 этаже

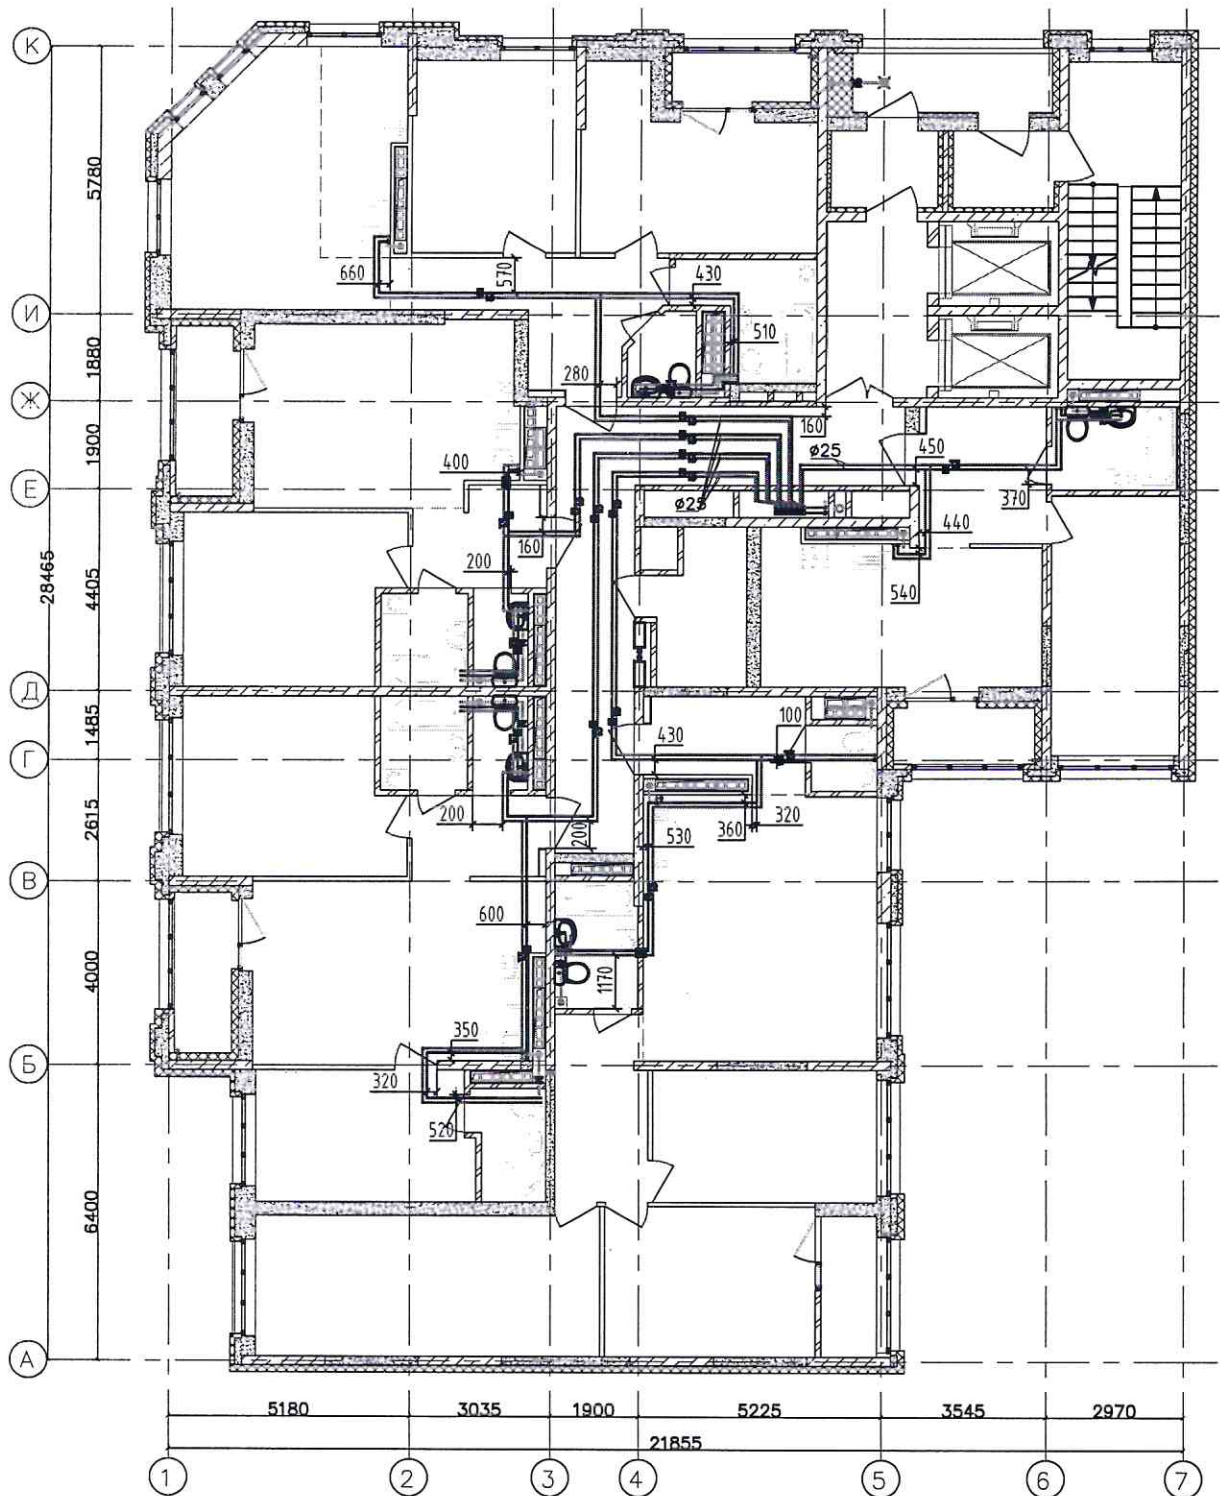

Условные обозначения:

----- - трассная разводка в полу систем водоснабжения


450 - расстояние от стены до центра между труб

Примечания:

1. Размеры даны в мм.
2. Работы выполнены в соответствии с проектом 123-2021-1Д-ВК изм.3.
3. Работы выполнены согласно СП 73.13330.2016 "Внутренние санитарно-технические системы".
4. Расстояние от стены до оси первой по ходу трубы с учетом погрешности допускается до 50мм.
5. Межтрубное расстояние: по коридорам - 100мм, по квартирам - 70-120мм.
6. Минимальный радиус изгиба для труб: $\Phi 16$ мм - 80мм; $\Phi 20$ мм - 100мм; $\Phi 25$ мм - 125мм; $\Phi 32$ мм - 160мм.

				123-2021-1Д-ВК.ИД			
				Многоэтажная блок-секция 1Д многоквартирного жилого здания секционного типа с встроенными помещениями общественного назначения (№ 1Д по ПЗУ) - 12 этап строительства по адресу: Свердловская область, г.Екатеринбург, ул.Степана Разина, ул.Шорса, ул.Чалова			
Колуч.	Изм.	Исполн.	Дата				
Разработал	Учредил	04.24					
Проверил	Байрамалов	04.24					
Утвердил							
				Секция 1Д		Стадия	Лист
						ИД	1
				Исполнительная схема №14р. Горизонтальная разводка (в полу) систем водоснабжения В1, ТЗ на 15 этаже		ООО "БИЗОН", г.Екатеринбург	

Исполнительная схема № 15р. Горизонтальная разводка (в полу) систем водоснабжения В1, ТЗ на 16 этаже

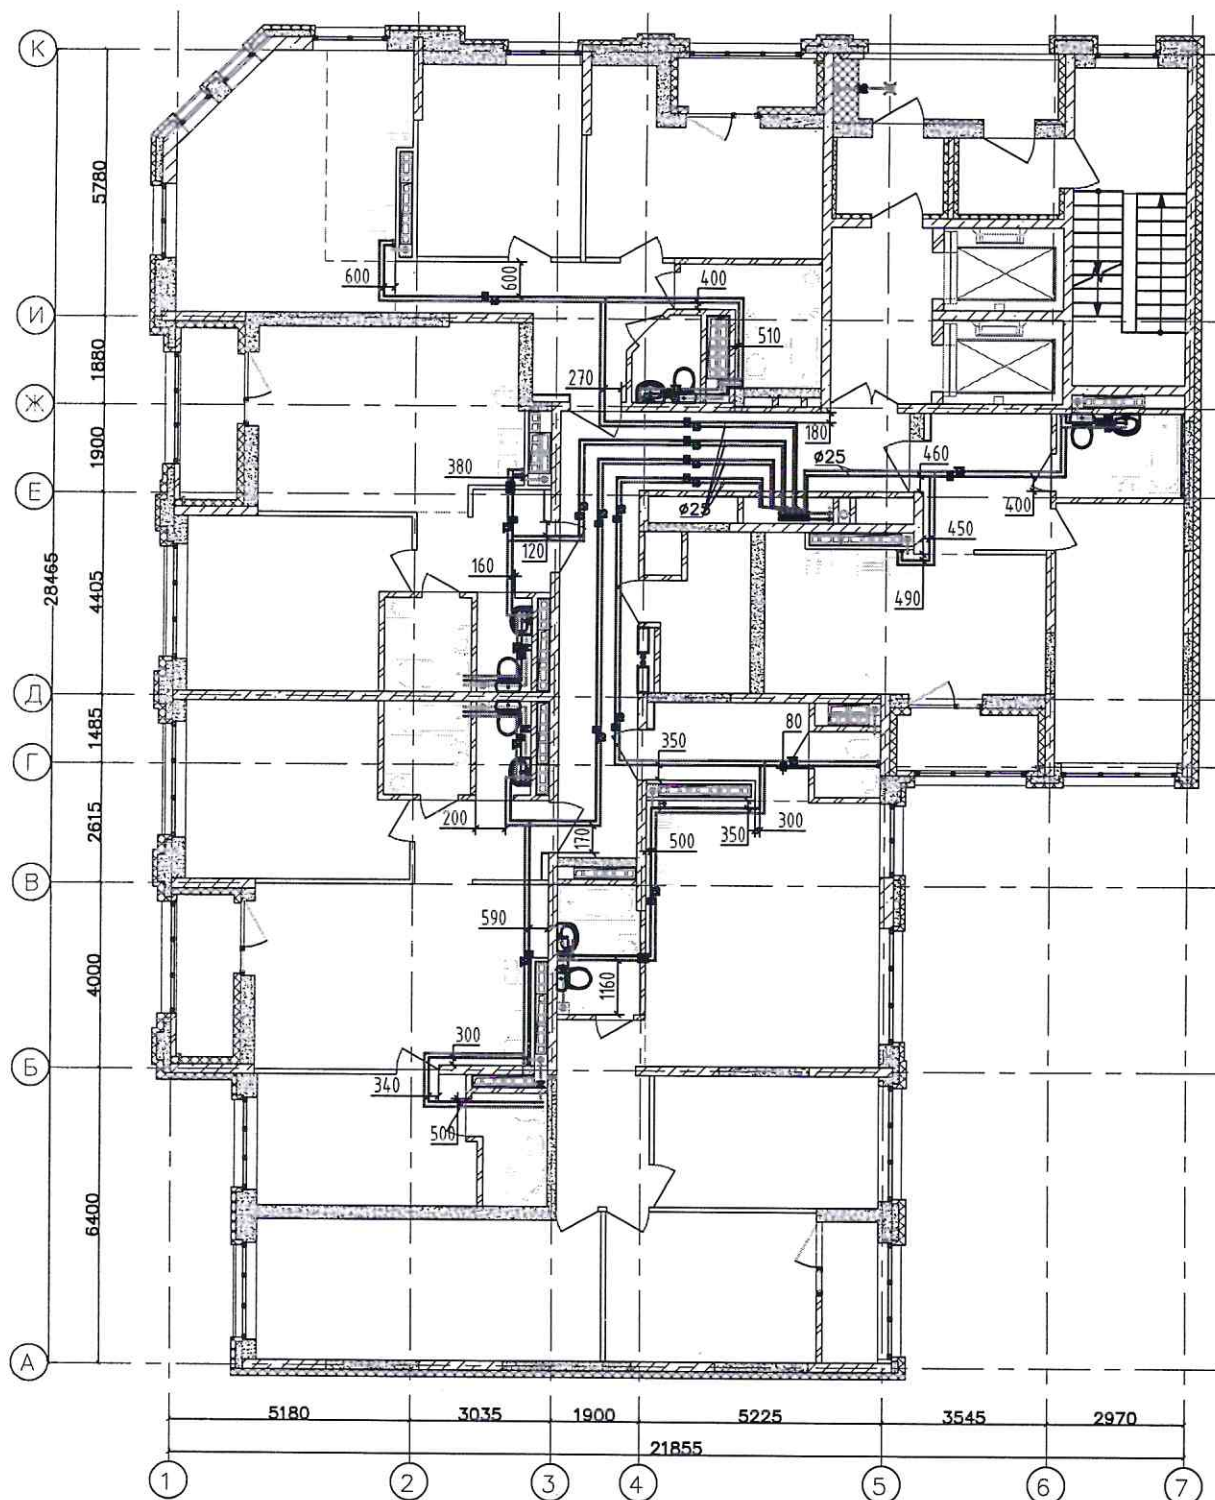

Условные обозначения:

----- - трубная разводка в полу систем водоснабжения

450 - расстояние от стены до центра между труб

Примечания:

1. Размеры даны в мм.
2. Работы выполнены в соответствии с проектом 123-2021-1Д-ВК изм.3.
3. Работы выполнены согласно СП 73.13330.2016 "Внутренние санитарно-технические системы".
4. Расстояние от стены до оси первой по ходу трубы с учетом погрешности допускается до 50мм.
5. Межтрубное расстояние: по коридорам - 100мм, по квартирам - 70-120мм.
6. Минимальный радиус изгиба для труб:
 Ф16мм - 80мм; Ф20мм - 100мм; Ф25мм - 125мм; Ф32мм - 160мм.

123-2021-1Д-ВК.ИД			
Многоэтажная блок-секция 1Д многоквартирного жилого здания секционного типа с встроенными помещениями общественного назначения (№ 1Д по ПЗУ) - 12 этап строительства по адресу: Свердловская область, г.Екатеринбург, ул.Степана Разина, ул.Щорса, ул.Чапаева			
Колуч.	Изм.	Изм.	Изм.
Разработал	Утвердил	Дата	Дата
Проверил	Байрамов	04.24	04.24
Утвердил			
Секция 1Д			ИД
Исполнительная схема №15р. Горизонтальная разводка (в полу) систем водоснабжения В1, ТЗ на 16 этаже			1
ООО "БИЗОН", г.Екатеринбург			1