

Условные обозначения:

- Кабель ВВГнг(А)-LS 4x1,5 в трубе ПНД Ø25мм в плитке перекрытия
- Кабель ВВГнг(А)-LS 3x1,5 в трубе ПНД Ø25мм в плитке перекрытия

⊗ - условно-графическое обозначение светильника в квартирах

⊕ - накладной светильник с лампой накаливания  
(в ванной, с/у, балкон)

Ⓐ - светодиодный светильник

⊗Ⓐ - светодиодный накладной светильник

○ - одноклавишный выключатель IP20 скрытого монтажа

○ - двухклавишный выключатель IP20 скрытого монтажа

○ - двухклавишный переключатель IP20 скрытого монтажа

○ - одноклавишный переключатель IP20 скрытого монтажа

PK - световое табло "Пожарный кран" с АКБ на 1 час работы

Исполнительная схема №2.1

Многоэтажный жилой дом с нежилыми помещениями на первых этажах и подземной автостоянкой по ул. Степана Разина в Чкаловском районе г. Екатеринбурга. Секция 1Д


Изм.	Кол.ч	Лист №	Документ	Подпись	Дата
			Российская Федерация г. Екатеринбург	ПКФ Инженерная академия	
Н.Участка					03.24
Инженер ПТО	Зайцев А.А.				03.24
Директор	Шклярик И.Л.				03.24

Секция 1Д

Монтаж кабельных линий сетей освещения на 2 этаже в осах 1-7/А-К на отм. +3,530

Стадия Лист Листов  
1

000 "ПКФ Инженерная академия"  
г.Екатеринбург

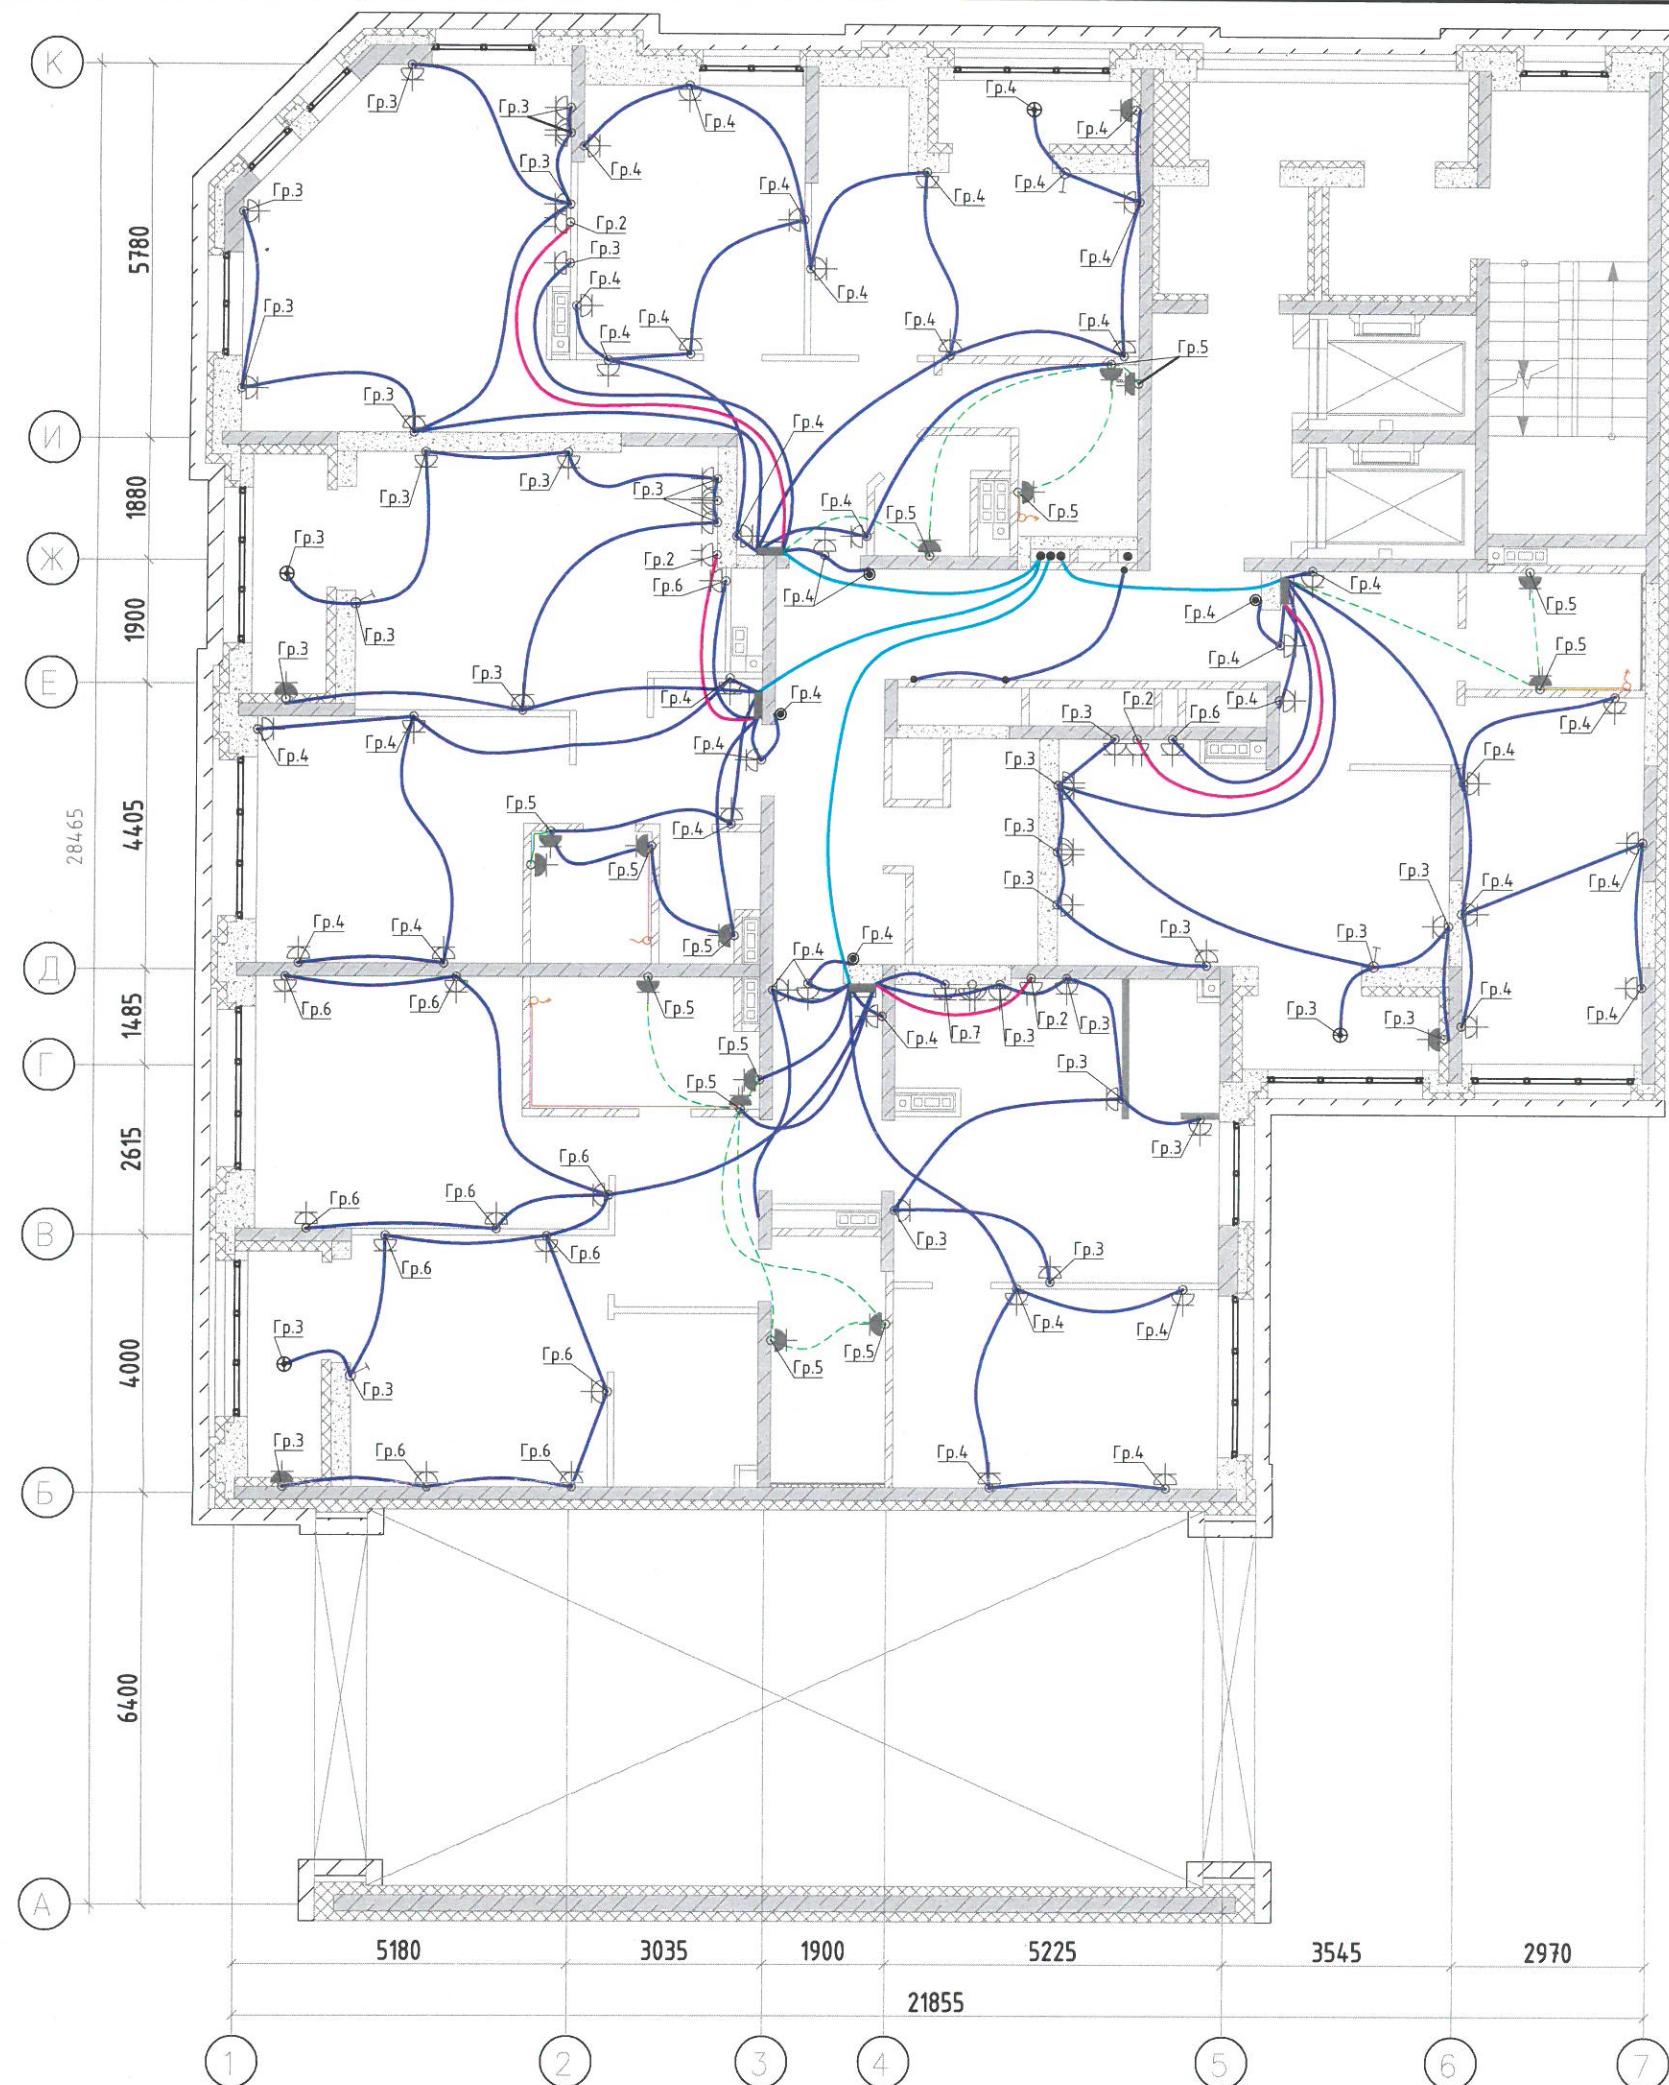

### Числовые обозначения:

- Кабель ВВГнг(А)-LS 3x2,5 в трубе ПНД Ø25мм в плиме перекрытия
- Кабель ВВГнг(А)-LS 3x2,5 + провод ПуГВнг 1x2,5 в трубе ПНД Ø25мм в плиме перекрытия
- Кабель ВВГнг(А)-LS 3x2,5 + провод ПуГВнг 1x2,5 открыто по стене 200мм от потолка
- Провод ПуГВнг 1x2,5 открыто по стене 200мм от потолка
- Кабель ВВГнг(А)-LS 3x16 в трубе ПНД Ø40мм в плиме перекрытия
- Кабель ВВГнг(А)-LS 3x6 в трубе ПНД Ø32мм в плиме перекрытия
- Кабель ВВГнг(А)-LS 5x10 в трубе ПНД Ø40мм в плиме перекрытия

- штепсельная розетка для скрытой установки IP20 с защитным контактом
- штепсельная розетка для скрытой установки IP44 с защитным контактом
- штепсельная розетка для скрытой установки IP20 с защитным контактом, двойная
- штепсельные розетки для скрытой установки IP44 с защитным контактом, (двое)
- монтажная коробка с клеммником, для электроплиты
- кнопка звонка
- кабельный вывод

## Исполнительная схема №2.2

Многоэтажный жилой дом с нежилыми помещениями на первых этажах и подземной автостоянкой по ул. Степана Разина в Чкаловском районе г. Екатеринбурга. Секция 1Д

Изм.	Кол.уч	Лист №	док.	Подпись	Дата
Н.Участка	*	*	*	*	03.24
Инженер ПТО	Зайцев А.А.	Зайцев			03.24
Директор	Шклярик И.А.	Шклярик			03.24

## Секция 1Д

1

Монтаж кабельных линий розеточных (силовых) сетей на 2 этаже в осях 1-7/А-К на отм. +3,530



#### Условные обозначения:

- Кабель ВВГнг(А)-LS 4x1,5 в трубе ПнД φ25мм в плите перекрытия
- Кабель ВВГнг(А)-LS 3x1,5 в трубе ПнД φ25мм в плите перекрытия

- ⊗ - условно-графическое обозначение светильника в квартирах
- ⊕ - накладной светильник с лампой накаливания (в ванной, с/у, балкон)
- ⊗⊗ - светоотводный светильник
- ⊗⊗⊗ - светоотводный накладной светильник
- ⊗⊗⊗⊗ - одноклавишный выключатель IP20 скрытого монтажа
- ⊗⊗⊗⊗⊗ - двухклавишный выключатель IP20 скрытого монтажа
- ⊗⊗⊗⊗⊗⊗ - двухклавишный переключатель IP20 скрытого монтажа
- ⊗⊗⊗⊗⊗⊗⊗ - одноклавишный переключатель IP20 скрытого монтажа
- ⊗⊗⊗⊗⊗⊗⊗⊗ - световое табло "Пожарный кран" с АКБ на 1 час работы

#### Исполнительная схема №3.1

Многозаданный жилой дом с нежилыми помещениями на первых этажах и подземной автостоянкой по ул. Степана Разина в Чкаловском районе г. Екатеринбурга. Секция 1Д

Монтаж кабельных линий сетей освещения на 3 этаже в осях 1-7/А-К на отм. +6,730

000 "ПКФ Инженерная академия"  
г.Екатеринбург

Секция 1Д		Страница	Лист	Листов
		1		

Изм.	Код	Подпись	Дата




- Кафель ВВГнг(А)-LS 3x2,5 в трубе ПНД ф25мм в плитке перекрытия
- Кафель ВВГнг(А)-LS 3x2,5 + провод ПуГВнг 1x2,5 в трубе ПНД ф25мм
- Кафель ВВГнг(А)-LS 3x2,5 + провод ПуГВнг 1x2,5 открыто по стене
- Провод ПуГВнг 1x2,5 открыто по стене 200мм от потолка
- Кафель ВВГнг(А)-LS 3x16 в трубе ПНД ф40мм в плитке перекрытия
- Кафель ВВГнг(А)-LS 3x6 в трубе ПНД ф32мм в плитке перекрытия
- Кафель ВВГнг(А)-LS 5x10 в трубе ПНД ф40мм в плитке перекрытия

6 плиме перекрытия  
000мм от потолка

- - штепсельная розетка для скрытой установки IP20 с защитным контактом
- - штепсельная розетка для скрытой установки IP44 с защитным контактом

- штепсельная розетка для скрытой установки IP20 с защитным контактом, двойная
- штепсельные розетки для скрытой установки IP44 с защитным контактом (двойные)


— Монтажная коробка с клеммником, для электроплиты


## Исполнительная схема №3.2

Многозадачный жилой дом с нежилыми помещениями на первых этажах и подземной автостоянкой по ул. Степана Разина 6 Чкаловском районе г. Екатеринбурга. Секция 1Д

Секция 1Д		Страница	Лист	Листов
Н.Частота	04.24	Монтаж кабельных линий розеточных (силовых) сетей на 3 этаже в сяx 1-7/А-К на отм. +6,730		000 "ПКФ Инженерная академия" г.Екатеринбург
Инженер ГБОЗНТ	04.24	Зам."з		
Директор	04.24	ШКП		

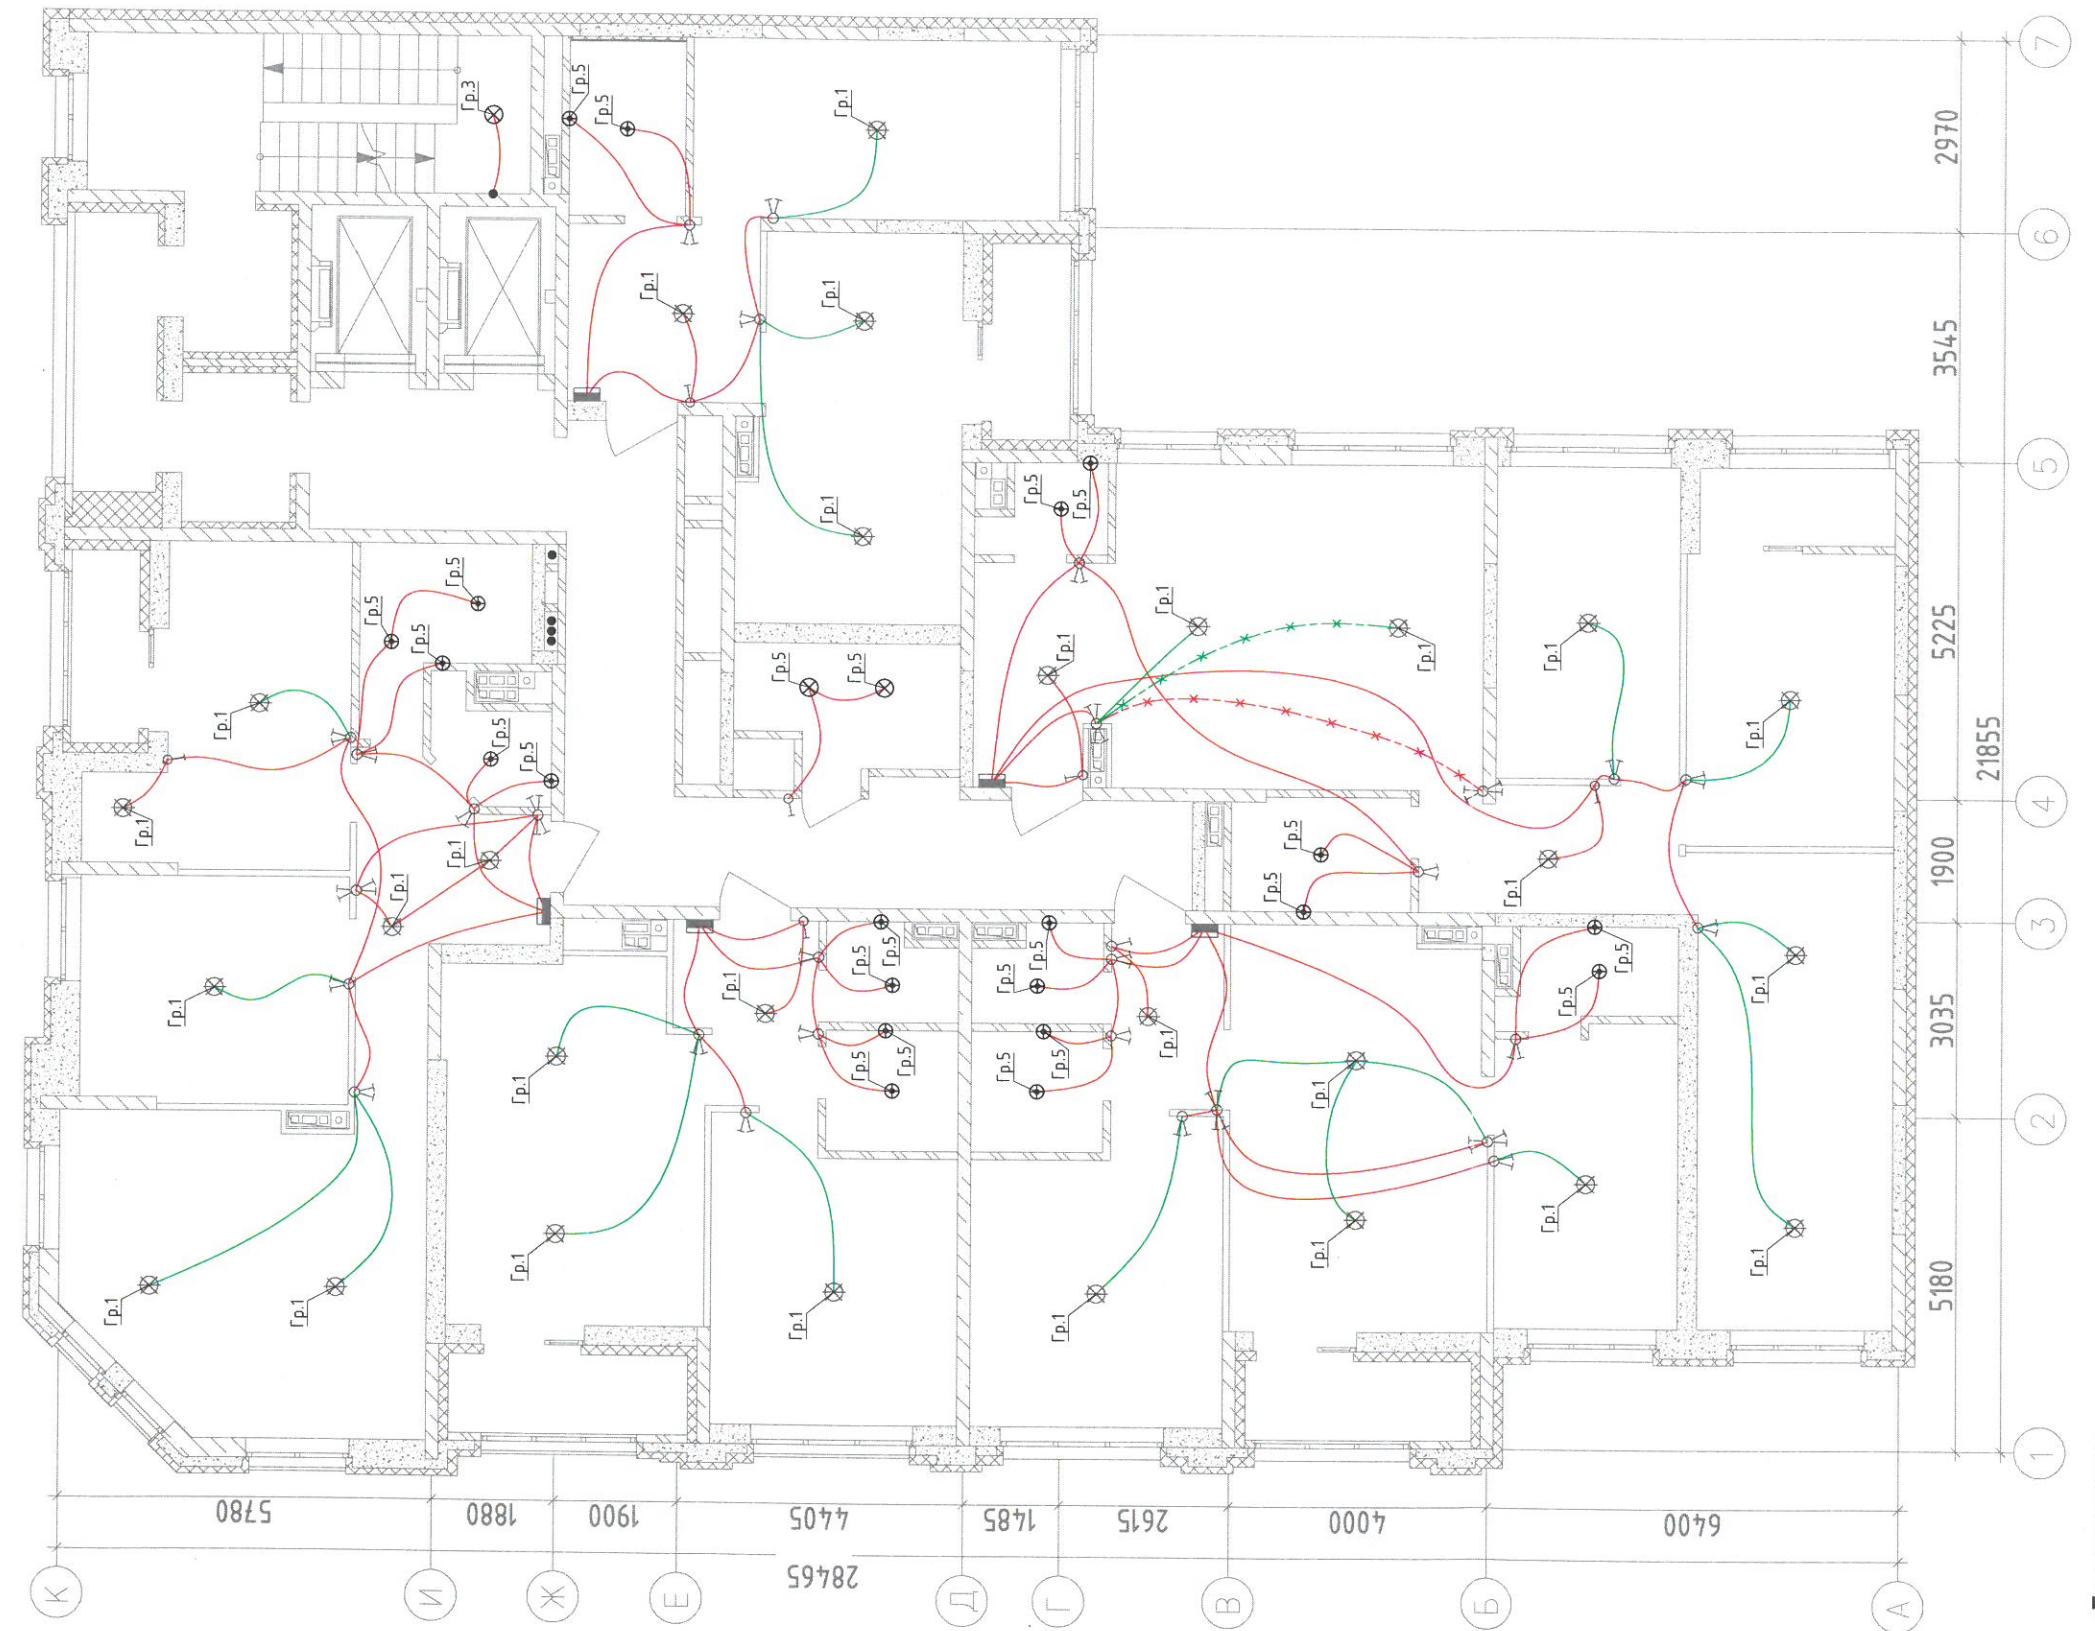

Условные обозначения:


(в) **бандой**, с/у, **далкон**)

— светодиодный светильник

– светодиодныи накладной светильник

– одноклавишный выключатель IP20 скрытого монти


- одноклавишный переключатель IP20 скрытого

– световое табло "Пожарный кран" с АКБ на 1

111

## Исполнительная схема №4.1


Секция 1Д

## Исполнительная схема №4.1


Многоэтажный жилой дом с нежилыми помещениями на первых этажах и подземной автостоянкой по ул. Степана Разина 8 Чкаловском районе г. Екатеринбурга. Секция 1Д

Секция 1Д			
Стадия	Лист	Листов	
	1		

Монтаж кабельных линий сетей освещения на 4 этаже в осях 1-7/А-К на отм. +9,930

000 "ПКФ Инженерная академия"  
г. Екатеринбург

Изм.	Кол.уч	Лист № <u>002</u>	Подпись	Дата	
					03.24
					03.24
					03.24

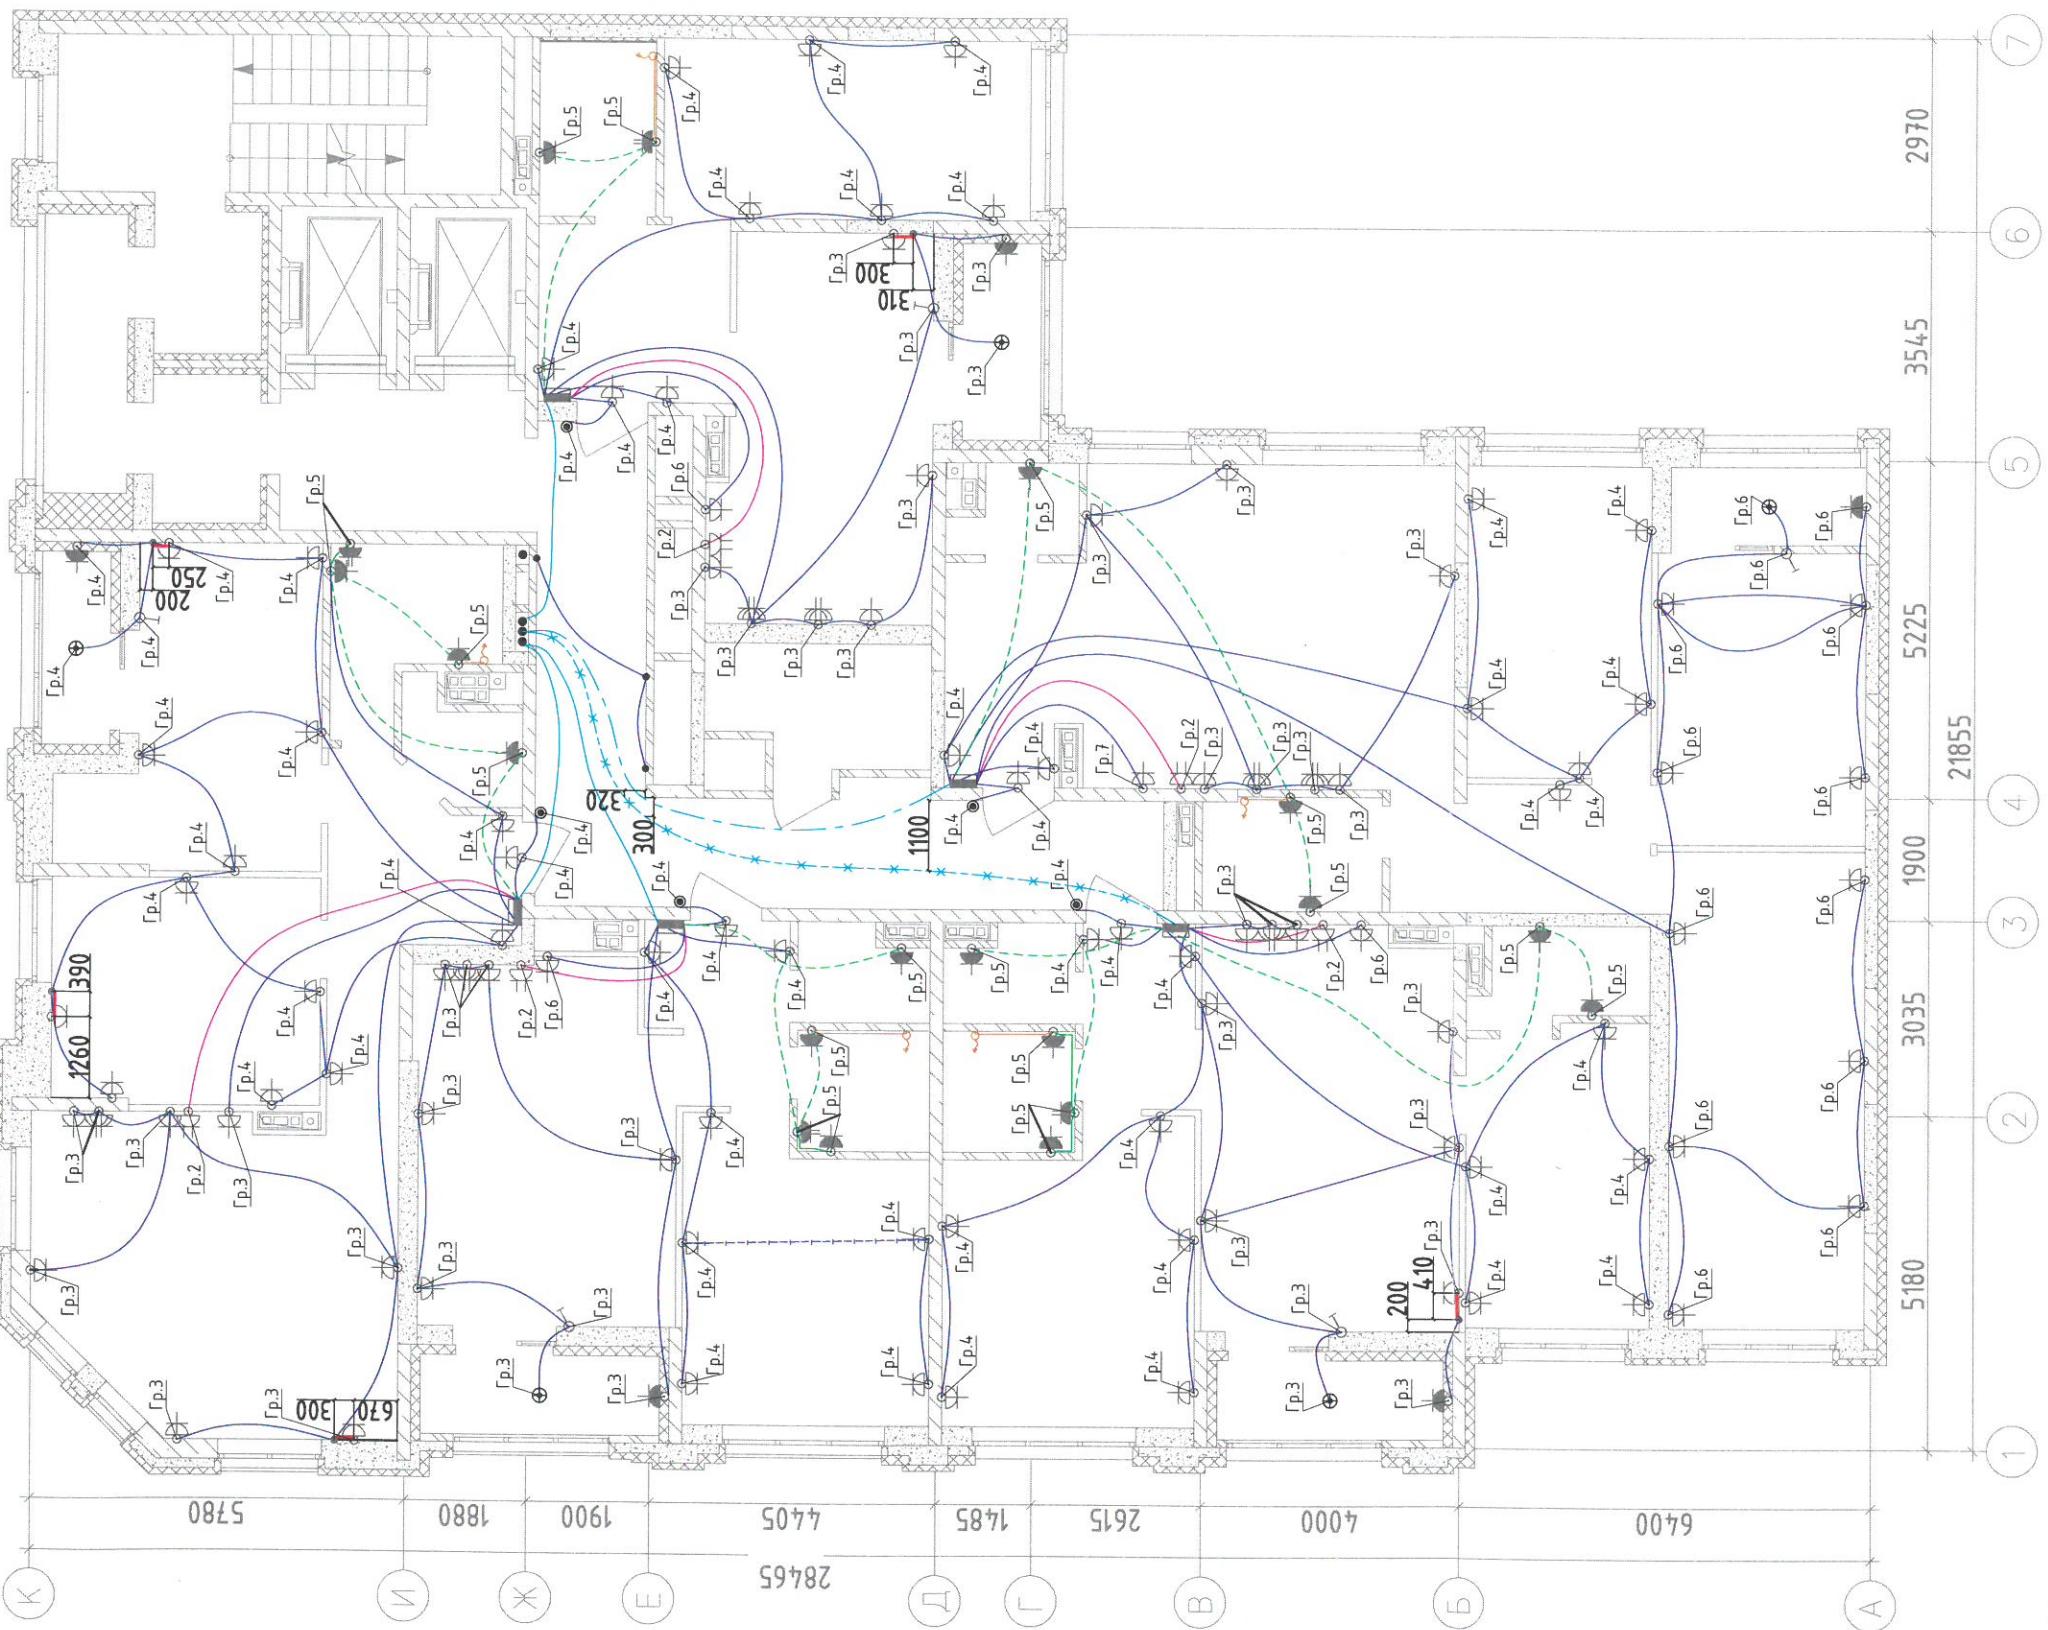

Числовые обозначения:

- Кабель ВВГнг(A)-LS 3x2,5 Ø трубы ПНД Ø25мм Ø плиты перекрытия
- Кабель ВВГнг(A)-LS 3x2,5 Ø трубы ПНД Ø20мм Ø стяжке пола
- Кабель ВВГнг(A)-LS 3x2,5 + провод ПуГВнг 1x2,5 Ø трубы ПНД Ø25мм Ø плиты перекрытия
- Кабель ВВГнг(A)-LS 3x2,5 + провод ПуГВнг 1x2,5 открыто по стене 200мм от потолка
- Кабель ВВГнг(A)-LS 3x2,5 Ø штрабе по стене
- Провод ПуГВнг 1x2,5 открыто по стене 200мм от потолка
- Кабель ВВГнг(A)-LS 3x16 Ø трубы ПНД Ø32мм Ø стяжке пола
- Кабель ВВГнг(A)-LS 3x16 Ø трубы ПНД Ø40мм Ø плиты перекрытия
- Кабель ВВГнг(A)-LS 3x6 Ø трубы ПНД Ø32мм Ø плиты перекрытия
- Кабель ВВГнг(A)-LS 5x10 Ø трубы ПНД Ø40мм Ø плиты перекрытия

– штепсельная розетка или скрытой установки IP20 с защитным компактом

IP44 с защитным кожухом  
Серая розетка для скрытой установки


0 с защитным контактом, двойная  
всельные розетки для скрытой установки

- Монтажная коробка с клеммником, для электроплиты
- $\mu_{44}$  с защитным контактом, (dbe)


## Исполнительная схема №4.2

Многоэтажный жилой дом с нежилыми помещениями на первых этажах и подземной автостоянкой по ул. Степана Разина 8

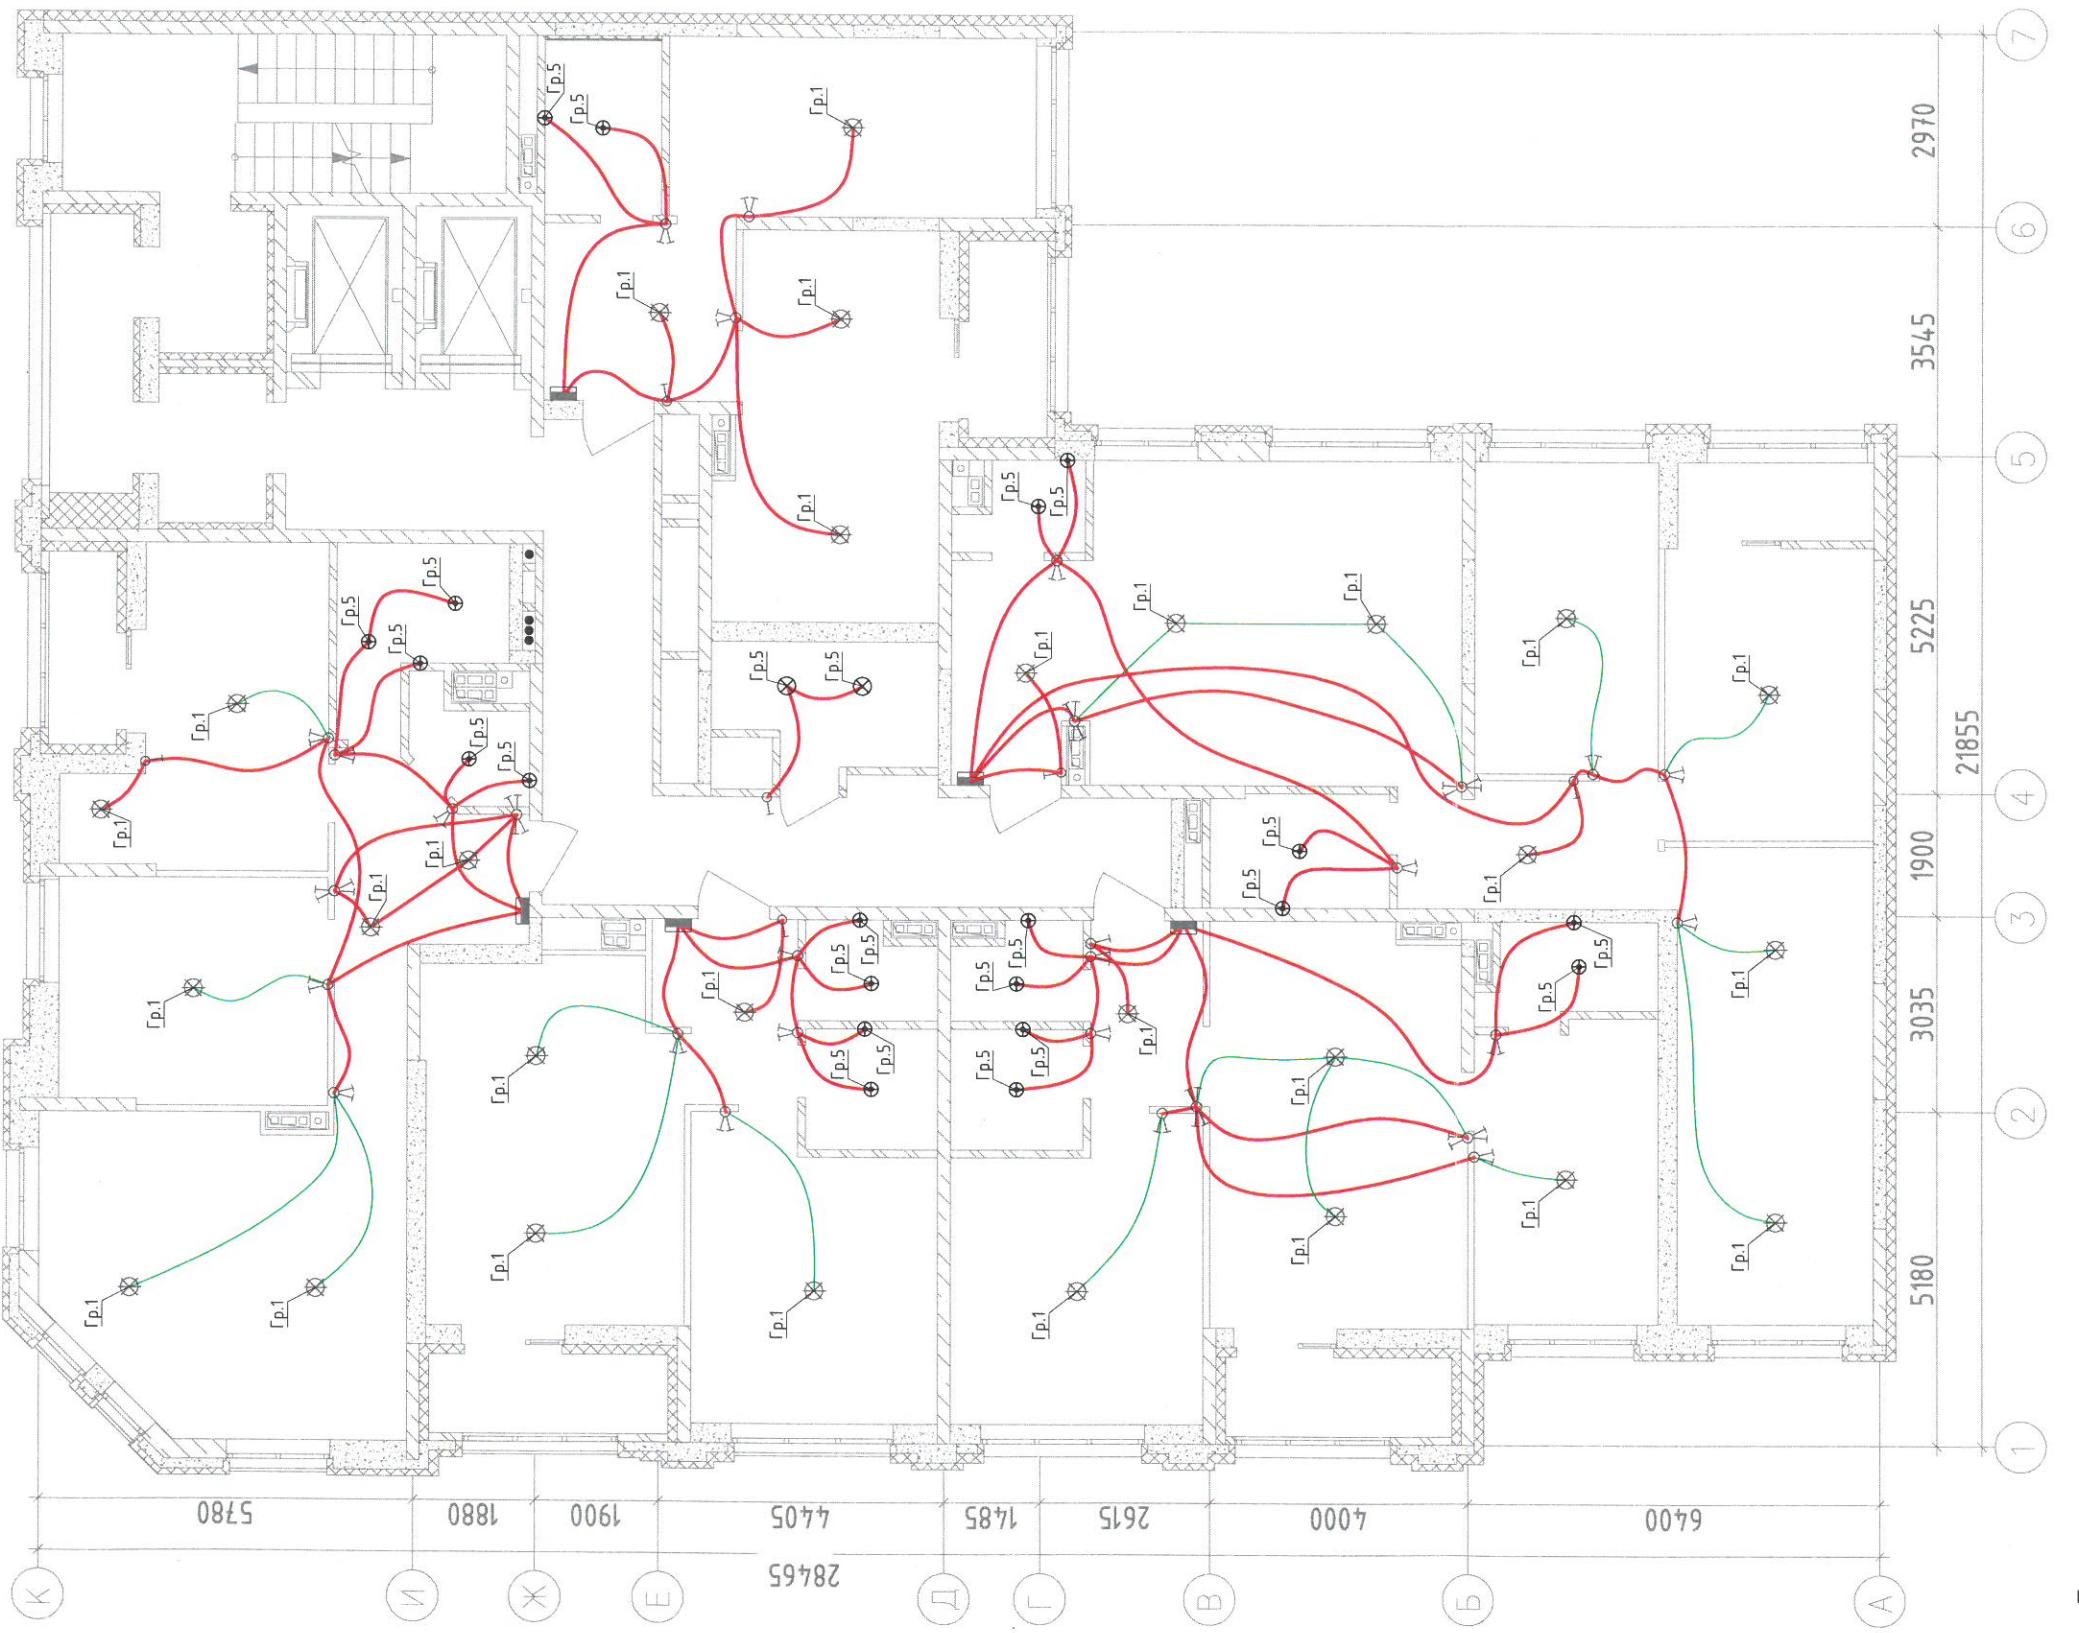

**Условные обозначения:**

- Кабель ВВГнг(А)-LS 4x1,5 8 трюбе ПНД Ø25мм 8 плитте перекрытия
- Кабель ВВГнг(А)-LS 3x1,5 8 трюбе ПНД Ø25мм 8 плитте перекрытия

⊗ - условно-графическое обозначение светильника в квартирах  
 + - накладной светильник с лампой накаливания  
 (в ванной, с/у, балкон)

⊗⊗ - светоотводный светильник

⊗⊗⊗ - светоотводный накладной светильник

⊗ - одноклавишный выключатель IP20 скрытого монтажа

⊗ - двухклавишный выключатель IP20 скрытого монтажа

⊗⊗ - двухклавишный переключатель IP20 скрытого монтажа

⊗⊗⊗ - одноклавишный переключатель IP20 скрытого монтажа

⊗⊗⊗⊗ - световое табло "Пожарный кран" с АКБ на 1 час работы


**Исполнительная схема №5.1**

Многозатяжный жилой дом с нежилыми помещениями на первых этажах и подземной автостоянкой по ул. Степана Разина 6 Чкаловском районе г. Екатеринбурга. Секция 1Д

Секция 1Д		Страница	Лист	Листов
			1	
Изм.	Кол.ч. Лист № <u>000</u> из <u>000</u> Дата <u>00.00.00</u>			
Н.Частотка	03.24			
Инженер ПТО Золотухин А.А.	03.24			
Директор Шкариков Ю.Н.	03.24			

Монтаж кабельных линий сетей освещения на 5 этаже в осях 1-7/А-К на отм. +13,130

000 "ПКФ Инженерная академия"  
 г.Екатеринбург

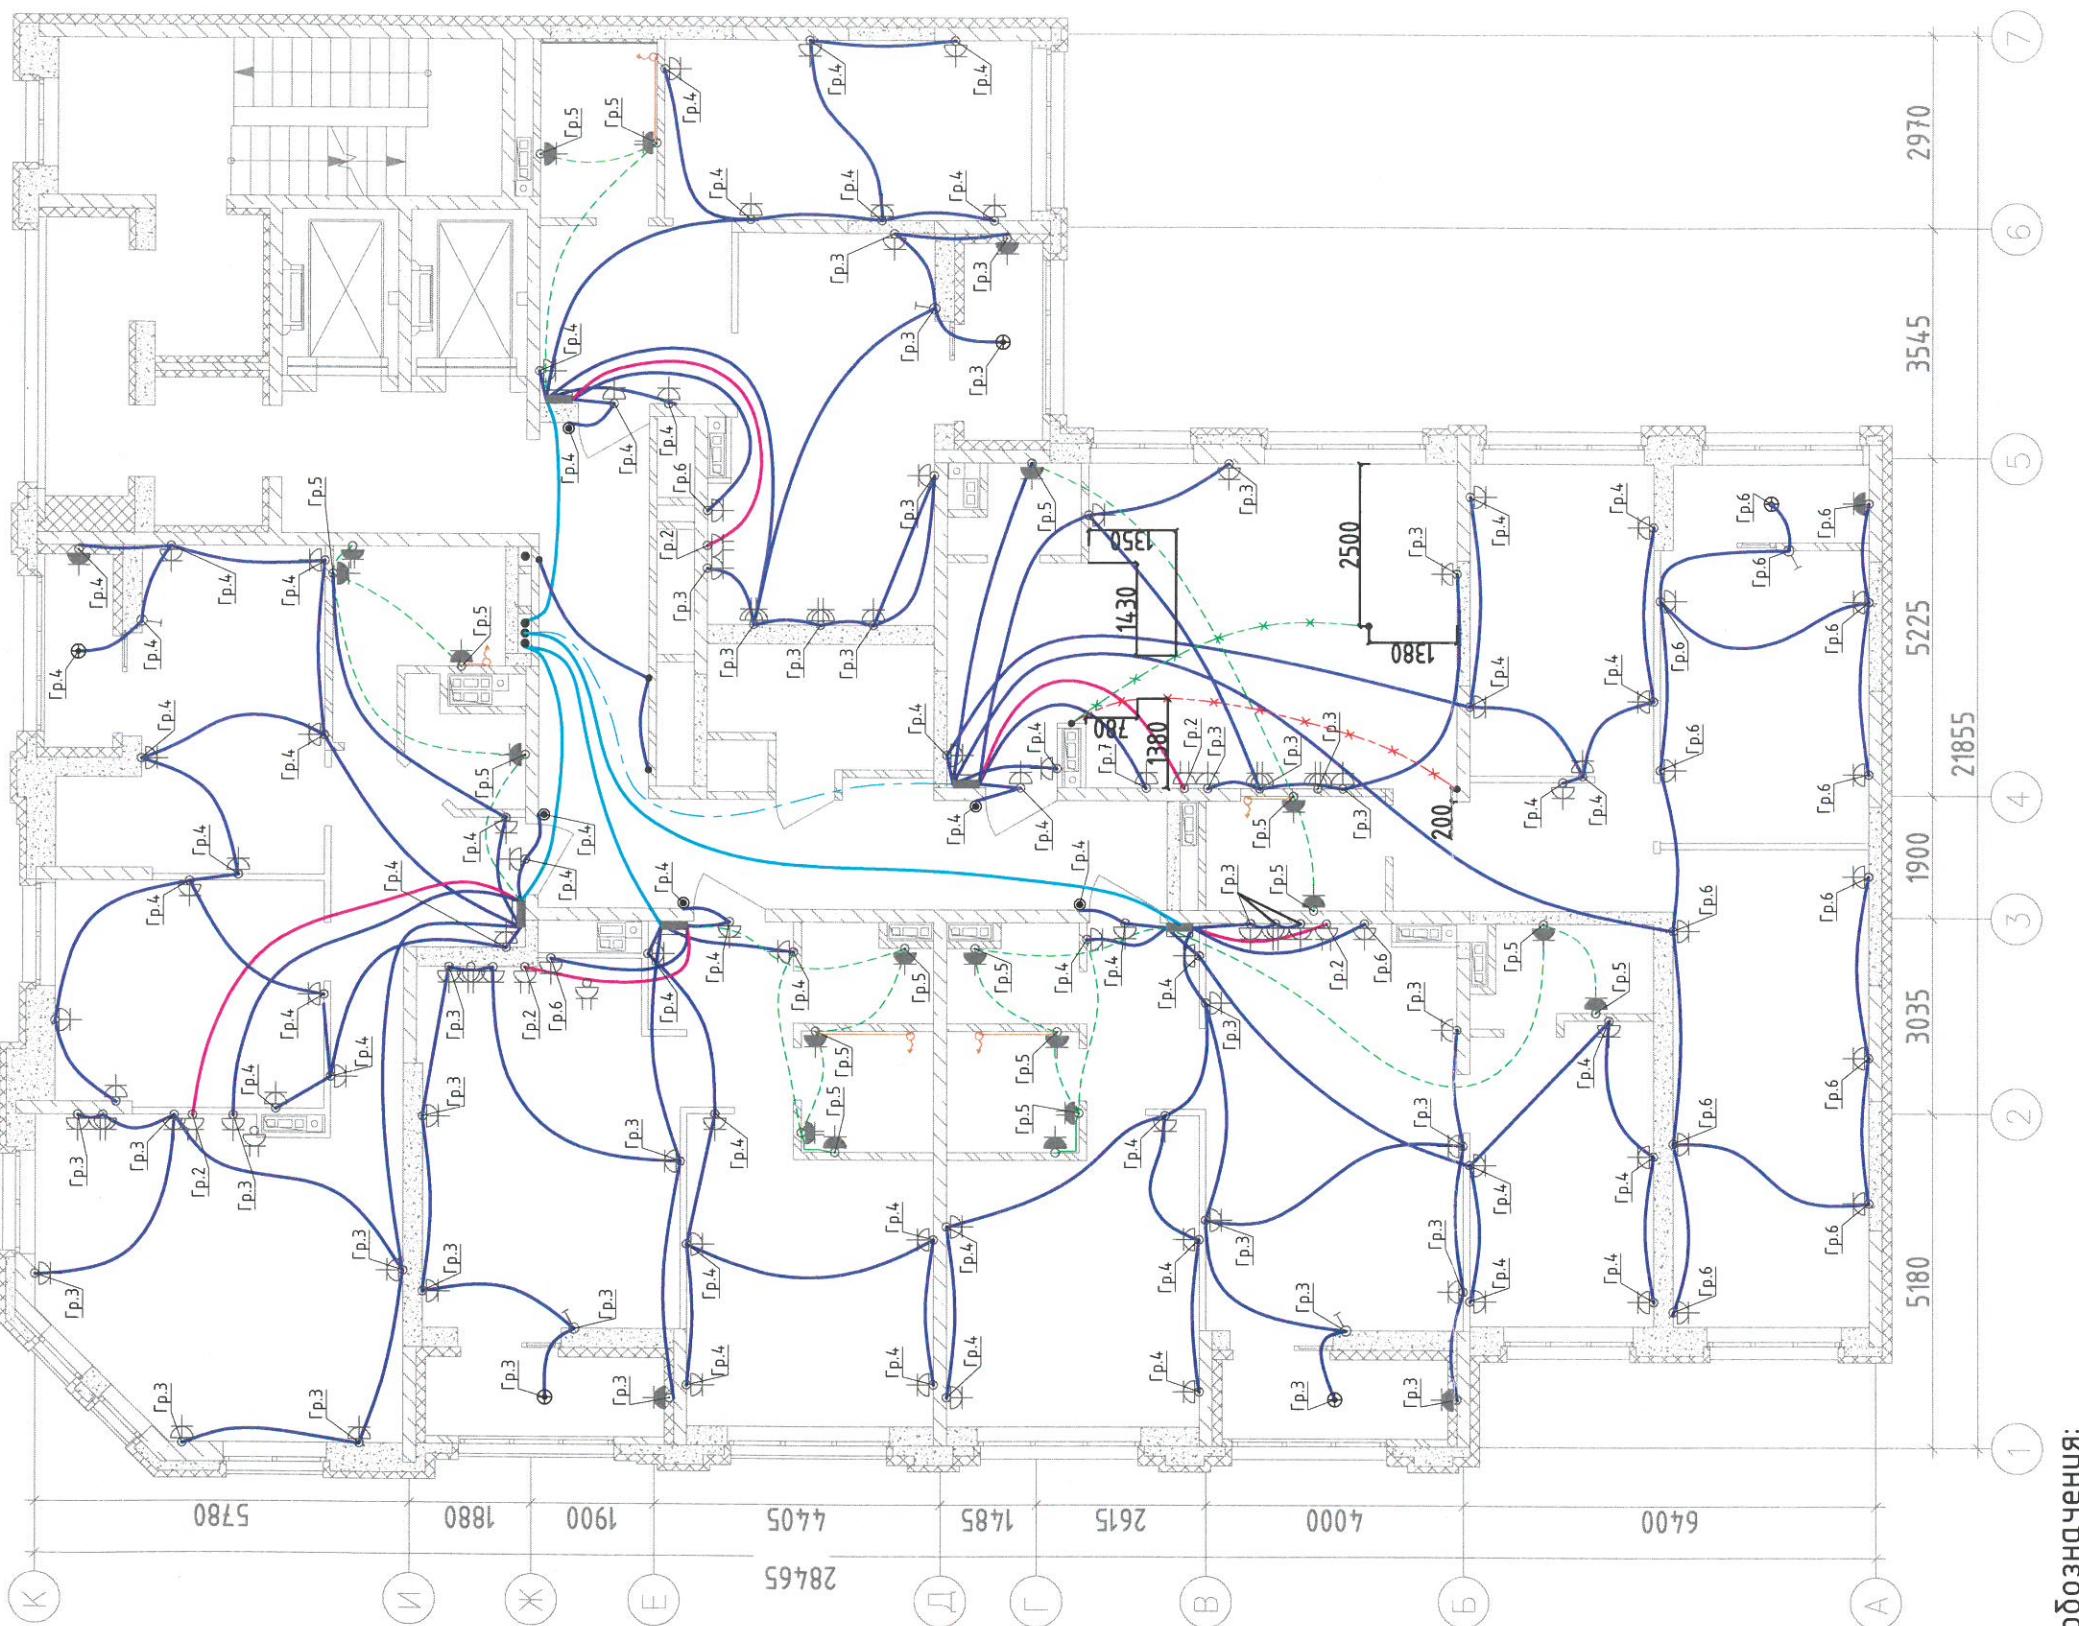

Числовые обозначения:

- Ка贝尔 ВВГнг(A)-LS 3x2,5 Ø трубы ПНД Ø25мм Ø плиты перекрытия
- Ка贝尔 ВВГнг(A)-LS 3x2,5 + провод ПуГнг 1x2,5 Ø трубы ПНД Ø25мм Ø плиты перекрытия
- Ка贝尔 ВВГнг(A)-LS 3x2,5 + провод ПуГнг 1x2,5 открыто по стене 200мм от потолка
- Пробод ПуГнг 1x2,5 открыто по стене 200мм от потолка
- Ка贝尔 ВВГнг(A)-LS 3x16 Ø трубы ПНД Ø40мм Ø плиты перекрытия
- Ка贝尔 ВВГнг(A)-LS 3x6 Ø трубы ПНД Ø32мм Ø плиты перекрытия
- Ка贝尔 ВВГнг(A)-LS 5x10 Ø трубы ПНД Ø40мм Ø плиты перекрытия
- Ка贝尔 ВВГнг(A)-LS 3x15 Ø трубы ПНД Ø20мм Ø стяжке пола (для 4 этажа)
- Ка贝尔 ВВГнг(A)-LS 4x15 Ø трубы ПНД Ø20мм Ø стяжке пола (для 4 этажа)

IP20 с защитным контактом

- ширпотребельный розетка для скрытой установки IP44 с защитным контактом

IP20 с защитным контактом, двойной  
штепсельные розетки для скрытой установки

Р44 с защитным контактом, (две) - монтажная коробка с клеммником,

для электроплиты

— кнопка звонка  — кафельный выvod


жилой дом с нежилыми помещениями на первых земельной собственности по III. Степано Розину. В


ком районе г. Екатеринбурга. Секция 1Д

Листов я 1Д	Стадия	Лист	Листов
			1

я 1Д	Стадия	Лист	Листов
		1	

## Исполнительная схема №5.2

000 "ПКФ Инженерная академия"  

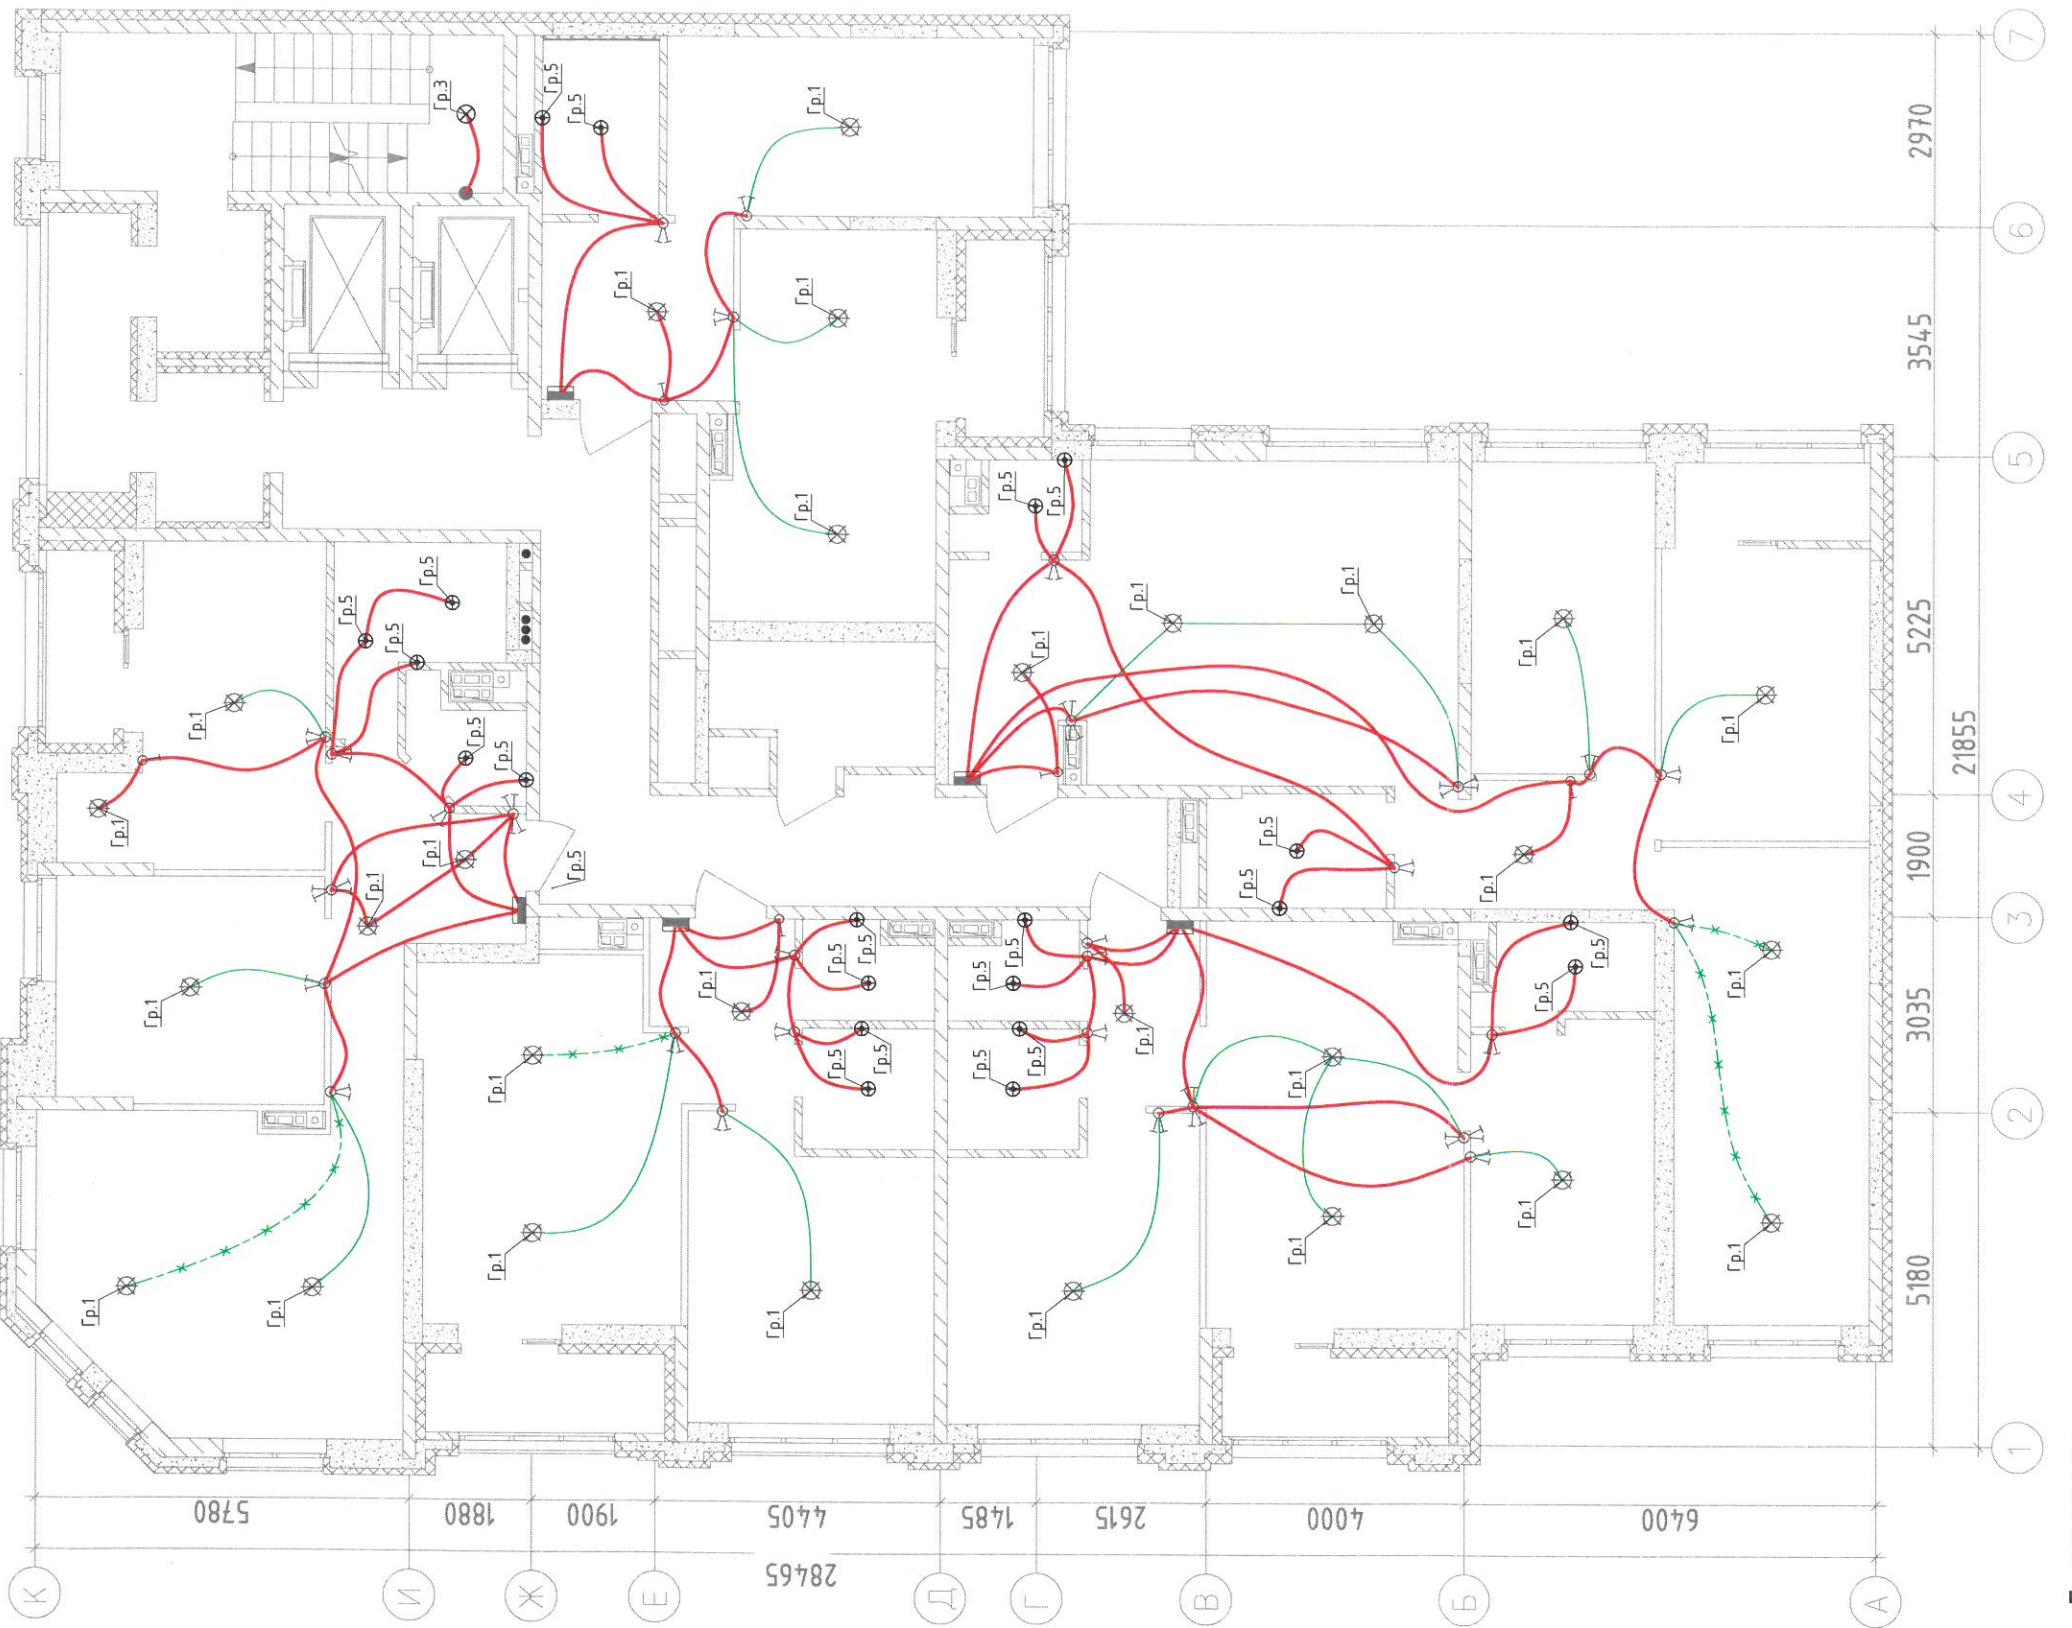

**Условные обозначения:**

- Кабель ВВГнг(А)-LS 4x1,5 в трубе ПНД Ø25мм в плите перекрытия
- Кабель ВВГнг(А)-LS 3x1,5 в трубе ПНД Ø25мм в плите перекрытия
- Кабель ВВГнг(А)-LS 4x1,5 в трубе ПНД Ø20мм в стяжке пола (на 7 этаже)

⊗ - условно-графическое обозначение светильника в квартирах

⊕ - накладной светильник с лампой накаливания  
(в ванной, с/у, балкон)

◎◎ - светодiodный светильник

⊗⊗ - светодiodный накладной светильник

○ - одноклавишный выключатель IP20 скрытого монтажа

□ - двухклавишный выключатель IP20 скрытого монтажа

△ - двухклавишный переключатель IP20 скрытого монтажа

○ - одноклавишный переключатель IP20 скрытого монтажа

ПК - световое табло "Пожарный кран" с АКБ на 1 час работы

**Исполнительная схема №6.1**


Секция 1Д	Стадия	Лист	Листов
		1	

Многозатяжный жилой дом с нежилыми помещениями на первых этажах и подземной автостоянкой по ул. Степана Разина в Чкаловском районе г. Екатеринбурга. Секция 1Д

Монтаж кабельных линий сетей освещения на 6 этаже в осях 1-7/А-К на отм. +16,330  
03.24  
Инженер ПТО Здунцев А.А.  
Директор Шкалярук И.Н.

03.24  
03.24  
03.24  
000 "ПКФ Инженерная академия"  
г.Екатеринбург

Монтаж кабельных линий сетей освещения на 6 этаже в осях 1-7/А-К на отм. +16,330  
03.24  
Инженер ПТО Здунцев А.А.  
Директор Шкалярук И.Н.

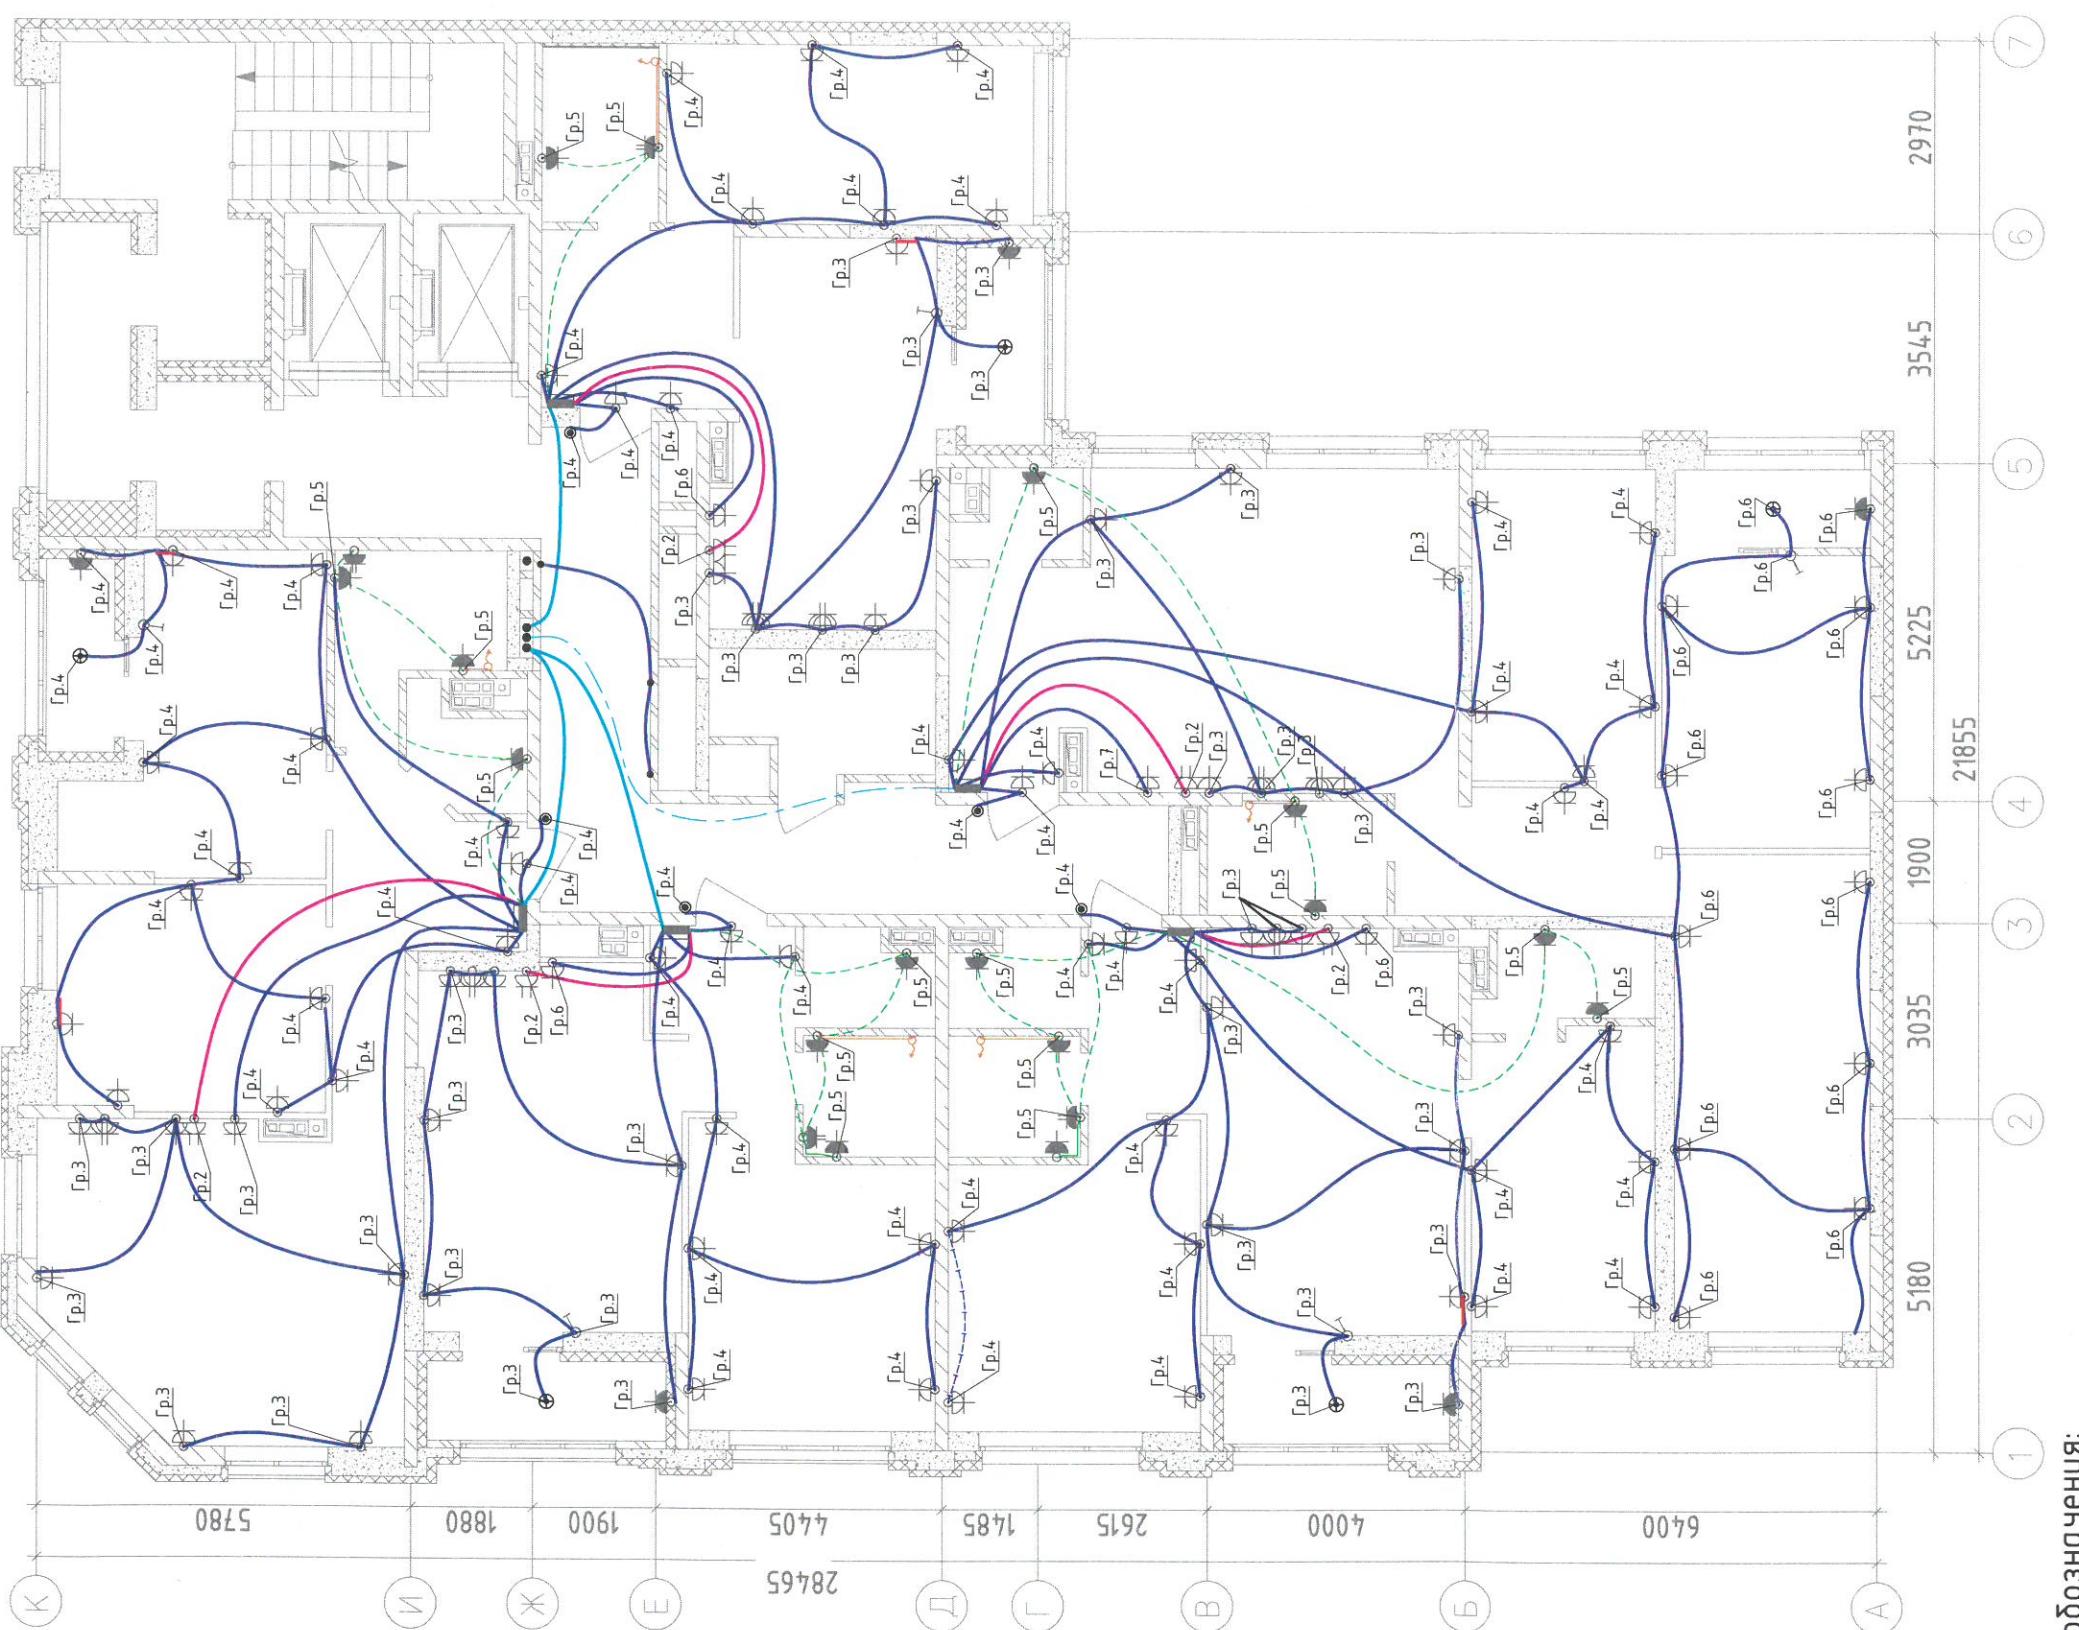


- Кабель ВВГнг(А)-LS 3х2,5 в трубе ПНД  $\phi 20$ мм в стяжке пола
- Кабель ВВГнг(А)-LS 3х2,5 + провод ПУВнг 1х2,5 в трубе ПНД  $\phi 25$ мм в плитке перекрытия
- Кабель ВВГнг(А)-LS 3х2,5 + провод ПУВнг 1х2,5 открыто по стене 200мм от потолка
- Провод ПУВнг 1х2,5 открыто по стене 200мм от потолка
- Кабель ВВГнг(А)-LS 3х16 в трубе ПНД  $\phi 40$ мм в плитке перекрытия
- Кабель ВВГнг(А)-LS 3х6 в трубе ПНД  $\phi 32$ мм в плитке перекрытия
- Кабель ВВГнг(А)-LS 5х10 в трубе ПНД  $\phi 40$ мм в плитке перекрытия

Кабель ВВГнг(А)-LS 3х2,5 в трубе ПНД φ25мм в плите перекрытия  
Кабель ВВГнг(А)-LS 3х2,5 в трубе ПНД φ20мм в стяжке пола  
Кабель ВВГнг(А)-LS 3х2,5 + провод ПуГнг 1х2,5 в трубе ПНД φ25мм в плите перекрытия  
Кабель ВВГнг(А)-LS 3х2,5 + провод ПуГнг 1х2,5 открыто по стяне 200мм от потолка  
Провод ПуГнг 1х2,5 открыто по стяне 200мм от потолка

- Кабель ВВГнг(A)-LS 3x16 0 трубо ØНД Ø40мм в плите перекрытия
- Кабель ВВГнг(A)-LS 3x6 0 трубо ØНД Ø32мм в плите перекрытия
- Кабель ВВГнг(A)-LS 5x10 0 трубо ØНД Ø40мм в плите перекрытия
- IP20 с защитным контактом, двойная
- IP44 с защитным контактом, (две)
- Монтажная коробка с клеммником, для электроплиты
- Кнопка звонка ☺ – кабельный вывод


Многоэтажный жилой дом с нежилыми этажами и подземной автостоянкой Чкаловском районе г. Екатеринбург

Изм.	Кол.уч	Лист №докса	Подпись	Дата

ООО "ПКФ Инженерная академия"  
г. Екатеринбург



Числовые обозначения:

Кабель ВВГнг(А)-LS 4x1,5 8 трубы ПНД ф25мм 6 плиты перекрытия  
Кабель ВВГнг(А)-LS 3x1,5 8 трубы ПНД ф25мм 6 плиты перекрытия

- ⊗ – условно-графическое обозначение светодиодника в квартирах
- ⊕ – накладной светодиодник с пампой на калибровке

$\otimes_{\mathbb{A}}$  - светодиодный накладной светильник

— одноклавишный выключатель IP20 скрытого монтажа

- **п**одключивший выключатель **Р20** скрытого монтажа


ПК – световое табло "Пожарный кран" с АКБ на 1 час работы

No. 74

## Исполнительная схема № 7.1

Многоэтажный жилой дом с нежилыми помещениями на первых этажах и подвальными помещениями на нижних этажах


Секция 1Д	Стадия	Лист	Листов
		1	

## Исполнительная схема № 7.1

Многоэтажный жилой дом с нежилыми помещениями на первых этажах и подземной автостоянкой по ул. Степана Разина 8 Чкаловском районе г. Екатеринбурга. Секция 1д.

Изм.	Код чека	Лист	Подпись	Дата



ЭСЛ/00НЫЕ 00003НДЧЕНДУЖ:

- Кабель ВВГнг(A)-LS 3x2,5 в трубе ПНД ф25мм в плитне перекрытия
- Кабель ВВГнг(A)-LS 3x2,5 + провод ПуГВнг 1x2,5 в трубе ПНД ф25мм в плитне перекрытия
- Кабель ВВГнг(A)-LS 3x2,5 + провод ПуГВнг 1x2,5 открыто по стпне 200мм от потолка
- Провод ПуГВнг 1x2,5 открыто по стпне 200мм от потолка
- Кабель ВВГнг(A)-LS 3x16 в трубе ПНД ф40мм в плитне перекрытия
- Кабель ВВГнг(A)-LS 3x6 в трубе ПНД ф32мм в плитне перекрытия
- Кабель ВВГнг(A)-LS 5x10 в трубе ПНД ф40мм в плитне перекрытия
- Кабель ВВГнг(A)-LS 3x2,5 в трубе ПНД ф20мм в стяжке пола
- Кабель ВВГнг(A)-LS 3x1,5 в трубе ПНД ф20мм в стяжке пола (для 6 этажа)

Исполнительная схема №7.2

Многозадачный жилой дом с нежилыми помещениями на первых этажах и подземной автостоянкой по ул. Степана Разина в

Исполнительная схема №7.2					
<p>Многозадачный жилой дом с нежилыми помещениями на первых этажах и подземной автостоянкой по ул. Степана Разина в Чкаловском районе г. Екатеринбурга. Секция 1Д</p>					
Изм.	Код.чертежа	Подпись	Дата	Секция 1Д	
				Стадия	Лист
				1	
				Монтаж колебельных линий розеточных (силовых) систем на 7 этаже в осах 1-7/А-К на отм. +19,530	
				000 "ГКФ Инженерная Академия" г.Екатеринбург	
					



## Числовые обозначения:

- Каабель ВВГнг(А)-LS 4х1,5 6 трубы ПНД ф25мм 8 глисте перекрытия
- Каабель ВВГнг(А)-LS 3х1,5 6 трубы ПНД ф25мм 8 глисте перекрытия

- ⊗ - условно-графическое обозначение светодиодника в квартирах
- ⊕ - накладной светодиодник с пампой накаливания


Светодиодный светильник  

— одноклавишный выключатель IP20 скрытого м


- одноклавишный переключатель IP20 скрытого монтажа
- световое табло "Пожарный кран" с АКБ на 1 час работы

## Исполнительная схема №8.1

Многоэтажный жилой дом с нежилыми помещениями на первых этажах и подземной автостоянкой по ул. Степана Разина в Чкаловском районе г. Екатеринбурга. Секция 1Д


Секция 1Д	Стадия	Лист	Листовой
		1	

Многоземельный жилой дом с нежилыми помещениями на первых этажах и подземной автостоянкой по ул. Степана Разина в Чкаловском районе г. Екатеринбурга. Секция 1Д

1

Исполнительная схема №8.1

Изм.	Код	Лист	Номер	Подпись	Даты	04.24

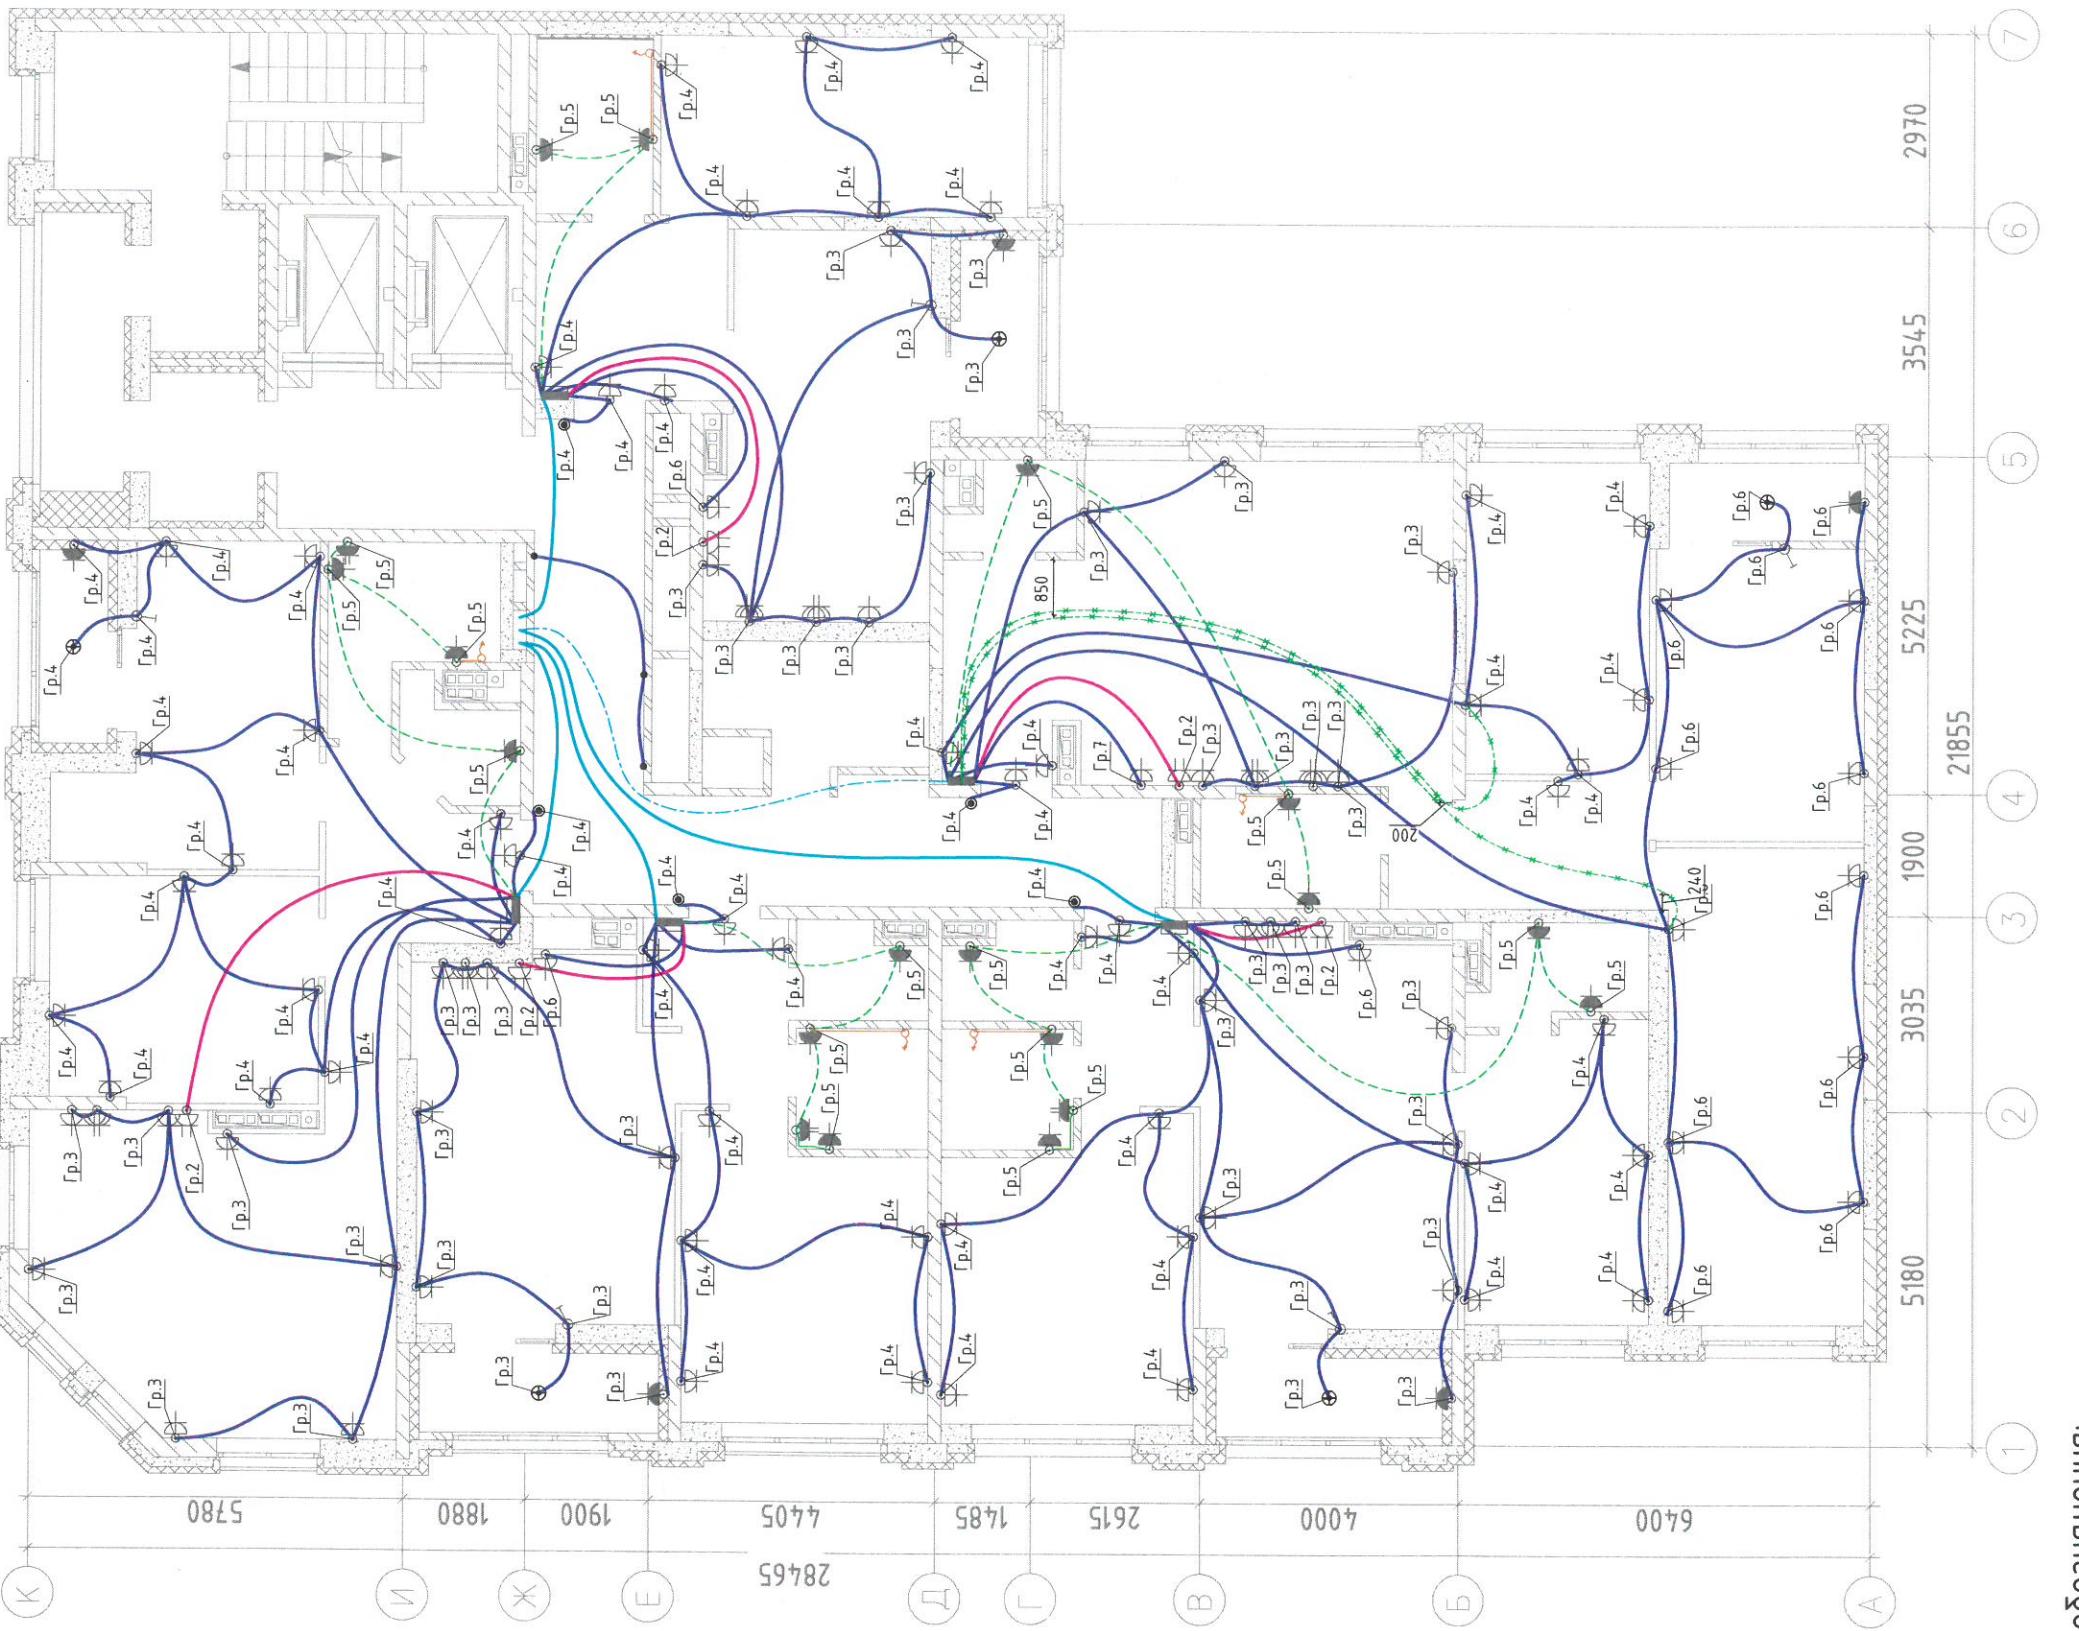

#### Условные обозначения:

- Кабель ВВГнг(А)-LS 3x2,5 в трубе ПНД Ø25мм в плите перекрытия
- Кабель ВВГнг(А)-LS 3x2,5 + провод ПуГнг 1x2,5 в трубе ПНД Ø25мм в плите перекрытия
- Кабель ВВГнг(А)-LS 3x2,5 + провод ПуГнг 1x2,5 открыто по стene 200мм от потолка
- Провод ПуГнг 1x2,5 открыто по стene 200мм от потолка
- Кабель ВВГнг(А)-LS 3x16 в трубе ПНД Ø40мм в плите перекрытия
- Кабель ВВГнг(А)-LS 3x6 в трубе ПНД Ø32мм в плите перекрытия
- Кабель ВВГнг(А)-LS 5x10 в трубе ПНД Ø40мм в плите перекрытия
- Кабель ВВГнг(А)-LS 3x2,5 в трубе ПНД Ø20мм в стяжке пола

△

- штепельная розетка для скрытой установки  
Р20 с защитным контактом

■ - штепельная розетка для скрытой установки  
Р44 с защитным контактом

■ - штепельная розетка для скрытой установки  
Р20 с защитным контактом, двойная

■ - штепельные розетки для скрытой установки  
Р44 с защитным контактом, (дв)

□ - монтажная коробка с клеммником,

для электроплиты

● - кнопка звонка

○ - кабельный вывод

#### Исполнительная схема №8.2

Секция 1Д			
Изм.	Код документа	Подпись	Дата
Н.Участок	04.24	ПОДПИСЬ ОГРН 102550100000 «ПКФ Инженерная академия»	20.01.2015
Инженер ППО	04.24	Зайцев А.А.	20.01.2015
Директор	04.24	Шарипов М.М.	20.01.2015

Многозатяжный жилой дом с нежилыми помещениями на первых этажах и подземной автостоянкой по ул. Степана Разина в Чкаловском районе г. Екатеринбурга. Секция 1Д

Монтаж кабельных линий розеточных (силовых) сетей на 8 этаже в осах 1-7/А-К на отм. +22,730

000 "ПКФ Инженерная академия"  
г.Екатеринбург



**Условные обозначения:**

- Кабель ВВГнг(А)-LS 4x1,5 0 трубе ПНД ф25мм 0 плитке перекрытия
- Кабель ВВГнг(А)-LS 3x1,5 0 трубе ПНД ф25мм 0 плитке перекрытия

⊗ - условно-графическое обозначение светильника в квартирах  
 + - накладной светильник с лампой накаливания  
 (в ванной, с/у, балкон)

◎⊗ - светоотводный светильник

⊗⊗ - светоотводный накладной светильник

↳ - одноклавишный выключатель IP20 скрытого монтажа

↘ - двухклавишный выключатель IP20 скрытого монтажа

↔ - двухклавишный переключатель IP20 скрытого монтажа

↔ - одноклавишный переключатель IP20 скрытого монтажа

☒ - световое табло "Пожарный кран" с АКБ на 1 час работы

**Исполнительная схема №9.1**

Секция 1Д	Стадия	Лист	Листов
		1	


Многозатяжный жилой дом с нежилыми помещениями на первых этажах и подземной автостоянкой по ул. Степана Разина в Чкаловском районе г. Екатеринбурга. Секция 1Д

Монтаж кабельных линий сетей освещения на 9 этаже в осях 1-7/А-К на отм. +25,930

000 "ПКФ Инженерная академия"  
г.Екатеринбург

Изм. Кол. № 04.24  
Инженер ППО Зелищев А.А.  
Директор ЦБРКИ  
Подпись  
Н.Часапка  
ПОДПИСЬ  
Исполнительный  
документ

04.24  
04.24  
04.24

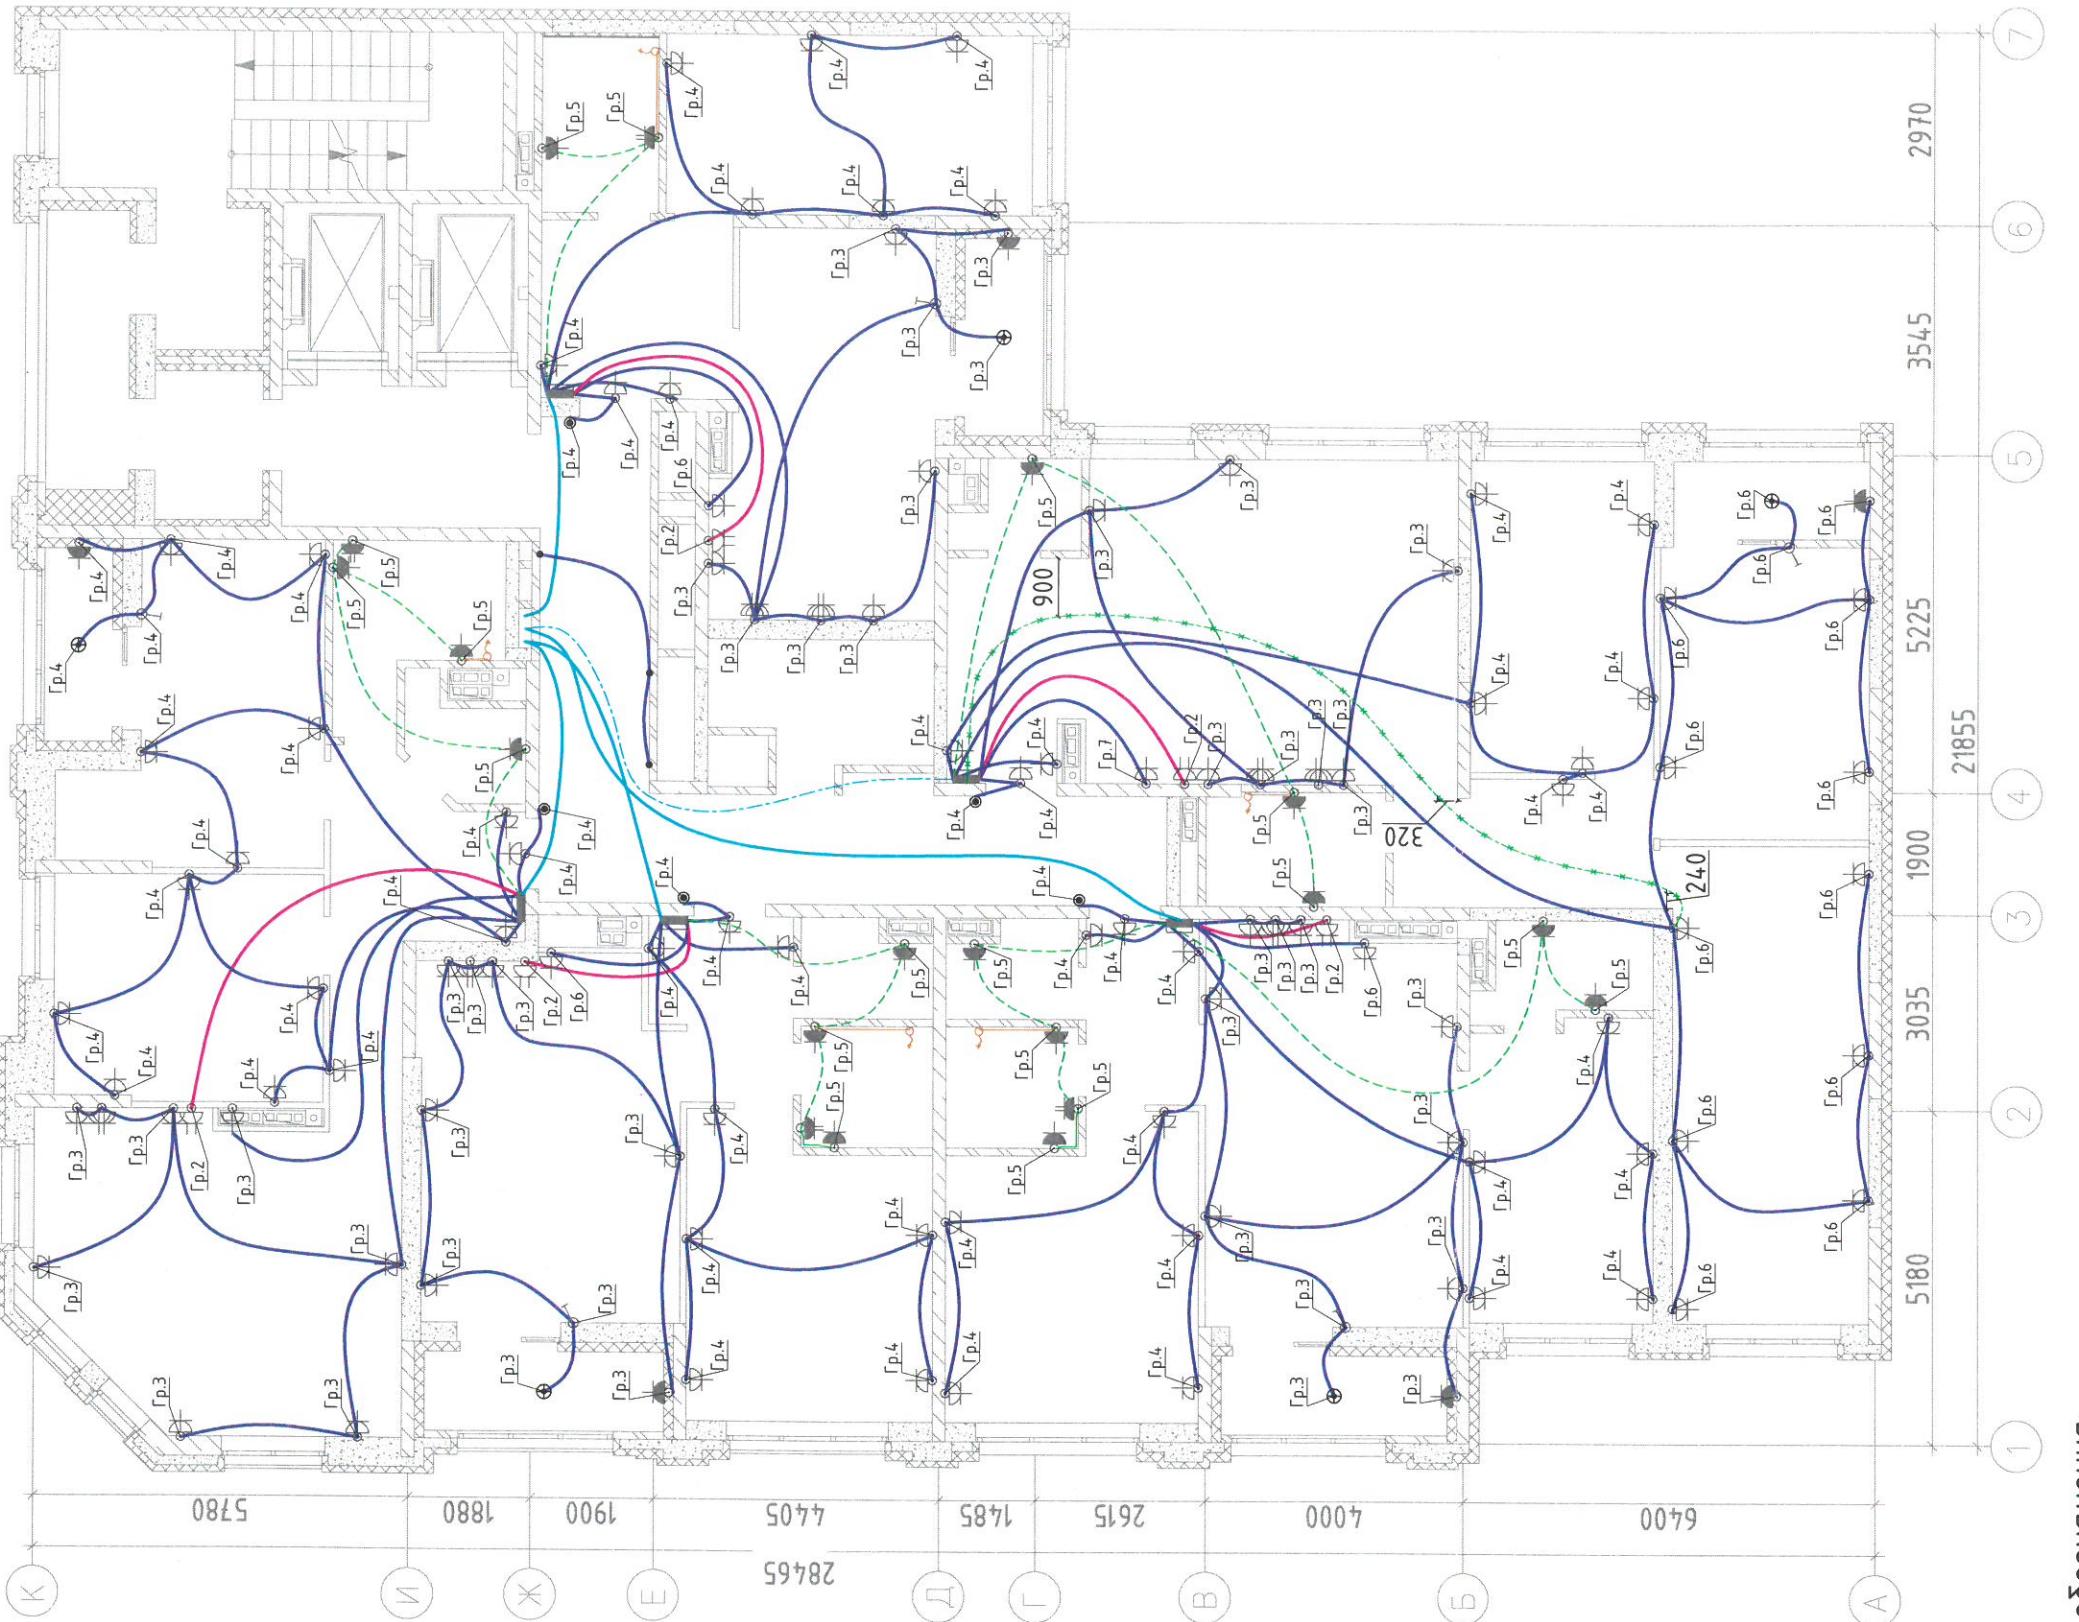

Классы: ВВС (A)

- Кабель ВВГнг(A)-LS 3х2,5 в троебе ПНД ф25мм в плитне перекрытия
- Кабель ВВГнг(A)-LS 3х2,5 + провод ПуВнг 1х2,5 в троебе ПНД ф25мм в плитне перекрытия
- Кабель ВВГнг(A)-LS 3х2,5 + провод ПуВнг 1х2,5 открыто по стенне 200мм от потолка
- Пробод ПуВнг 1х2,5 открыто по стенне 200мм от потолка
- Кабель ВВГнг(A)-LS 3х16 в троебе ПНД ф40мм в плитне перекрытия
- Кабель ВВГнг(A)-LS 3х6 в троебе ПНД ф32мм в плитне перекрытия
- Кабель ВВГнг(A)-LS 5х10 в троебе ПНД ф40мм в плитне перекрытия
- Кабель ВВГнг(A)-LS 3х2,5 в троебе ПНД ф20мм в стяжке пола

- штепсельная розетка для скрытой установки IP20 с защитным контактом
- штепсельная розетка для скрытой установки IP44 с защитным контактом
- штепсельная розетка для скрытой установки IP20 с защитным контактом, двойная
- штепсельные розетки для скрытой установки IP44 с защитным контактом, (двое)
- монтажная коробка с клеммником, для электроплиты

● – Кнопка звонка      ↗ – Кнопельный выход

## Исполнительная схема №9.2

Многоэтажный жилой дом с нежилыми помещениями на первых этажах и подземной автостоянкой по ул. Степана Разина в Чкаловском районе г. Екатеринбурга. Секция 1Д

Секция 1Д		Лист 1		Листовой	
Стадия	Лист	Лист	Лист	Лист	Лист
	1				

Изм.	Кол.уч	Лицо, подпись	Подпись	Дата
		Н.Н.Частка	«ГИФ Инженерная академия»	04.24
		Инженер ПТО	Зайцев А.А.	04.24
		Директор	Шкарикевич А.С.	04.24





#### Числовые обозначения:

- Кабель ВВГнг(A)-LS 3x2,5 в трубе ПНД φ25мм в плите перекрытия
- Кабель ВВГнг(A)-LS 3x2,5 + провод ПуГнг 1x2,5 в трубе ПНД φ25мм в плите перекрытия
- Кабель ВВГнг(A)-LS 3x2,5 + провод ПуГнг 1x2,5 открыто по стene 200мм от потолка
- Провод ПуГнг 1x2,5 открыто по стene 200мм от потолка
- Кабель ВВГнг(A)-LS 3x16 в трубе ПНД φ40мм в плите перекрытия
- Кабель ВВГнг(A)-LS 3x6 в трубе ПНД φ32мм в плите перекрытия
- Кабель ВВГнг(A)-LS 5x10 в трубе ПНД φ40мм в плите перекрытия
- Кабель ВВГнг(A)-LS 3x2,5 + провод ПуГнг 1x2,5 в трубе ПНД φ20мм в стяжке пола
- Кабель ВВГнг(A)-LS 3x6 в трубе ПНД φ20мм в стяжке пола
- Кабель ВВГнг(A)-LS 3x2,5 в трубе ПНД φ20мм в стяжке пола

- △ - штепсельная розетка для скрытой установки
- △ - штепсельная розетка для скрытого контактом
- △ - штепсельная розетка для скрытой установки
- △ - штепсельная розетка для скрытого контактом
- △ - штепсельная розетка для скрытого контактом, боиняя
- △ - штепсельные розетки для скрытой установки
- △ - монтажная коробка с клеммником,
- - кнопка звонка
- - кабельный вывод

#### Исполнительная схема №10.2

Секция 1Д			
Н.Чертежка	Изм.	Лист	Листов
Инженер ПТО Зычев А.А.	04.24	Монтаж кабельных линий розеточных (сплошных) сетей на 10 этаже в осах 1-7-А-К на отм. +29,130	1
Директор Шкляров К.В.	04.24		
	04.24		
	04.24		
	04.24		

Многоквартирный жилой дом с нежилыми помещениями на первых этажах и подземной автостоянкой по ул. Степана Разина 6 Чкаловском районе г. Екатеринбурга. Секция 1Д

000 "ПКФ Инженерная академия"  
г. Екатеринбург



## Условные обозначения:

Кабель ВВГнг(А)-LS 4х1,5 Ø трубы ПНД Ø25мм Ø плите перекрытия  
Кабель ВВГнг(А)-LS 3х1,5 Ø трубы ПНД Ø25мм Ø плите перекрытия  
Кабель ВВГнг(А)-LS 3х1,5 Ø трубы ПНД Ø20мм Ø стяжке пола 12 этажа

⊕ = **Накаливани** съединение с лампами накаливания (в ванной, с/у, балкон)


— одноклассиший выключат


- одноклавишный переключатель P20 скрытого монтажа

**ЛК** – световое табло “ожарный кран” с АКБ на 1 час работы


Чкаловском районе г. Екатеринбурга. Секция 10


Чкаловском районе г. Екатеринбурга. Секция 10

## Исполнительная схема №11.1

Многозадачный жилой дом с нежилыми помещениями на первых этажах и подземной автостоянкой по ул. Степана Разина, 8 Чкаловском районе г. Екатеринбурга. Секция 1Д

Секция 1Д	Стадия	Лист	Листов
		1	000 "ПКФ Инженерная академия" г. Екатеринбург

5 -

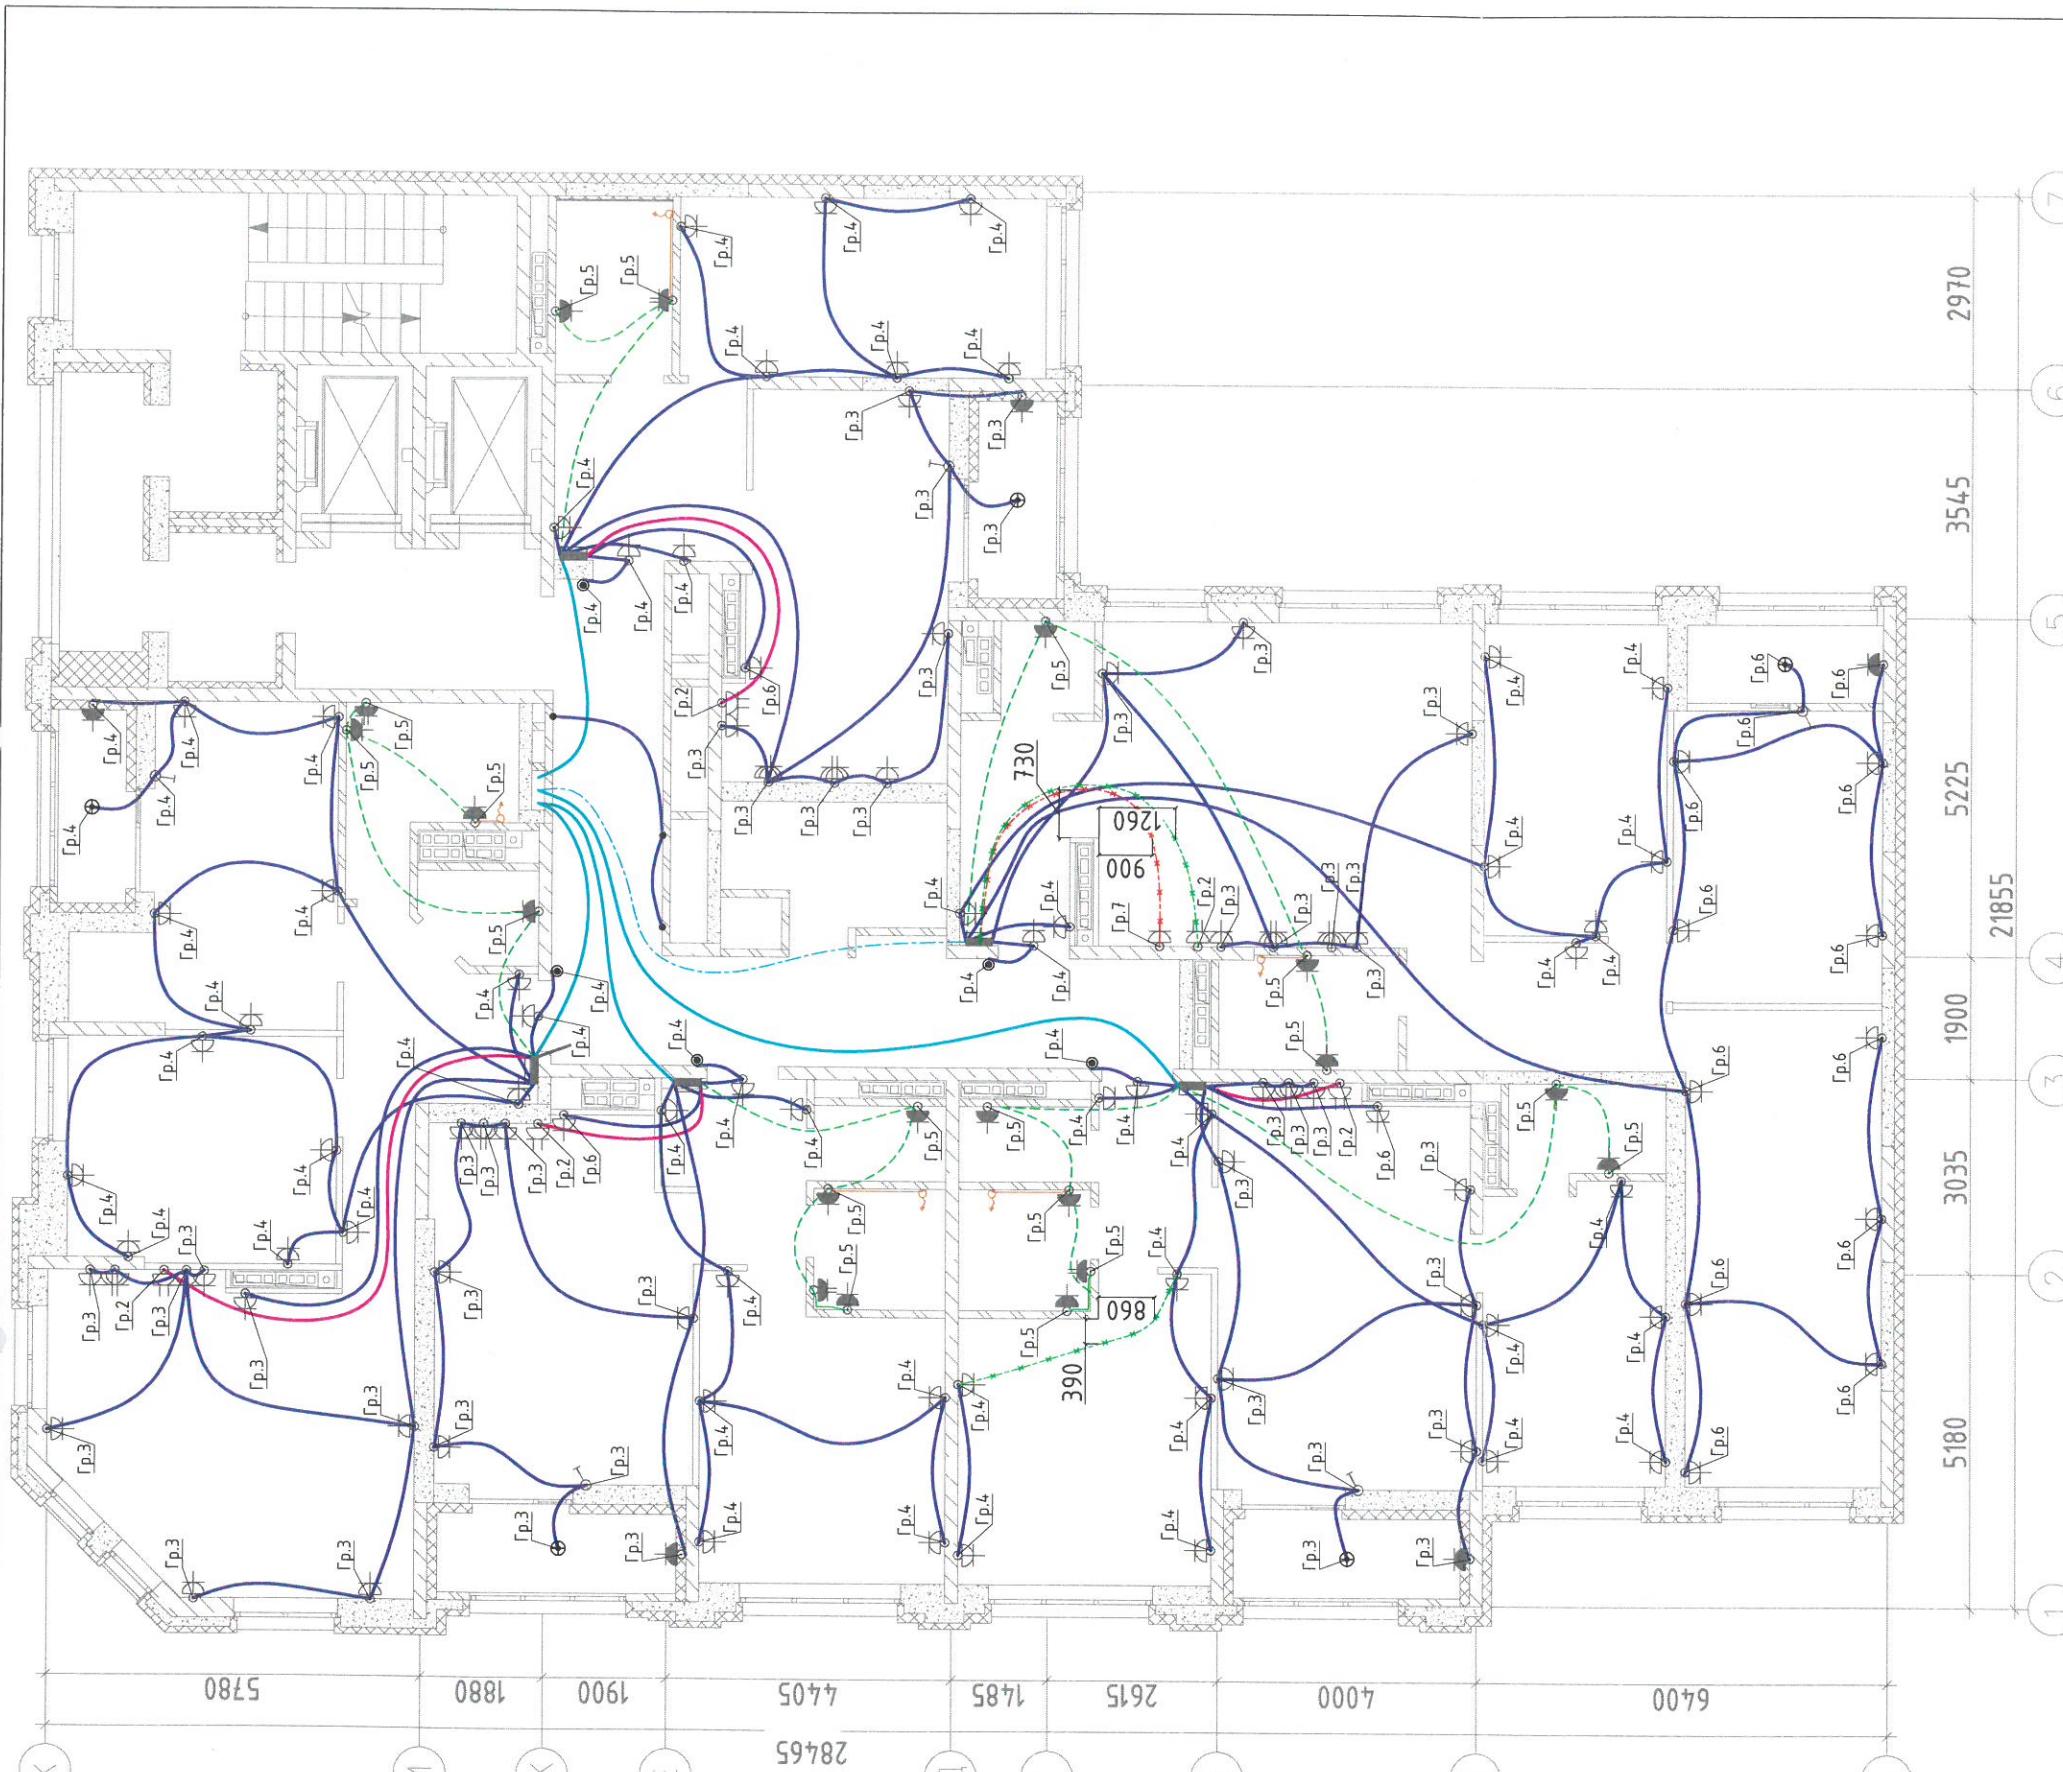

#### Условные обозначения:

- Кабель ВВГнг(А)-LS 3x2,5 в трубе ПНД Ø25мм в плите перекрытия
- Кабель ВВГнг(А)-LS 3x2,5 + провод ПуГВнг 1x2,5 в трубе ПНД Ø25мм в плите перекрытия
- Кабель ВВГнг(А)-LS 3x2,5 + провод ПуГВнг 1x2,5 открыто по стыке 200мм от потолка
- Провод ПуГВнг 1x2,5 открыто по стыке 200мм от потолка
- Кабель ВВГнг(А)-LS 3x16 в трубе ПНД Ø40мм в плите перекрытия
- Кабель ВВГнг(А)-LS 3x6 в трубе ПНД Ø32мм в плите перекрытия
- Кабель ВВГнг(А)-LS 5x10 в трубе ПНД Ø40мм в плите перекрытия
- Кабель ВВГнг(А)-LS 3x6 в трубе ПНД Ø20мм в стяжке пола
- Кабель ВВГнг(А)-LS 3x2,5 в трубе ПНД Ø20мм в стяжке пола
- штепсельная розетка для скрытой установки IP20 с защитным контактом
- штепсельная розетка для скрытой установки IP44 с защитным контактом
- штепсельная розетка для скрытой установки IP20 с защитным контактом, двойная
- штепсельные розетки для скрытой установки IP44 с защитным контактом, (двух)
- монтажная коробка с клеммником, для электроплиты
- — кнопка звонка
- — кабельный вывод

#### Исполнительная схема №11.2

Секция 1Д			
Изм.	Кол.ч	Лист	Страница
Н.Ч.частотка	№8000	Подпись	Дата
Инженер ПТО	Задеев А.А.	36-145*	04.24
Директор	Шкварин И.Д.	36-145*	04.24

Монтаж кабельных линий розеточных (силовых) систем на 11 этаже в осах 1-7/А-К на отм. +32,230

Многоэтажный жилой дом с нежилыми помещениями на первых этажах и подземной автостоянкой по ул. Степана Разина в Чкаловском районе г. Екатеринбурга. Секция 1Д

000 "ИКФ Инженерная академия"  
г.Екатеринбург



— Каденъ ВВГНГ(А)-1

- Ка́бель ВВГнг(А)-LS 3x1,5 Ø тру́бё ПНД Ø25мм Ø плите́ перекрытия
- Ка́бель ВВГнг(А)-LS 3x1,5 Ø тру́бё ПНД Ø20мм Ø стяжке пола 13 этажа

- условно-графическое обозначение светильника в квадриях
- ⊕ – накладной светильник с лампой накаливания



— одноклавишный выключатель

– дверь снабжена замком с монтажом IP20 скрытого монтажа

- дюцклавишный переключатель IP20 скрытого монтажа

- одноклавишный переключатель IP20 скрытого монтажа

☒ - световое табло "Пожарный кран" с АКБ на 1 час работы

No. 12.1

## Исполнительная схема № 2.


Многозадачный жилой дом с нежилыми помещениями на первых

Этажах и подземном отстоянку по ул. Степана Разина в Чкаловском районе г. Екатеринбурга. Секция 14


## Исполнительная схема №12.1

Исполнительная схема №12.1			
<p>Многоэтажный жилой дом с нежилыми помещениями на первых этажах и подземной автомобильной парковкой по ул. Степана Разина в Чкаловском районе г. Екатеринбурга. Секция 1Д</p>			
Изм.	Кол.ч.	Лист	Дата
			05.05.2014
<p>Секция 1Д</p>			
<p>Стадия</p>		Лист	Листов
		1	
<p>Монтаж кабельных линий сетей отведения на 12 этаже в осях 1-7/А-К на отм. +35,530</p>			
<p>000 "ПКФ ИНЖЕНЕРНАЯ АКАДЕМИЯ" г.Екатеринбург</p>			

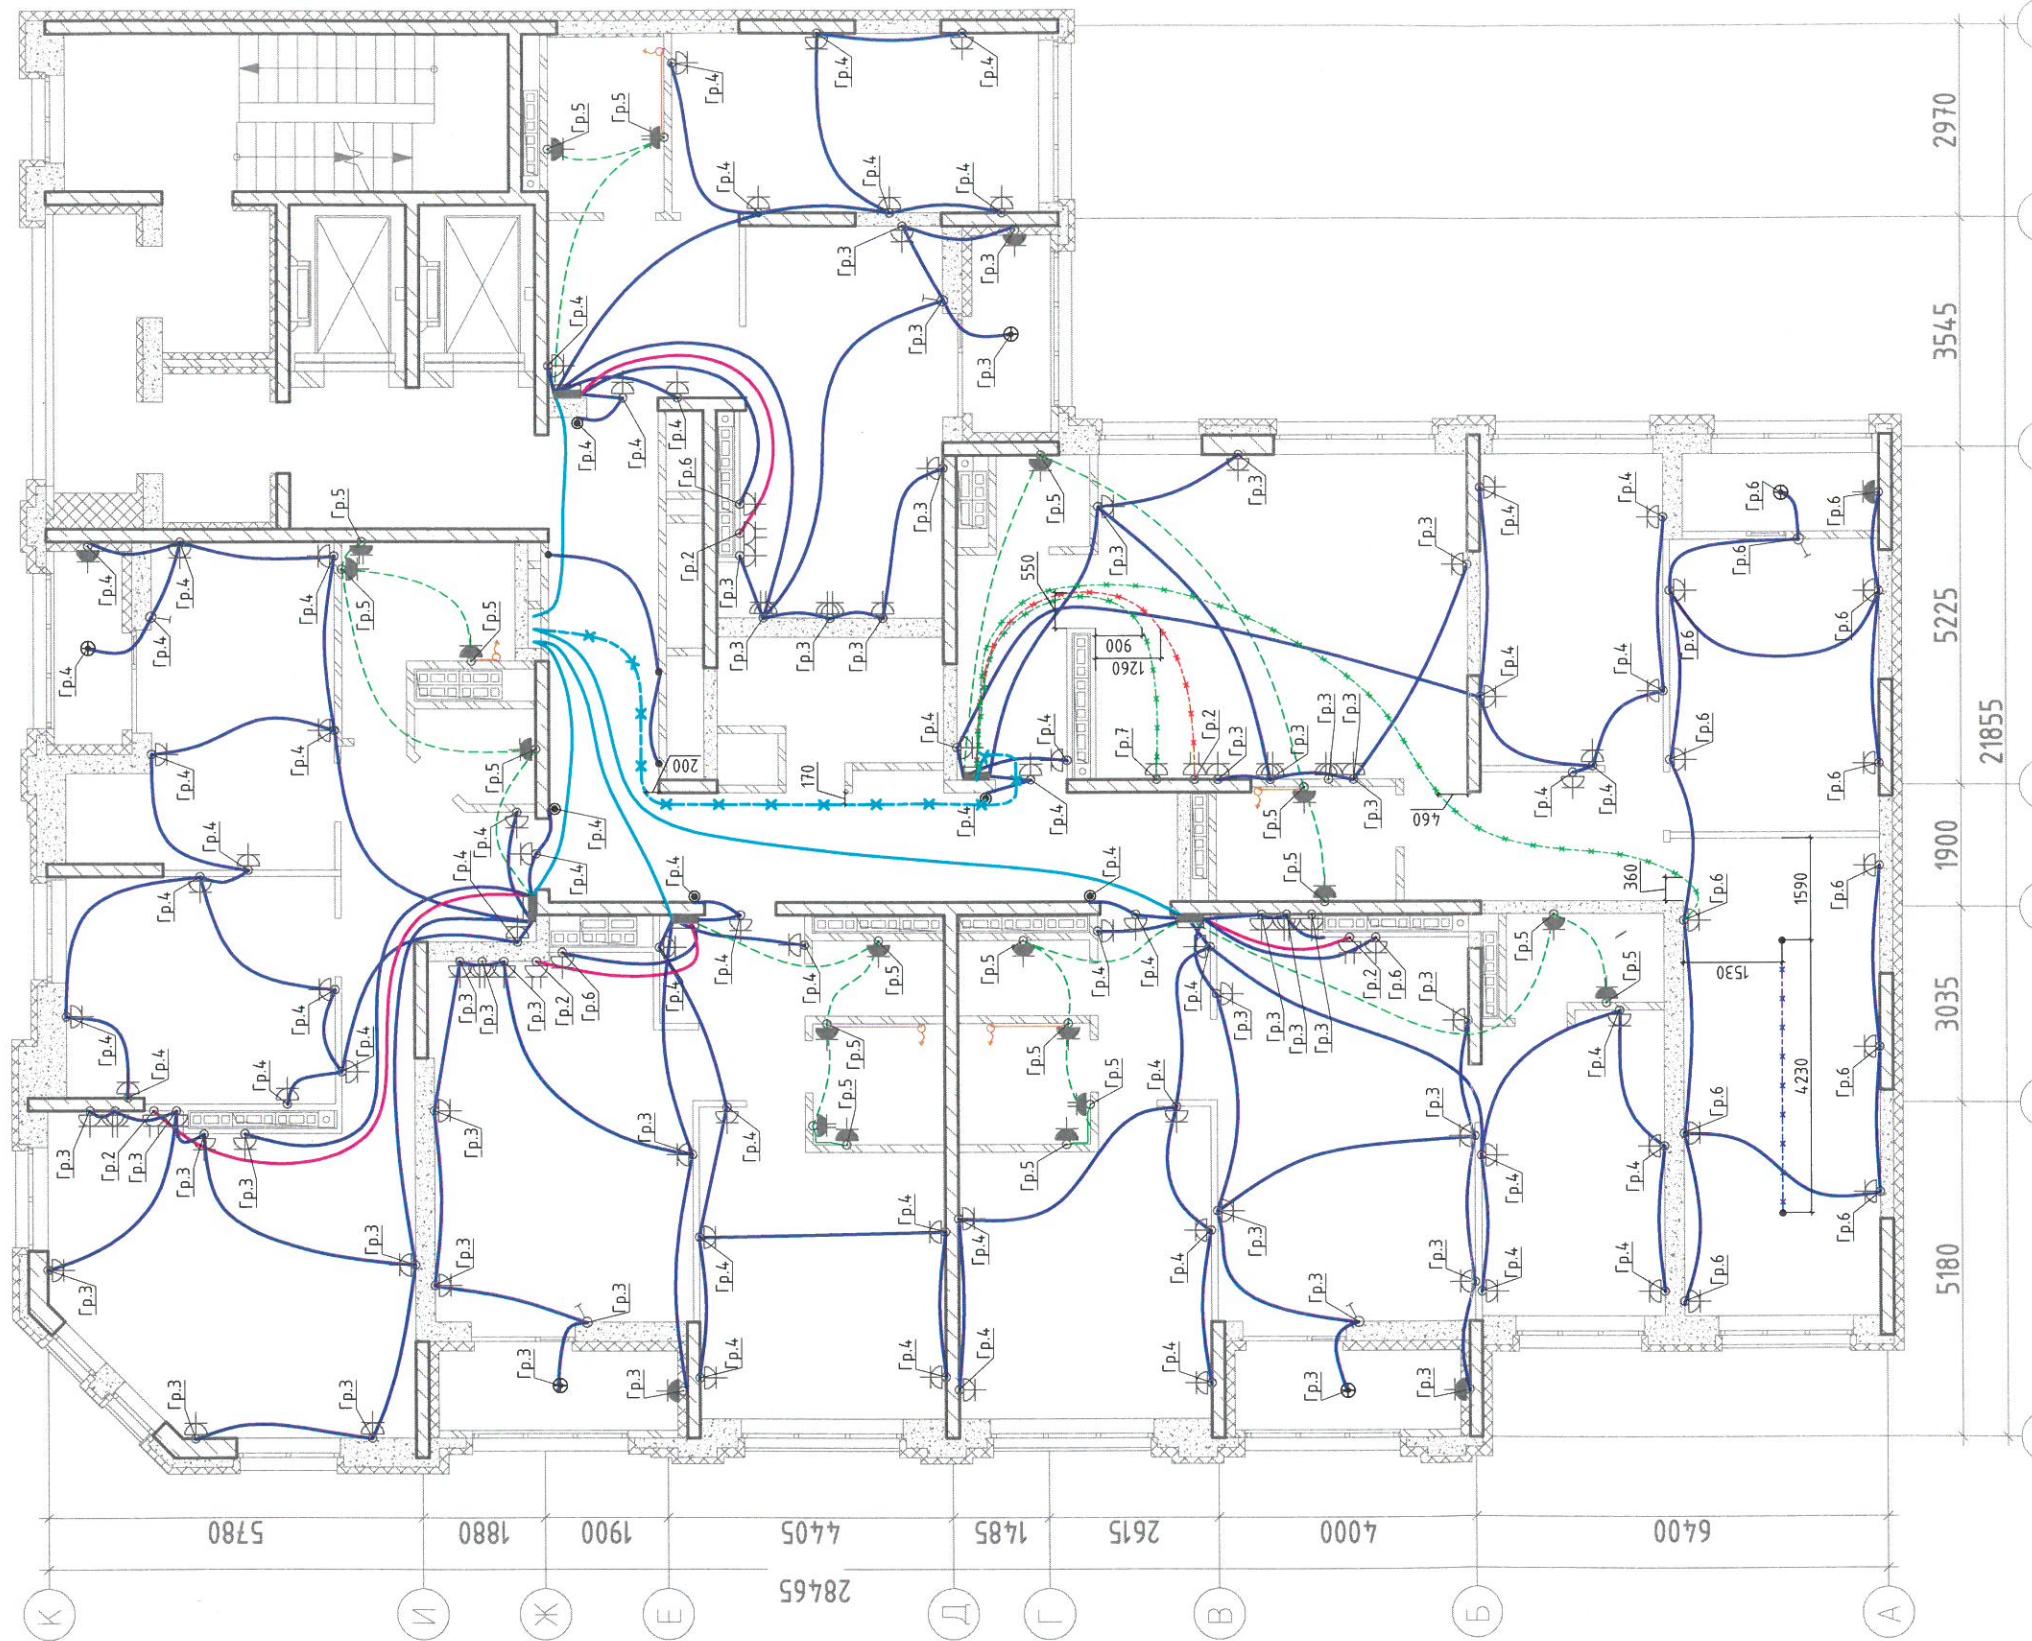

## Числовые обозначения:

- Кабель ВВГнг(А)-LS 3x2,5 в трубе ПНД ф25мм в плите перекрытия
- Кабель ВВГнг(А)-LS 3x2,5 + провод ПУВнг 1x2,5 в трубе ПНД ф25мм в плите перекрытия
- Кабель ВВГнг(А)-LS 3x2,5 + провод ПУВнг 1x2,5 открыто по стене 200мм от потолка
- Пробод ПУВнг 1x2,5 открыто по стене 200мм от потолка
- Кабель ВВГнг(А)-LS 3x16 в трубе ПНД ф40мм в плите перекрытия
- Кабель ВВГнг(А)-LS 3x6 в трубе ПНД ф32мм в плите перекрытия
- Кабель ВВГнг(А)-LS 5x10 в трубе ПНД ф25мм в стяжке пола
- Кабель ВВГнг(А)-LS 3x6 в трубе ПНД ф20мм в стяжке пола
- Кабель ВВГнг(А)-LS 3x2,5 в трубе ПНД ф20мм в стяжке пола
- Кабель ВВГнг(А)-LS 3x1,5 в трубе ПНД ф20мм в стяжке пола (для 11 этажа)

- ⊕ - штепсельная розетка для скрытой установки IP20 с защитным контактом
- ⊖ - штепсельная розетка для скрытой установки IP44 с защитным контактом
- ⊖ - штепсельная розетка для скрытой установки IP20 с защитным контактом, двойная
- ⊖ - штепсельные розетки для скрытой установки IP44 с защитным контактом, (двое)
- ⊖ - монтажная коробка с клеммником, для электроплиты
- - кнопка звонка ⊕ - кабельный вывод

Исполнительная схема №12.2

<b>Секция 1Д</b>	<b>Стадия</b>	<b>Лист</b>	<b>Листов</b>
		1	

**Коабельных линий розеточных (силовых)**  
**сетей на 12 этаже 8 осях 1-7/А-К**  
**на отм. + 35,530**

**Многоземельный жилой дом с нежилыми помещениями на первых**  
**этажах и подземной автостоянкой по ул. Степана Разина в**  
**Чкаловском районе г. Екатеринбурга. Секция 1Д**

**000 "ПКФ Инженерная академия"**  
**г. Екатеринбург**



## Условные обозначения:

- Кабель ВВГнг(А)-LS 4x1,5 Ø трубы ПНД Ø25мм Ø плиты перекрытия
- Кабель ВВГнг(А)-LS 3x1,5 Ø трубы ПНД Ø25мм Ø плиты перекрытия
- Кабель ВВГнг(А)-LS 3x1,5 Ø трубы ПНД Ø20мм Ø стяжке пола 14 этажа

- условно-графическое обозначение светильника в квартирах
- накладной светильник с лампой накаливания


светофиоудныи накладной светильник

одноклапшний вискульчатель IP20 скрытого монта


однокла斗争ный переключатель Р20 скрытого

световое табло "Пожарный кран" с АКБ на 1

## Исполнительная схема №13.1



## Исполнительная схема №13.1


Многоэтажный жилой дом с нежилыми помещениями на первых этажах и подземной автостоянкой по ул. Степана Разина 8 Чкаловском районе г. Екатеринбурга. Секция 1Д

13 этаже 8 осах 1-7/А-К на отм. +38,730  
000 "ИКФ Инженерная академия"  
2 Екатеринбург?


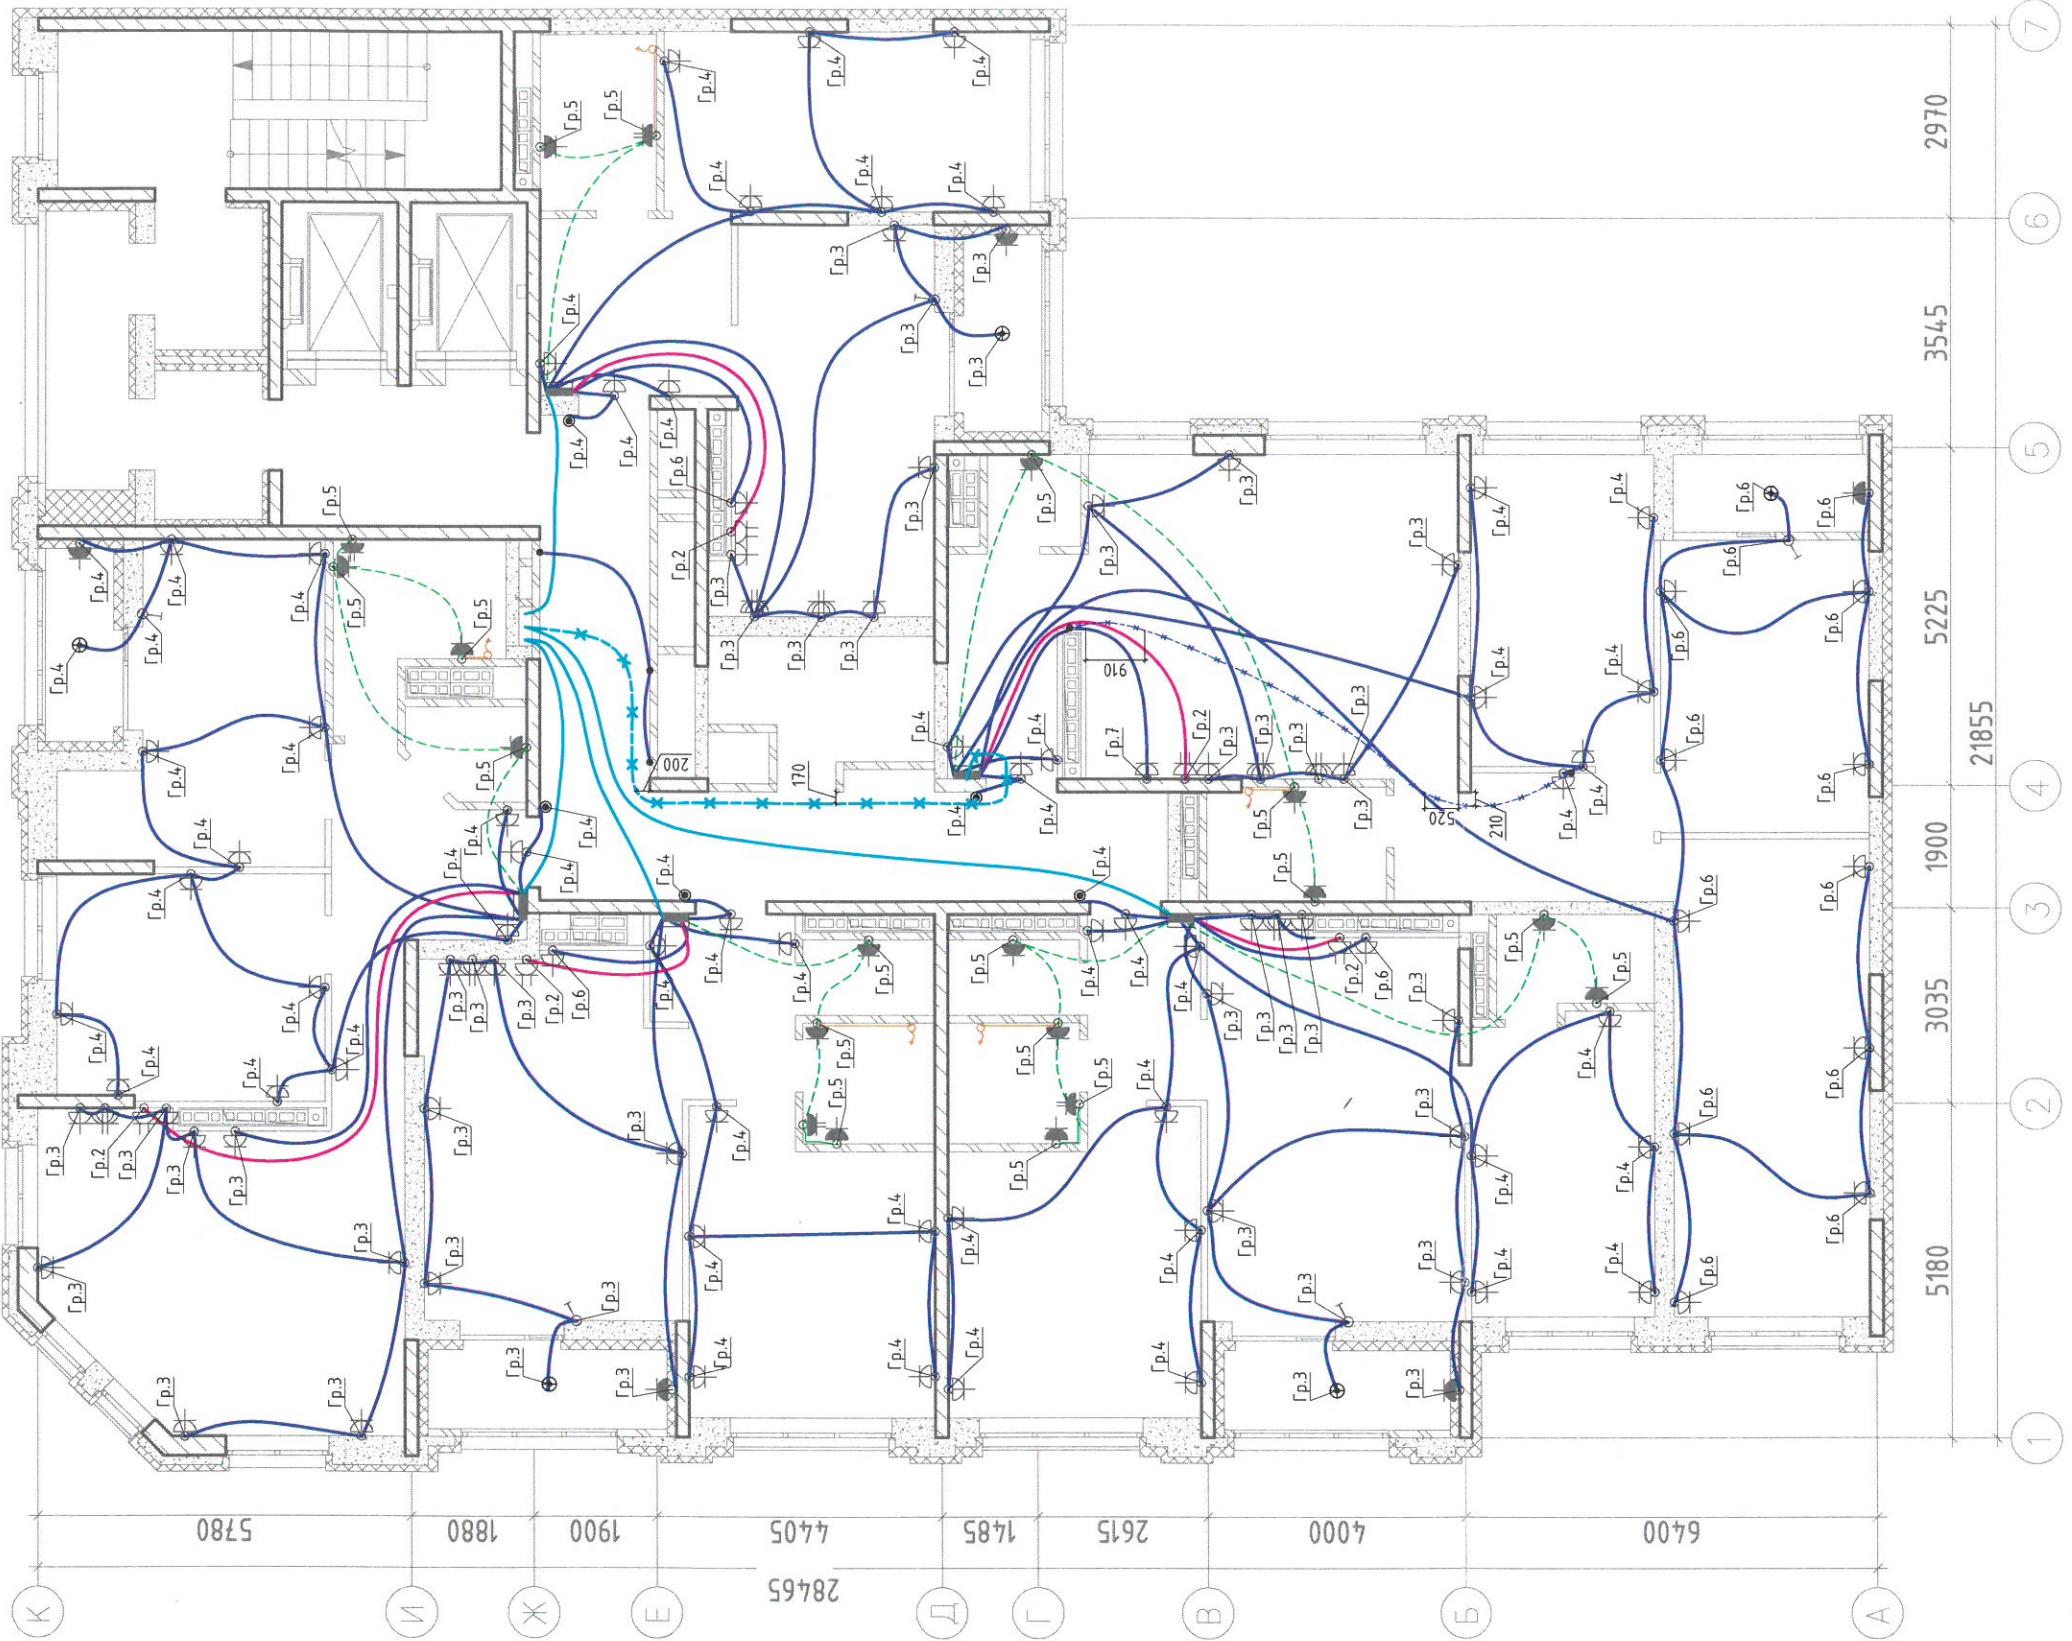

## Числовые обозначения:

Кабель ВВГнг(A)-LS 3x2,5 Ø трубы ПНД Ø25мм в плитке перекрытия	– штепельная розетка или скрытая розетка
Кабель ВВГнг(A)-LS 3x2,5 + провод ПУВнг 1x2,5 Ø трубы ПНД Ø25мм в плитке перекрытия	IP20 с защитным контактом
Кабель ВВГнг(A)-LS 3x2,5 + провод ПУВнг 1x2,5 открыто по стене 200мм от потолка	– штепельная розетка для скрытой установки IP44 с защитным контактом
Провод ПУВнг 1x2,5 открыто по стене 200мм от потолка	– штепельная розетка для скрытой установки IP20 с защитным контактом, двойная
Кабель ВВГнг(A)-LS 3x16 Ø трубы ПНД Ø40мм в плитке перекрытия	– штепельные розетки для скрытой установки IP44 с защитным контактом, (две)
Кабель ВВГнг(A)-LS 3x6 Ø трубы ПНД Ø32мм в плитке перекрытия	– монтажная коробка с клеммником, для электроплиты
Кабель ВВГнг(A)-LS 5x10 Ø трубы ПНД Ø25мм в стяжке пола	– кнопка звонка
Кабель ВВГнг(A)-LS 3x6 Ø трубы ПНД Ø20мм в стяжке пола	– кабельный выезд
Кабель ВВГнг(A)-LS 3x2,5 Ø трубы ПНД Ø20мм в стяжке пола (для 12 этажа)	


## Исполнительная схема №13.2

Многоэтажный жилой дом с нежилыми помещениями на первых этажах и подземной автостоянкой по ул. Степана Разина в Чкаловском районе г. Екатеринбурга. Секция 1Д

<b>Секция 1Д</b>	<b>Страница</b>	<b>Лист</b>	<b>Листов</b>
		1	
<b>Монтаж кабельных линий розеточных (силовых) сетей на 13 этаже в осах 1-7/А-К на опм. +38/730</b>	<b>000 "ПКФ Инженерная академия"</b> <b>г.Екатеринбург</b>		

Изм.	Кол.уч	Лист	Номер	Подпись	Дата
				И.Частка	05.24
				Инженер ПТО Зайцев А.А.	05.24
				Директор Шляпкин	05.24



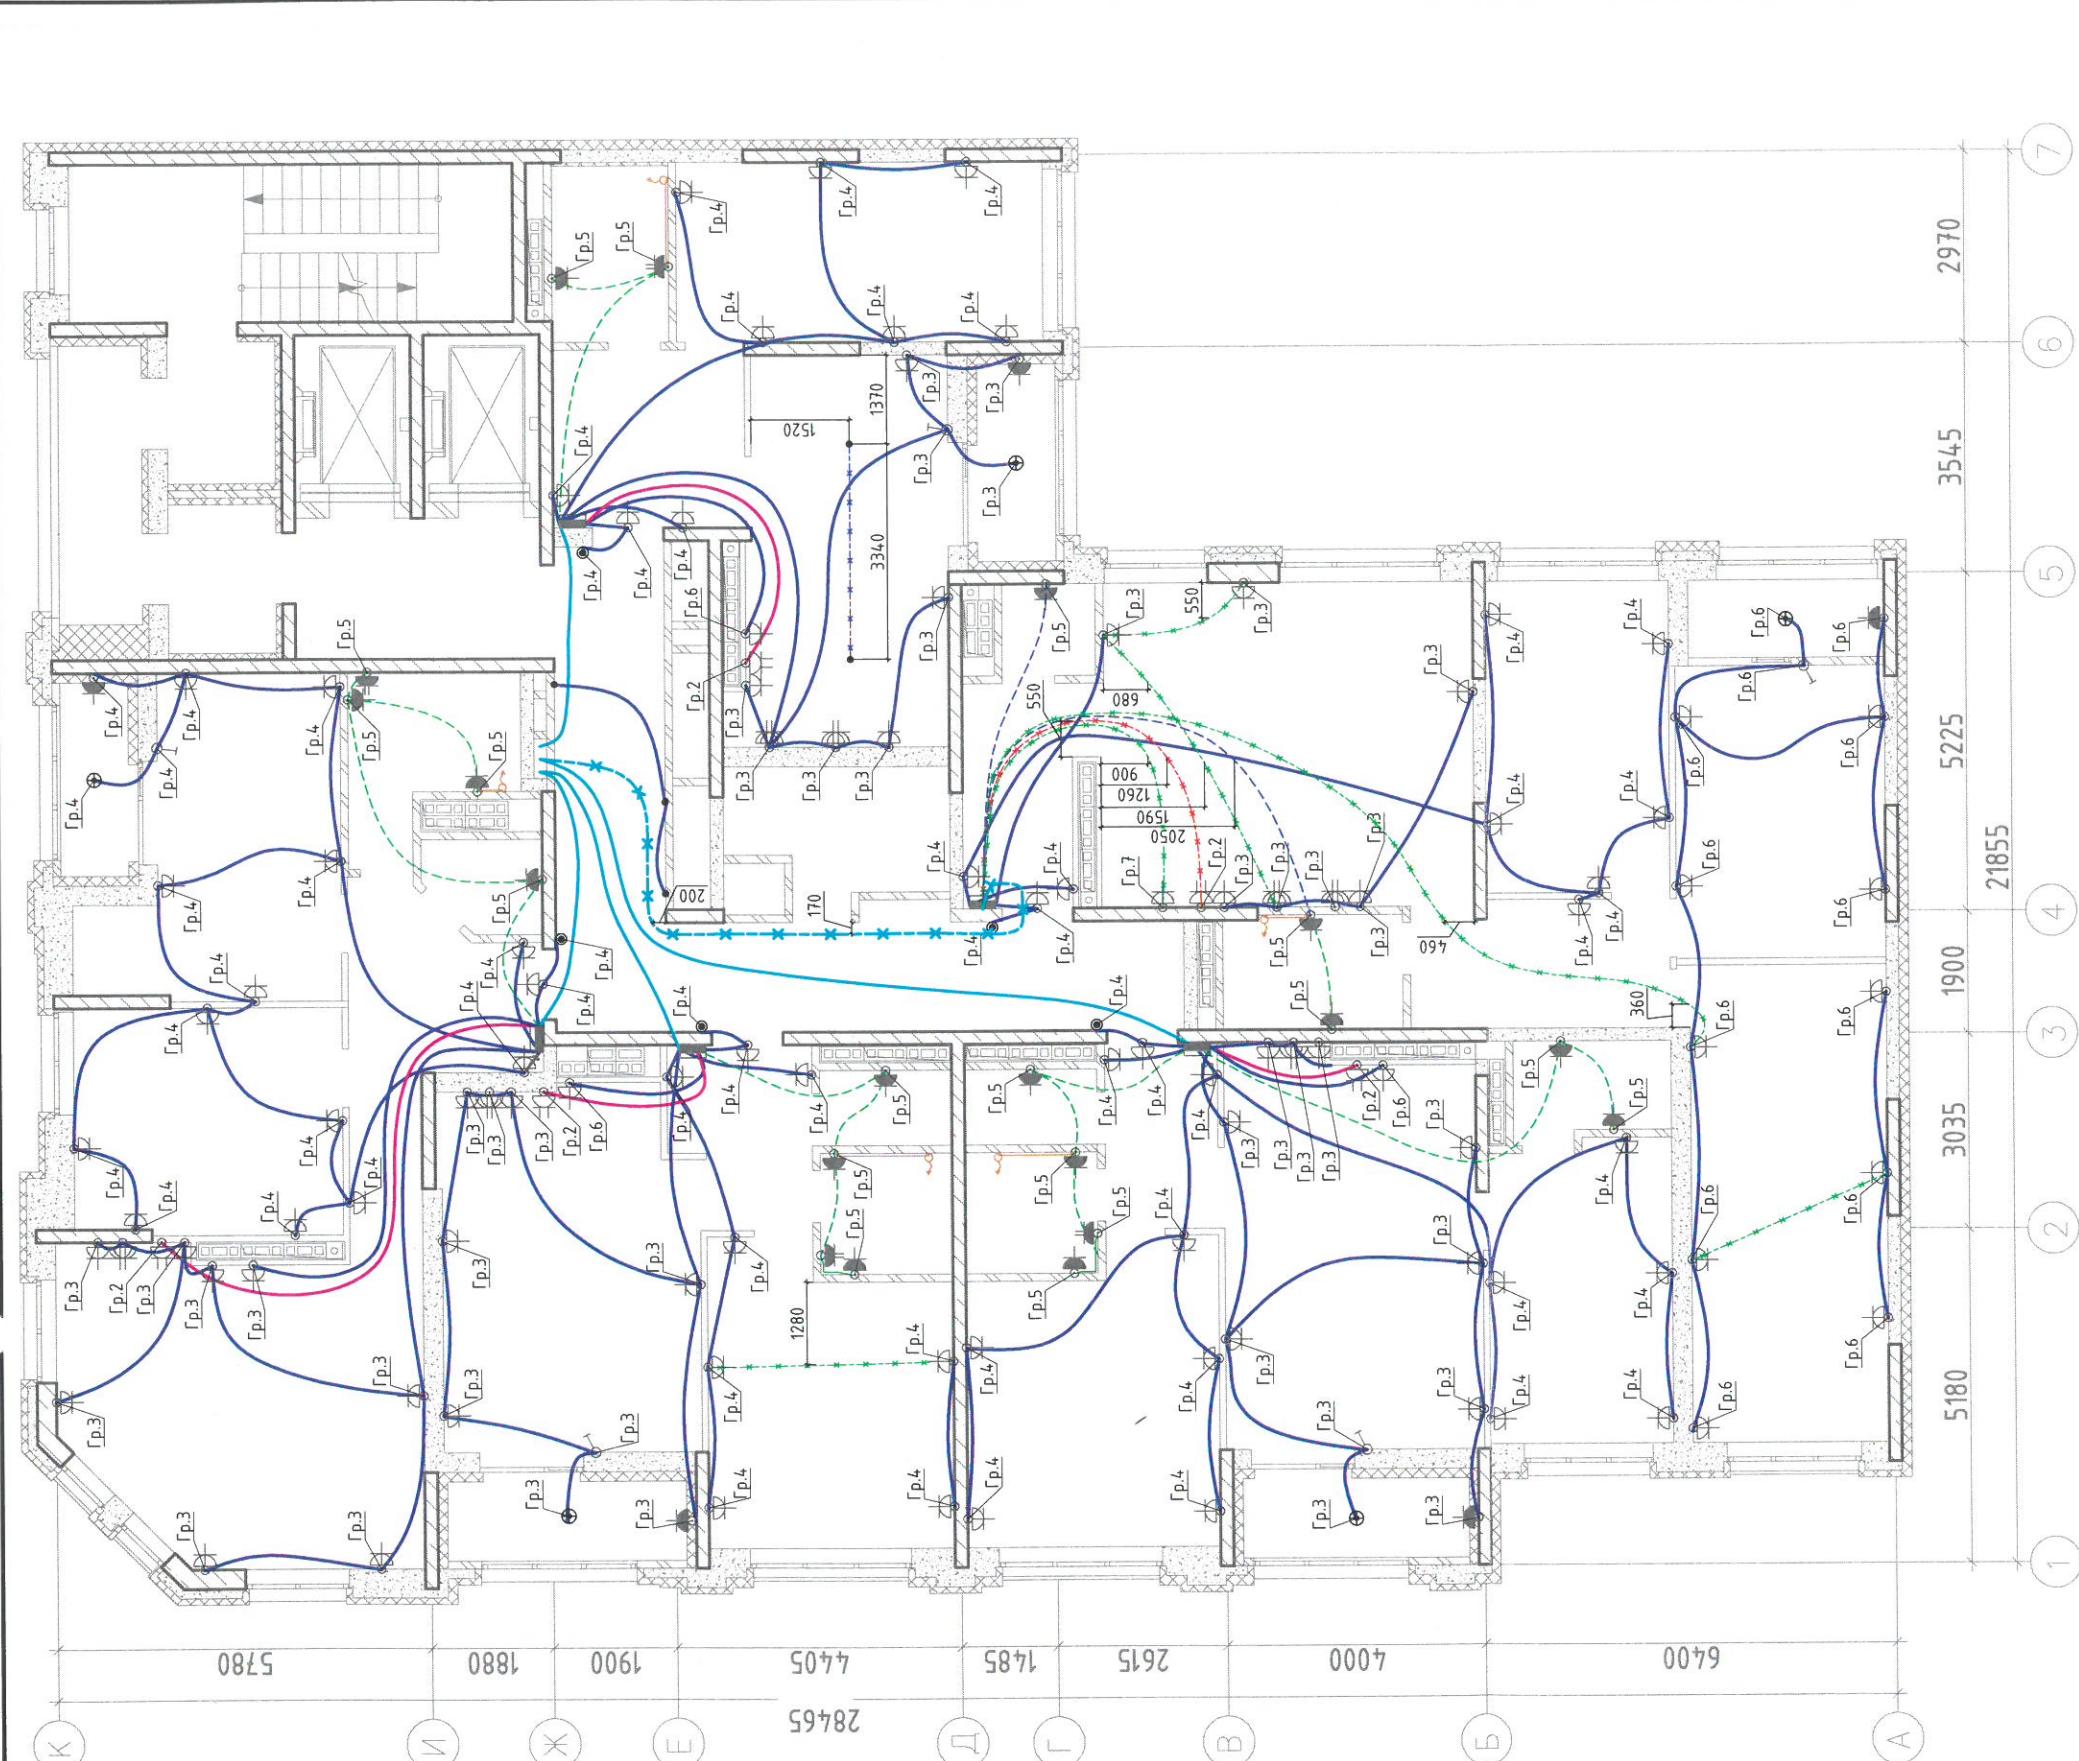


— Кабель ВВГнг(А)-LS 3x2,5 0 трубы ПНД φ25мм 0 плитте перекрытия

— Кабель ВВГнг(А)-LS 3x2,5 + провод ПУГВнг 1x2,5 0 трубе ПНД φ25мм 0 плитте перекрытия

— Кабель ВВГнг(А)-LS 3x2,5 + провод ПУГВнг 1x2,5 открыто по стене 200мм от потолка

— Кабель ВВГнг(А)-LS 3x2,5 открыто по стене 200мм от потолка

— Провод ПУГВнг 1x2,5 открыто по стене 200мм от потолка

— Кабель ВВГнг(А)-LS 3x16 0 трубе ПНД φ40мм 0 плитте перекрытия

— Кабель ВВГнг(А)-LS 3x6 0 трубе ПНД φ32мм 0 плитте перекрытия

— Кабель ВВГнг(А)-LS 5x10 0 трубе ПНД φ25мм 0 стяжке пола

— Кабель ВВГнг(А)-LS 3x6 0 трубе ПНД φ20мм 0 стяжке пола

— Кабель ВВГнг(А)-LS 3x2,5 0 трубы ПНД φ20мм 0 стяжке пола (Для 12 этажа)

— Кабель ВВГнг(А)-LS 3x15 0 трубе ПНД φ20мм 0 стяжке пола

— Кабель ВВГнг(А)-LS 3x2,5 + провод ПУГВнг 1x2,5 0 трубе ПНД φ20мм 0 стяжке пола

— Кнопка звонка — Кабельный вывод

— Кнопка звонка — Кабельный вывод

— Монтажная коробка с клеммником, для электроплиты

— IP20 с защитным контактом

— IP44 с защитным контактом

— IP20 с защитным контактом, двойная

— IP44 с защитным контактом, (две)

— штепсельная розетка для скрытой установки

— штепсельная розетка для скрытой установки


— штепсельные розетки для скрытой установки


— штепсельные розетки для скрытой установки


Секция 1Д	1	1	000 "ПКФ Инженерная академия" г.Екатеринбург
-----------	---	---	---

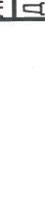Изм.	Кол-чук	Лист	Подпись	Дата
				
И.Ч.частка	Инженер ПТО	Зооцент	АБ	05.24
Директор	Шклярик	И.	И.	05.24

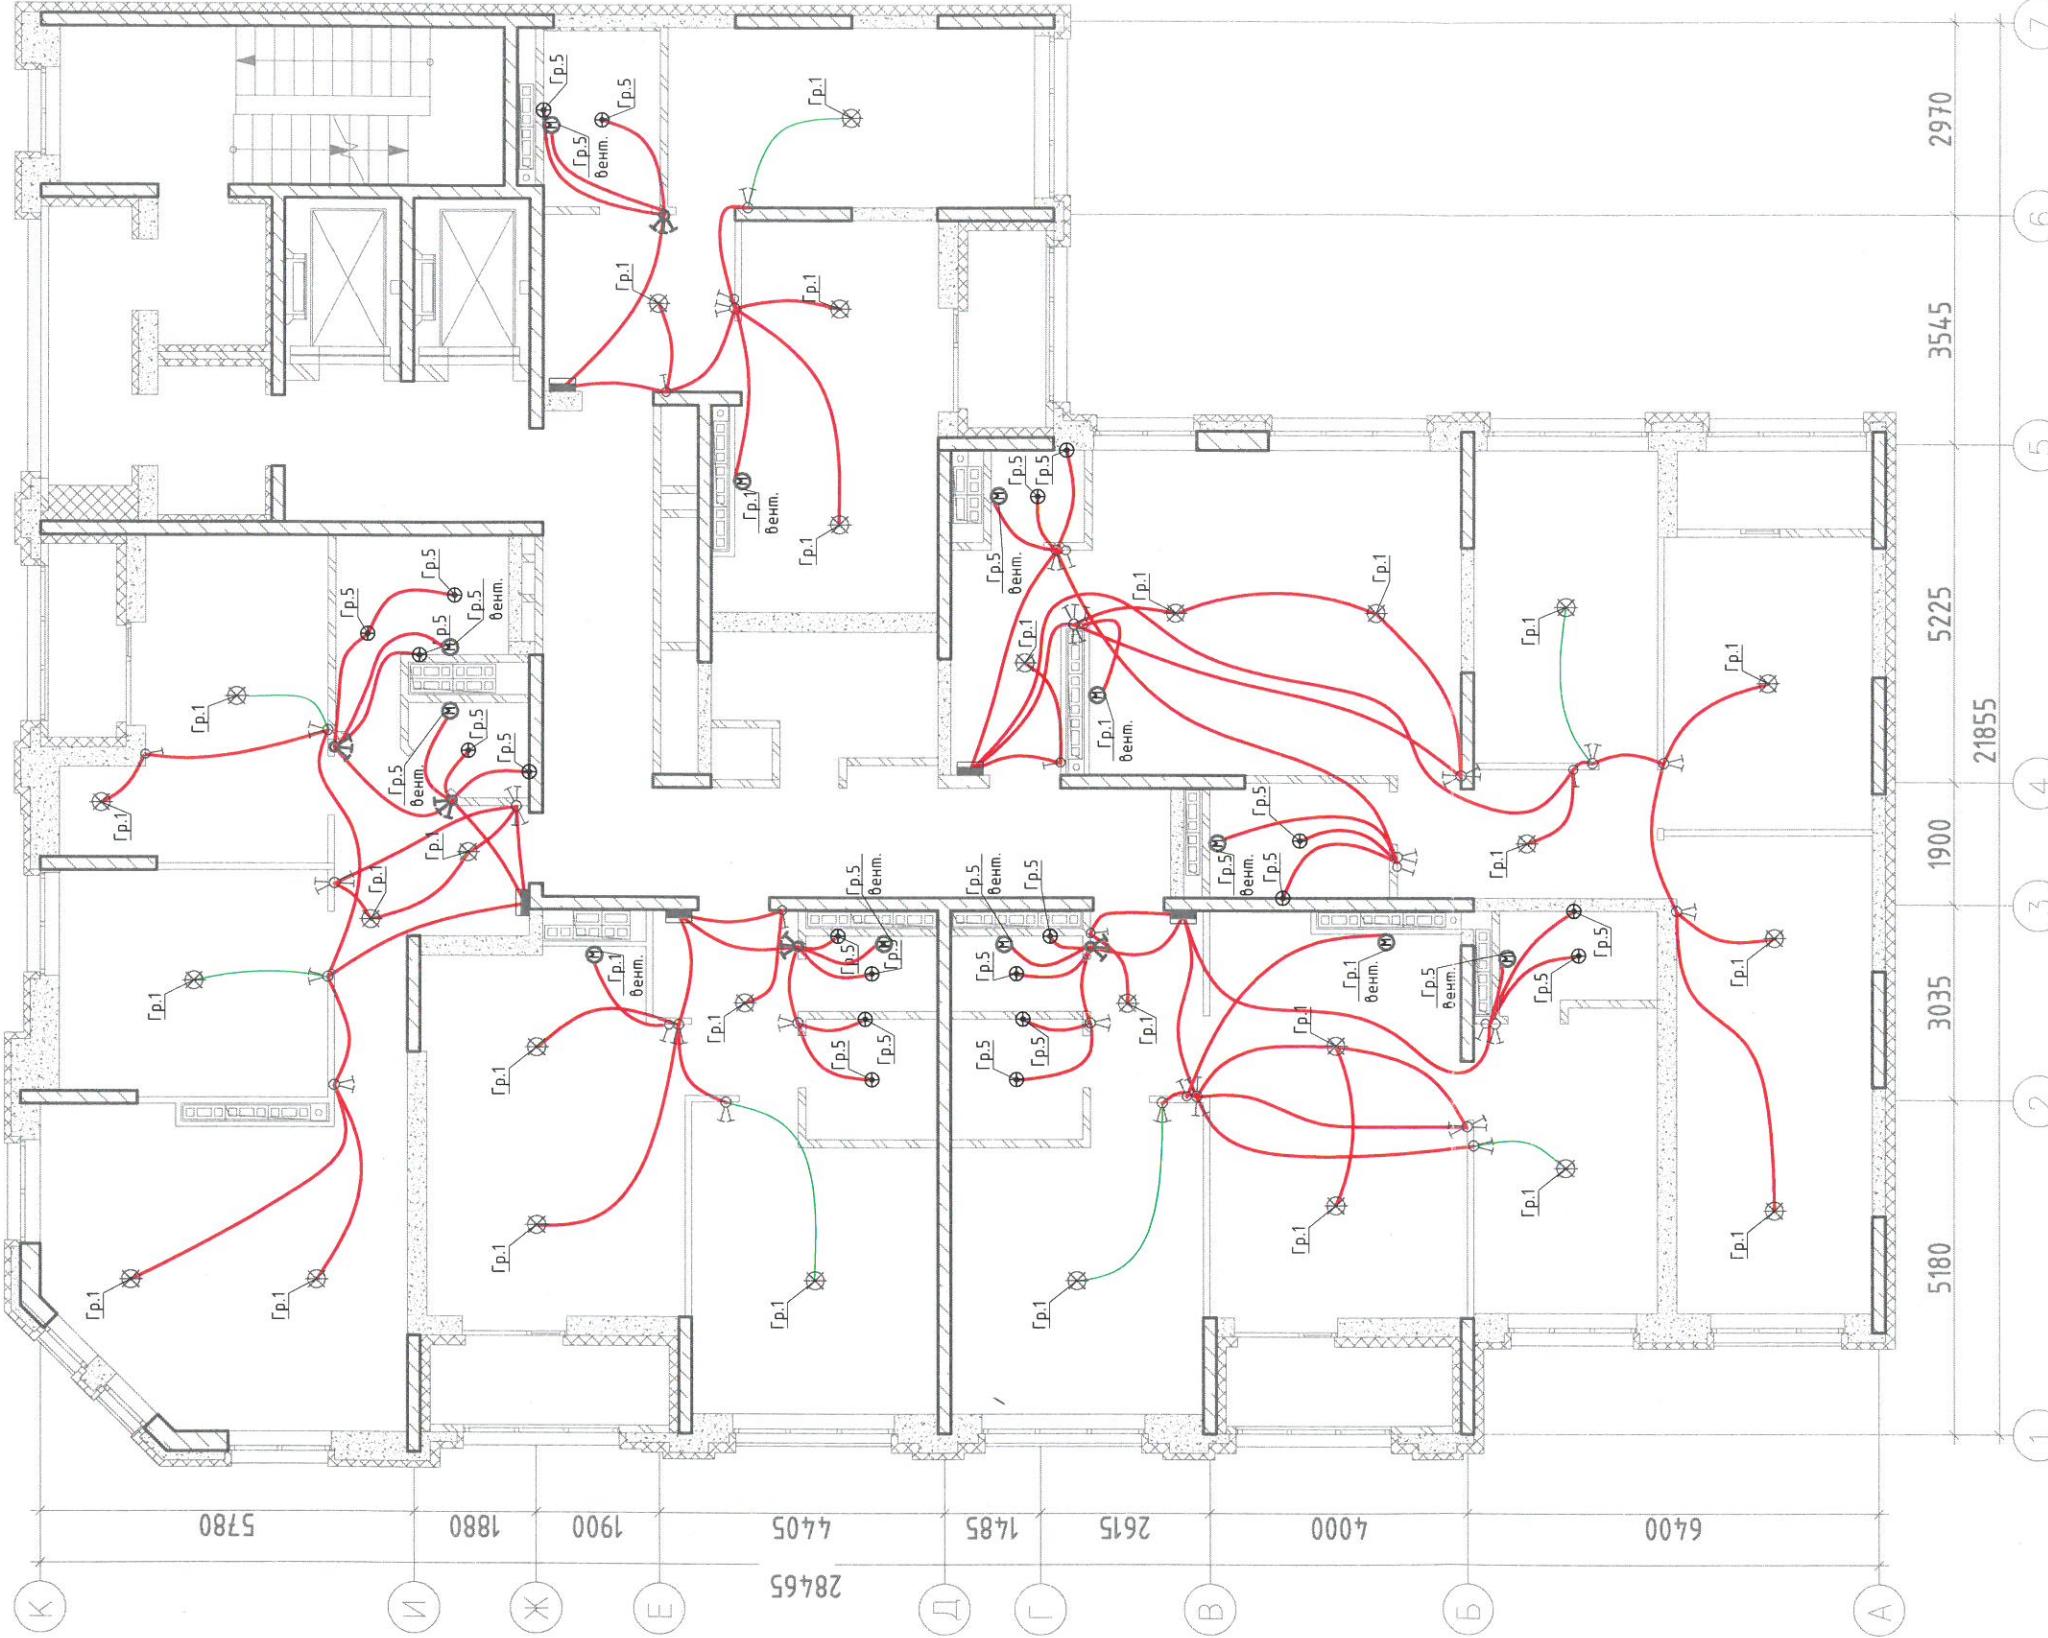

#### Условные обозначения:

- Кабель ВВГнг(A)-LS 4x1,5 в трубе ПНД φ25мм в плите перекрытия
- Кабель ВВГнг(A)-LS 3x1,5 в трубе ПНД φ25мм в плите перекрытия

⊗ - условно-графическое обозначение светильника в квартирах  
 + - накладной светильник с лампой накаливания  
 (в ванной, с/у, балкон)

◎⊗ - светофильтр светильник

⊗⊗ - светофильтр накладной светильник

○ - одноклавишный выключатель IP20 скрытого монтажа

Υ - двухклавишный выключатель IP20 скрытого монтажа

△ - двухклавишный переключатель IP20 скрытого монтажа

△ - одноклавишный переключатель IP20 скрытого монтажа

□ - светильное табло "Пожарный кран" с АКБ на 1 час работы


#### Исполнительная схема №15.1

Многоэтажный жилой дом с нежилыми помещениями на первых этажах и подземной автостоянкой по ул. Степана Разина в Чкаловском районе г. Екатеринбурга. Секция 1Д

Монтаж кабельных линий сетей освещения на 15 этаже в осях 1-7/А-К на отм. +45,130  
 Чкаловский район г. Екатеринбург  
 000 "ПКФ Инженерная академия"  
 г. Екатеринбург

Секция 1Д	Стадия	Лист	Листов
		1	

Н.Участка	Кол.уч.Лист	Подпись	Дата
Инженер ПТО Задицев А	Л.П.Задицев	05.24	31.05.2018
Директор	Шклярин И.	05.24	31.05.2018
Н.Участка	Кол.уч.Лист	Подпись	Дата

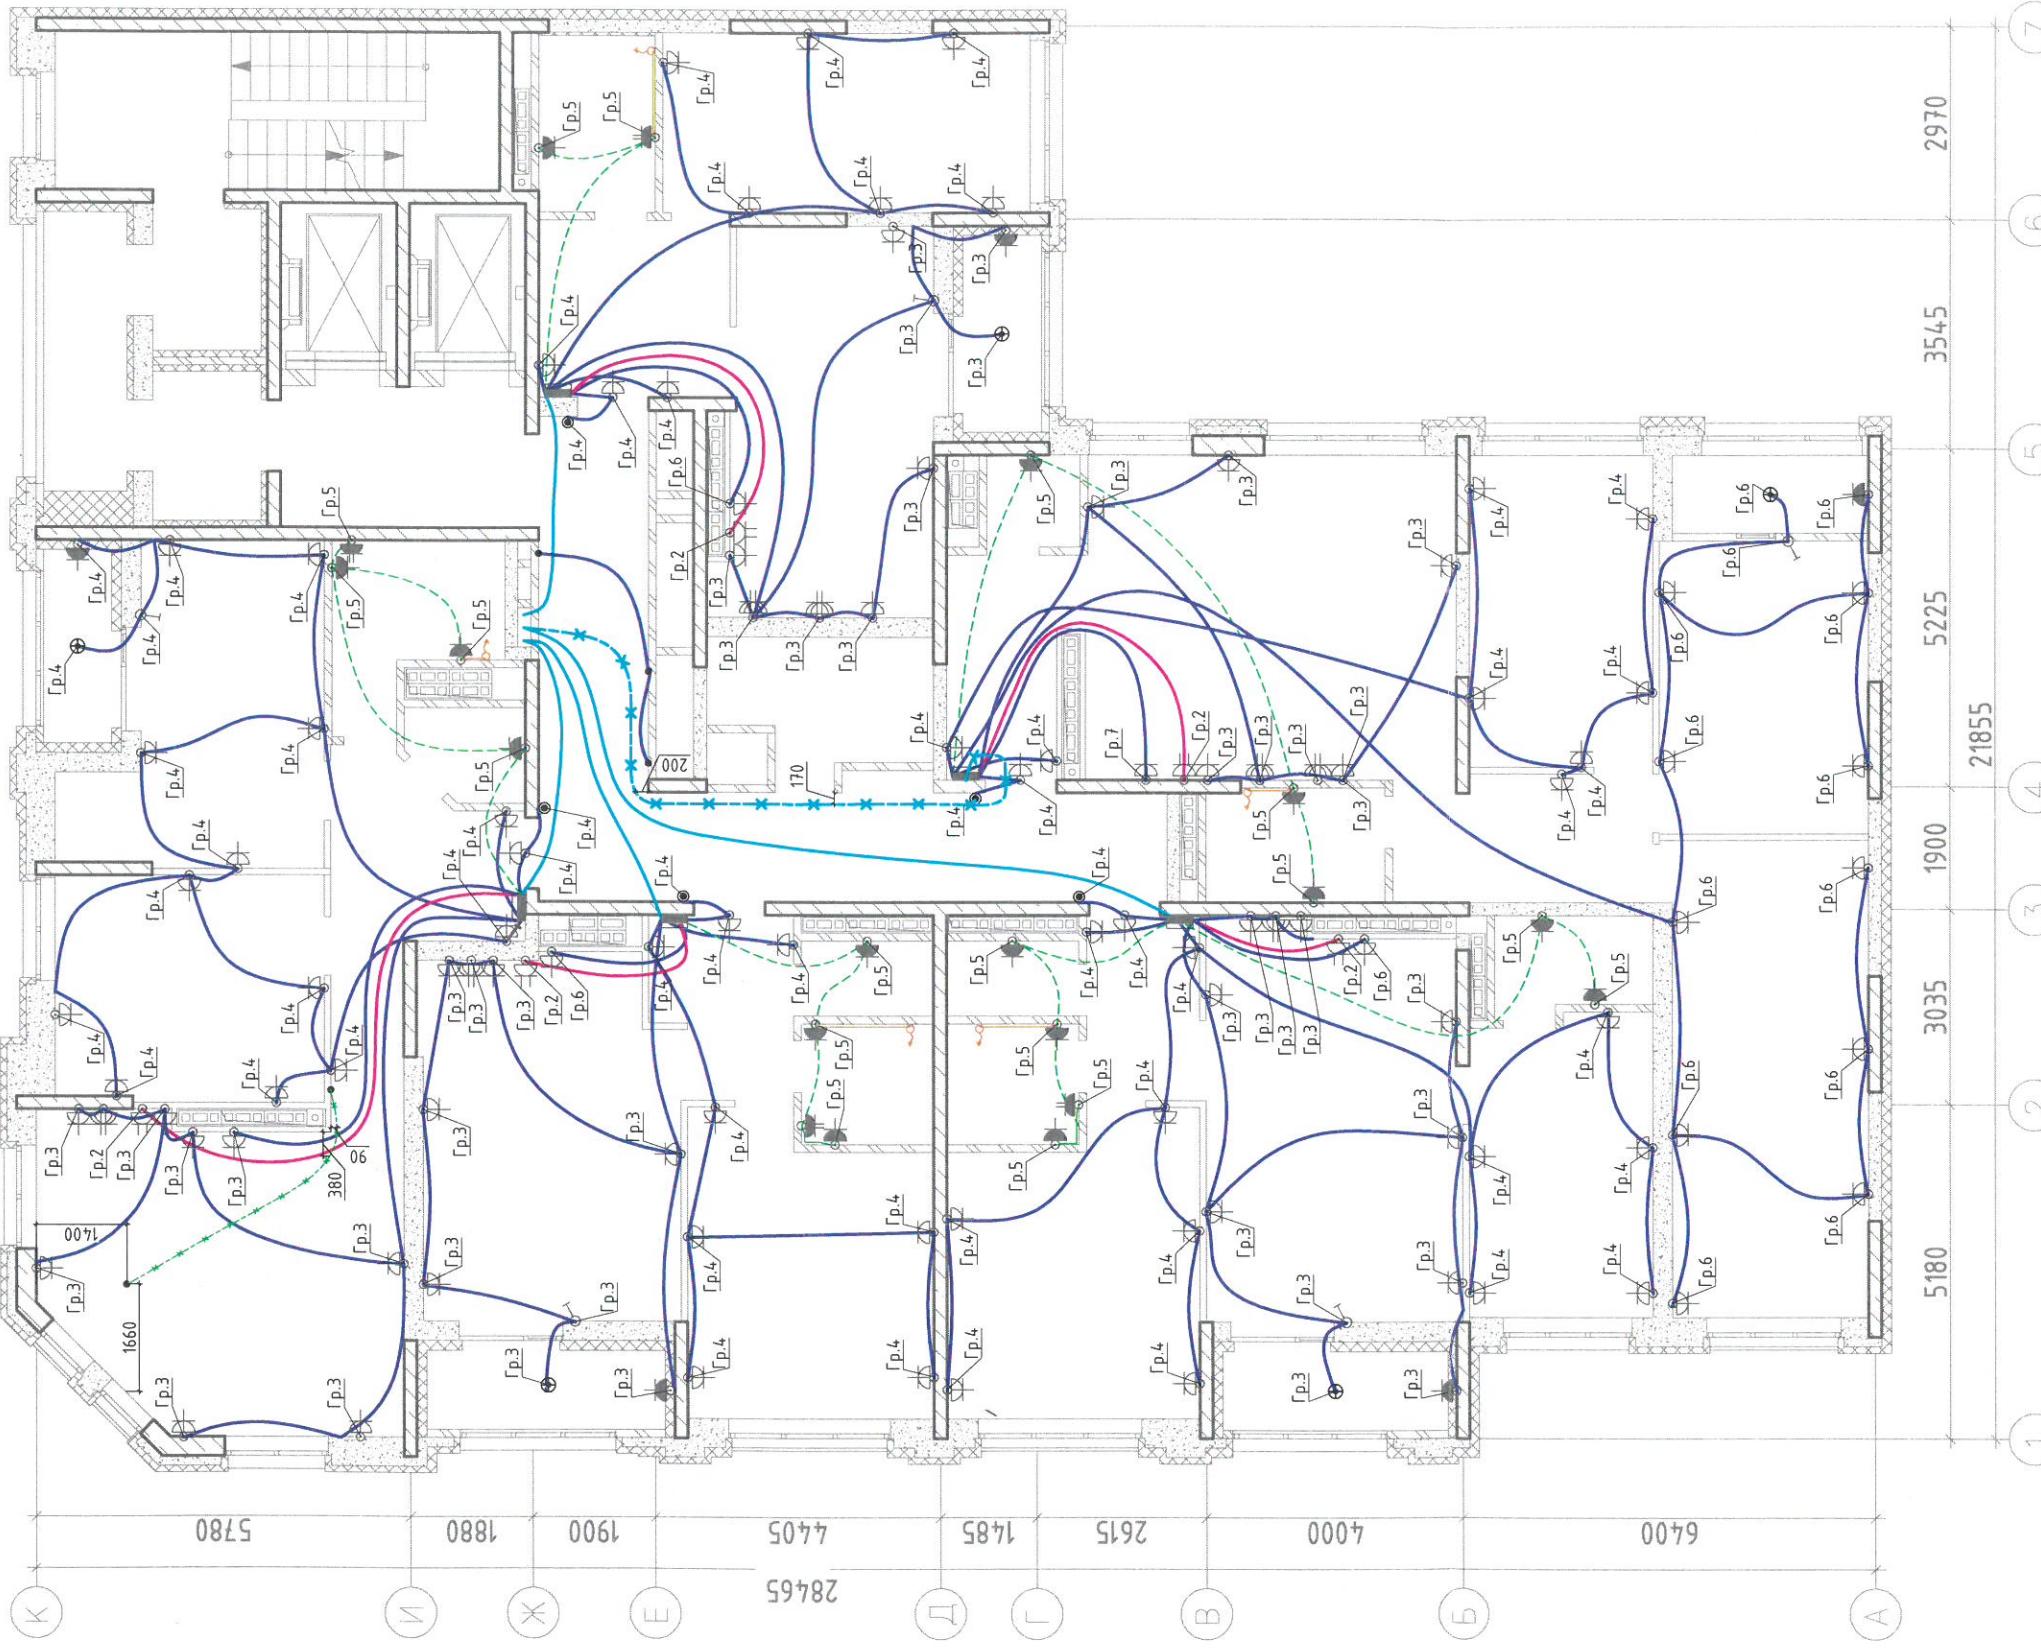


Числовые обозначения:

- Кабель ВВГнг(А)-LS 3x2,5 Ø трубы ПНД Ø25мм в плитке перекрытия 
- Кабель ВВГнг(А)-LS 3x2,5 Ø трубы ПУВнг 1x2,5 + провод ПУВнг 1x2,5 открыто по стене 200мм от потолка 
- Кабель ВВГнг(А)-LS 3x2,5 Ø трубы ПУВнг 1x2,5 открыто по стене 200мм от потолка 
- Продвод ПУВнг 1x2,5 открыто по стене 200мм от потолка 
- Кабель ВВГнг(А)-LS 3x16 Ø трубы ПНД Ø40мм в плитке перекрытия 
- Кабель ВВГнг(А)-LS 3x6 Ø трубы ПНД Ø32мм в плитке перекрытия 
- Кабель ВВГнг(А)-LS 5x10 Ø трубы ПНД Ø25мм в стяжке пола 
- Кабель ВВГнг(А)-LS 3x6 Ø трубы ПНД Ø20мм в стяжке пола 
- Кабель ВВГнг(А)-LS 3x2,5 Ø трубы ПНД Ø20мм в стяжке пола (Для 12 этажа) 
- Кабель ВВГнг(А)-LS 3x1,5 Ø трубы ПНД Ø20мм в стяжке пола (Для 12 этажа) 
- Кабель ВВГнг(А)-LS 3x2,5 + провод ПУВнг 1x2,5 Ø трубы ПНД Ø20мм в стяжке пола 
- Кабель ВВГнг(А)-LS 3x2,5 + провод ПУВнг 1x2,5 Ø трубы ПНД Ø20мм в стяжке пола 

Исполнительная схема №15.2


Секция 1Д	1	000 "ПКФ Инженерная академия" г.Екатеринбург
даже кабельных линий розеточных (силовых) сетей на 15 этаже 8 оси 1/7-А-К		

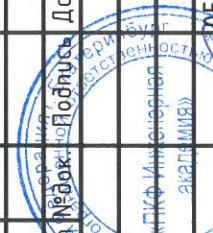Н.Частка			
Инженер ПТО Зайцев А.А.	05.24		
Директор Шклярук И.И.	05.24		




Ка́бель ВВГнг(А)-LS 4x1,5 в тройке ПНД  $\phi 25\text{мм}$  в гильзе перекрытия  
Ка́бель ВВГнг(А)-LS 3x1,5 в тройке ПНД  $\phi 25\text{мм}$  в гильзе перекрытия

- условно-графическое обозначение светильника в квадриах
- накладной светильник с лампой накаливания


- одноклаудиный выключатель IP20 скрытого монтажа

8 - дверь с выключателем IP20 скрытого монтажа

- двухклавишиный переключатель IP20 скрытого монтажа

- одноклавишный переключатель IP20 скрытого монтажа

■ - световое табло "Пожарный кран" с АКБ на 1 час работы

112451

## Исполнительная схема №16.

Многозэтажный жилой дом с нежилыми помещениями на первых



- одноклавишный переключатель IP20 скрытого монтажа
- █ - световое табло "Пожарный кран" с АКБ на 1 час работы

## Исполнительная схема №16.1

<p><b>Секция 1д</b></p> <p>Многоэтажный жилой дом с нежилыми помещениями на первых этажах и подземной автостоянкой по ул. Степана Разина в Чкаловском районе г. Екатеринбурга. Секция 1д</p>	<p>Стадия</p> <p>1</p>	<p>Лист</p> <p>1/1</p>
<p>Монтаж кабельных линий сетей освещения на 16 этаже б осяя 1-7/А-К на отм. +48,330</p>	<p>000 "ПКФ Инженерная а/з г.Екатеринбург</p>	

Исполнительная схема №16.1			
Многоэтажный жилой дом с нежилыми помещениями на первых этажах и подземной автостоянкой по ул. Степана Разина в Чкаловском районе г. Екатеринбурга. Секция 1Д			
Инзм.	Кол.ч	Лист № <sup>подл.</sup>	Подпись
			Дата
			Секция 1Д
			Стадия
			Лист
			Листов

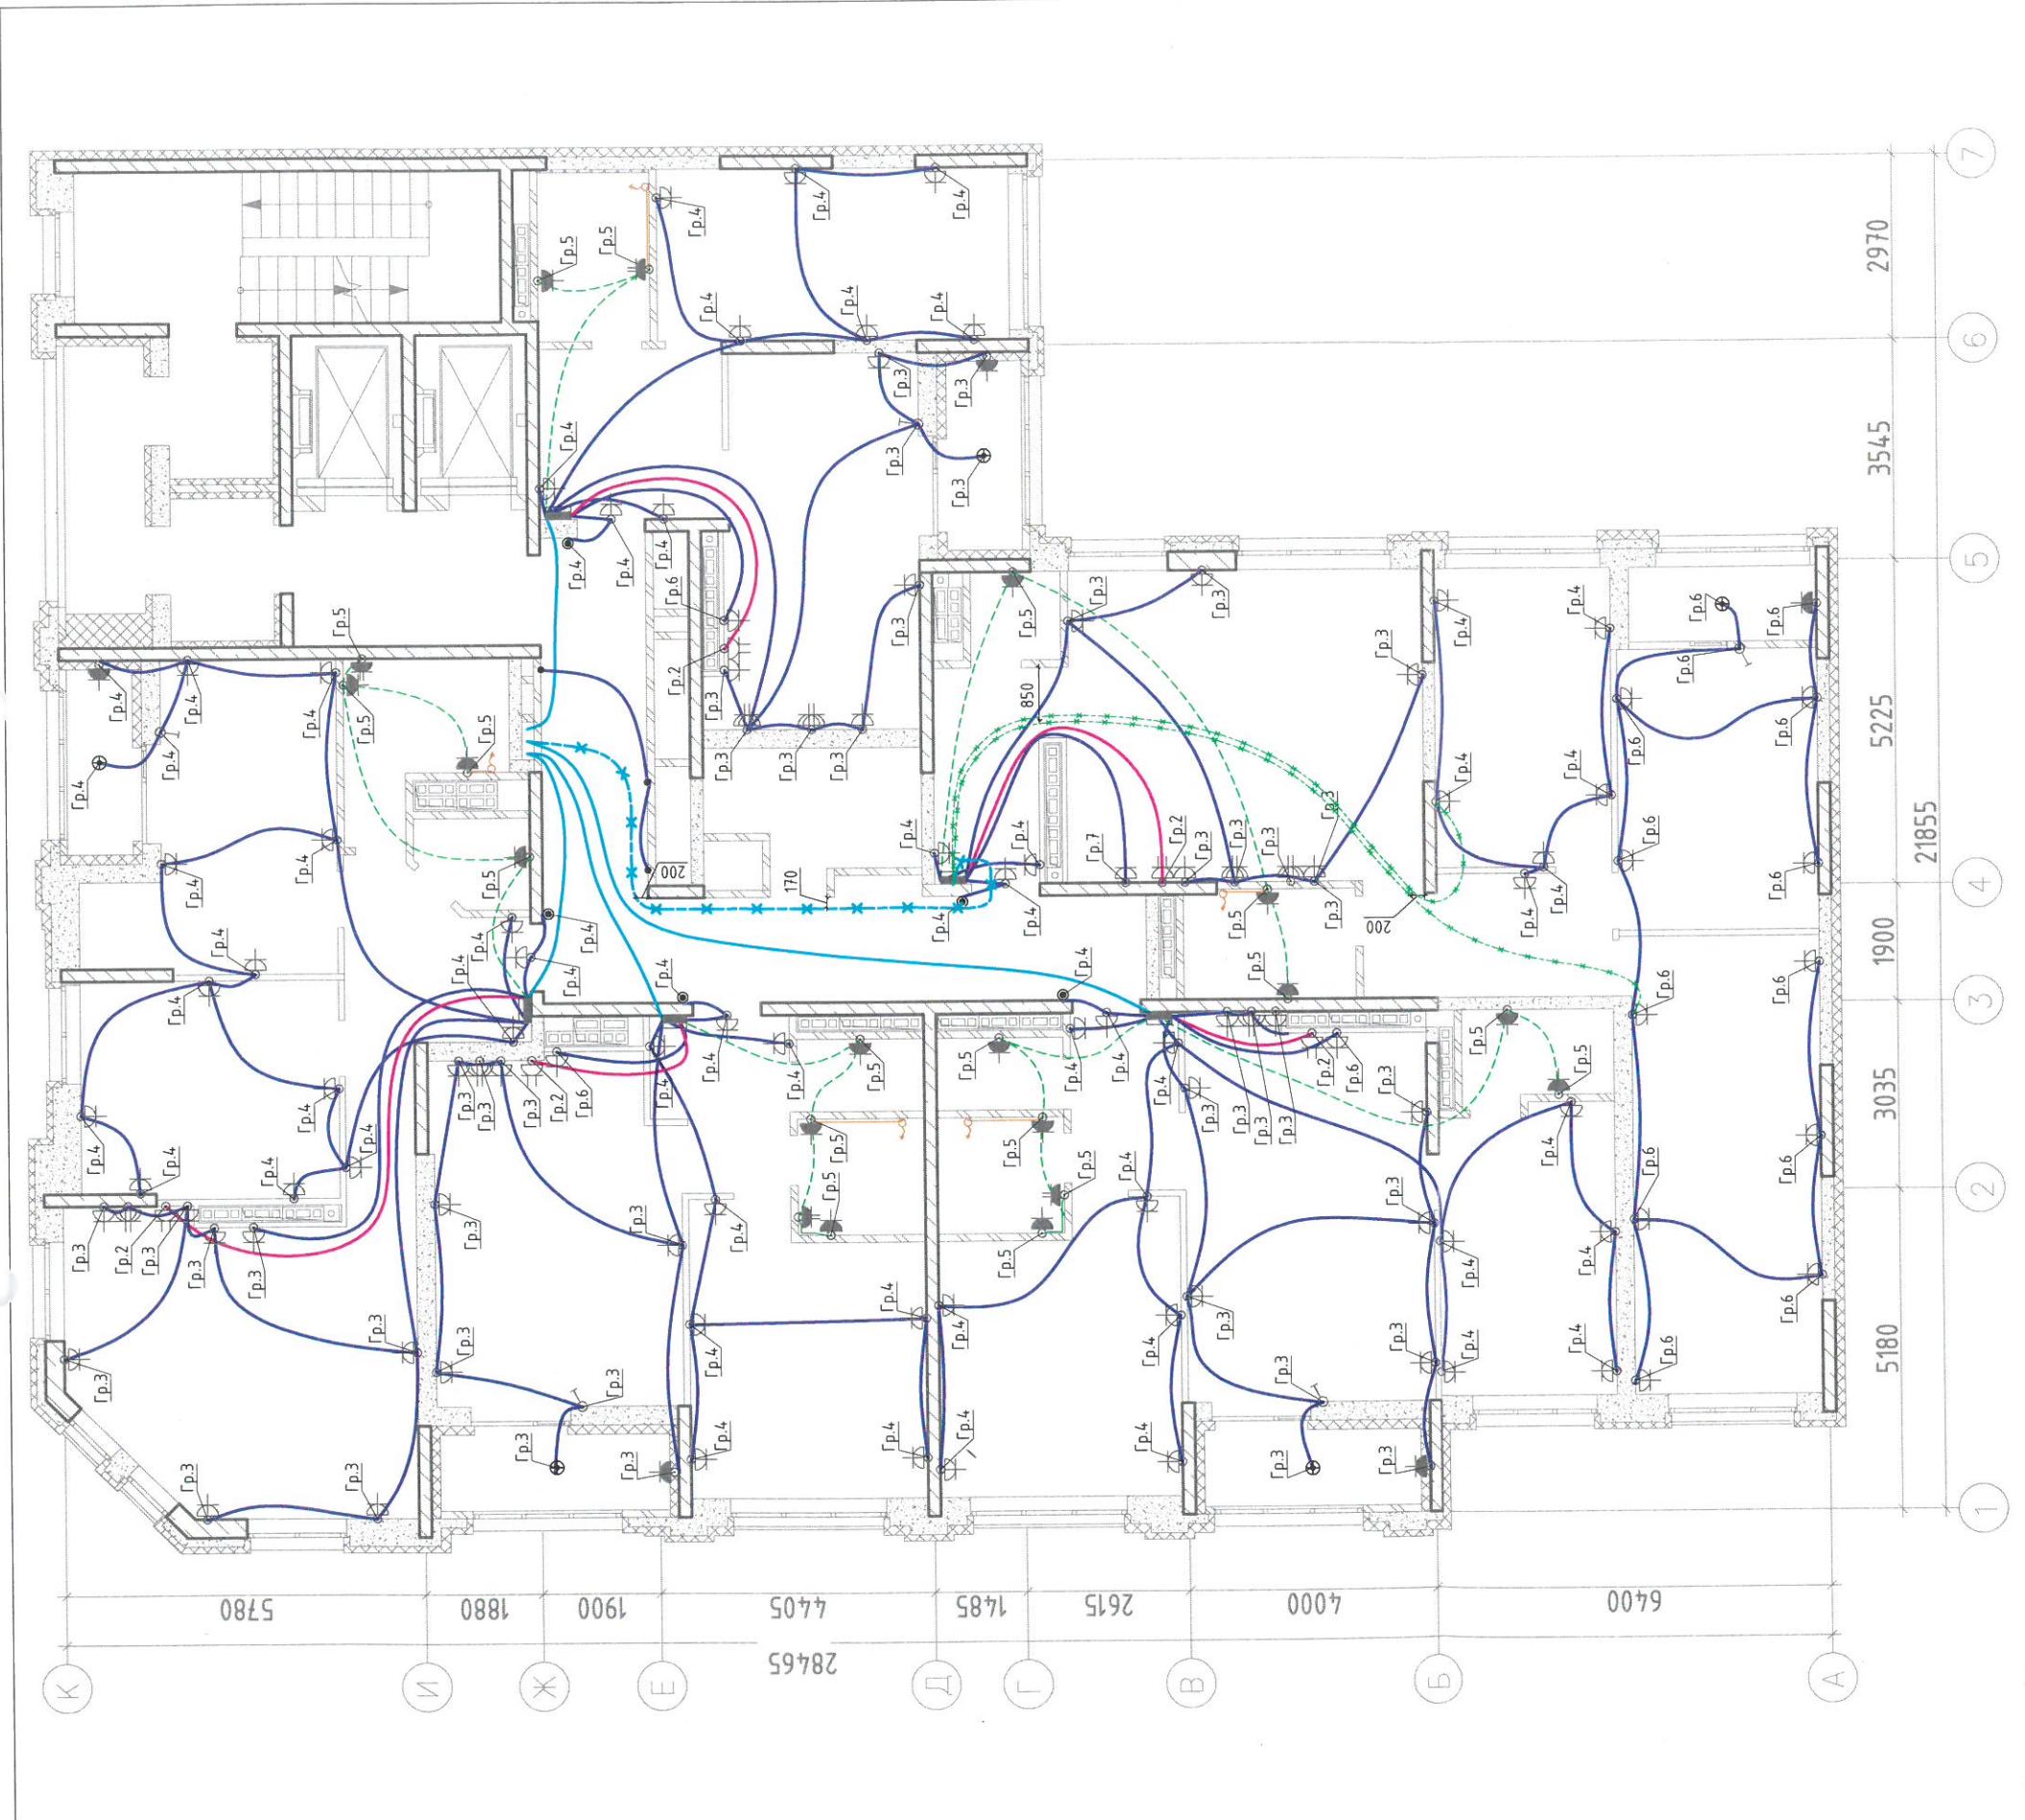

## Числовые обозначения:

—	Кабель ВВГнг(A)-LS 3x2,5 0 трубо ПНД ф25мм в плите перекрытия	IP20 с защитным контактом
—	Кабель ВВГнг(A)-LS 3x2,5 + провод ПуГнг 1x2,5 0 трубо ПНД ф25мм в плите перекрытия	— штепсельная розетка для скрытой установки
—	Кабель ВВГнг(A)-LS 3x2,5 + провод ПуГнг 1x2,5 открыто по стене 200мм от потолка	IP44 с защитным контактом
—	Провод ПуГнг 1x2,5 открыто по стене 200мм от потолка	— штепсельная розетка для скрытой установки
—	Кабель ВВГнг(A)-LS 3x16 0 трубо ПНД ф40мм в плите перекрытия	IP20 с защитным контактом, вводная
—	Кабель ВВГнг(A)-LS 3x6 0 трубо ПНД ф32мм в плите перекрытия	— штепсельные розетки для скрытой установки
—	Кабель ВВГнг(A)-LS 5x10 0 трубо ПНД ф25мм в стяжке пола	IP44 с защитным контактом, (дв)
—	Кабель ВВГнг(A)-LS 3x6 0 трубо ПНД ф20мм в стяжке пола	— монтажная коробка с клеммником,
—	Кабель ВВГнг(A)-LS 3x2,5 0 трубо ПНД ф20мм в стяжке пола	для электроплиты
—	Кабель ВВГнг(A)-LS 3x1,5 0 трубо ПНД ф20мм в стяжке пола (для 12 этажа)	— кнопка звонка
—	Кабель ВВГнг(A)-LS 3x2,5 + провод ПуГнг 1x2,5 0 трубо ПНД ф20мм в стяжке пола	— кабельный вывод

## Исполнительная схема №16.2

Многоэтажный жилой дом с нежилыми помещениями на первых этажах и подземной автостоянкой по ул. Степана Разина 8 Чкаловском районе г. Екатеринбурга. Секция 1Д

## Секция 1Д

000 "ПКФ Инженерная академия"  
г.Екатеринбург

Исполнительная схема №16.2				
Изм.	Кол.уч	Номер Подок.	Подпись Дата	Генеральный директор ООО "ПКФ Ижеверная академия" г.Ижевск"
				05.24
				05.24
				05.24
				05.24