План 1 этажа в осях 7-12

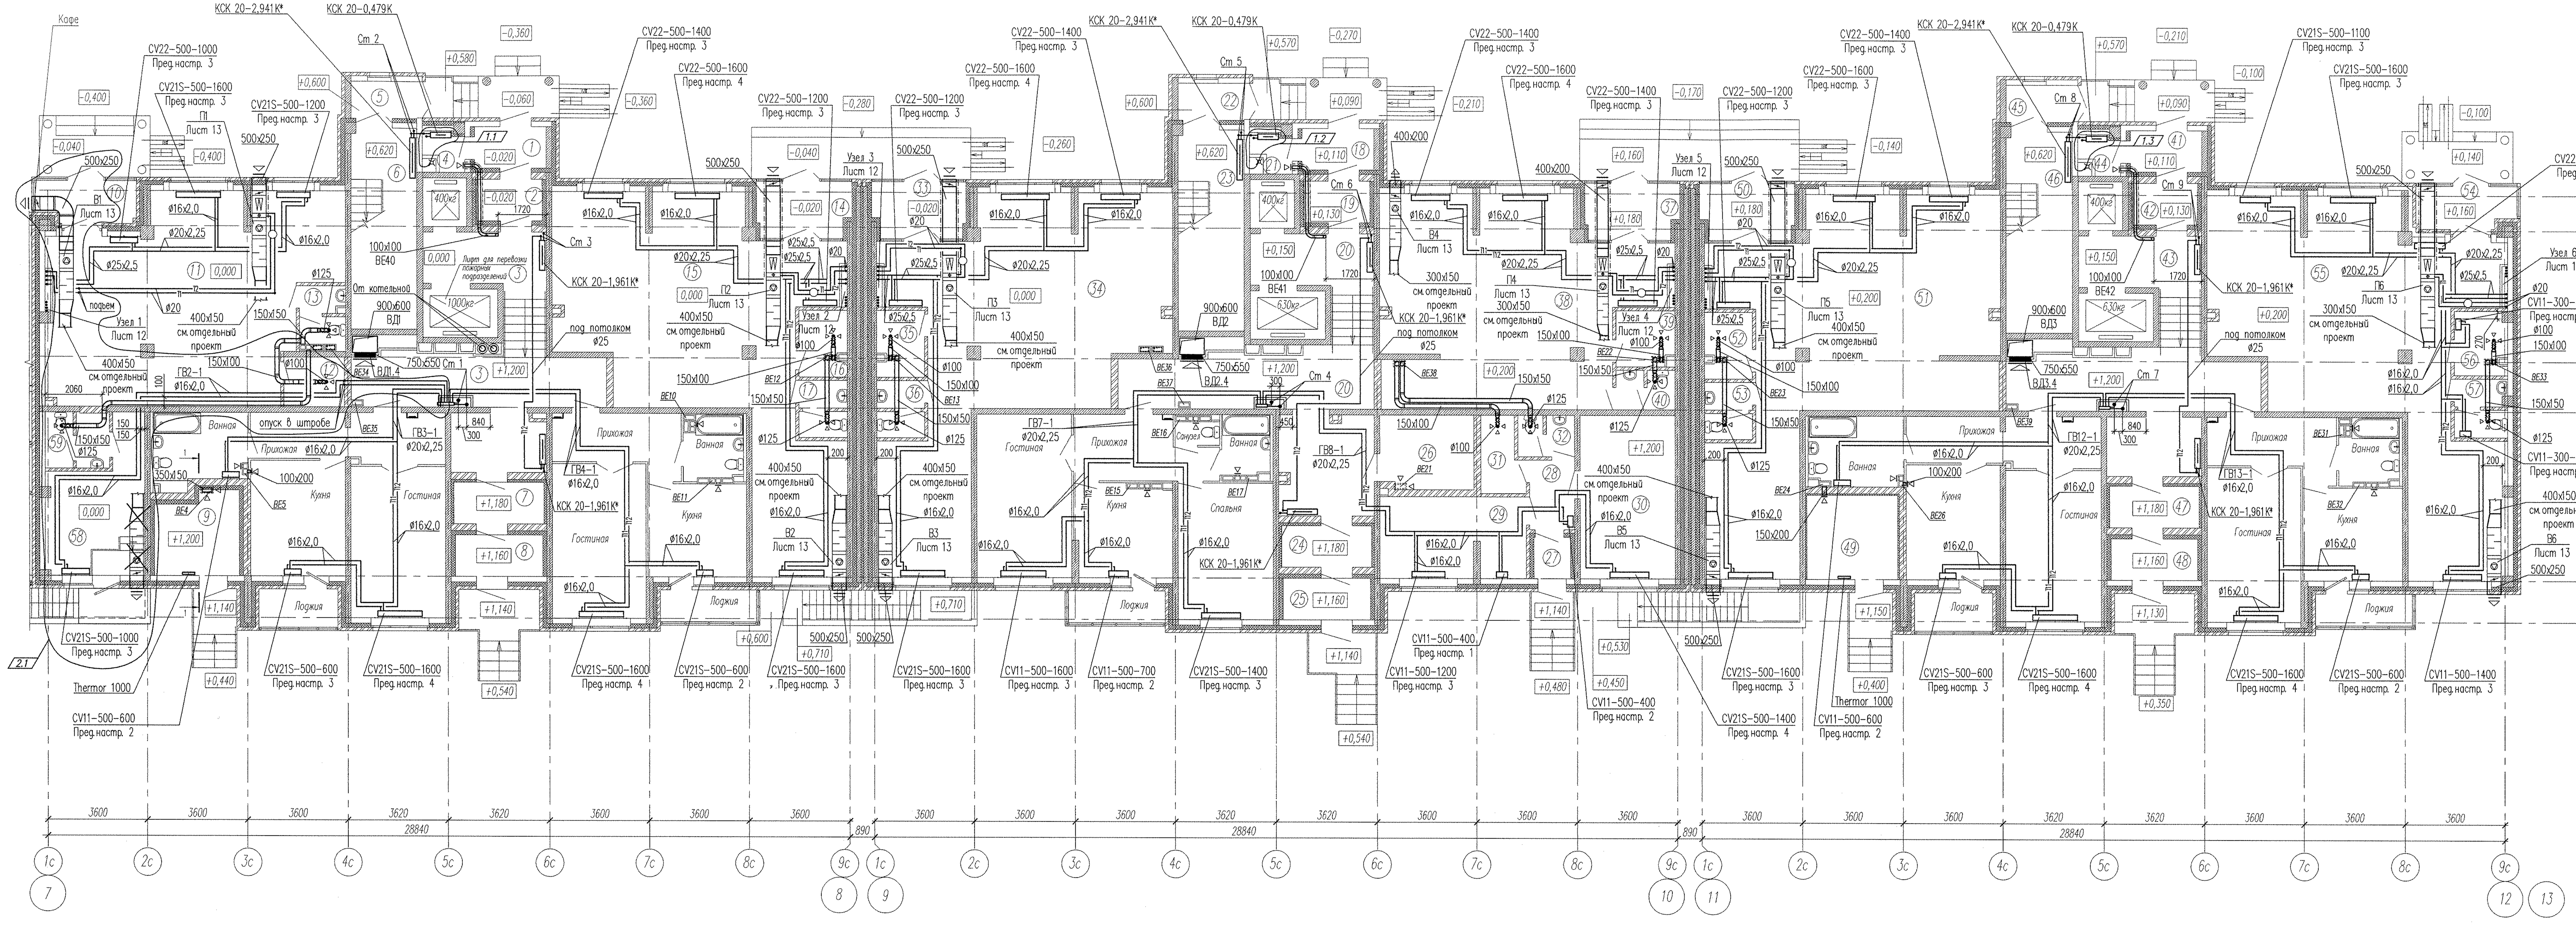

Разрез 1-1

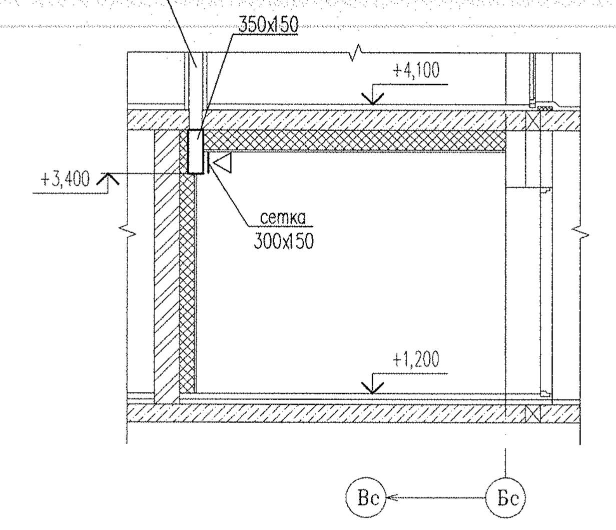

Экспликация помещений (Начало)

Номер поме-	Наименование	Площадь, м2	Кат. поме- щения
	Жилой дом N2		
	Секция в осях 7-8		
1	Тамбур	3,84	
2	Тамбур	3,51	
3	Вестибюль	33,08	
4	Помещение уборочного инвентаря	2,19	Д
5	Тамбур	3,45	
6	Лестничная клетка Л1	8,47	
7	Тамбур	4,83	
8	Тамбур	4,68	
9	Электрощитовая	9,57	Г
	Офис N1		
10	Тамбур	5,31	
11	Офис 67,74	~~88,93~~	
12	Помещение уборочного инвентаря	3,91	Д
13	Санузел	3,20	
	Итого:	~~101,35~~ 80,16	
	2.2		
	Офис N2		
14	Тамбур	6,71	
15	Офис	82,73	
16	Помещение уборочного инвентаря	4,05	Д
17	Санузел	3,36	
	Итого:	96,85	
	Секция в осях 9-10		
18	Тамбур	3,84	
19	Тамбур	3,51	
20	Вестибюль	39,07	
21	Помещение уборочного инвентаря	2,19	Д
22	Тамбур	3,45	
23	Лестничная клетка Л2	8,47	
24	Тамбур	4,83	
25	Тамбур	4,68	
26	Электрощитовая	9,02	Г
	Офис УК и диспетчерская		
27	Тамбур	1,95	
28	Вестибюль	4,02	
29	Диспетчерская Кабинет	15,24	
30	Помещение УК Кабинет	20,12	
31	Помещение уборочного инвентаря	3,93	Д
32	Санузел	2,85	
	Итого:	48,11	

Экспликация помещений (продолжение)

Номер поме-	Наименование	Площадь, м2	Кат. поме- щения
	Офис N3		
33	Тамбур	6,71	
34	Офис	82,53	
35	Помещение уборочного инвентаря	4,05	Д
36	Санузел	3,36	
	Итого:	96,65	
	Офис N4		
37	Тамбур	6,71	
38	Офис	66,44	
39	Помещение уборочного инвентаря	4,14	Д
40	Санузел	2,86	
	Итого:	80,15	
	Секция в осях 11-12		
41	Тамбур	3,84	
42	Тамбур	3,51	
43	Вестибюль	34,23	
44	Помещение уборочного инвентаря	2,19	Д
45	Тамбур	3,45	
46	Лестничная клетка Л1	8,47	
47	Тамбур	4,83	
48	Тамбур	4,68	
49	Электрощитовая	9,88	Г
	Офис N5		
50	Тамбур	6,71	
51	Офис	86,76	
52	Помещение уборочного инвентаря	4,05	Д
53	Санузел	3,36	
	Итого:	100,88	
	Офис N6		
54	Тамбур	5,31	
55	Офис	84,33	
56	Помещение уборочного инвентаря	4,05	Д
57	Санузел	3,36	
	2.3 Итого:	97,05	
58	Диспетчерская	15,87	
59	Помещение уборочного инвентаря	4,41	Д

Изм.	Кол.уч.	Лист	N°док	Подпись	Дата
2	3	–	216-14		04.14.
1	3	–	303-13		08.13.
Гл. спец.	Ашихмин				04.13.
Н. контр.	Рыжкова				04.13.
Проверил	Ашихмин				04.13.
Разработал	Ягуткин				04.13.

АПУ2-120-02-01-ОВ

Жилые дома с помещениями общественного назначения на первых этажах и нежилыми вставками, дошкольным образовательным учреждением, подземной двухуровневой автостоянкой по ул. Хрустальногорской-Екатерининской в Верх-Исетском районе г. Екатеринбурга

Жилой дом N°2 с офисами, выставочным салоном и кафе в нежилых вставках. Пусковой комплекс 1

Стадия	Лист	Листов
Р	4	

План 1 этажа в осях 7-12. Разрез 1-1

ЗАО "Корпорация "Атомстройкомплекс"

КОПИРОВАЛ

ФОРМАТ А2х3

Согласовано

Взам. инв. N

Подпись и дата

Инв. N подл.