
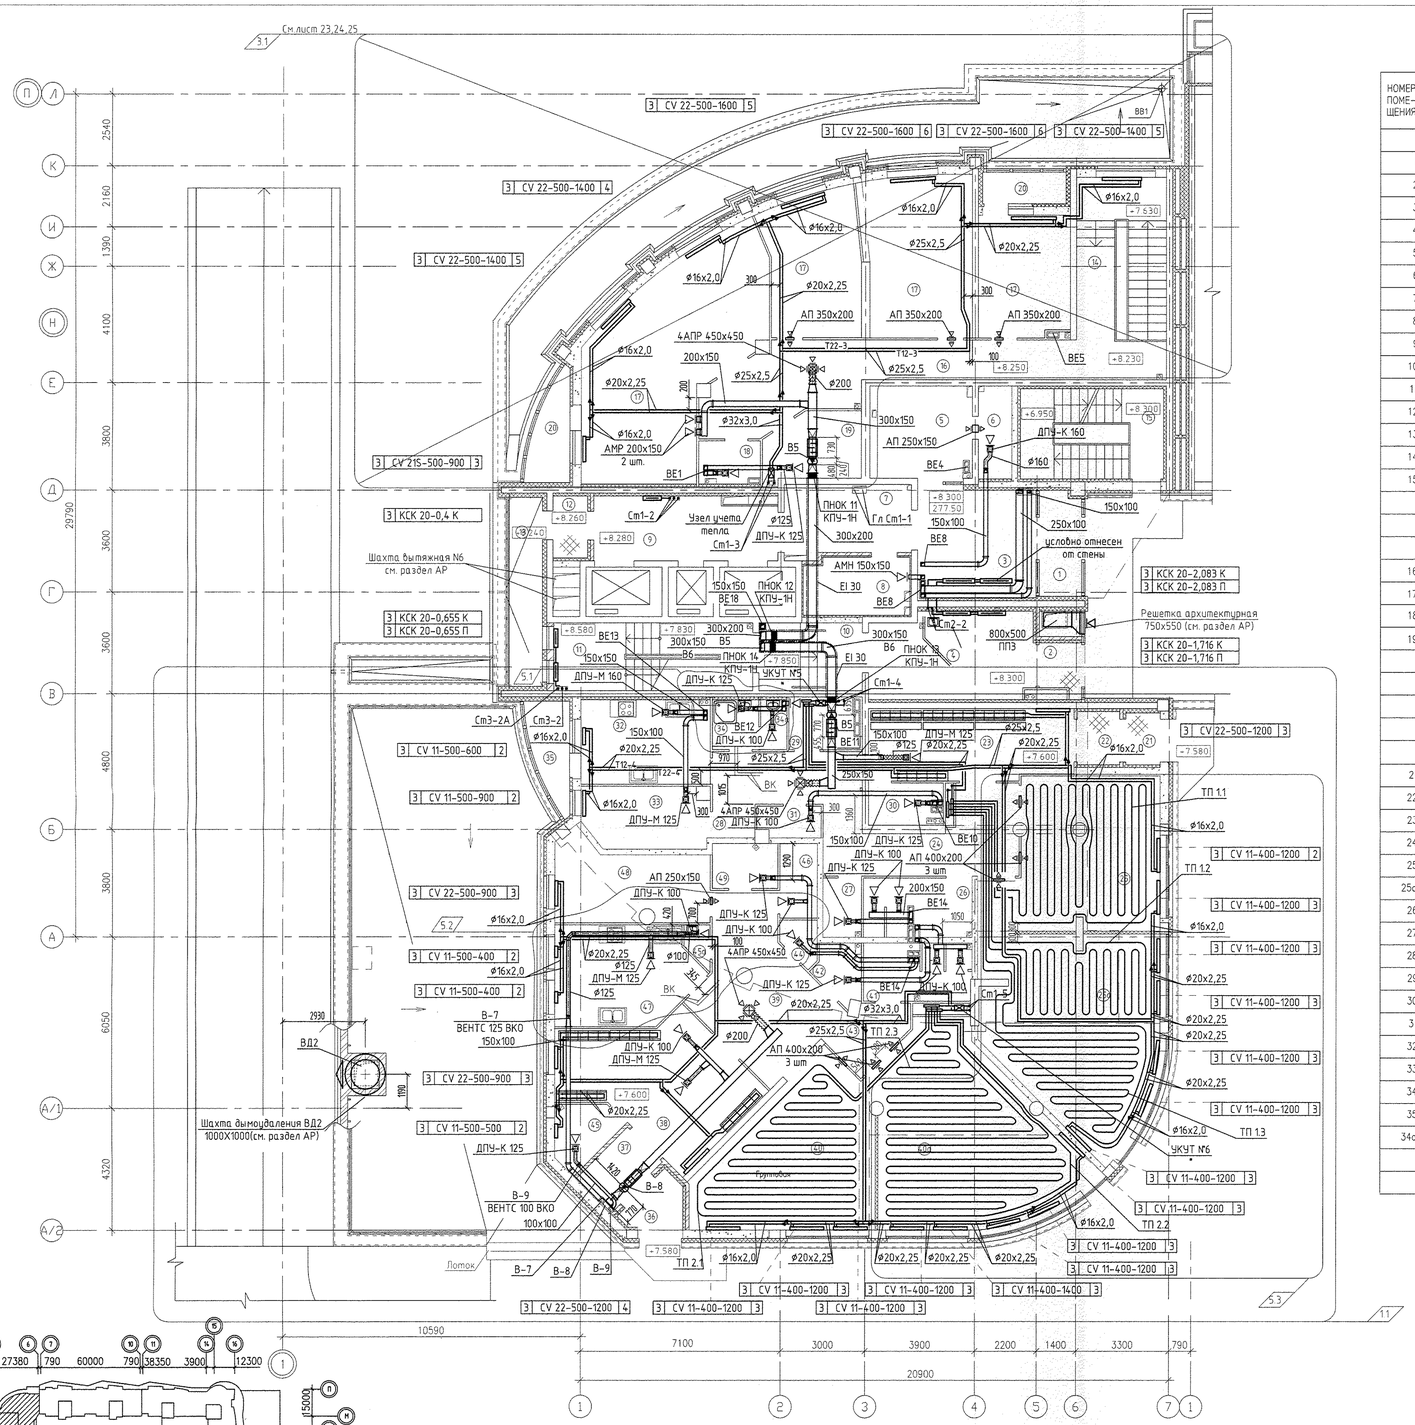


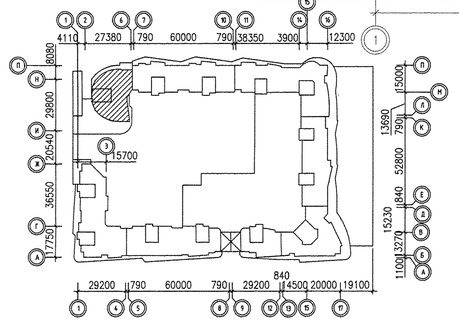

Теплый пол в мини-садике N1

ТП 1.1 – Q=~~1074~~ 1110Вт, ø16x2,0, l=~~74~~ 98м, b=250 мм

ТП 1.2 – Q=~~976~~ 630Вт, ø16x2,0, l=~~74~~ 55м, b=250 мм

ТП 1.3 – Q=878 Вт, ø16x2,0, l=66 м, b=250 мм

Теплый пол в мини-садике N2

ТП 2.1 – Q=1057 Вт, ø16x2,0, l=78 м, b=250 мм

ТП 2.2 – Q=951 Вт, ø16x2,0, l=71 м, b=250 мм


ТП 2.3 – Q=951 Вт, ø16x2,0, l=52 м, b=250 мм

ЭКСПЛИКАЦИЯ ПОМЕЩЕНИЙ

НОМЕР ПОМЕ-ЩЕНИЯ	НАИМЕНОВАНИЕ	ПЛОЩАДЬ М2	Кат. поме-щения
	Общедомовые помещения		
1	Тамбур	5.37	
2	Тамбур	2.94	
3	Холл	15.98	
4	Холл	17.17	
5	Помещение охраны	11.67	
6	Санузел	3.78	
7	Коридор	10.55	
8	Электрощитовая	6.00	Д
9	Лифтовой холл	14.10	
10	Коридор	8.69	
11	Лестничная клетка	16.74	
12	Тамбур	2.63	
13	Переходная лоджия	8.76	
14	Лестничная клетка	22.50	
15	Лестничная клетка выхода из паркинга	16.07	
	Итого общедомовых помещений	162.95	
	Общая площадь общедомовых помещений	179.60	
	Помещения офиса N9		
16	Коридор	24.27	
17	Рабочее помещение	91.27	
18	Санузел	3.06	
19	Подсобное помещение	7.50	
		7.85	
	Итого помещений офиса N9	133.95	
	Общая площадь офиса N9	145.79	
	Помещения детской дошкольной группы N1		
21	Тамбур	2.17	
22	Тамбур	2.75	
23	Раздевальная	18.03	
24	Холл	14.40	
25	Групповая	30.00	
25а	Спальня	39.58	
26	Санузел детский	7.48	
27	Помещение временного хранения отходов	2.81	
28	Коридор	12.97	
29	Кладовая чистого белья	4.35	В3
30	Санузел персонала	3.47	
31	Кладовая грязного белья	2.37	В3
32	Буфет-раздаточная	13.53	
33	Комната персонала	9.44	
34	Комната уборочного инвентаря	3.03	
35	Лоджия	4.61	
34а	Моечная оборотной тары	1.50	
	Итого помещений семейной дошкольной группы N1	172.49	
	Общая площадь семейной дошкольной группы N1	184.60	

НОМЕР ПОМЕ-ЩЕНИЯ	НАИМЕНОВАНИЕ	ПЛОЩАДЬ М2	Кат. поме-щения
	Помещения детской дошкольной группы N2		
36	Тамбур	3.24	
37	Тамбур	4.32	
38	Раздевальная	24.90	
39	Холл	21.19	
40	Групповая	40.83	
40а	Спальня	30.59	
41	Санузел детский	7.23	
42	Помещение временного хранения отходов	2.86	
43	Коридор	4.85	
44	Кладовая грязного белья	1.74	В3
45	Помещение уборочного инвентаря	4.20	
46	Кладовая чистого белья	3.43	В3
47	Буфет-раздаточная	16.73	
48	Комната персонала	13.52	
49	Санузел персонала	3.59	
45а	Моечная оборотной тары	1.08	
	Итого помещений семейной дошкольной группы N2	184.30	
	Общая площадь семейной дошкольной группы N2	195.60	
	Всего помещений 3 этажа	653.69	
	Общая площадь 3 этажа	705.59	

ВД-2

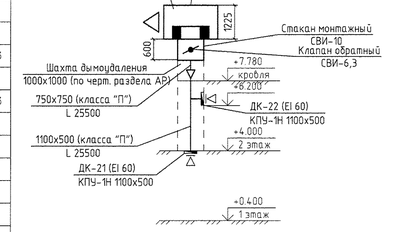

Примечание:

* УКУТ N5, N6 см. проект фирмы ЗАО"Акватерм" шифр 31.01.12-УКУТ5, 6

Всю арматуру установленную в системах отопления см. на схемах листы 16, 17

5	3	зам.	43-13		04.14	АКБ.122 –04 – ОВ
3	1	зам.	43-13		12.13	Жилые дома повышенной этажности с офисно-торговыми помещениями, пристроенным детским садом и подземным паркингом по ул. Московской –Кубышева – Шейнкмана в Ленинском районе г.Екатеринбурга.
1	1	зам.	43-13		04.13	
Изм.	Кол.уч.	Лист	N док.	Подпись	Дата	
						24-этажный односекционный жилой дом
Г А П		Гаранин			06.12	Стадия: Р; Лист: 5; Листов:
Гл. спец.		Пашаева			06.12	План 3-го этажа
Проверил		Пашаева			06.12	Схема системы дымоудаления ВД-2
Разработал		Розожкина			06.12	ЗАО КОРПОРАЦИЯ АТОМСТРОЙКОМПЛЕКС

СОГЛАСОВАНО: СС Чижик; АР Башаева; ВК Канакова; ЭЛ Смирнова

Инв.N подл. | Подпись и дата | Взам. инв.N