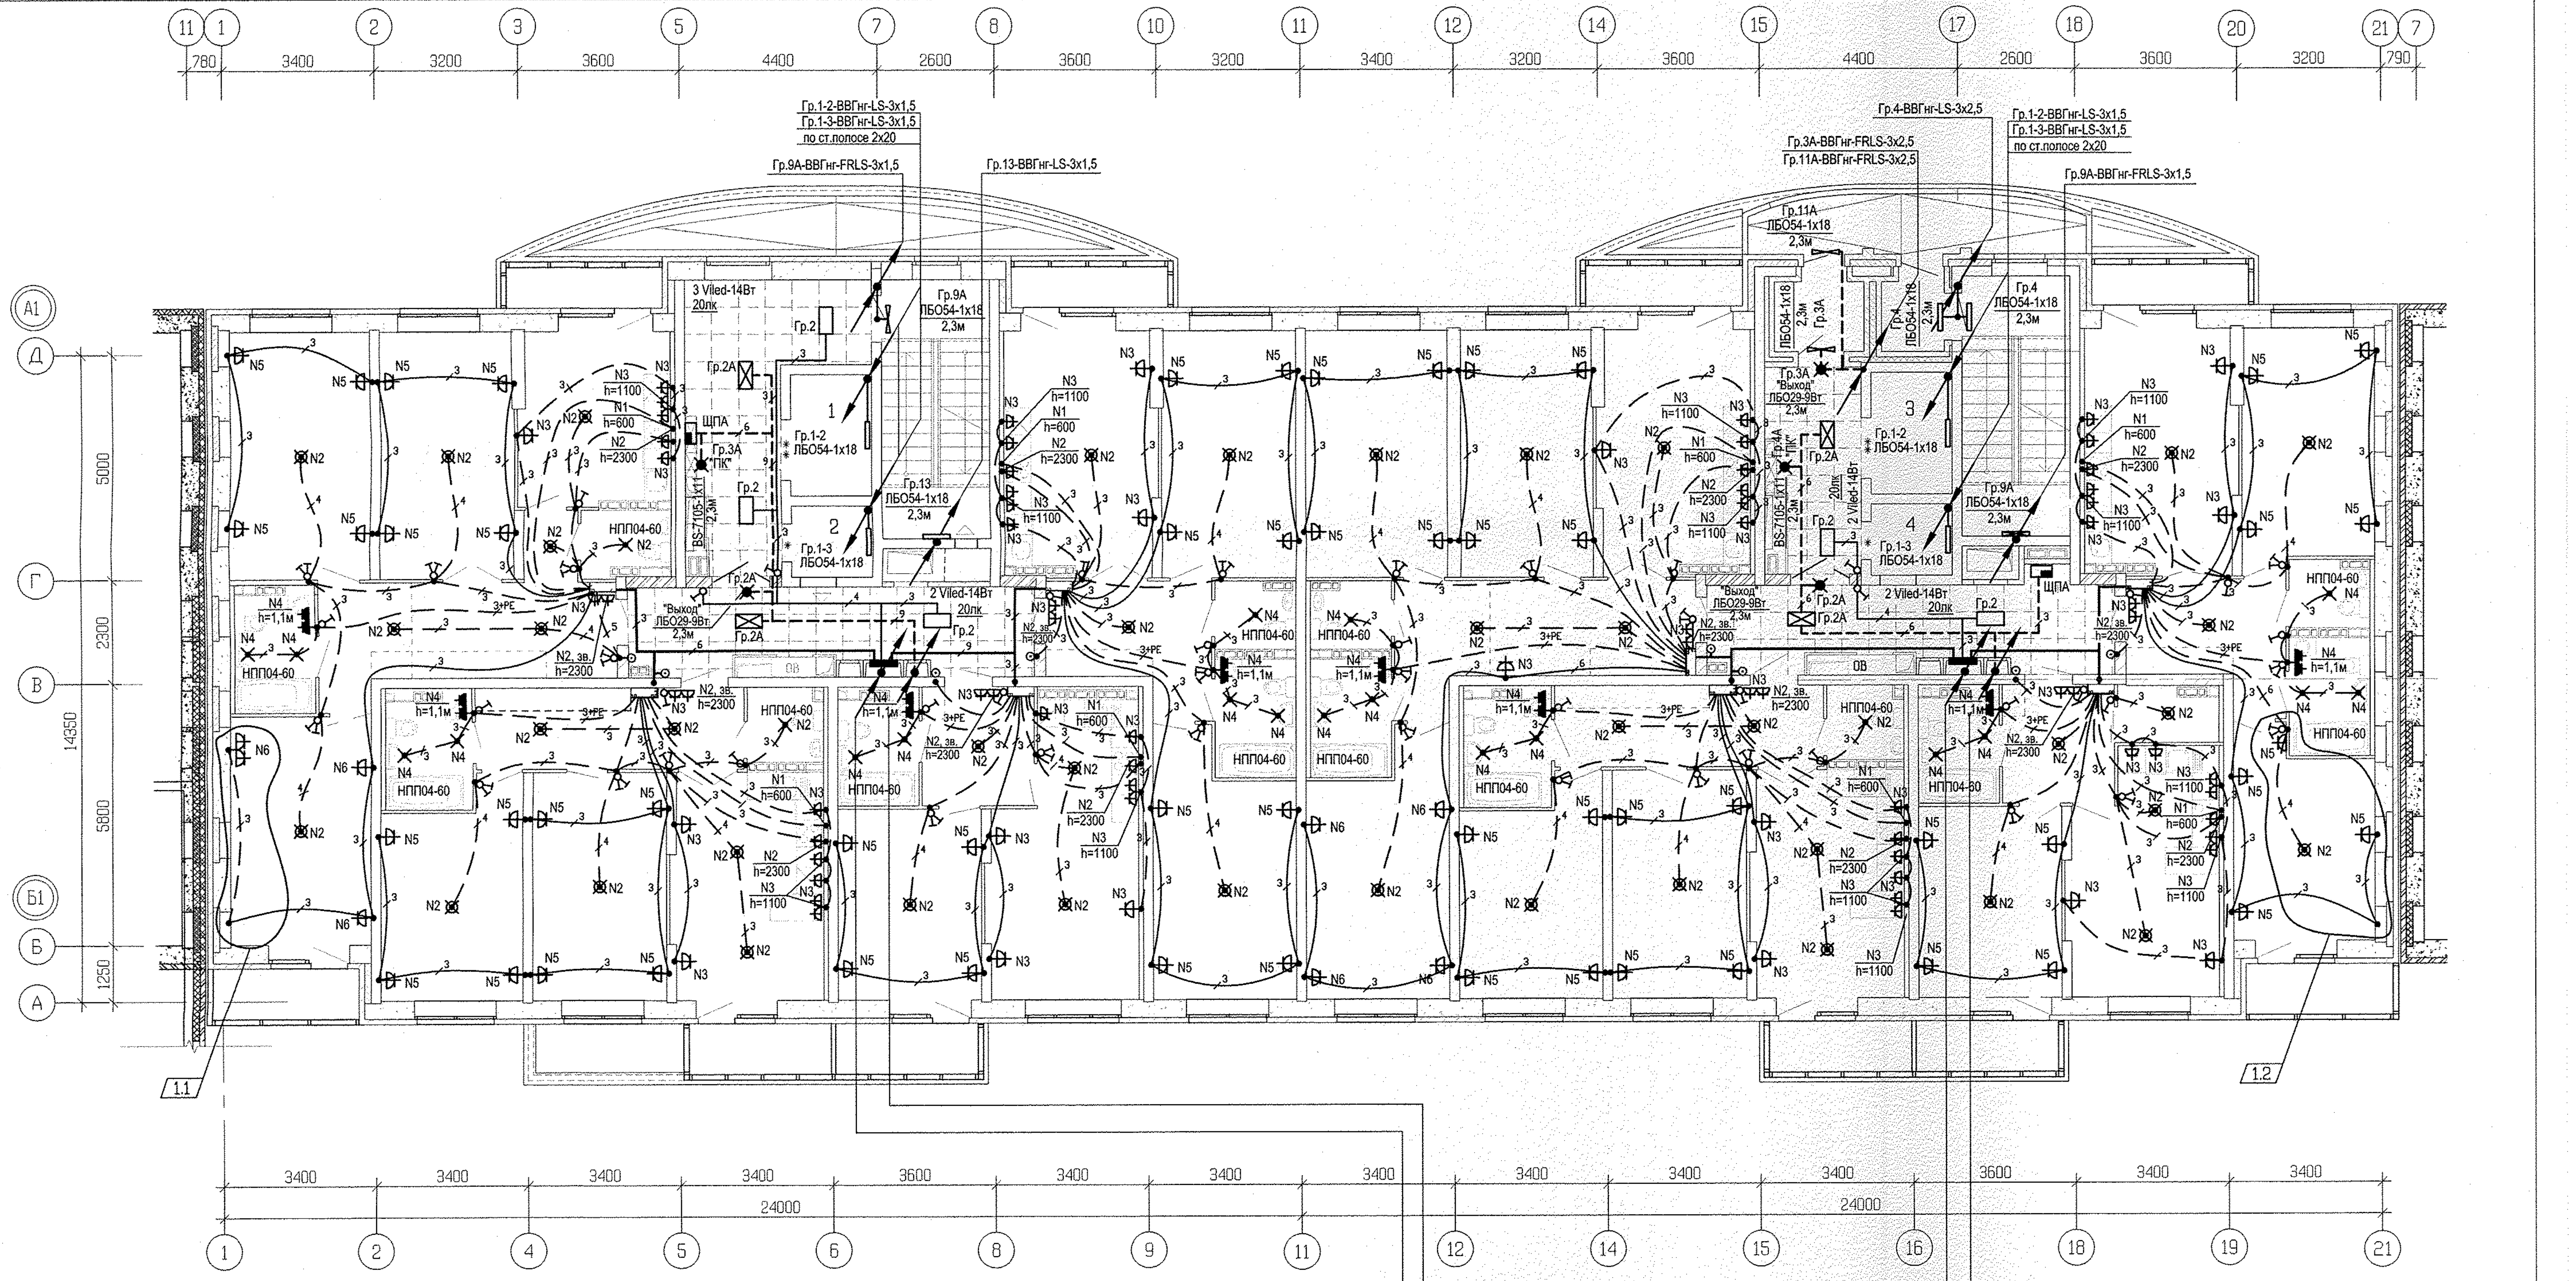
Гр.1-2-ВВГнг-LS-3х1,5
Гр.1-3-ВВГнг-LS-3х1,5
по ст.полосе 2х20
Гр.9А-ВВГнг-FRLS-3х1,5
Гр.13-ВВГнг-LS-3х1,5
Гр.4-ВВГнг-LS-3х2,5
Гр.3А-ВВГнг-FRLS-3х2,5
Гр.11А-ВВГнг-FRLS-3х2,5
3 Viled-14Вт 20лк
2 Viled-14Вт 20лк
"Выход" ЛБО29-9Вт 2,3м
Гр.1-2 ЛБО54-1х18
Гр.1-3 ЛБО54-1х18
Гр.9А ЛБО54-1х18 2,3м
Гр.13 ЛБО54-1х18 2,3м
Гр.4 ЛБО54-1х18 2,3м
Гр.11А ЛБО54-1х18 2,3м
ЩПА
НПП04-60
N1 h=600
N2 h=2300
N3 h=1100
N4 h=1,1м
1.1
1.2
3400
24000
1
2
4
5
6
8
9
11
12
14
15
16
18
19
21
А
Б
Б1
В
Г
Д
А1

(2-5эт) П1-4АВВГнг-LS-(1х50)+АВВГнг-LS-(1х25)
(6-9эт) П2-4АВВГнг-LS-(1х50)+АВВГнг-LS-(1х25)
(10-12эт) П5-4АВВГнг-LS-(1х35)+АВВГнг-LS-(1х25)
(13-15эт) П6-4АВВГнг-LS-(1х35)+АВВГнг-LS-(1х25)
П10-ВВГнг-LS-5х6
П11-ВВГнг-LS-5х4
Гр.2-ВВГнг-LS-3х2,5
Гр.3-ВВГнг-LS-3х1,5

П15-ВВГнг-FRLS-3х1,5
П16-ВВГнг-FRLS-3х1,5
П17-ВВГнг-FRLS-5х10
П18-ВВГнг-FRLS-3х1,5
П19-ВВГнг-FRLS-3х1,5
П20-ВВГнг-FRLS-3х1,5
П21-ВВГнг-FRLS-5х6
П22-ВВГнг-FRLS-5х6
П23-ВВГнг-FRLS-5х4
П24-ВВГнг-FRLS-5х10
П25-ВВГнг-FRLS-3х1,5
~~П26-ВВГнг-FRLS-3х1,5~~
~~П27-ВВГнг-FRLS-3х1,5~~
Гр.2А-ВВГнг-FRLS-3х2,5
Гр.3А-ВВГнг-FRLS-3х1,5

3.1

(2-6эт) П1-4АВВГнг-LS-(1х50)+АВВГнг-LS-(1х25)
(7-11эт) П2-4АВВГнг-LS-(1х50)+АВВГнг-LS-(1х25)
(12-15эт) П5-4АВВГнг-LS-(1х50)+АВВГнг-LS-(1х25)
(16-19эт) П6-4АВВГнг-LS-(1х50)+АВВГнг-LS-(1х25)
П9-ВВГнг-LS-5х6
П10-ВВГнг-LS-5х4
Гр.2-ВВГнг-LS-3х2,5
Гр.3-ВВГнг-LS-3х1,5

П14-ВВГнг-FRLS-3х1,5
П15-ВВГнг-FRLS-3х1,5
П16-ВВГнг-FRLS-5х10
П17-ВВГнг-FRLS-3х1,5
П18-ВВГнг-FRLS-3х1,5
П19-ВВГнг-FRLS-3х1,5
П20-ВВГнг-FRLS-5х16
П21-ВВГнг-FRLS-5х16
П22-ВВГнг-FRLS-5х10
П23-ВВГнг-FRLS-3х1,5
~~П24-ВВГнг-FRLS-3х1,5~~
~~П25-ВВГнг-FRLS-3х1,5~~
Гр.2А-ВВГнг-FRLS-3х2,5
Гр.4А-ВВГнг-FRLS-3х1,5

3.2

Из стояков исключить группы П24,П25,П26,П27 на всех последующих этажах.
Все светильники типа ARS/R-2х18 и ARS/S-2х18 заменить на светильники типа "Айсберг призма", мощностью 14Вт, ViLED CC 03-У-А-14-590.130.15-4-0-65

3.3

Согласовано			Согласовано		
АР	Терновая	02.05.17	СС	Бородина	02.05.17
ОВ	Пашаева	02.05.17			
ВК	Решетникова	02.05.17			

Инв.N подл.	Подпись и дата	Взам. инв.N

АПУ.030-02Б-ЭЛ

Жилой комплекс со встроенно-пристроенными объектами общественного назначения, подземной, надземной автостоянками и трансформаторными подстанциями в квартале улиц Ирбитской-Раевского-Блюхера-Данилы Зверева в Кировском районе г. Екатеринбурга

Изм.	Кол.уч	Лист	N док.	Подпись	Дата
3	3	-	391-17	Карманова	16.01.18
1	2	-	322-17	Карманова	22.09.17

Разработал	Карманова	Карманова	02.05.17
Гл.спец.	Багина		02.05.17
ГАП	Чирков		02.05.17

II этап строительства.
16-20-этажная блок-секция

Стадия	Лист	Листов
Р	17	

План 2 этажа.
Расположение электрических сетей.

ЗАО КОРПОРАЦИЯ
АТОМСТРОЙКОМПЛЕКС

Копировал Формат А2